


# HÁAKINN IO HAFNARFIRÐI


STÆRÐIR	M <sup>2</sup> BR	M <sup>2</sup> BR
BÍLG. KJ.	34,0	100,0
BÍLG. I HÆÐ	34,0	100,0
SAMT	68,0	200,0

SÓLSTOFA	RISHÆÐ	M <sup>2</sup> BR
		3.06
		8.26


Sambykkt á fundi byggingar-  
nefndar þ. 30.9.1992  
BYGGINGAFULLTRÚGINN  
Í HAFNARFIRÐI

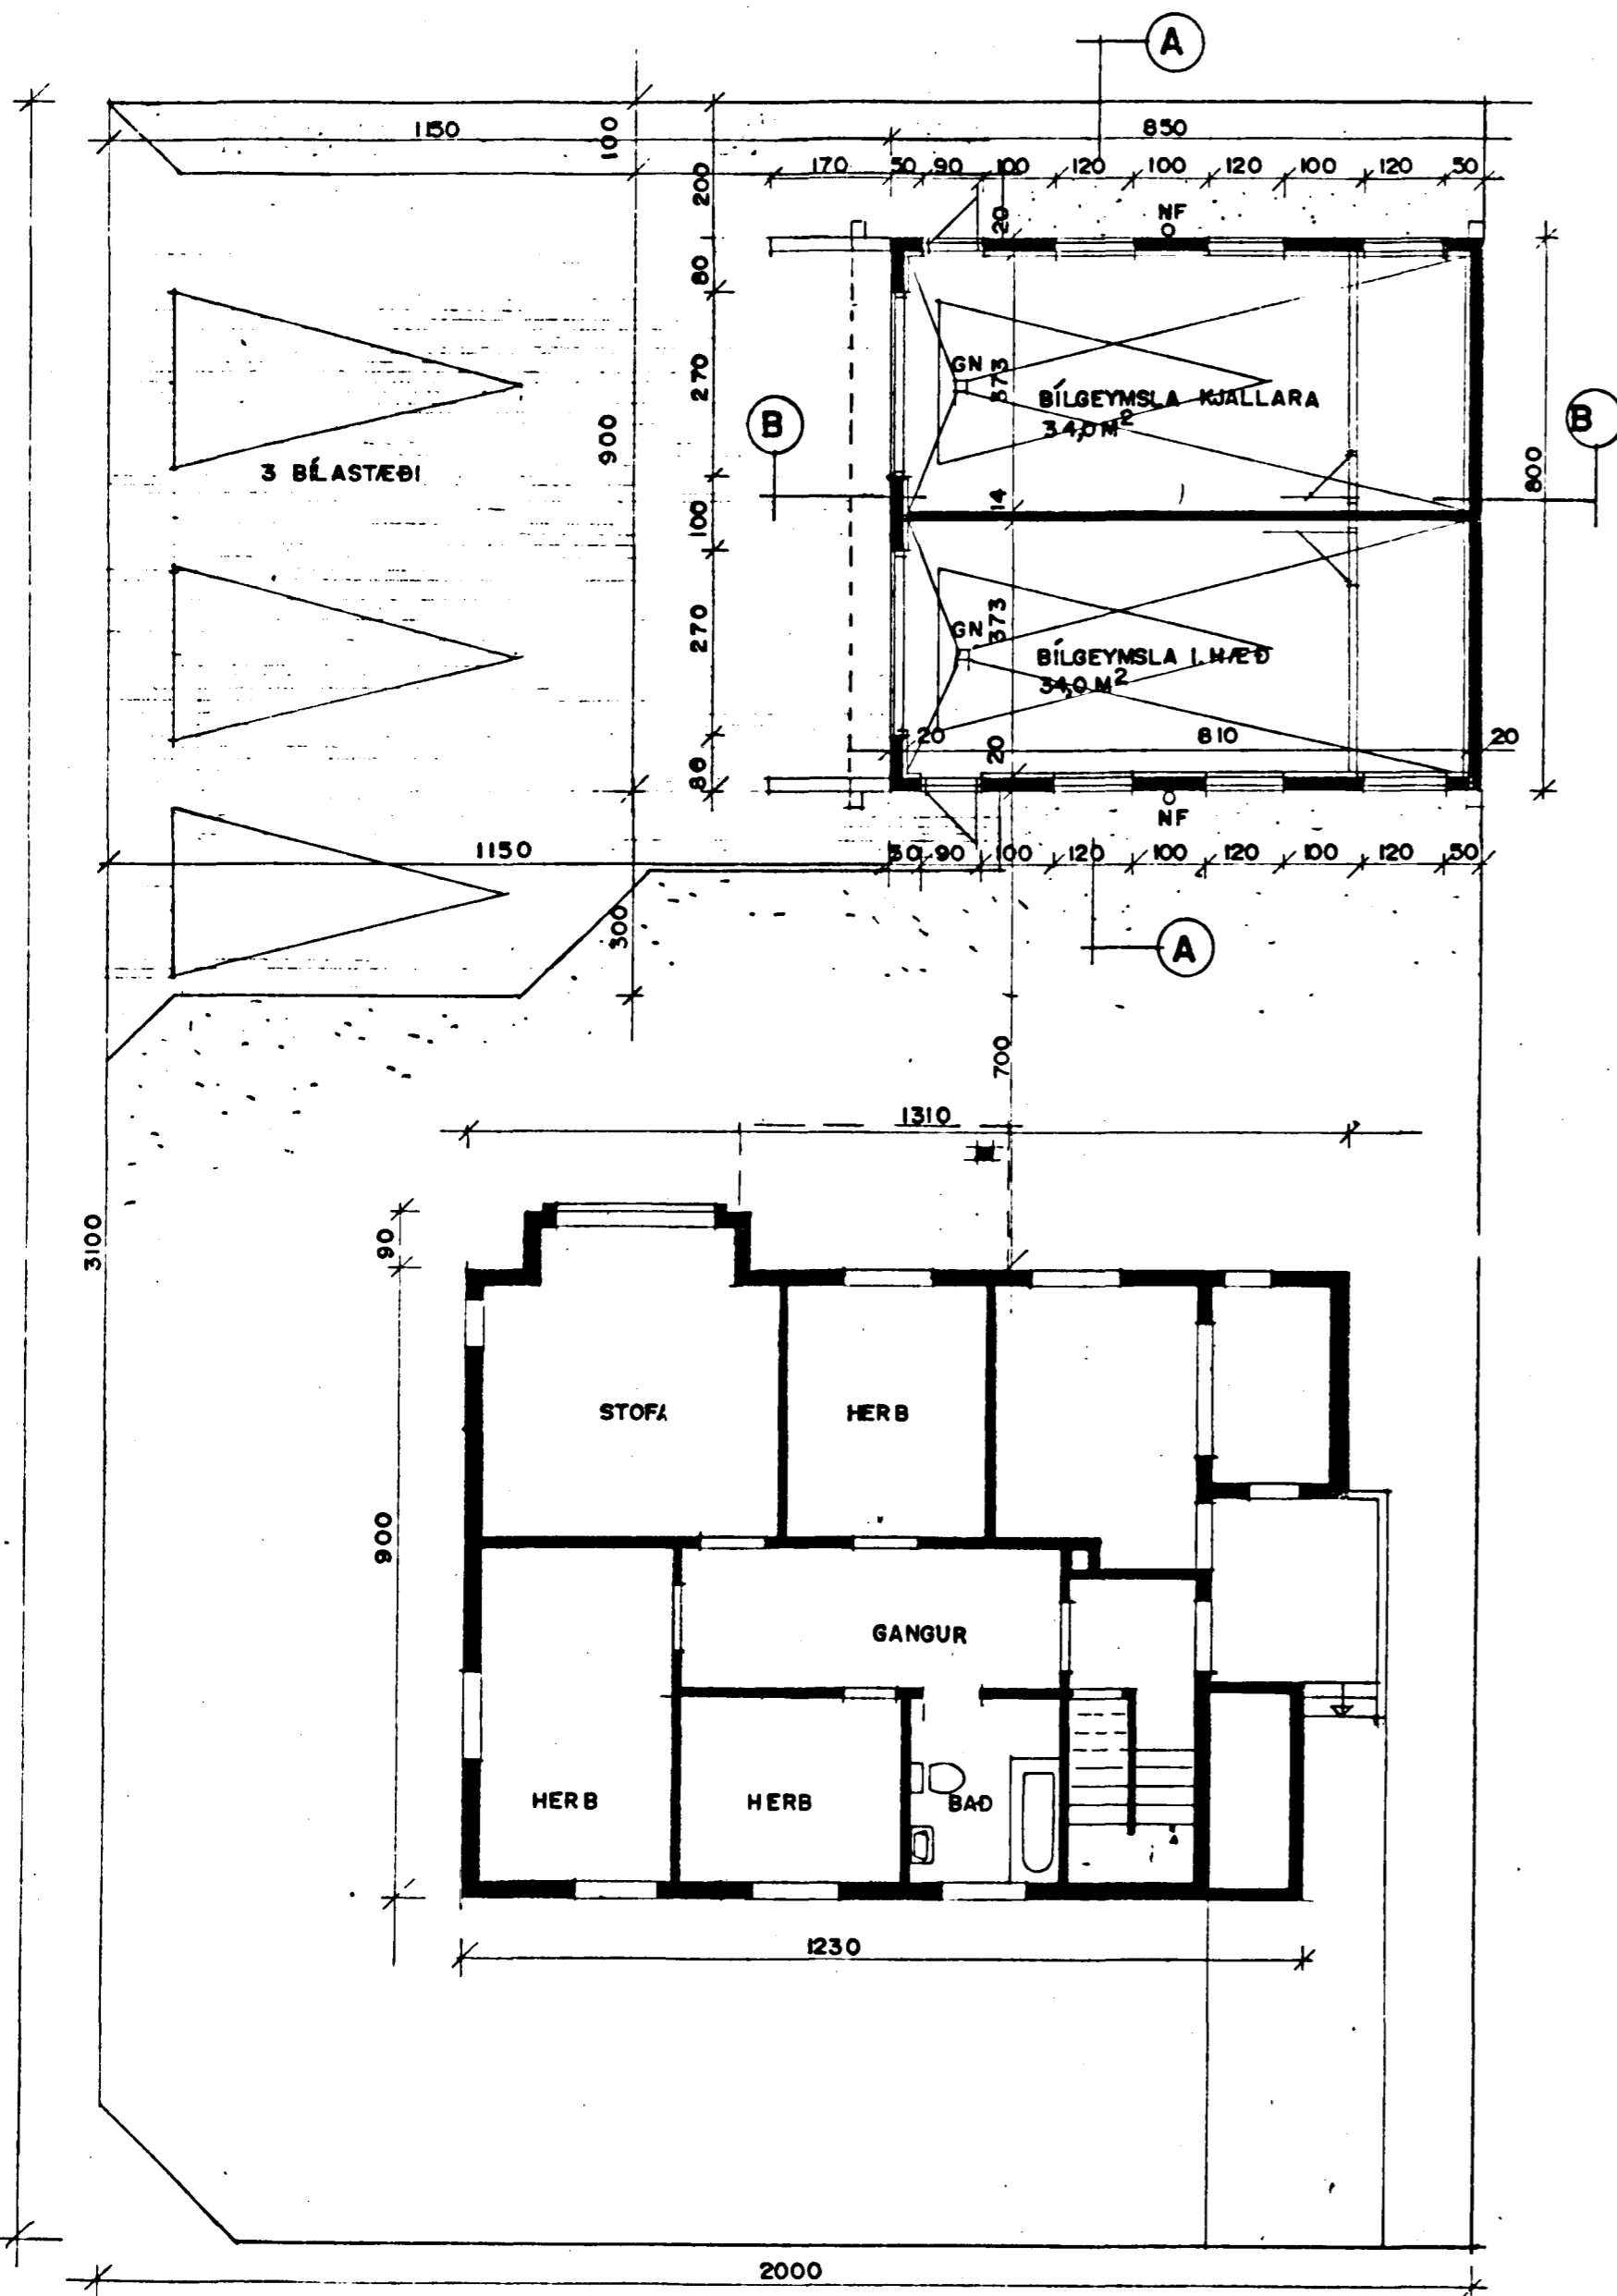


GRUNNMYND KJALLARA M=1:100

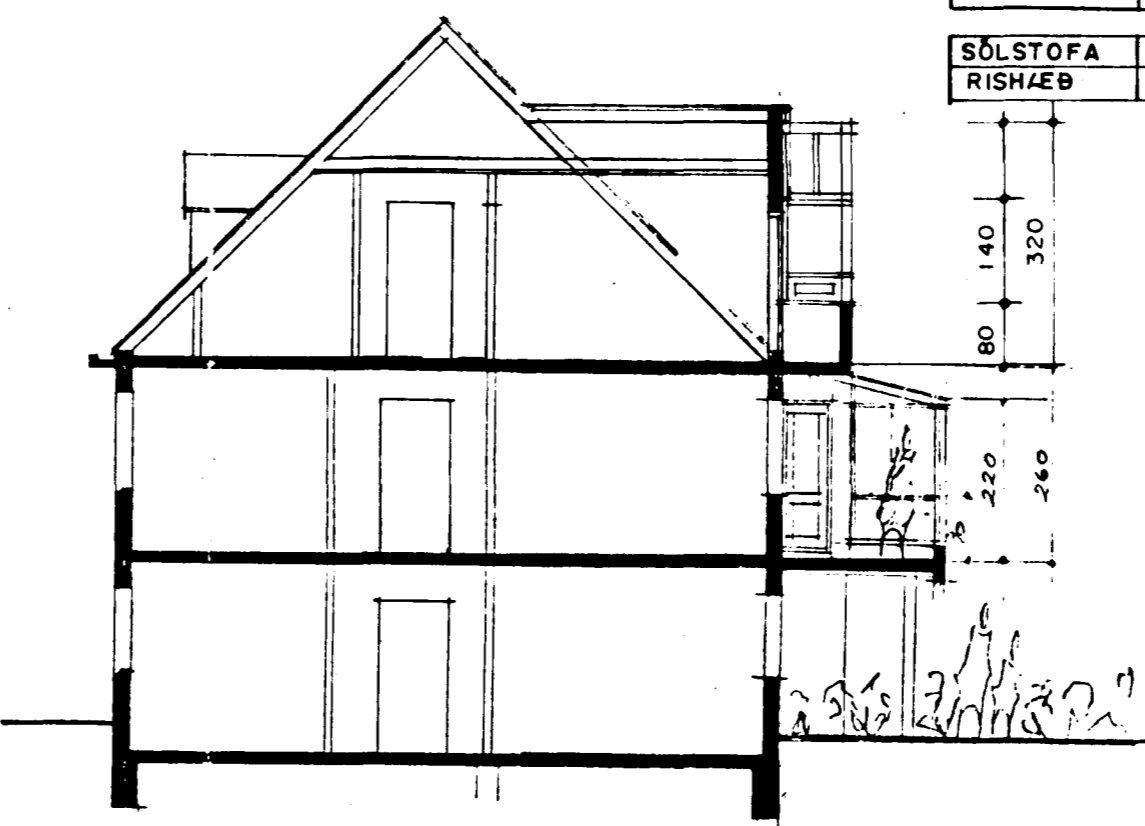


SNEIÐING C-C M=1:100

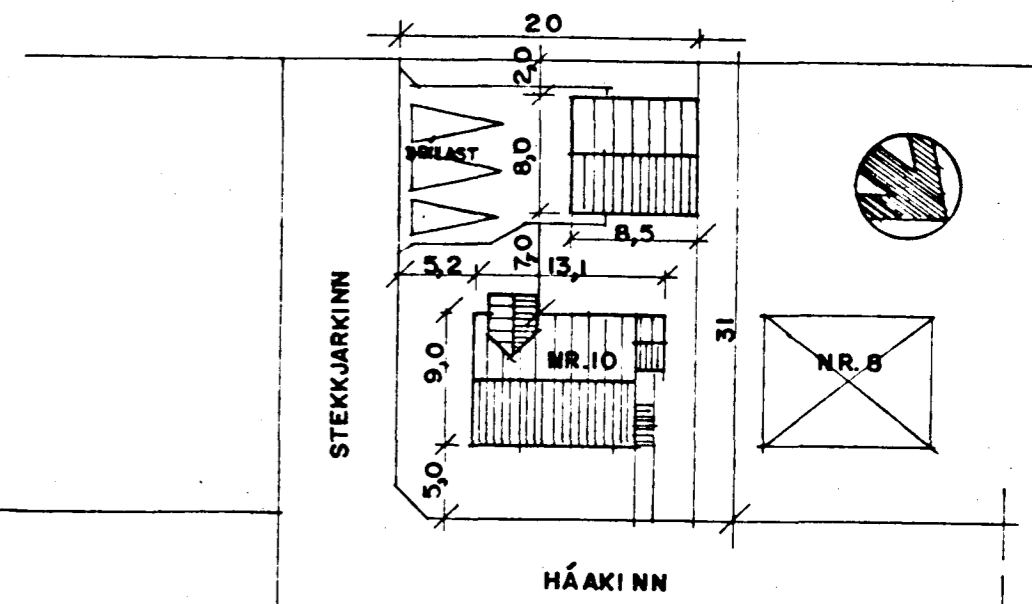


AFSTÖÐUMYND M=1:500

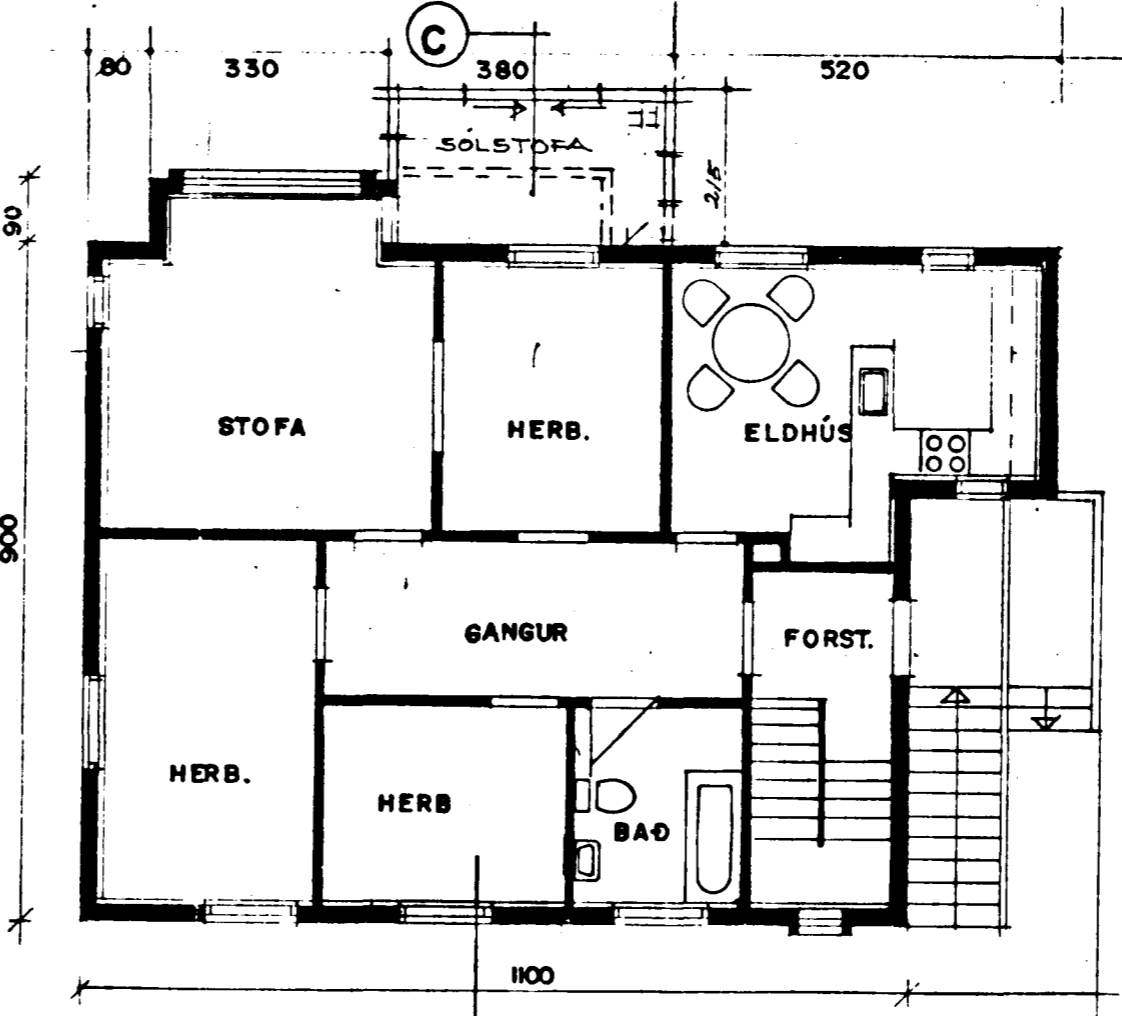


GRUNNMYND I.HÆÐ M=1:100

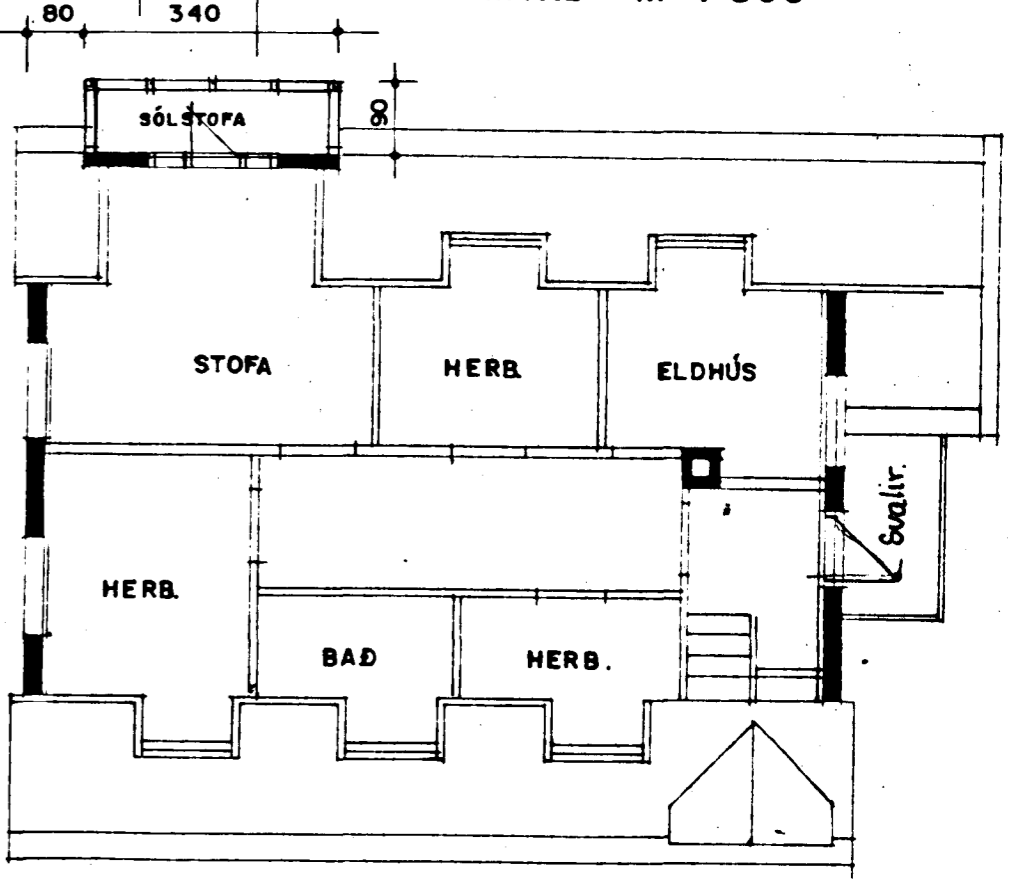

GRUNNMYND RISHÆÐ M=1:100

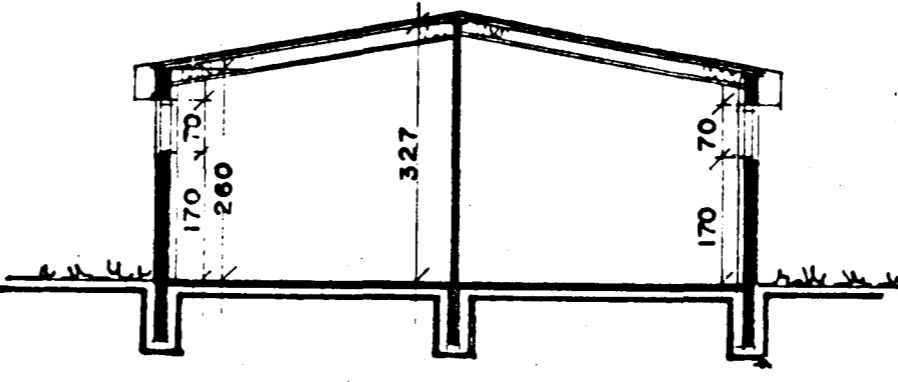

SNEIÐING A-A M=1:100

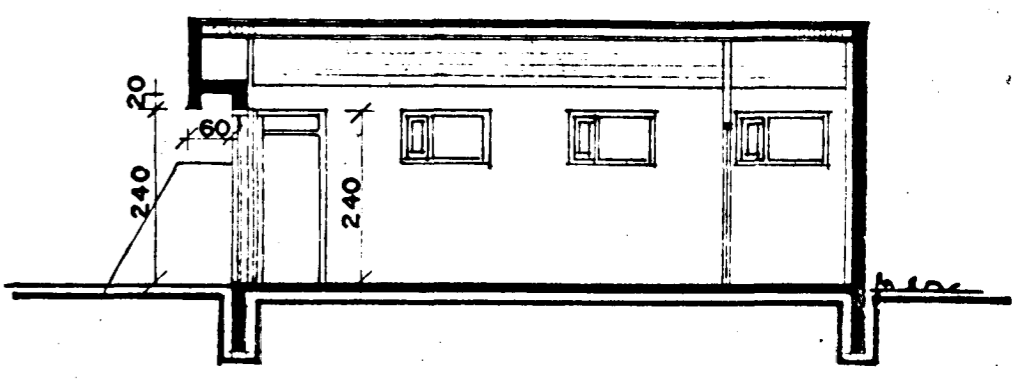

SNEIÐING B-B M=1:100

BÍLGEYMSLA OG SÓLSTOFA I.HÆÐ TEIKNAD 4 APRIL 1991 AF EKKLEAÐI RORUR HJALMARSSYNI BYGGINGARFR. BFI.

SÓLSTOFA RISHÆÐ TEIKNAD Í SEPT. 1992 SIGURÐUR ÞORVARÐARSON  
BYGGINGAFRÆÐINGUR BFI STRANDGÖTU II HAFNARFIRÐI. SÍMI 6515 J0

Br. 23-09-92.  
Sigurður Þorvarðarson