

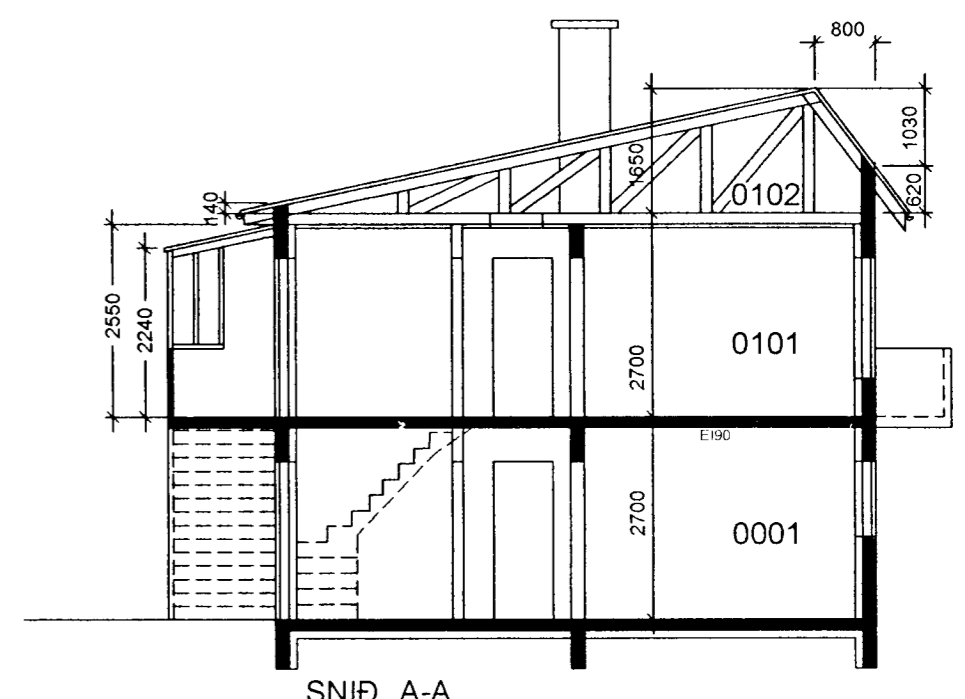


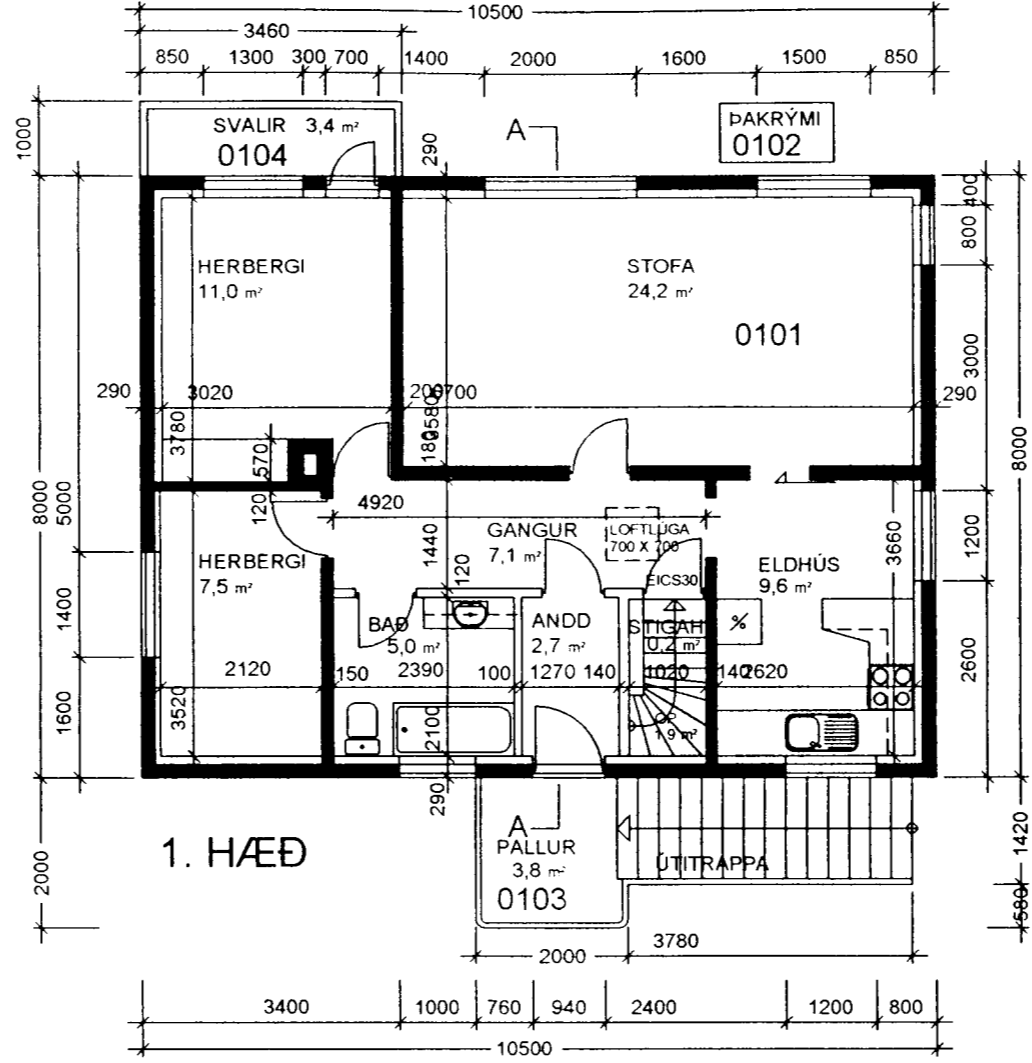



Byggingarfulltrúi  
samþykkir erindið.

20 JULI 2005


Bent skal á að samþykkt þessi verður ekki virk,  
fyrr en eftir þinglýsingu eignaskiptayfirlýsingar-  
innar og skráningu hennar hjá Fasteignamatríkisins.  
Byggingarfulltrúinn í Hafnarfirði  
F.h. Kristján Þórarinnsson

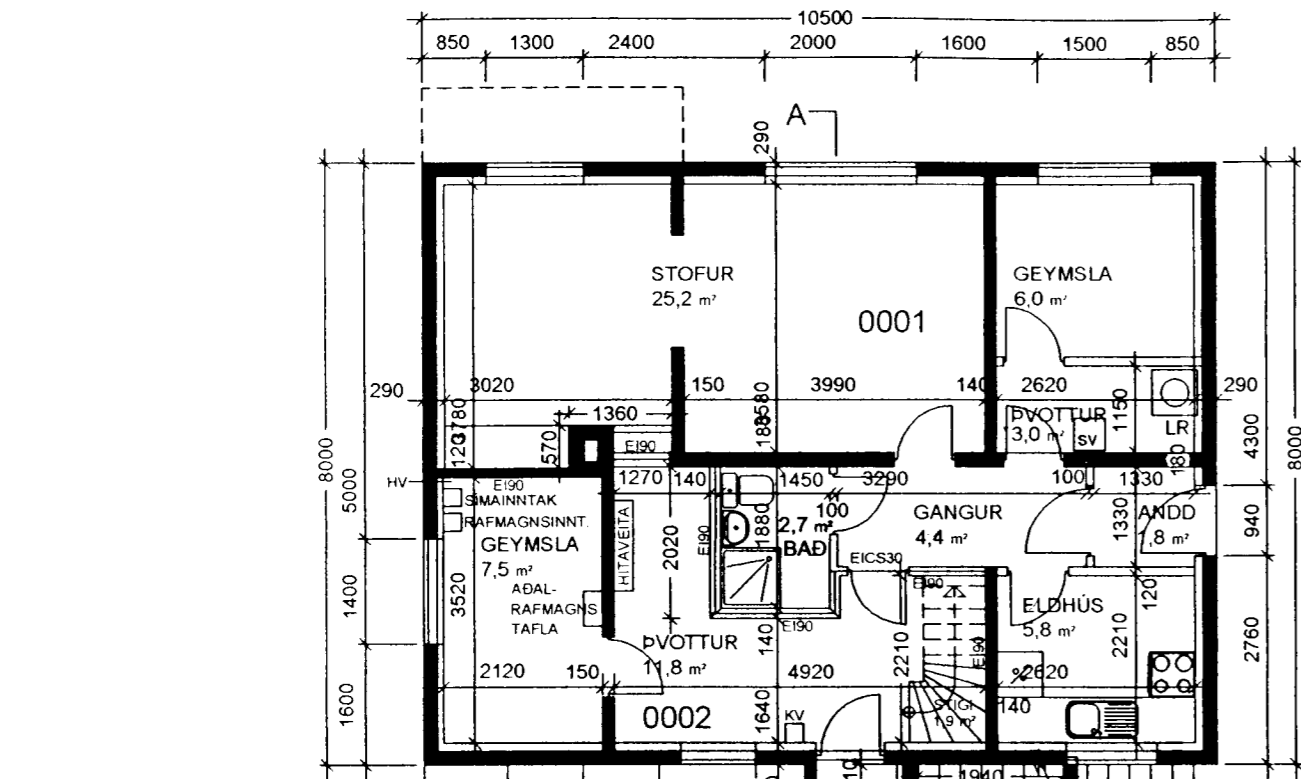



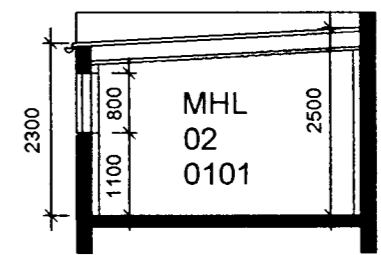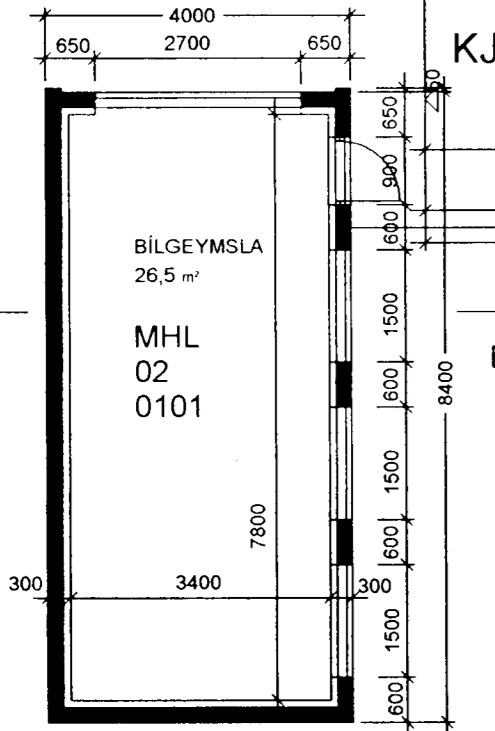


SNID B-B

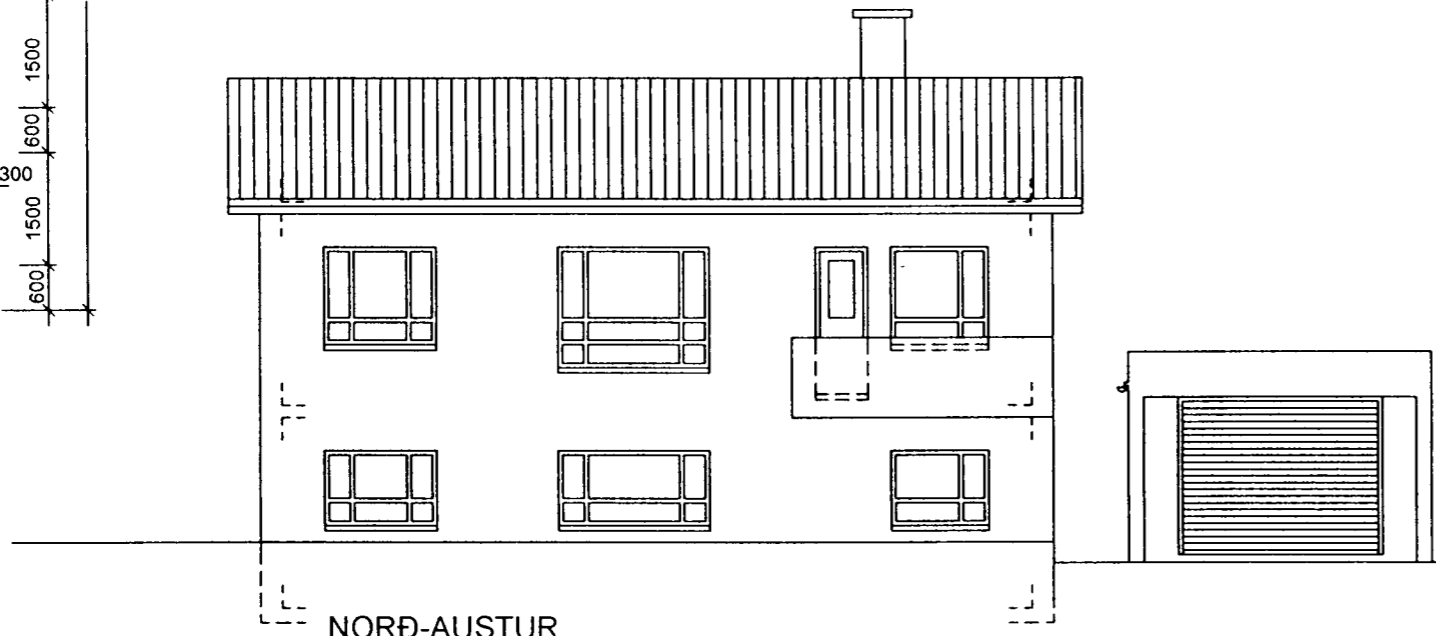


NORÐ-AUSTUR

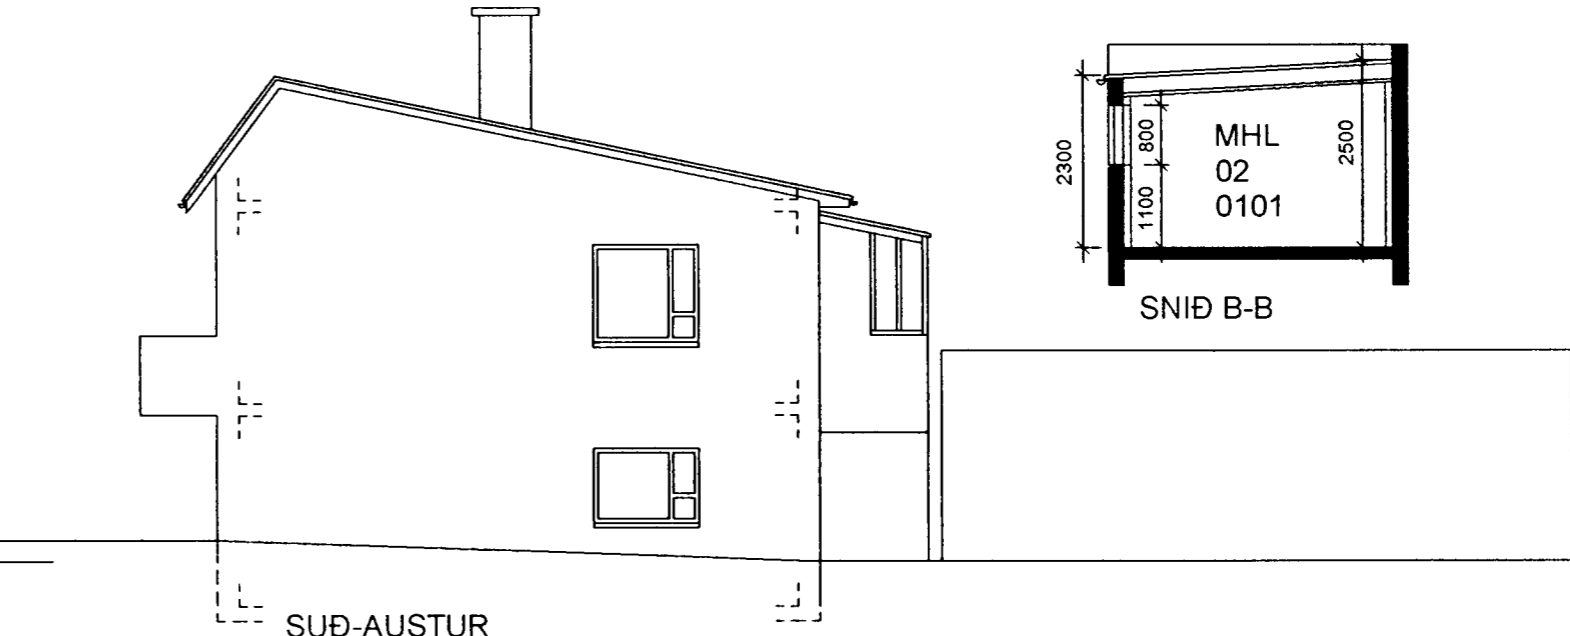

SUÐ-AUSTUR

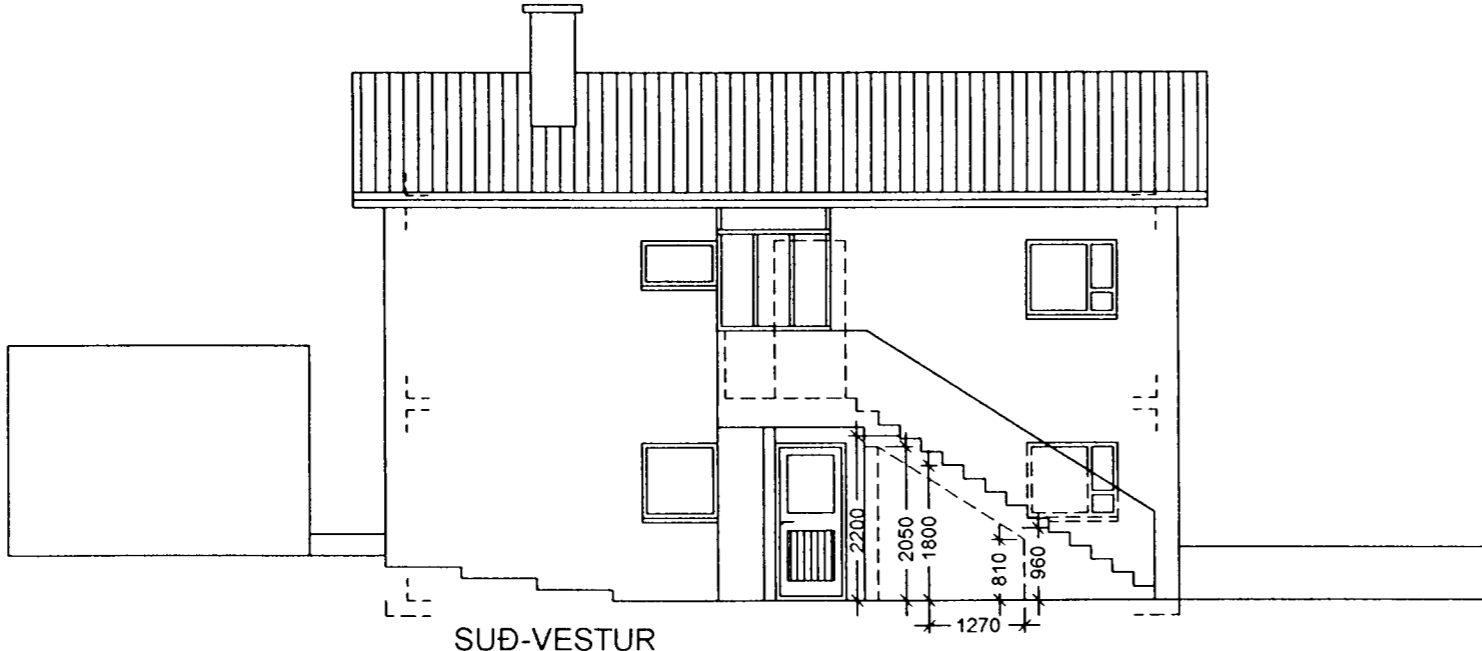

SUÐ-VESTUR

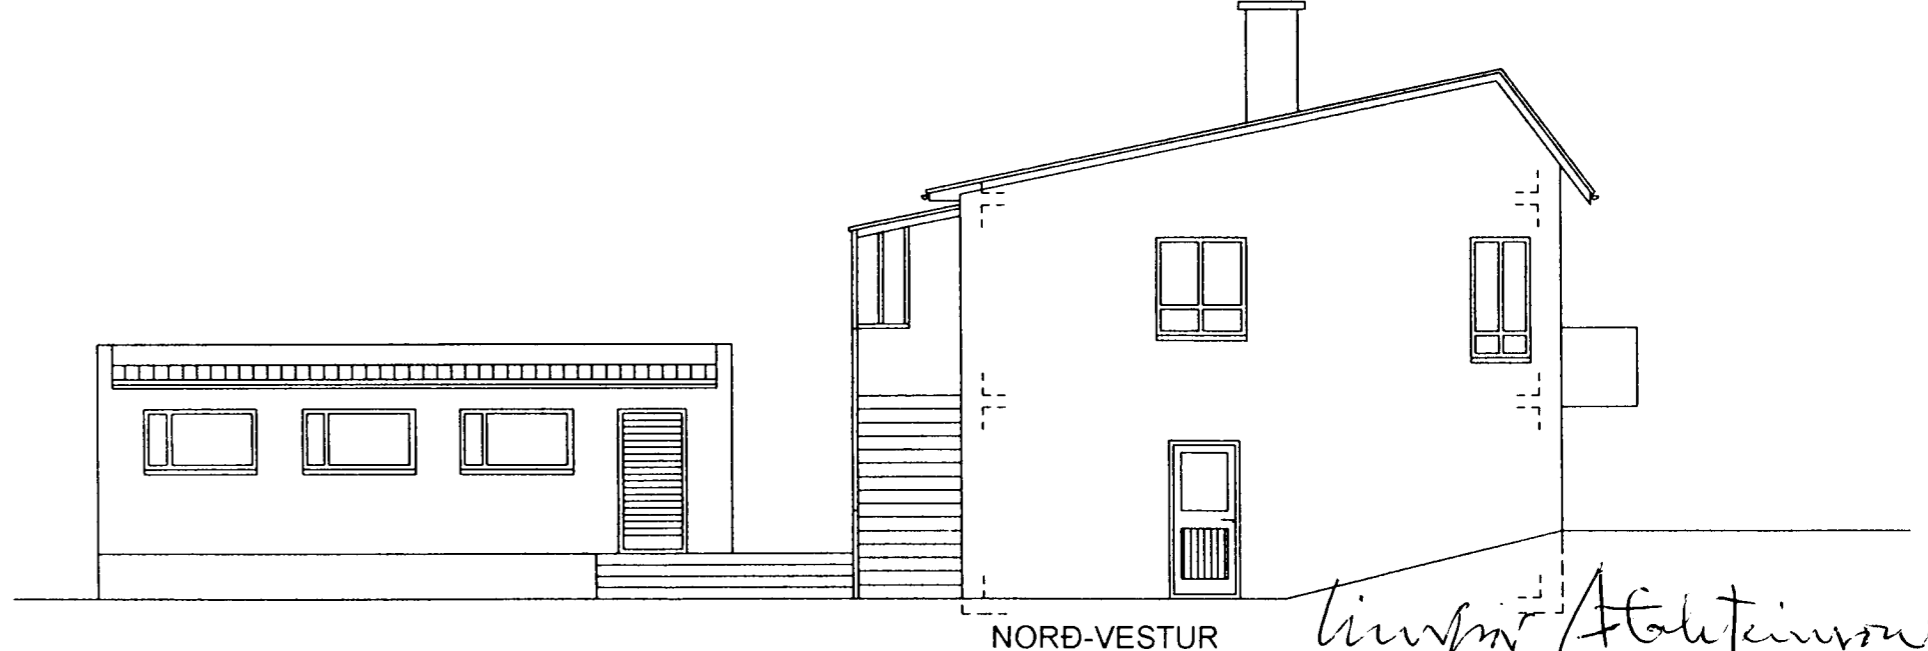

NORÐ-VESTUR

*Handwritten signature of the architect.*

Br. 7.7.2005 : Lagfærð skráningarfatta  
Br. 6.6.2005 : Gluggi á s-a gaffi felldur út  
HÁAKINN 1, HAFNARFIRÐI BL-01

Uppfega uppdretti teiknaði Guðvarður Einarsson í júlí 1954  
samb. í byggingamefnd Hafnarfjarðar 10.09.1954  
Bilgeymslu teiknaði Friðbjörg Sigurðsson í apríl 1966  
samb. í byggingamefnd Hafnarfjarðar 27.04.1966  
Reyndartekningu dags 15.03.2005 teiknaði Sigurbör Aðalsteinsson  
samb. við eldri upprættum og eigin mælingum.



ÞRIÐJA HÆÐIN, ARKITEKTAR – SIGURBÖR AÐALSTEINSSON FAI

GRUNNMYNDIR – SNID – ÚTLIT

HANNAÐ: TEIKNAD: SA DAGS: 15.03.2005 MKV: 1:100 VERKNR:

STRANDGÖTU 28 220 HAFNARFIRÐI  
SÍMI: 555 46 10 FAX: 565 48 31  
KT: 250144 3939  
NETFANG: si@standia.is