
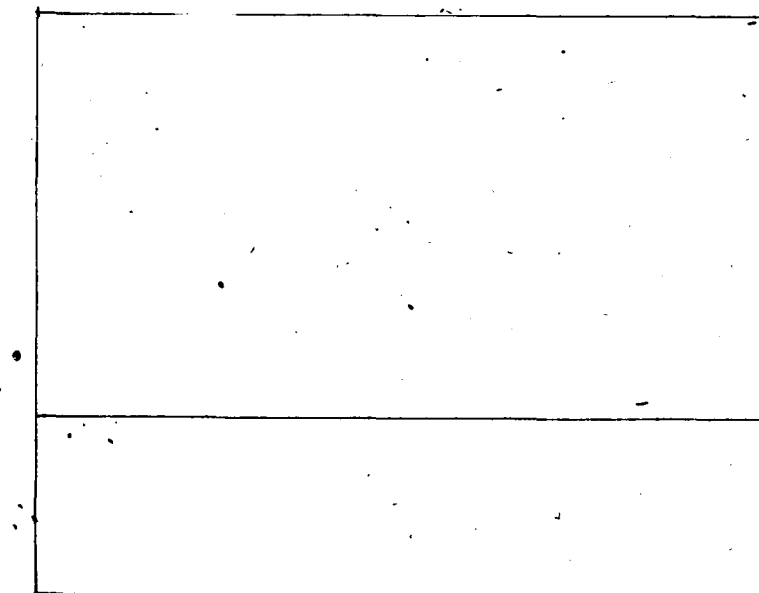
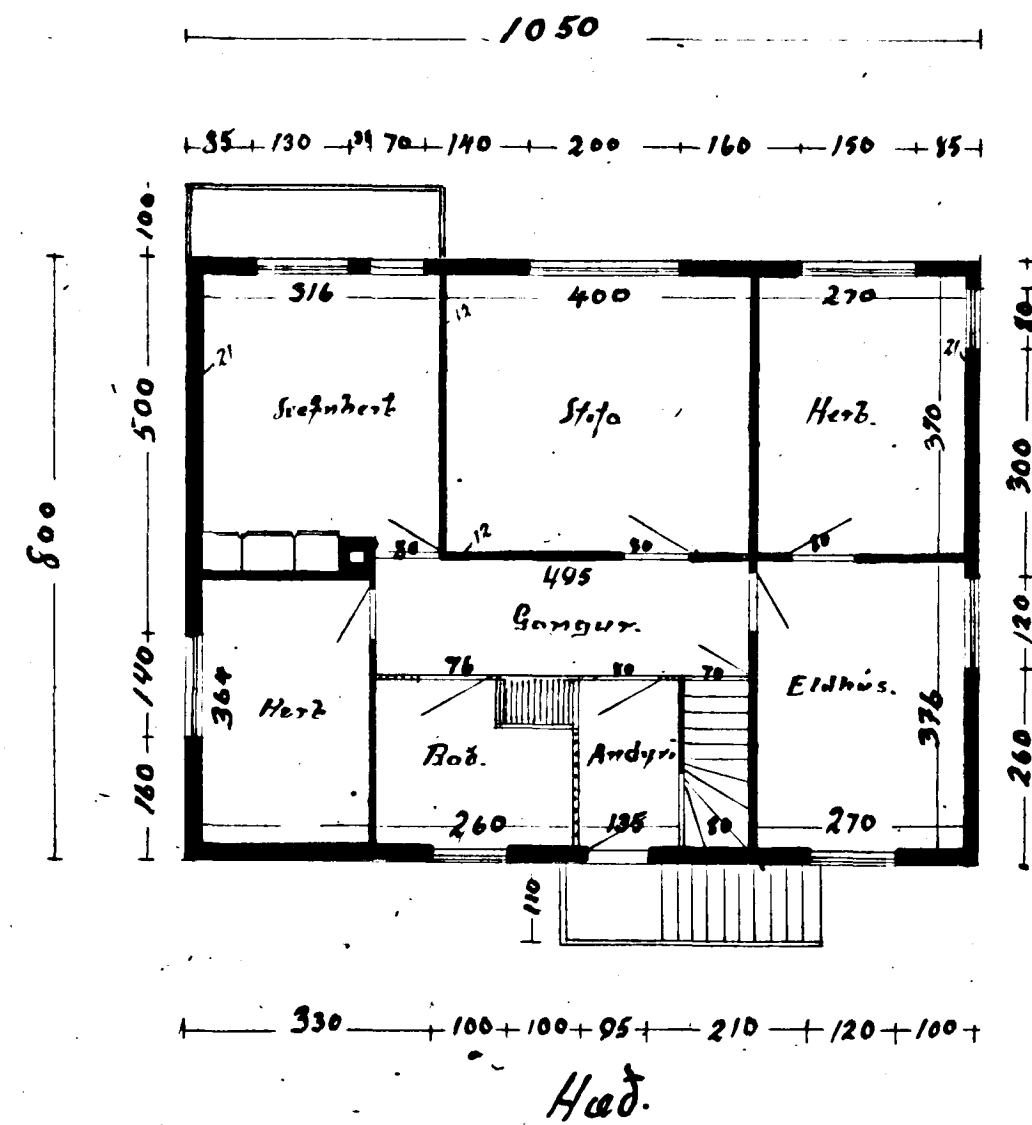
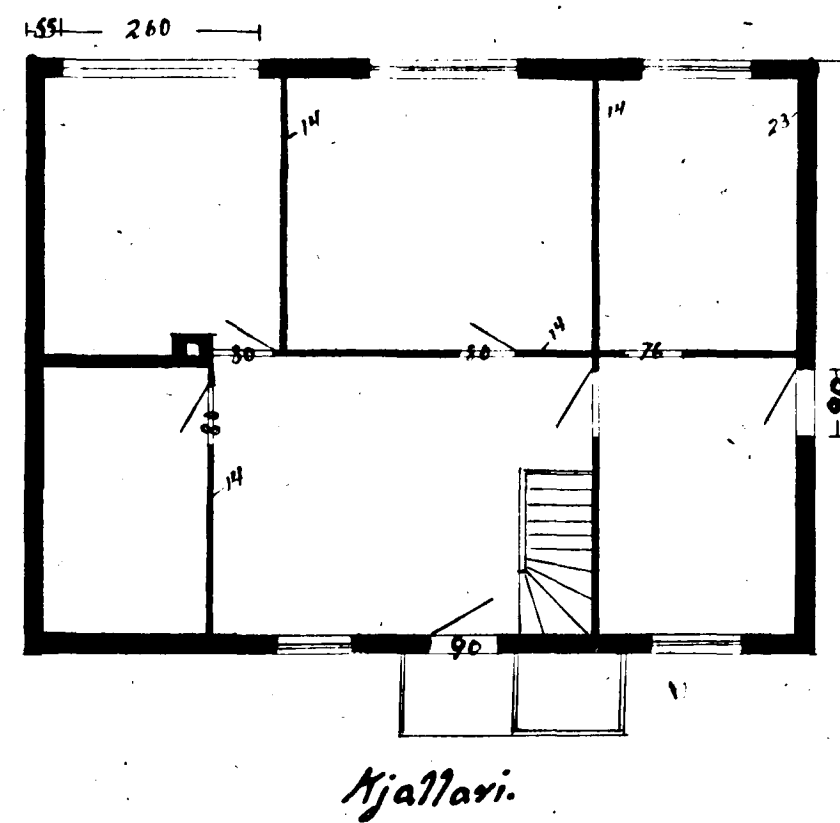
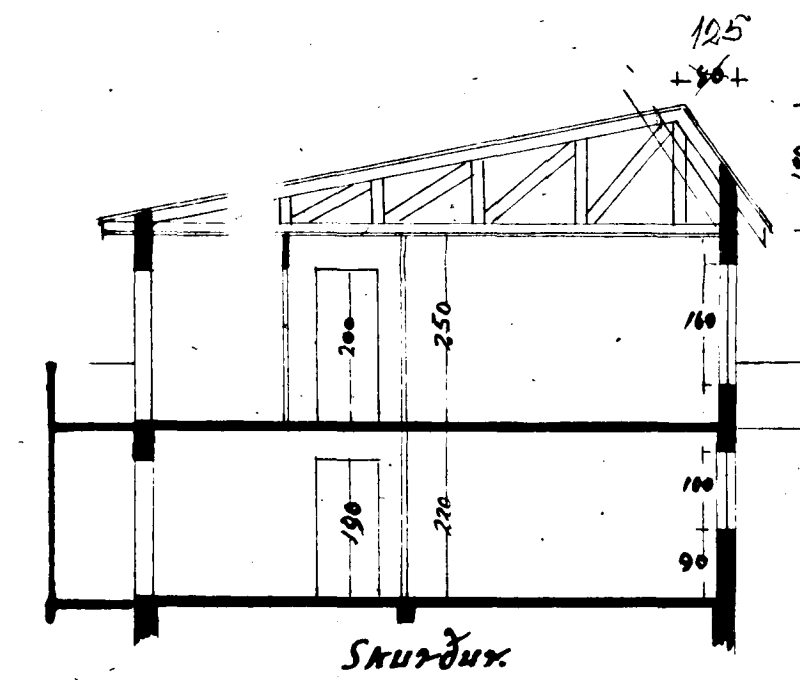
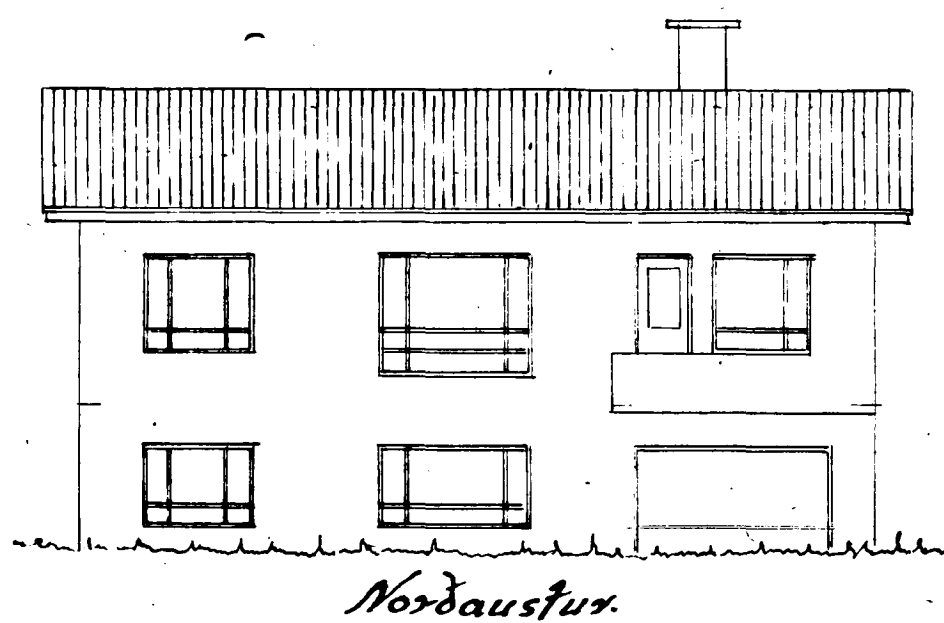
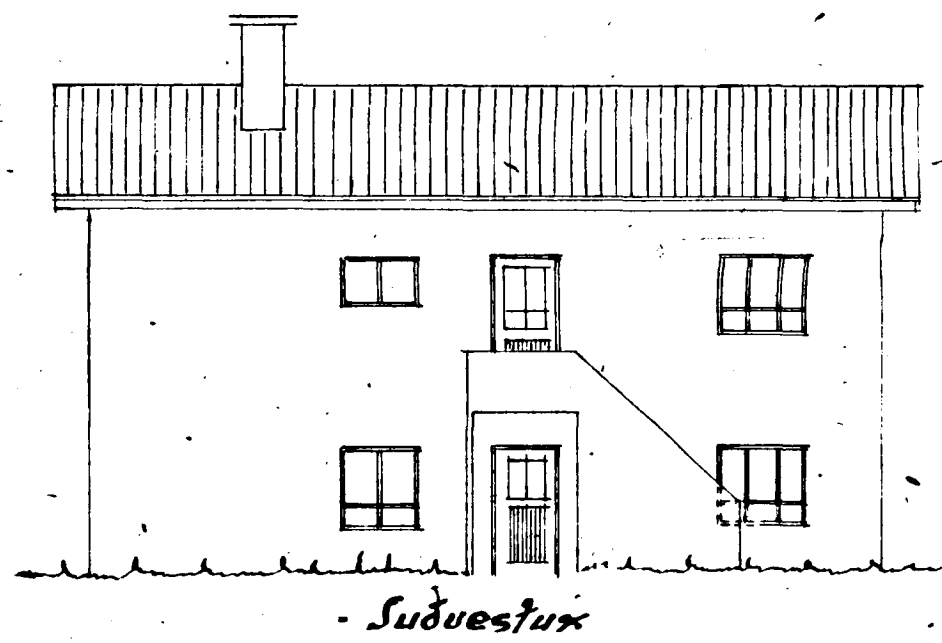
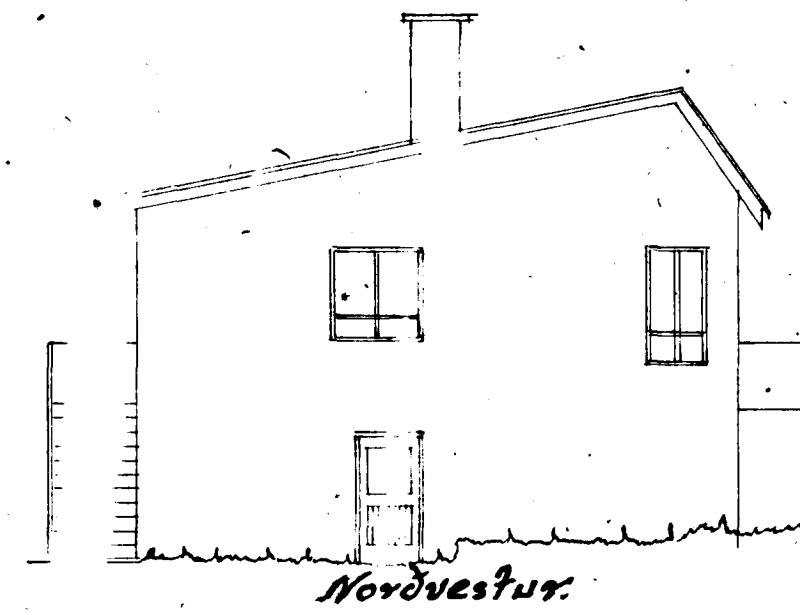
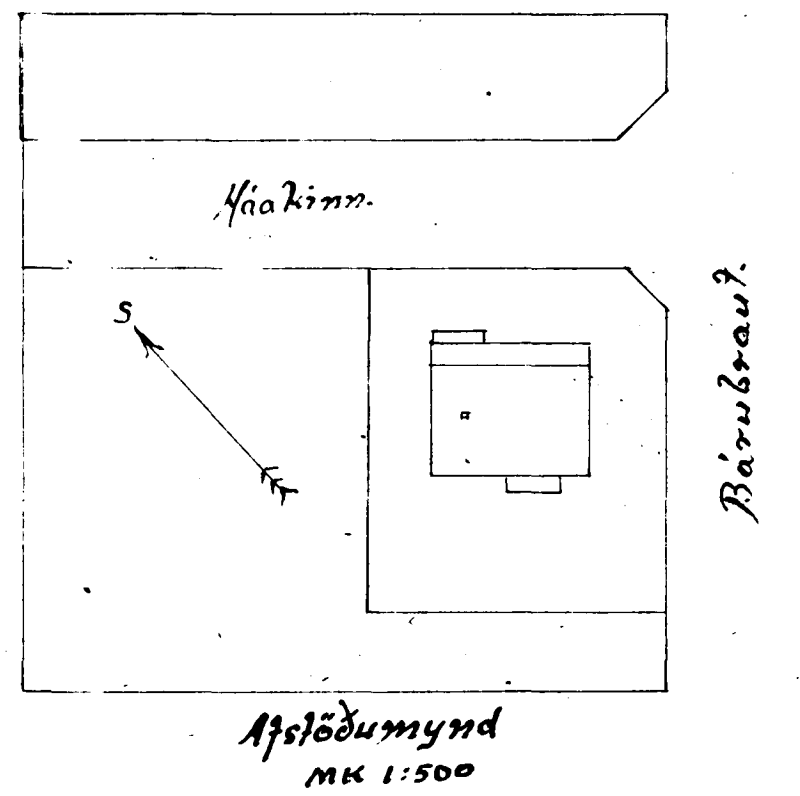


Hús Jóns Hanssonar við Háukinn nr

MK 1:100

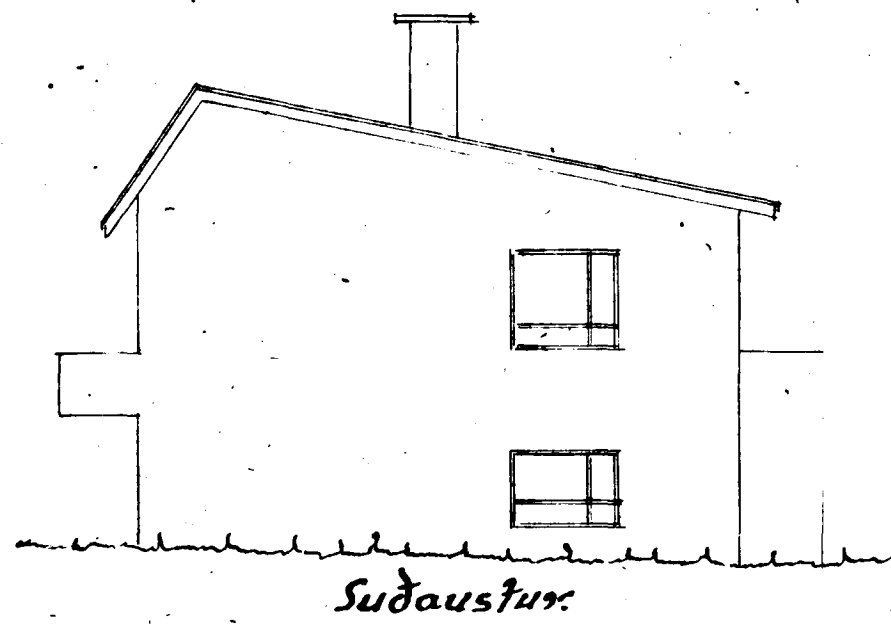

Hafnarfirði í september 1956.