




Norðaustur

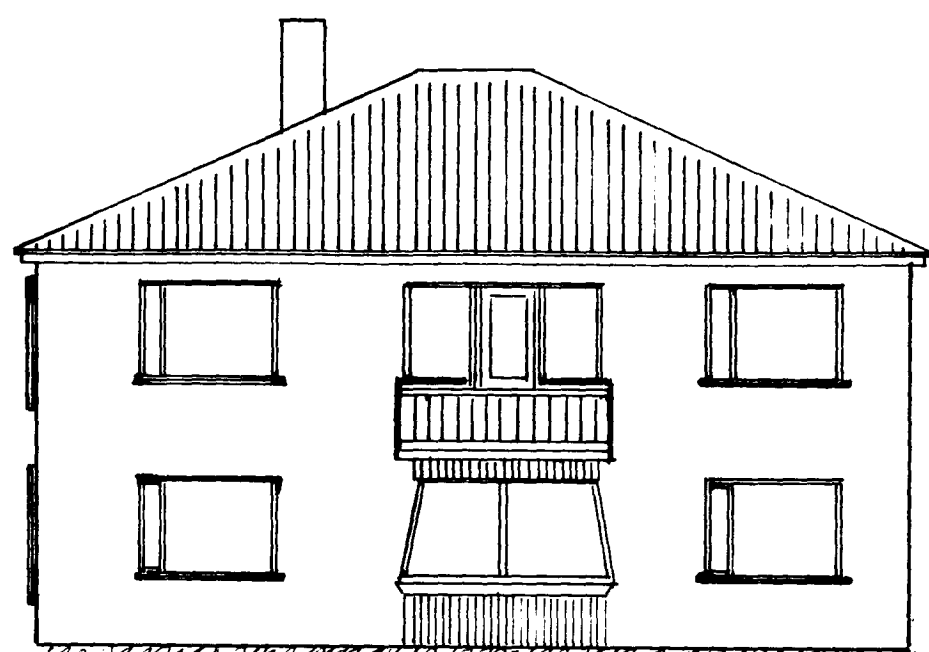

Suðvestur

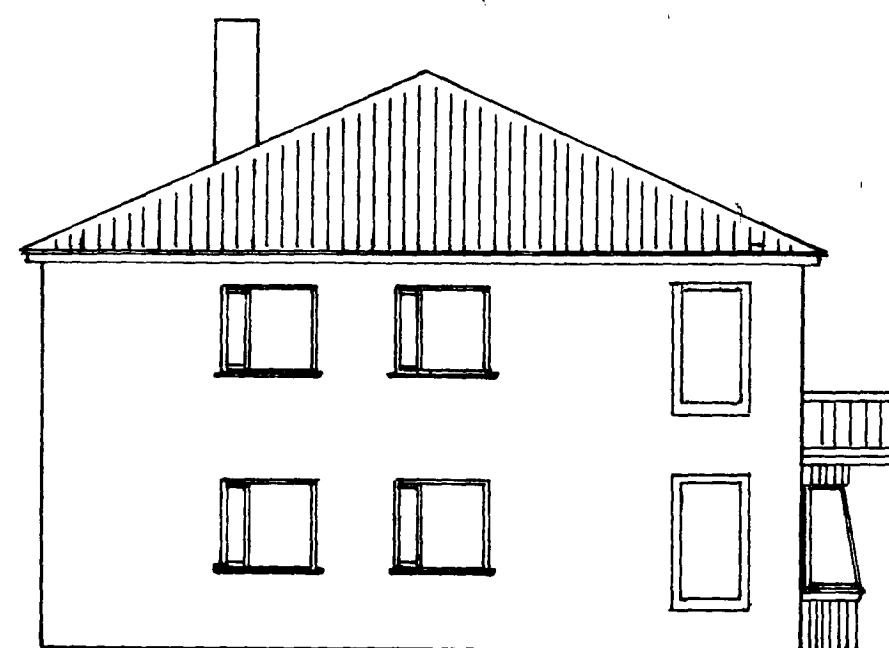

Norðvestur

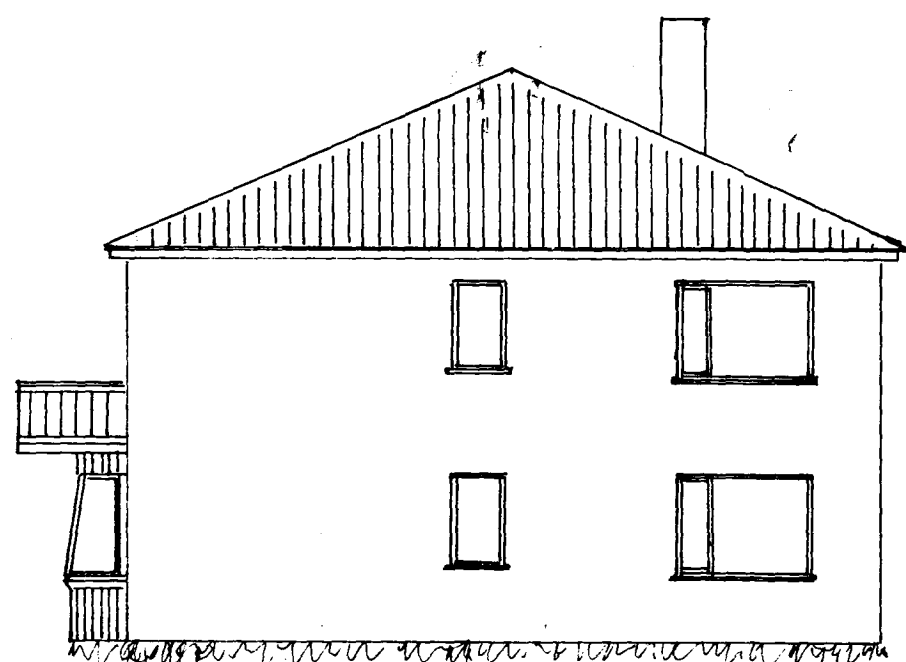

Suðaustur

Hús við Háukinn. Nr. 4.

Eig. Þórður Þórðarson og Þórður Helgason.

Gluggabreyting.

Hafnarfirði. Apríl. 1980.

Þórður Helgason.

Samþykkt á fundi bygginga-  
nefndar þ. 23/4 1980  
BYGGINGAFULLTRÚINN  
Í HAFNARFIRÐI  
Sigurður