



KINN
HÁA ~~BA~~ 5 HAFNARFIRÐI

Samþykkt á fundi bygginga-
nefndar þ. 1 1955
BYGGINGAFULLTRÚINN
I HAFNARFIRÐI
J. h. Skinnard.

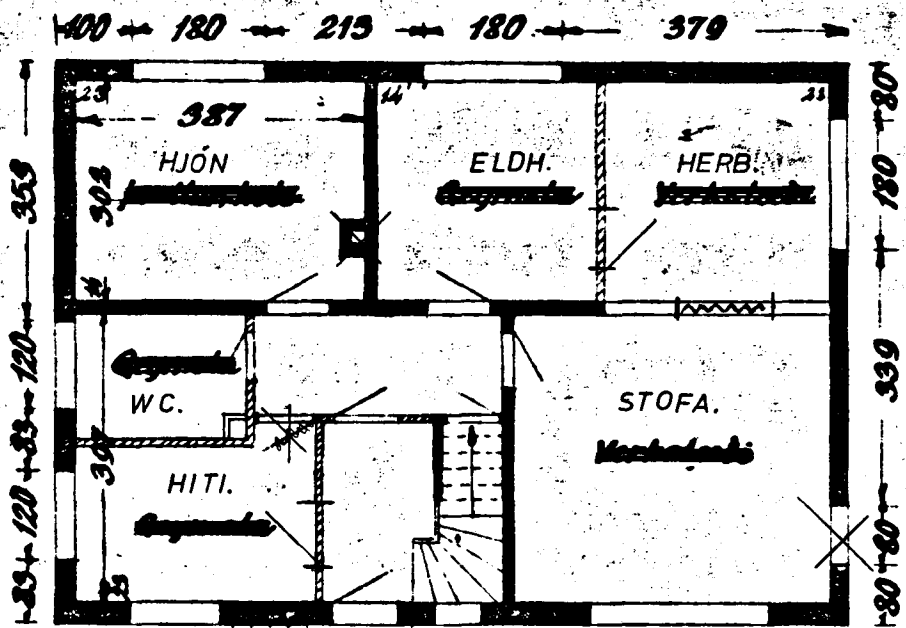

Kjallari

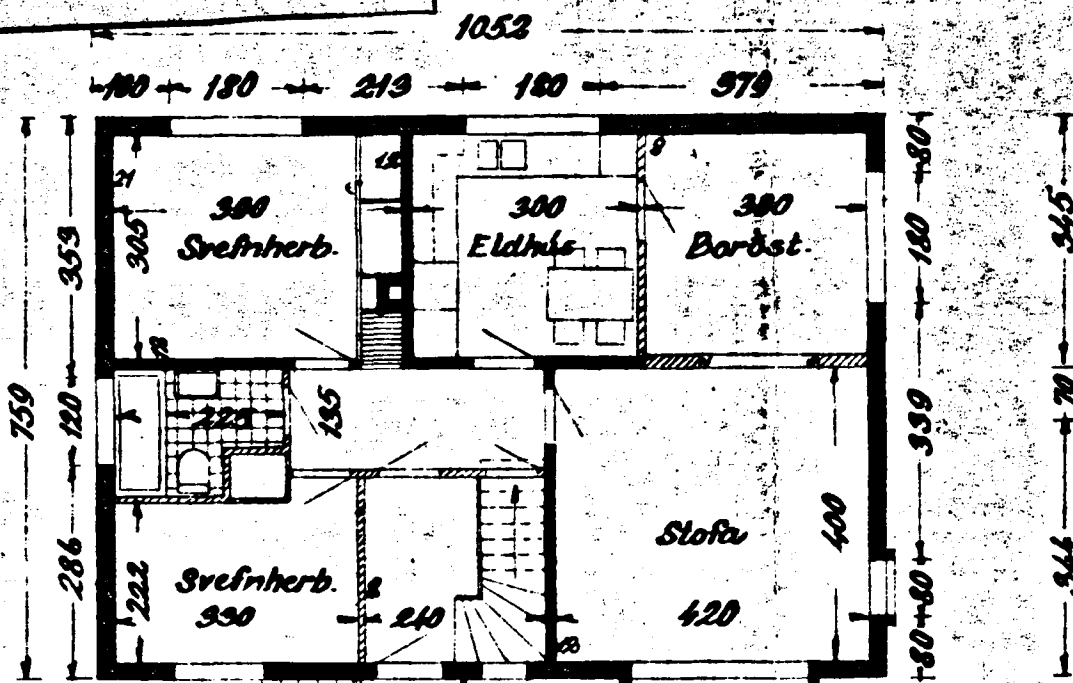

Hæð