



Samþykkt á fundi bygginga-
nefndar þ. 26. 7. 1972


BYGGINGAFLUTRÚINN
I HAFNARFIRÐI
E. Sigurðsson

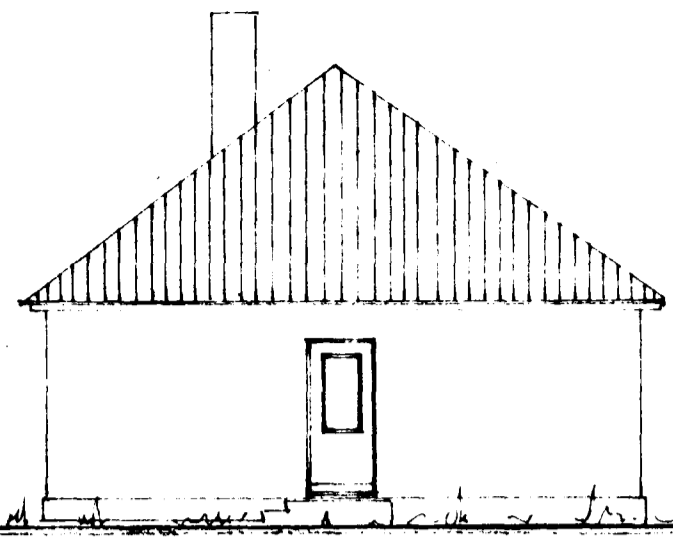


Norðvestur

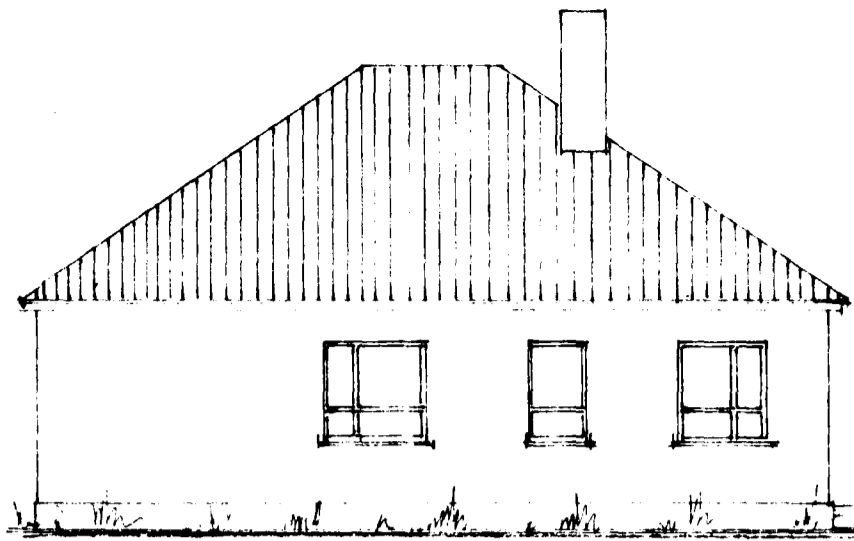


Norðaustur

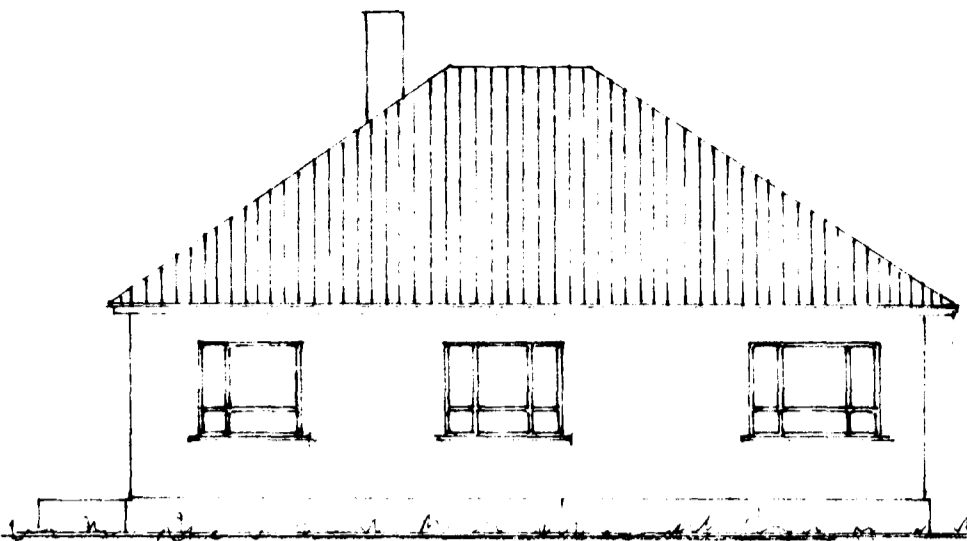


Suðvestur

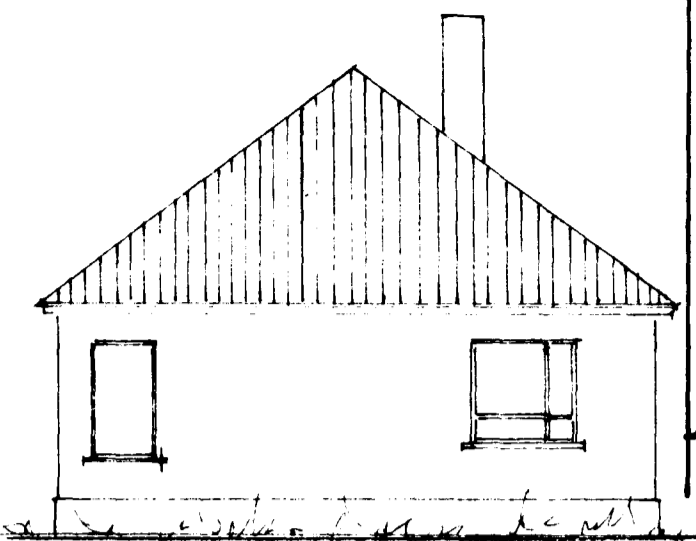

Suðaustur

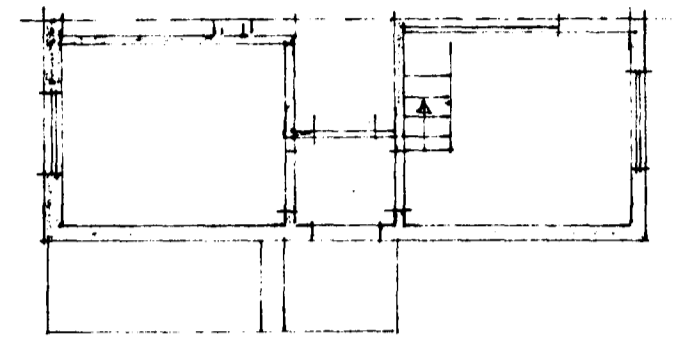


Grunnmynd

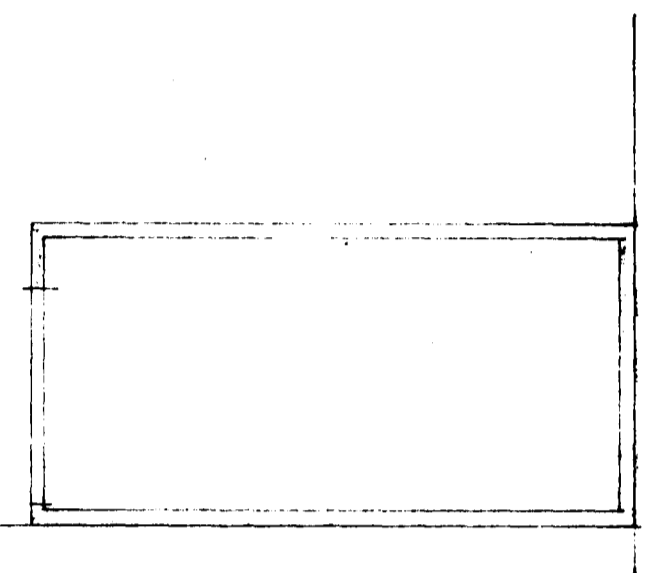


Lóðamörk


FYRIR BREYTINGU
EFTIR BREYTINGU

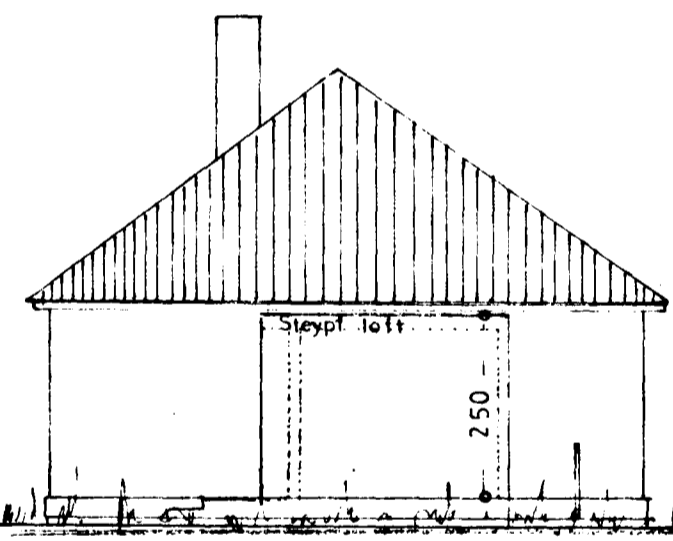


Norðvestur

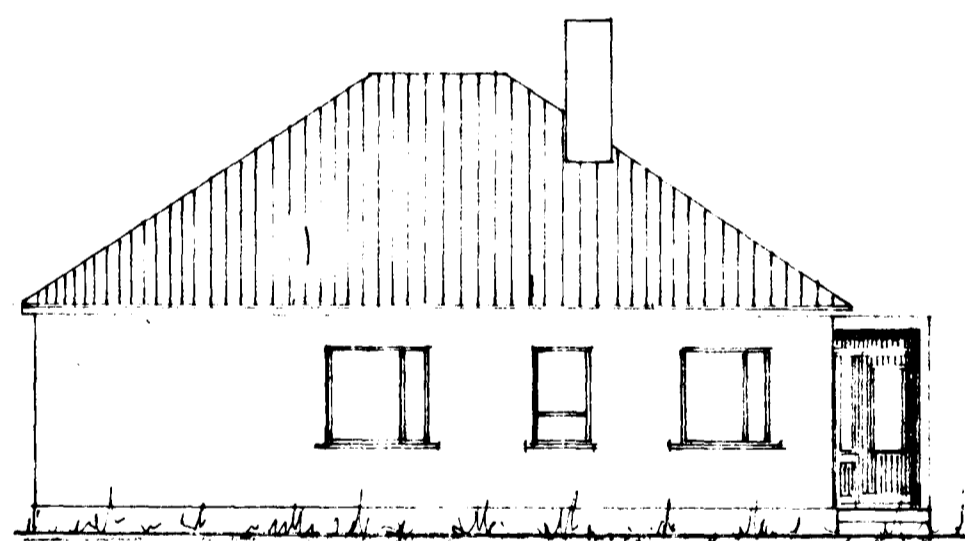


Norðaustur

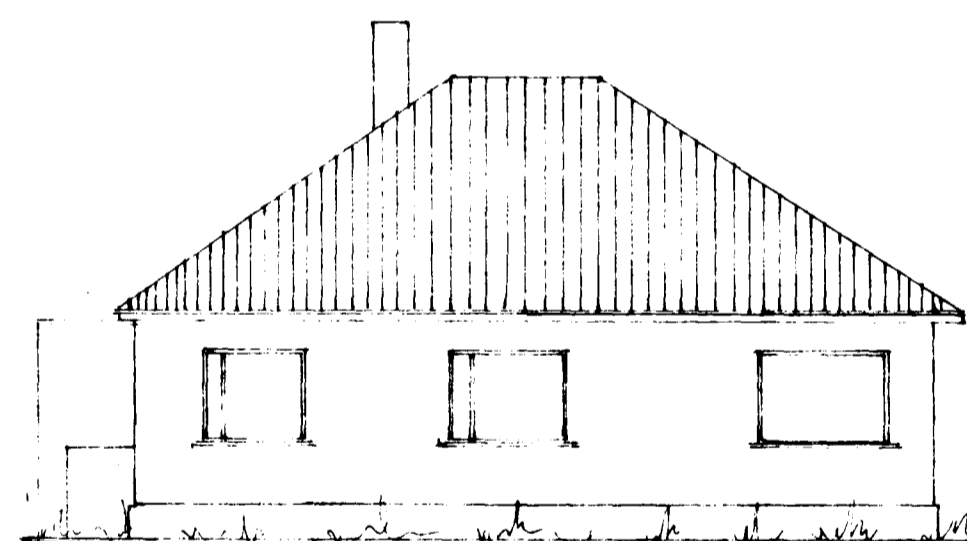


Suðvestur

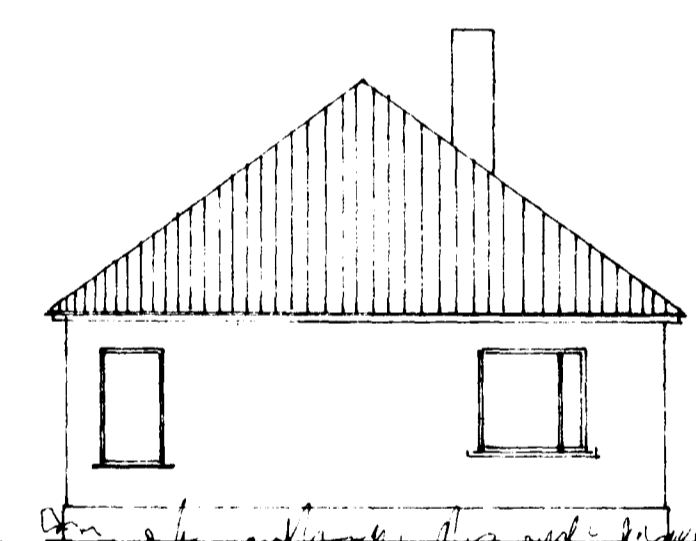

Suðaustur

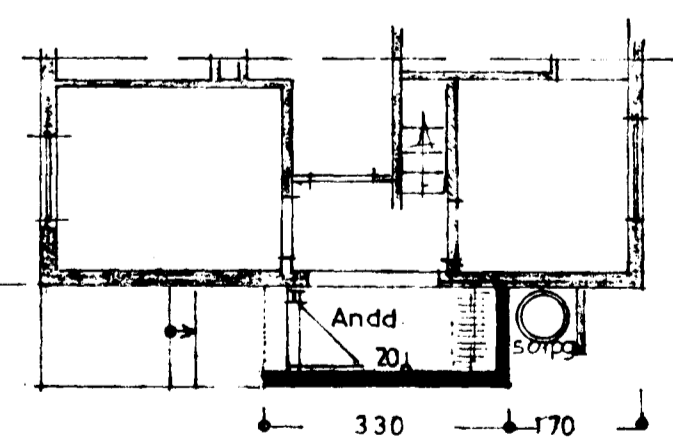


Grunnmynd

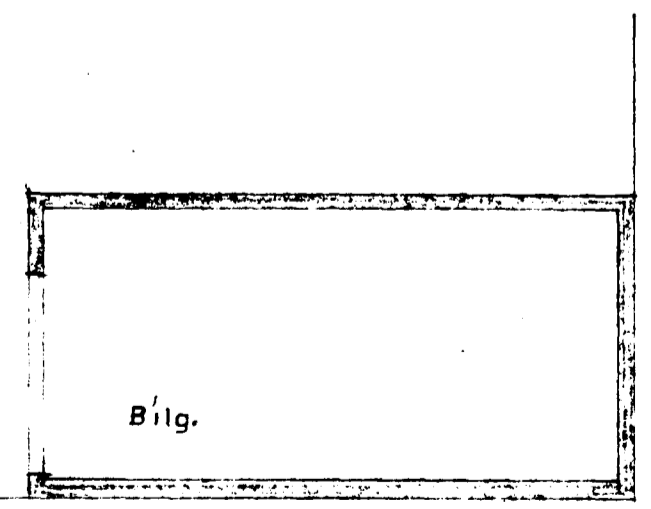

Bílg.

Lóðamörk

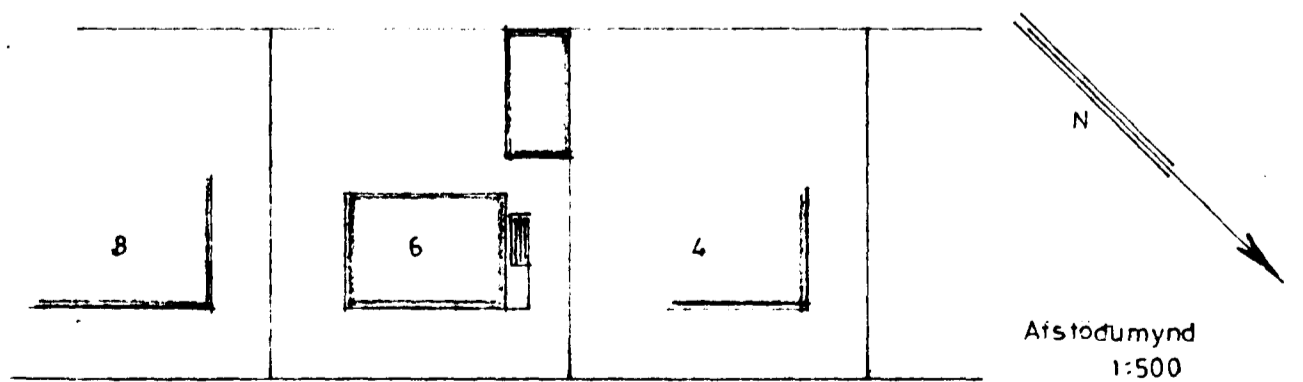

Afstöðumynd
1:500

STÆRD VIÐB. 5,0 m², 12,0 m³

HAAKINN NR 6
GLUGGABREYTING OG VIÐBYGGING

Útlit
Grunnmynd 1:100
Afstöðumynd 1:500

Hafnarfirði 2. júlí 1972
E. Sigurðsson

TEIKN.
J. Gunnarsson