

Háakinn nr. 7

Eig:


Gunnar Jónsson

Útlitsbreyting á kjallara

1:100

AFSTÖÐUMYND

1:500

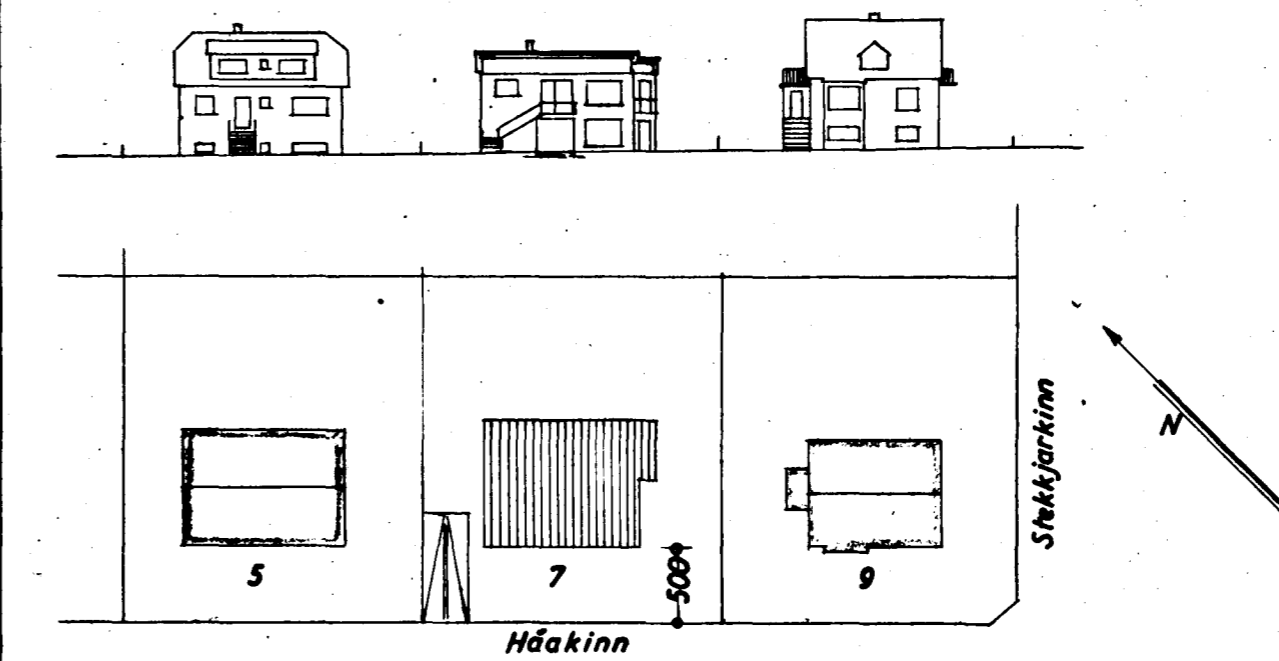


Samþykkt á fundi bygginga-  
nefndar þ. 28/11 1962

BYGGINGAFULLTRÚINN  
Í HAFNARFIRÐI


*Jón Bergara*

HÖSASMÍÐAMEIÐTARI:


MÜRARAMEIÐTARI:

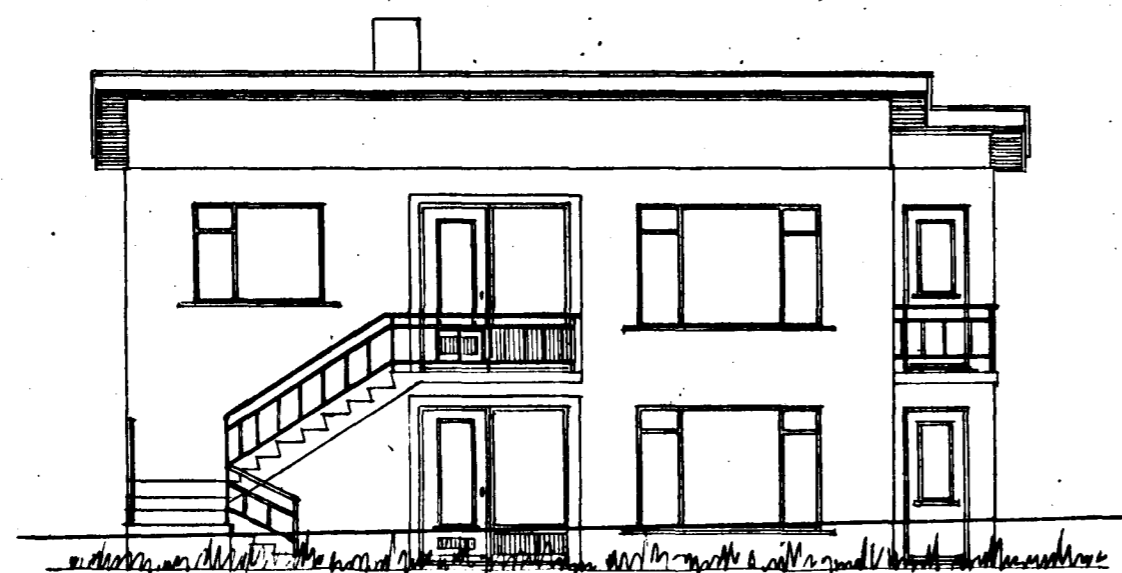

Subvestur fyrir breytingu

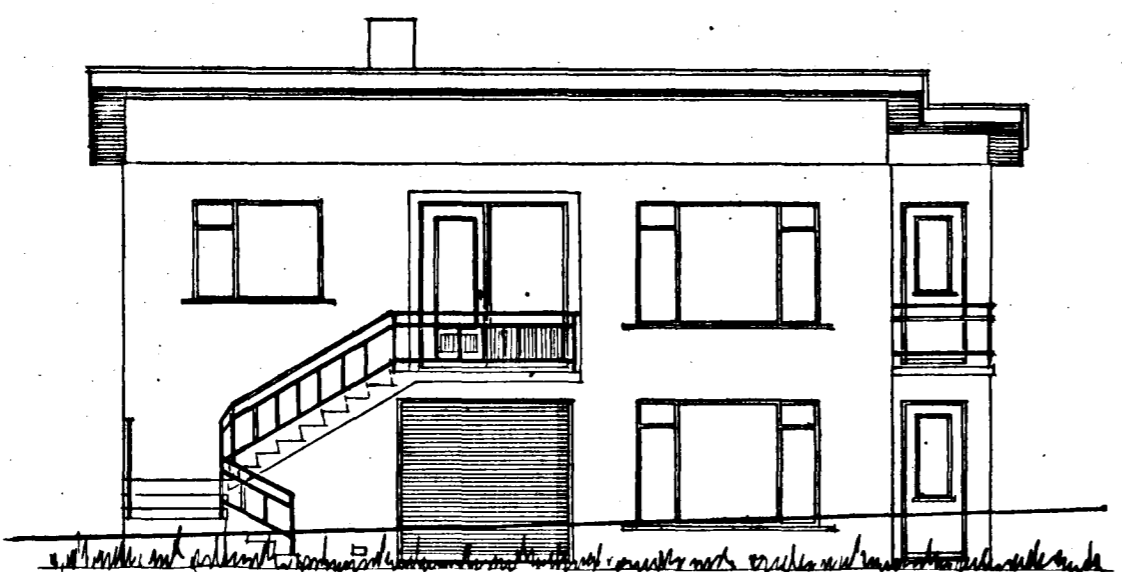

Subvestur eftir breytingu

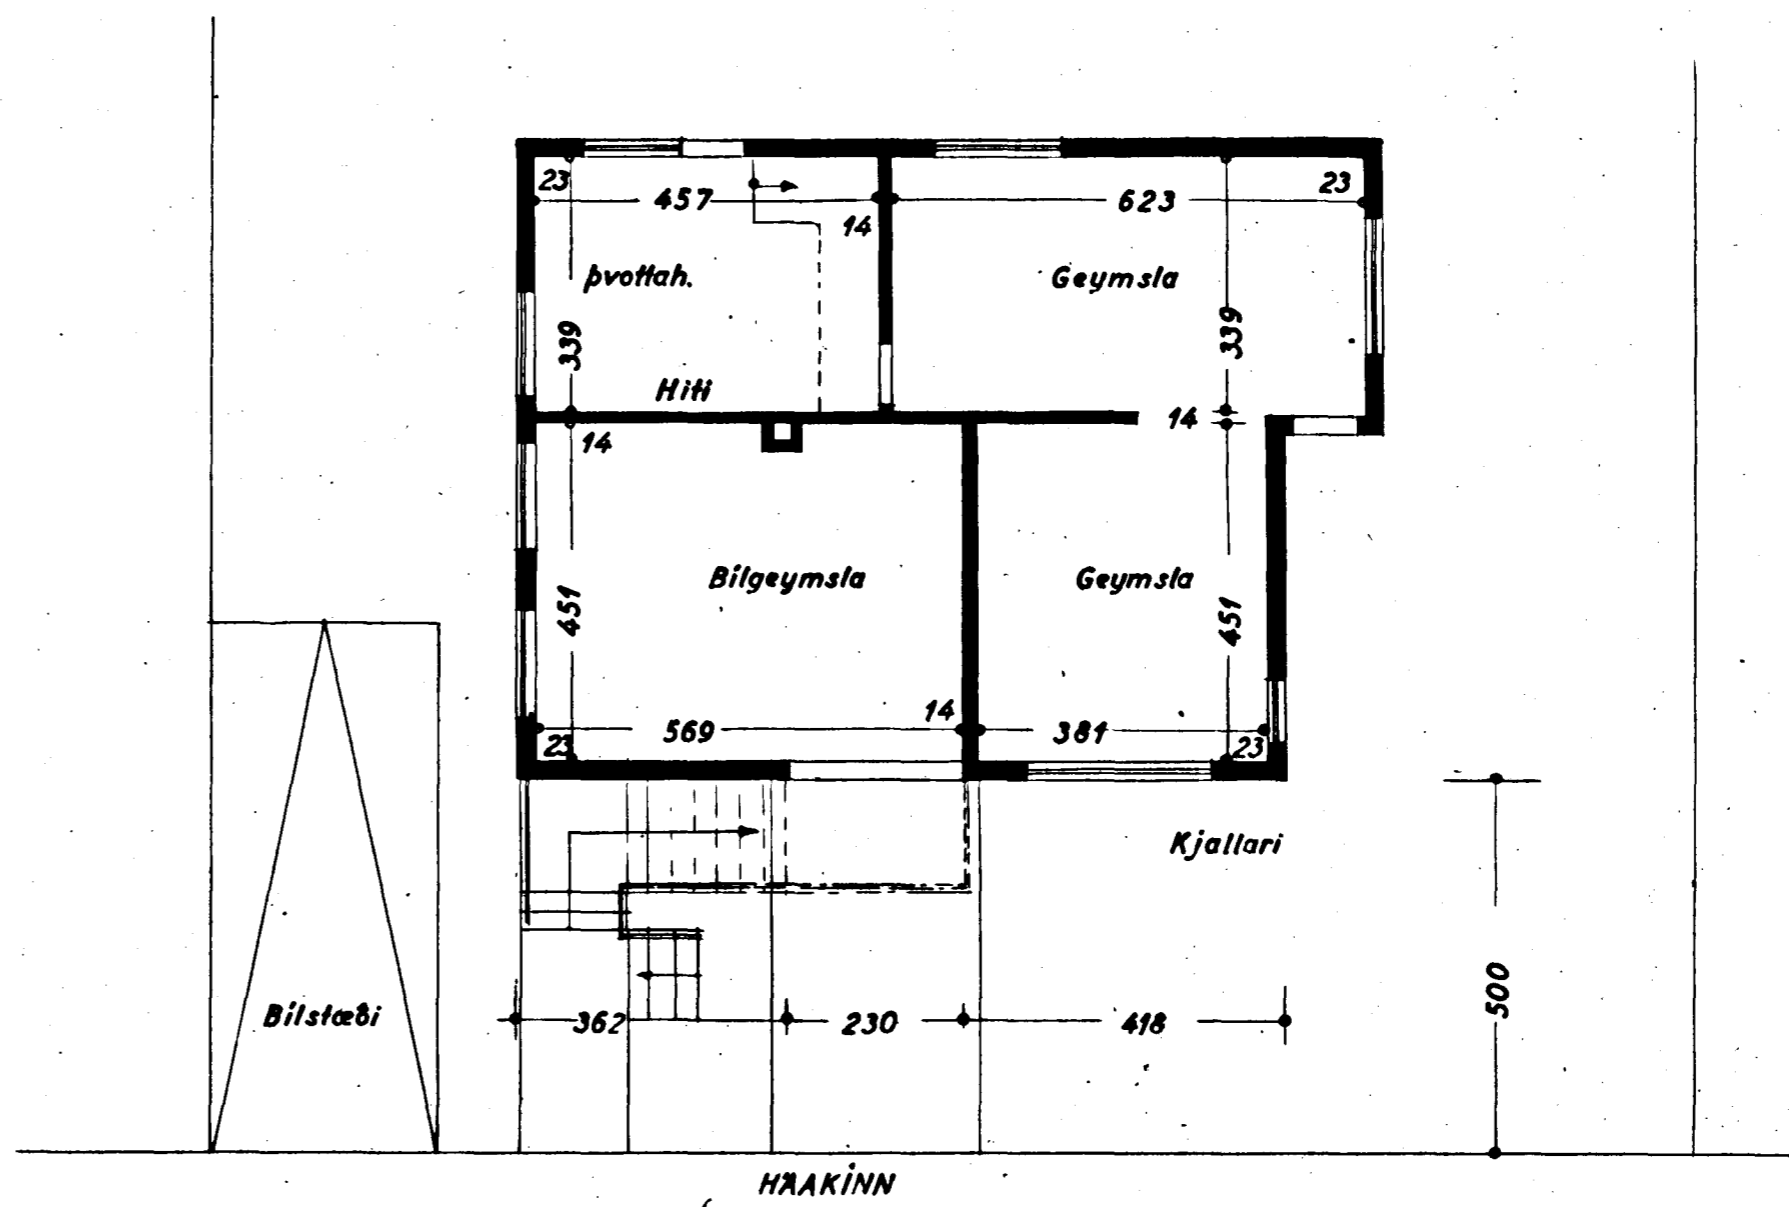

Staðsetning: 6. nóv 1962

*F. Jónsson*