

Háakinn nr. 7



Eig:

Gunnar Jónsson.

1:100

AFSTÖÐUMYND

1:500

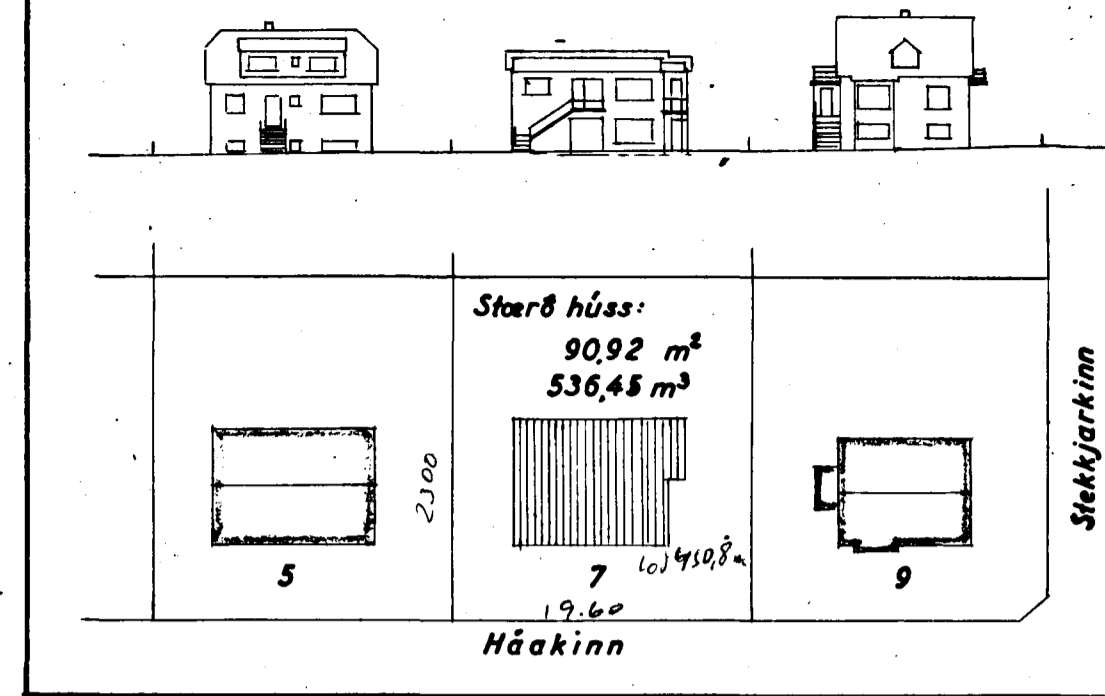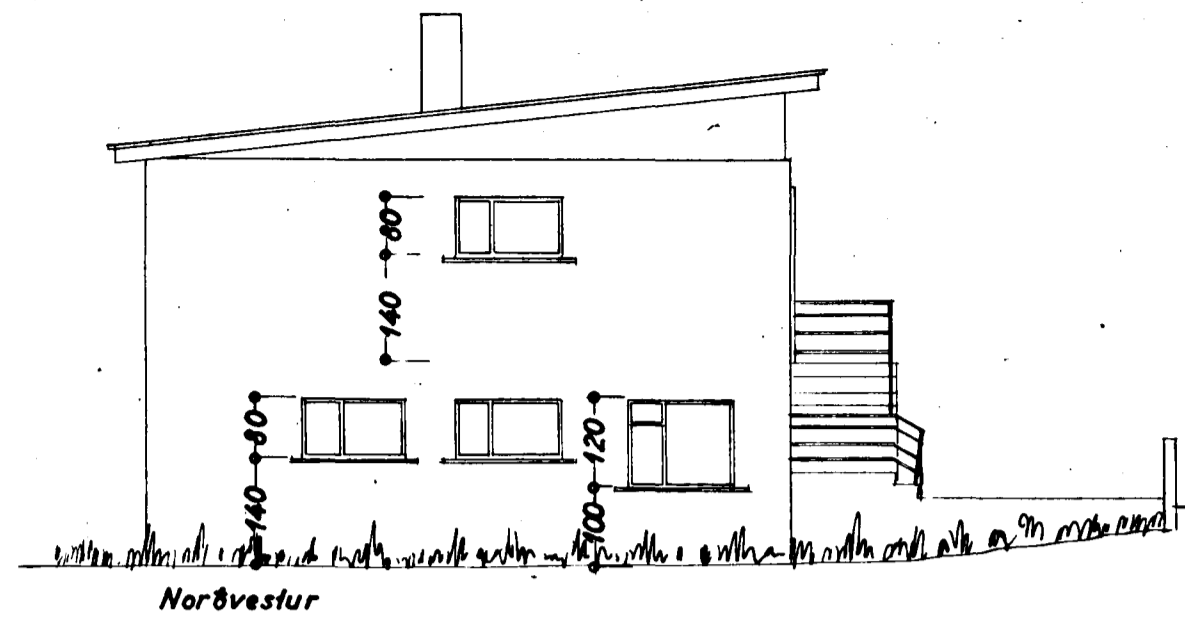


Samþykkt á fundi bygginga-  
nefndar þ. 6/7 12 59  
12/5 12 61

BYGGINGAFULLTRÚINN  
Í HAFNARFIRÐI


HÚSASMÍÐAMEISTARI:

MÖRARMEISTARI:


ÞÍPULAGNINGAMEISTARI:

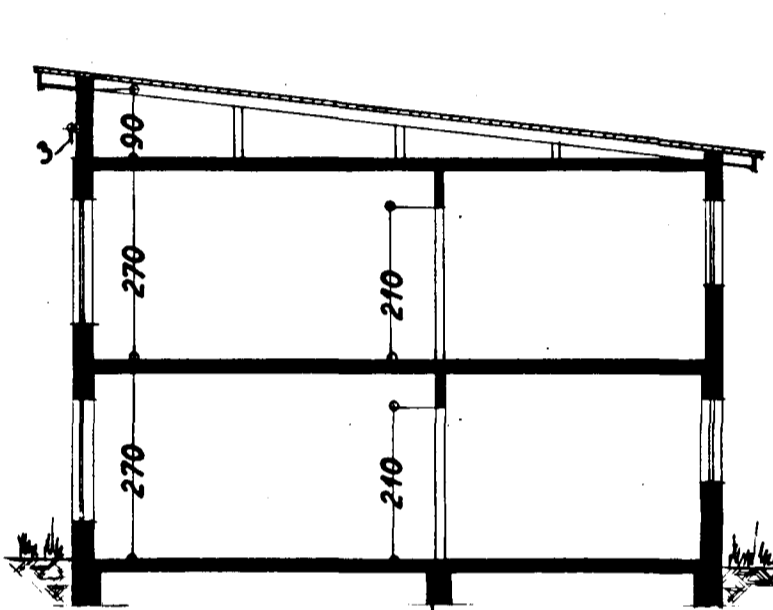


Sníð

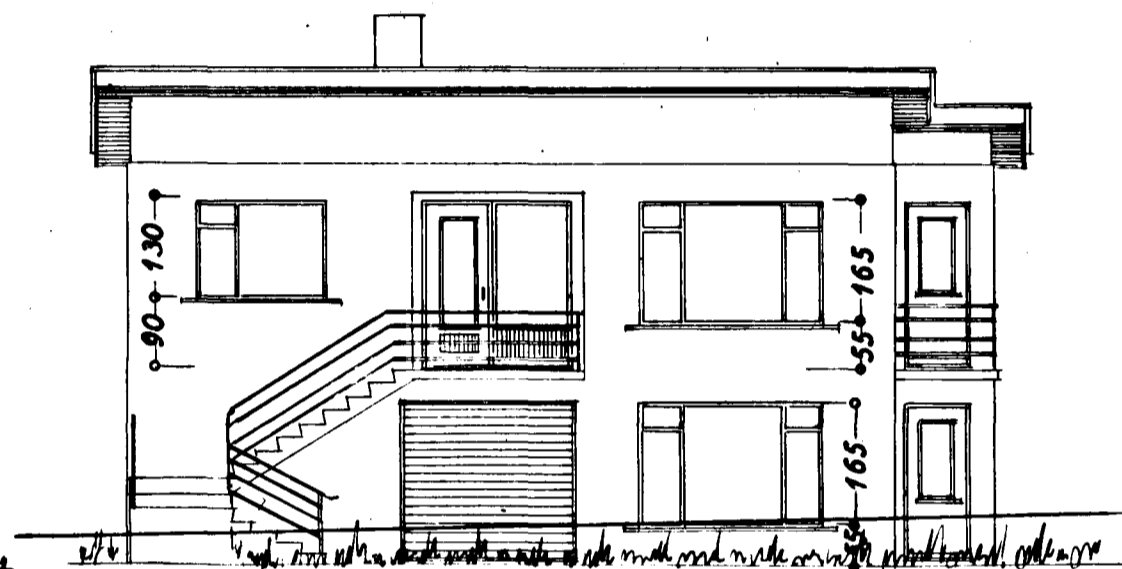



Suðvestur

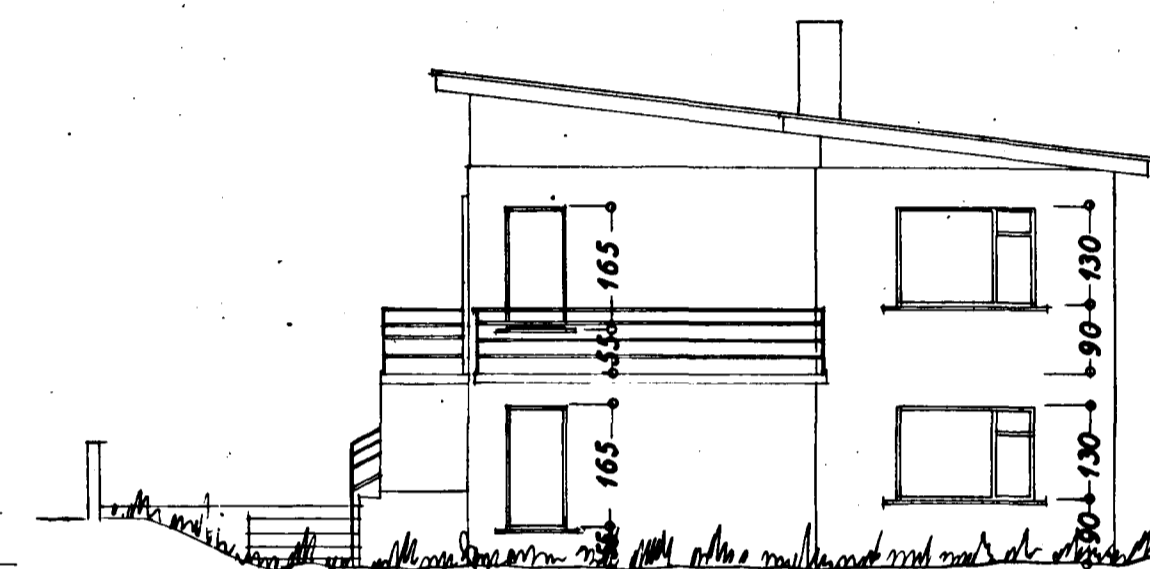

Suðaustur

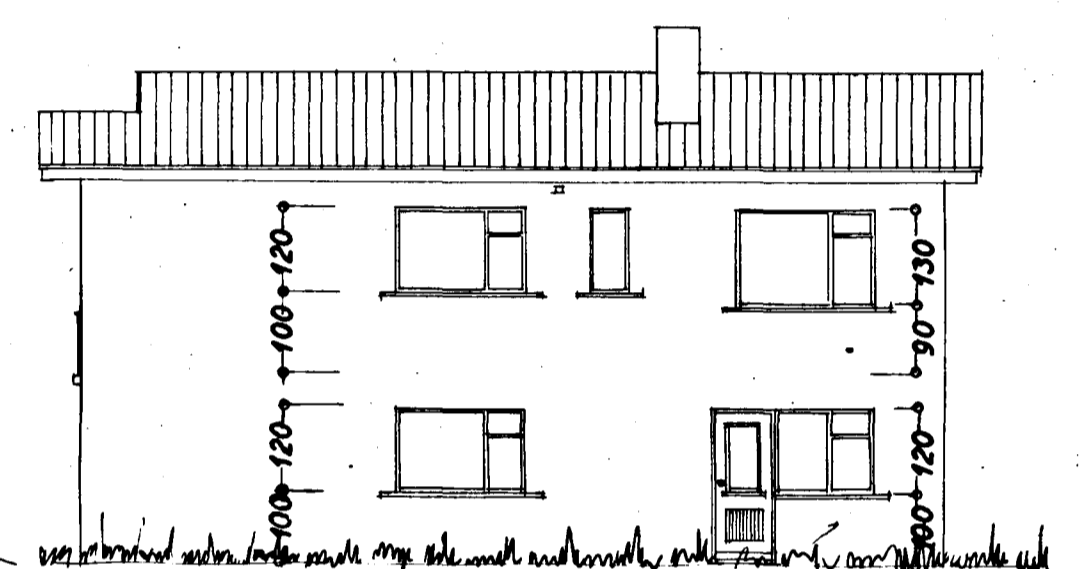

Norðaustur

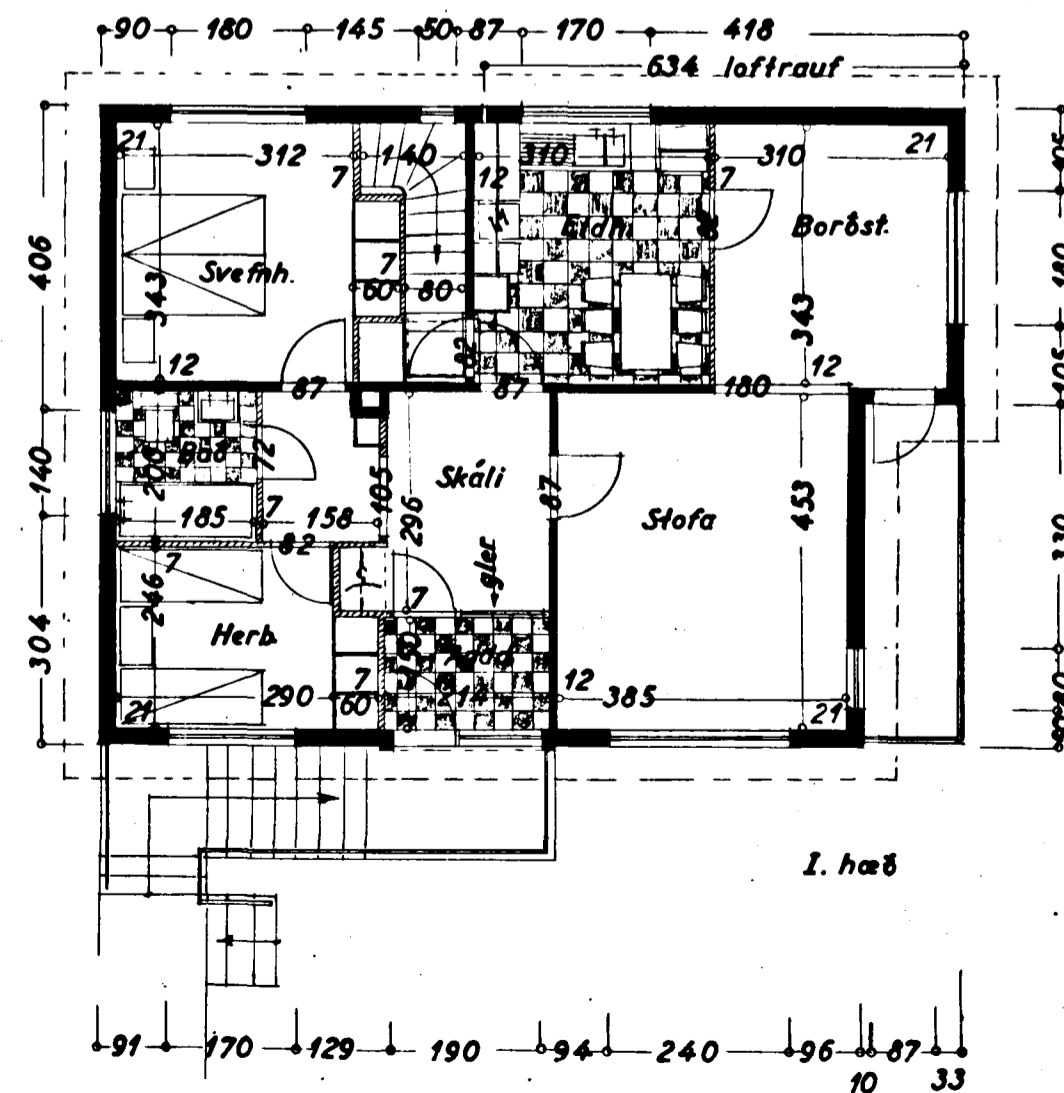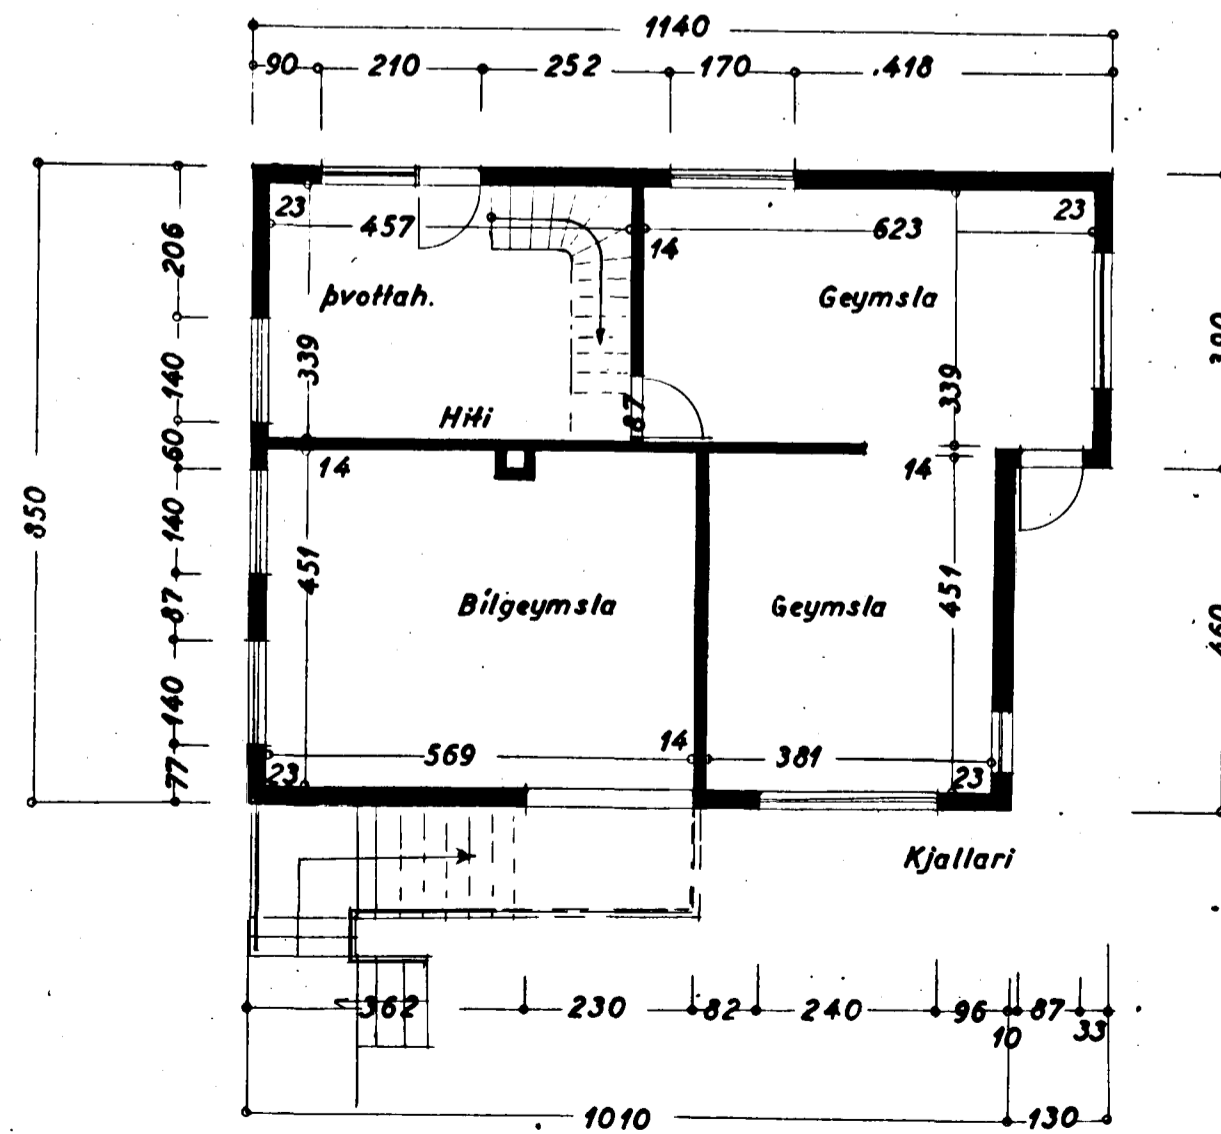

Upphaflega teikning hússins var gerð  
í júlí 1959 og þá með valmáðaki.  
Síðan hefir verið gerð breyting á  
þaki o.fl. Er því þessi teikning  
gerð samkvæmt samþykktum breyt-  
ingum.

F. Jónsson

Staðnaðir 5. des. 1962

F. Jónsson