



Samþykkt á fundi bygginga-
nefndar þ. 4.18.1976
BYGGINGAFULLTRÚINN
Í HAFNARFIRDI
Einar Sigurðsson

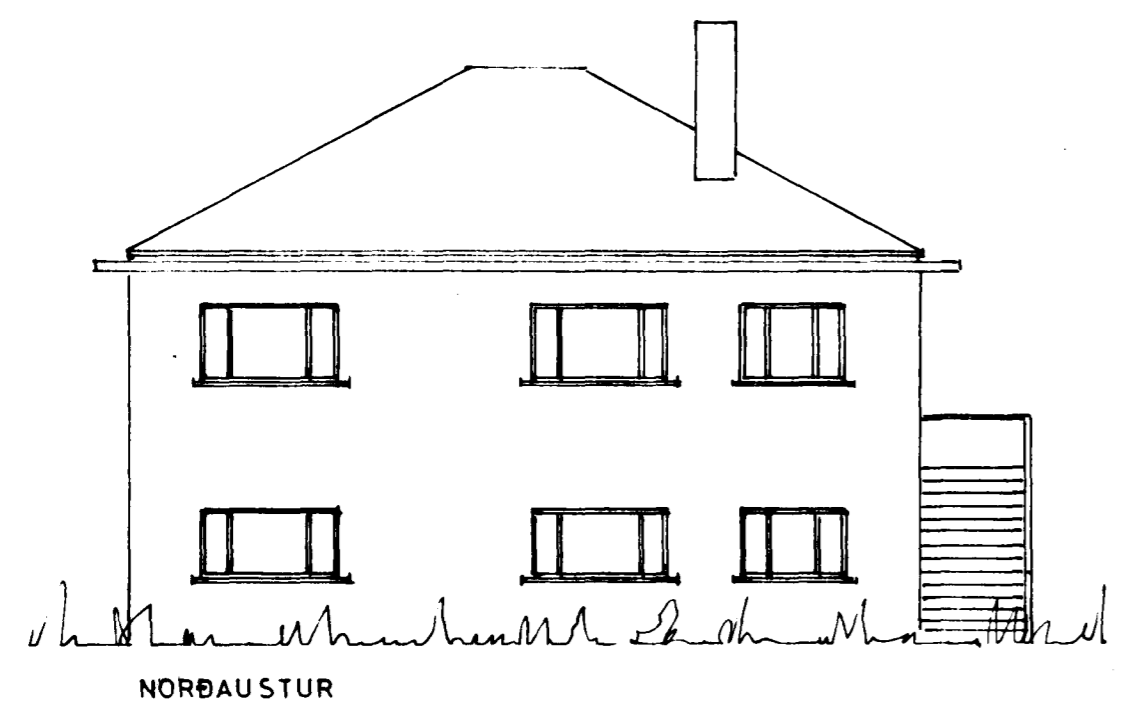


NORÐAUSTUR

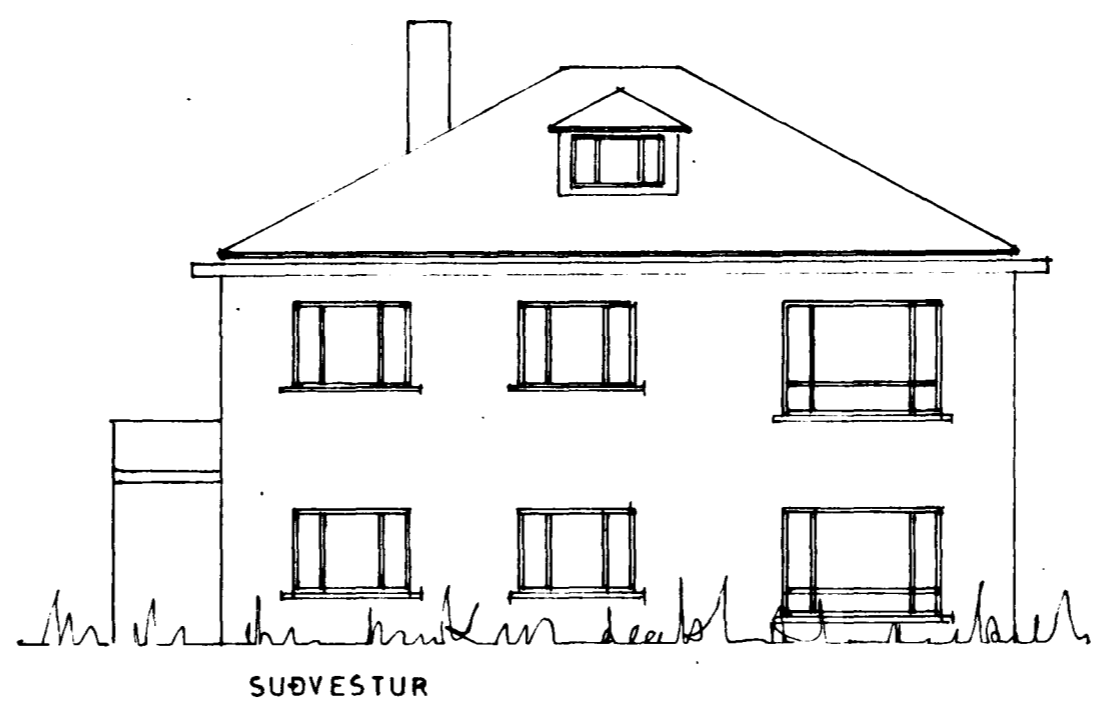


SÜÐVESTUR

FYRIR BREYTINGU
EFTIR BREYTINGU

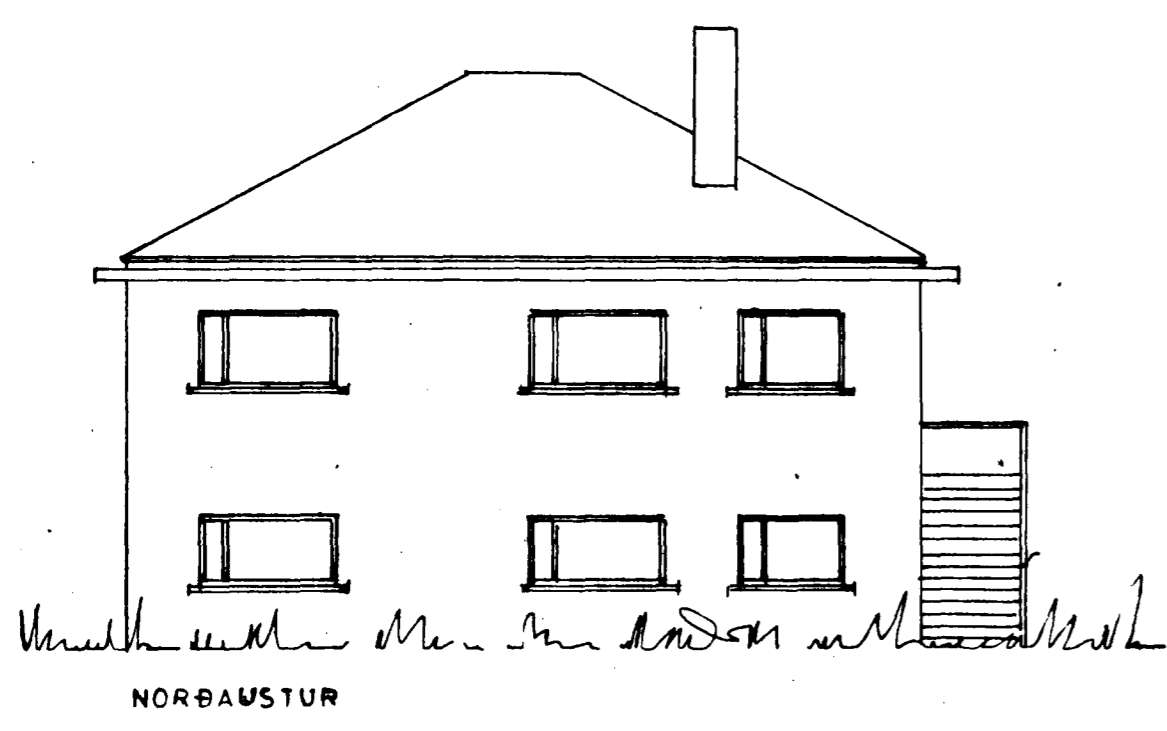

NORÐAUSTUR

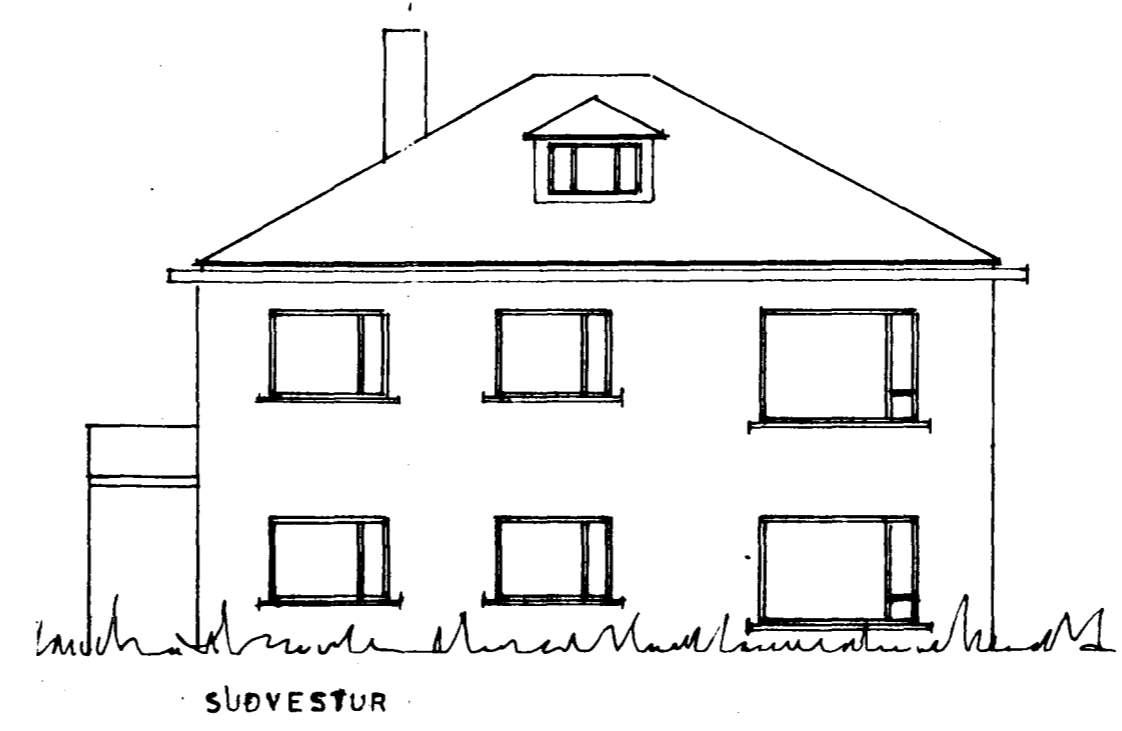

SÜÐVESTUR

HÁKINN NR 8

GLUGGABREYTING
ÚTLIT 1:100

Hafnarbirti 2. júlí '76
E. Jónsson