


Byggingarfulltrúi
samþykkir erindið.
11 JAN. 2006
Bent skal á að samþykkt þessi verður ekki virk,
fyrr en eftir þinglýsingu eignaskiptayfirlýsingar-
innar og skráningu hennar hjá Fasteignamat ríkisins.
Byggingarfulltrúinn í Hafnarfirði
Fh. Kristján Þórarinnsson

BLAÐ. 3

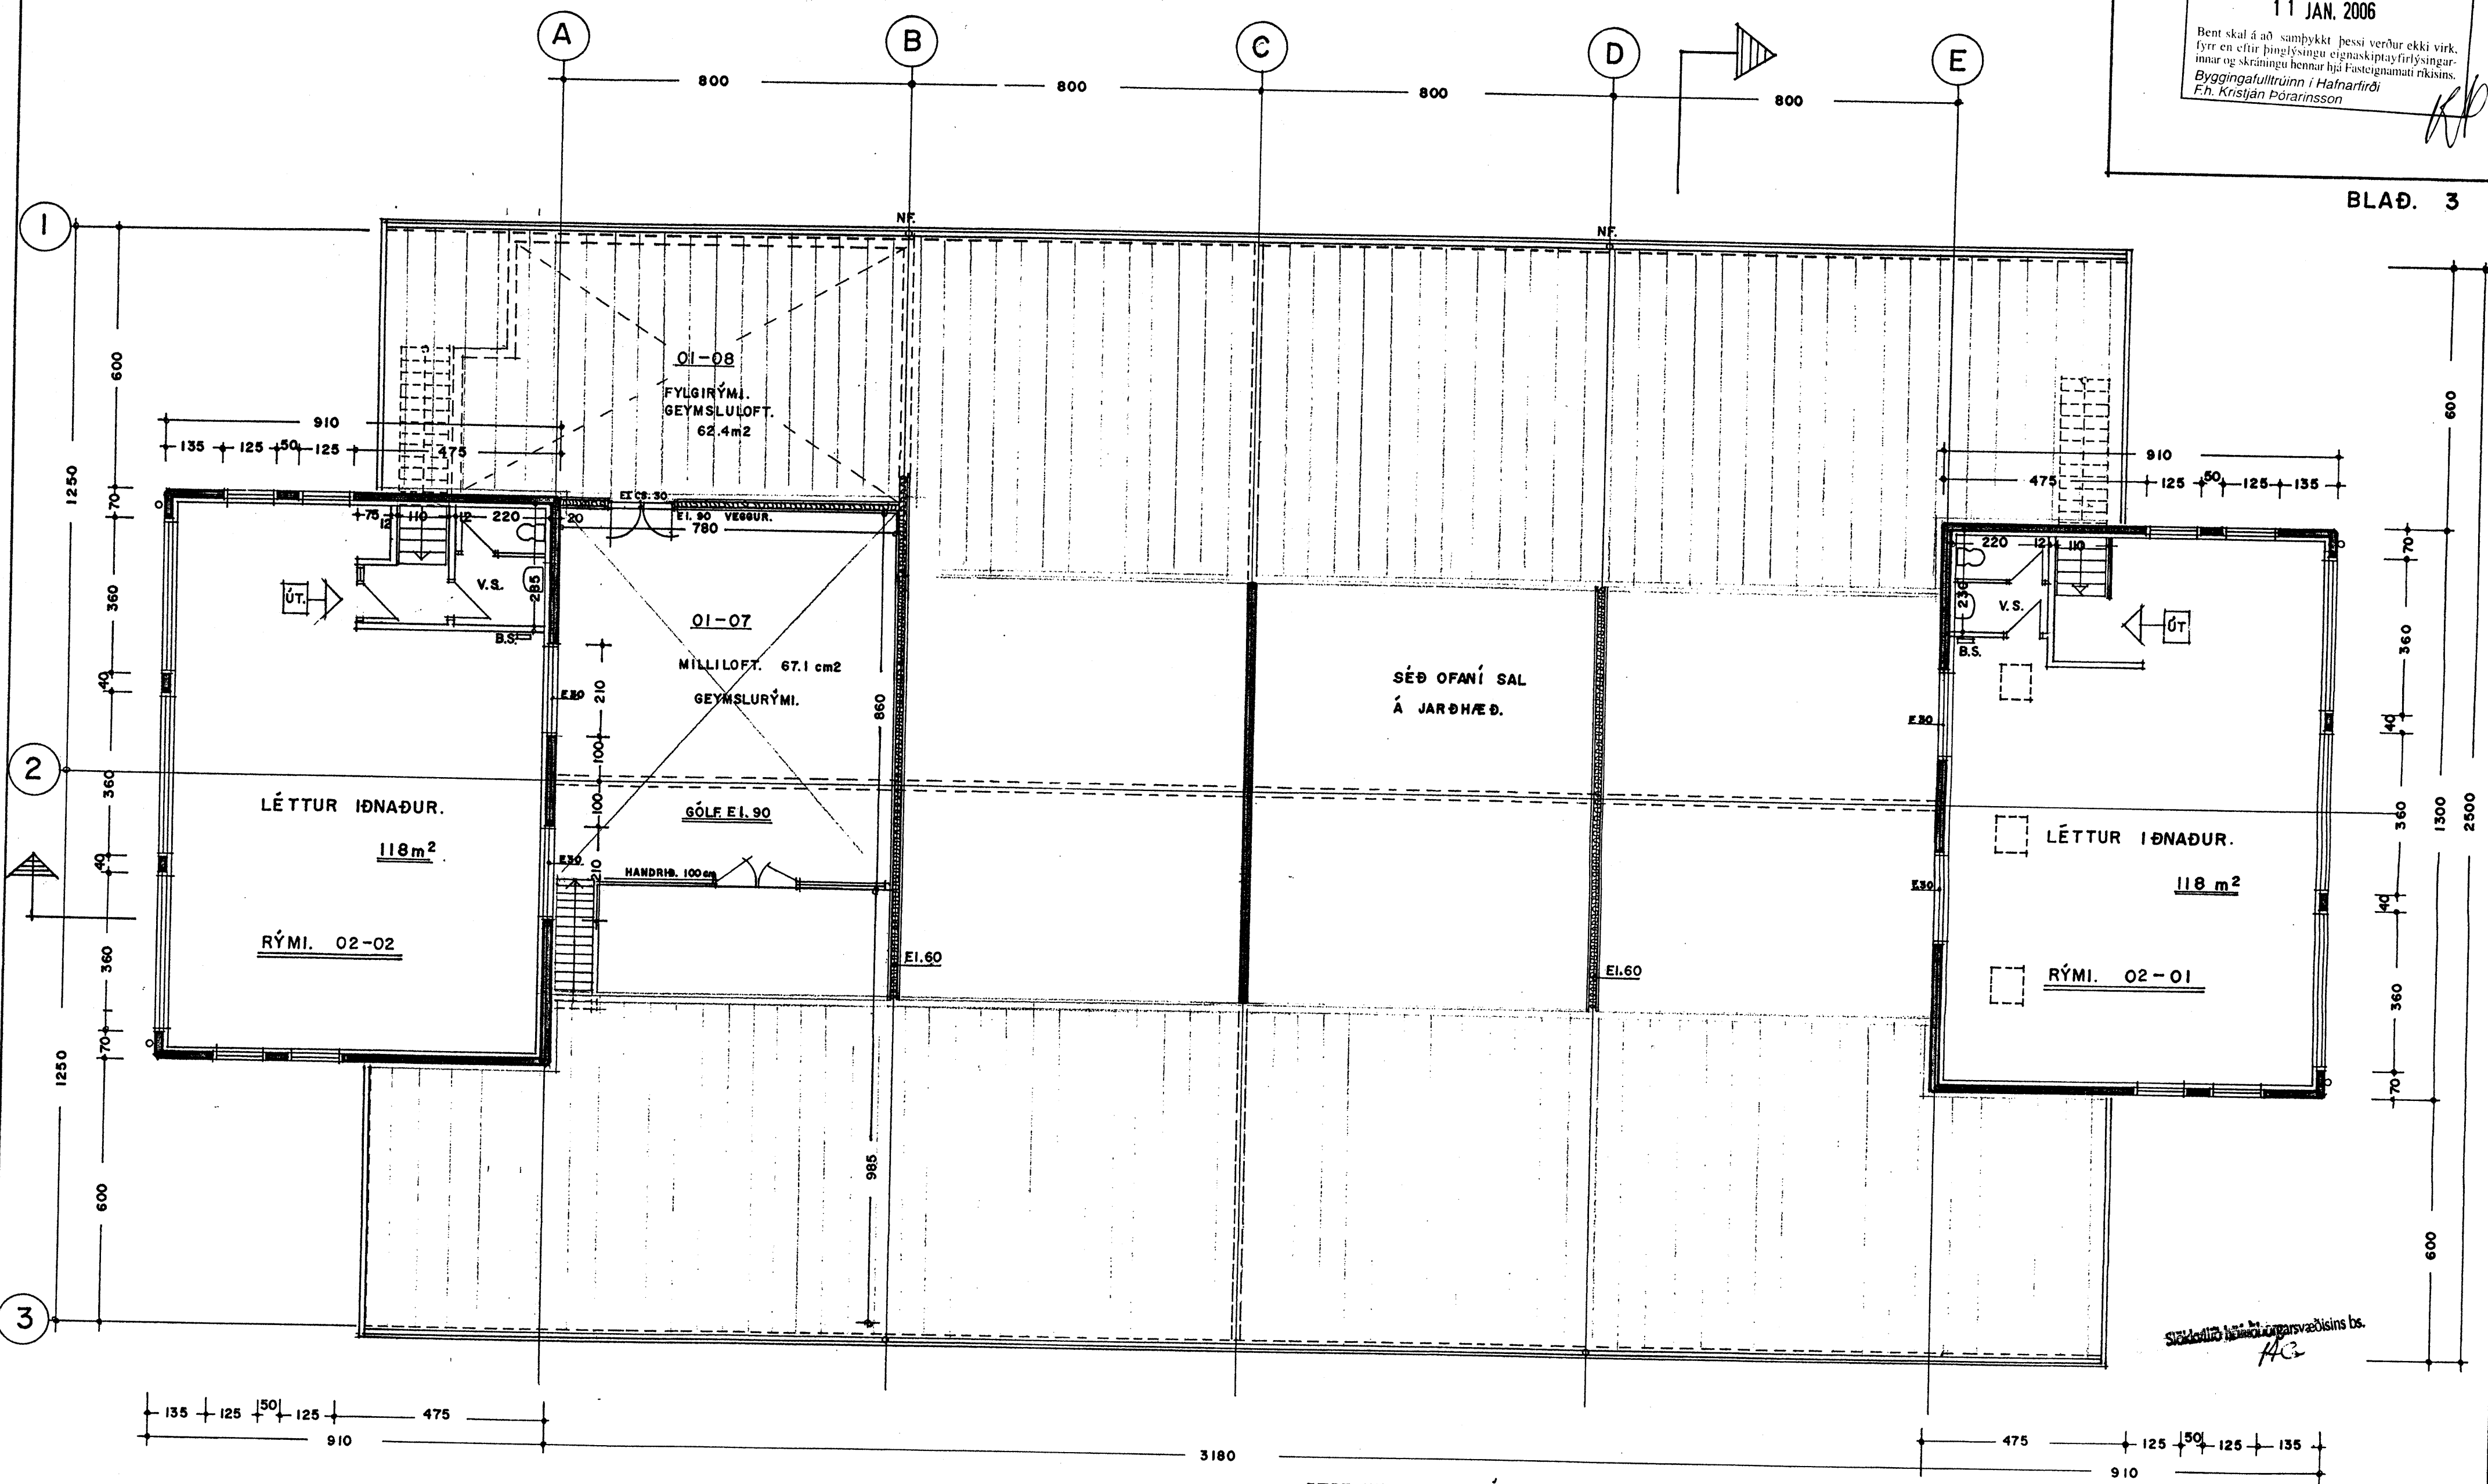

H.C.

GRUNNMYND 2. HÆÐ. 1:100 236 m²

BREYTING 15.12.05:
KOMIÐ FYRIR ÞAKGLUGGA Í RÝMI 02-01
Rikharður Oddsson
Rikharður Oddsson byggingarfræðingur BFI
VEKTOR hönnun og ráðgjöf

FÆRT INN GEYMSLURÝMI UNDIR
ÞAKSÚÐ Í FRAMH. AF RÝMI. 01-07
BREYTT. 6.-4.-2001
Jon Gudmundsson
BREYTT. MILLILOFT
RÝMI 01-04
19.-9.-1996 *Jon Gudmundsson*

KAPLAHRAUN. I HAFNAFIRÐI. GRUNNMYND.
VERK. NR. 041 DAGS. 3.-4.-87 MÁL. 1:100
TEIKN. NR. 03 BREYTT. 25.-3.-88 16. 1.89 21.-6.-89
JON GUÐMUNDSSON ARKITEKT *Jon Gudmundsson*
VINNUSTOFA. REYKJAVÍKURVEGI 68 HAFNAFIRÐI. Sími. 53768