



Byggingarfulltrúi samþykkir erindið.
 11 JAN. 2006
 Bent skal á að samþykkt þessi verður ekki virk fyrr en eftir þinglýsingu eignaskiptaýr lýsingarinnar og skráningu hennar hjá Fasteignamatríkisins. Byggingarfulltrúinn í Hafnarfirði F.h. Kristján Þórarinnsson

- Undirritaðir eigendur viðkomandi rýma við Kaplahraun 1 Hafnarfirði eru fyrir sitt leiti samþykkir því að komið verði fyrir þakluggum í rými 02-01 eins og teikningar nr. 3 og 4 sýna.
- 0101 *Alfreð Jónsson*
 - 0102 *Þorgerður Árnadóttir*
 - 0103 *Þorgerður Árnadóttir*
 - 0104 *— — — —*
 - ✓ 0105 *Ólafur Þ. Ólafsson*
 - ✓ 0106 *Ólafur Þ. Ólafsson*
 - 0201 *AP*
 - × 0202 *Ólafur Þ. Ólafsson*

BLAL. 4

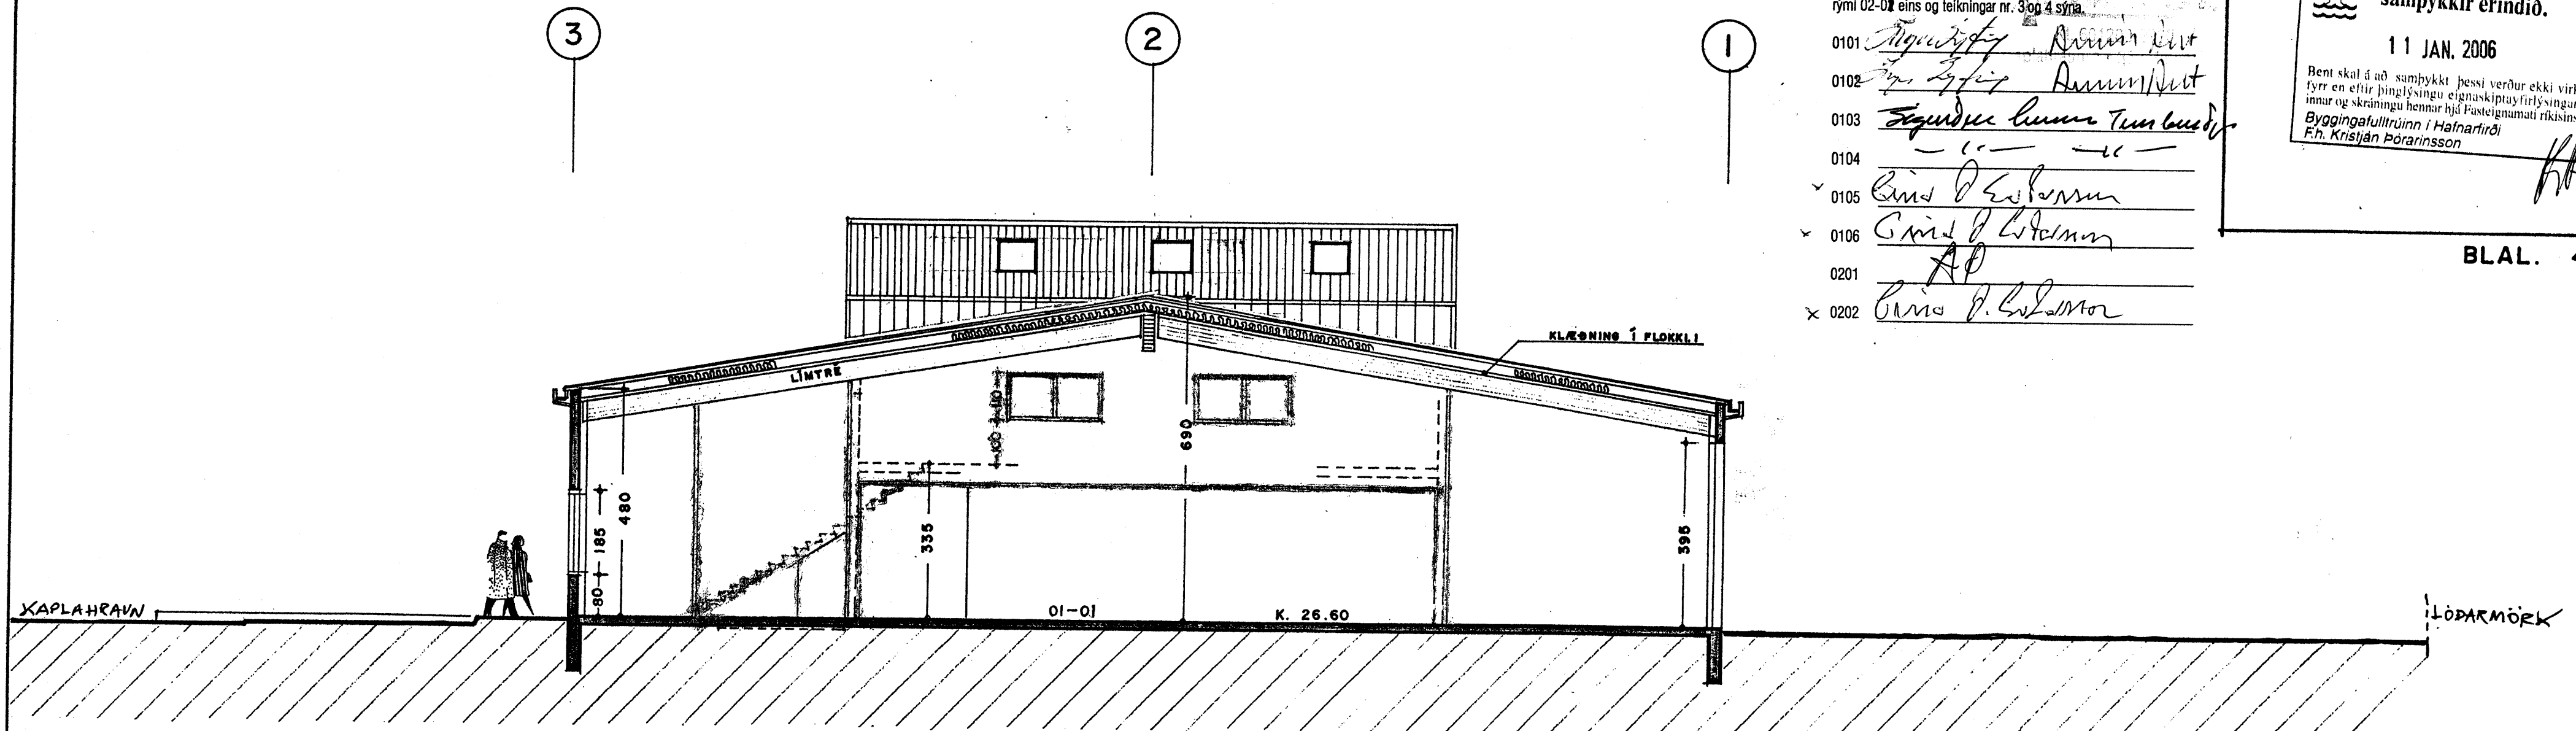

PVERSNEIÐING 1:100

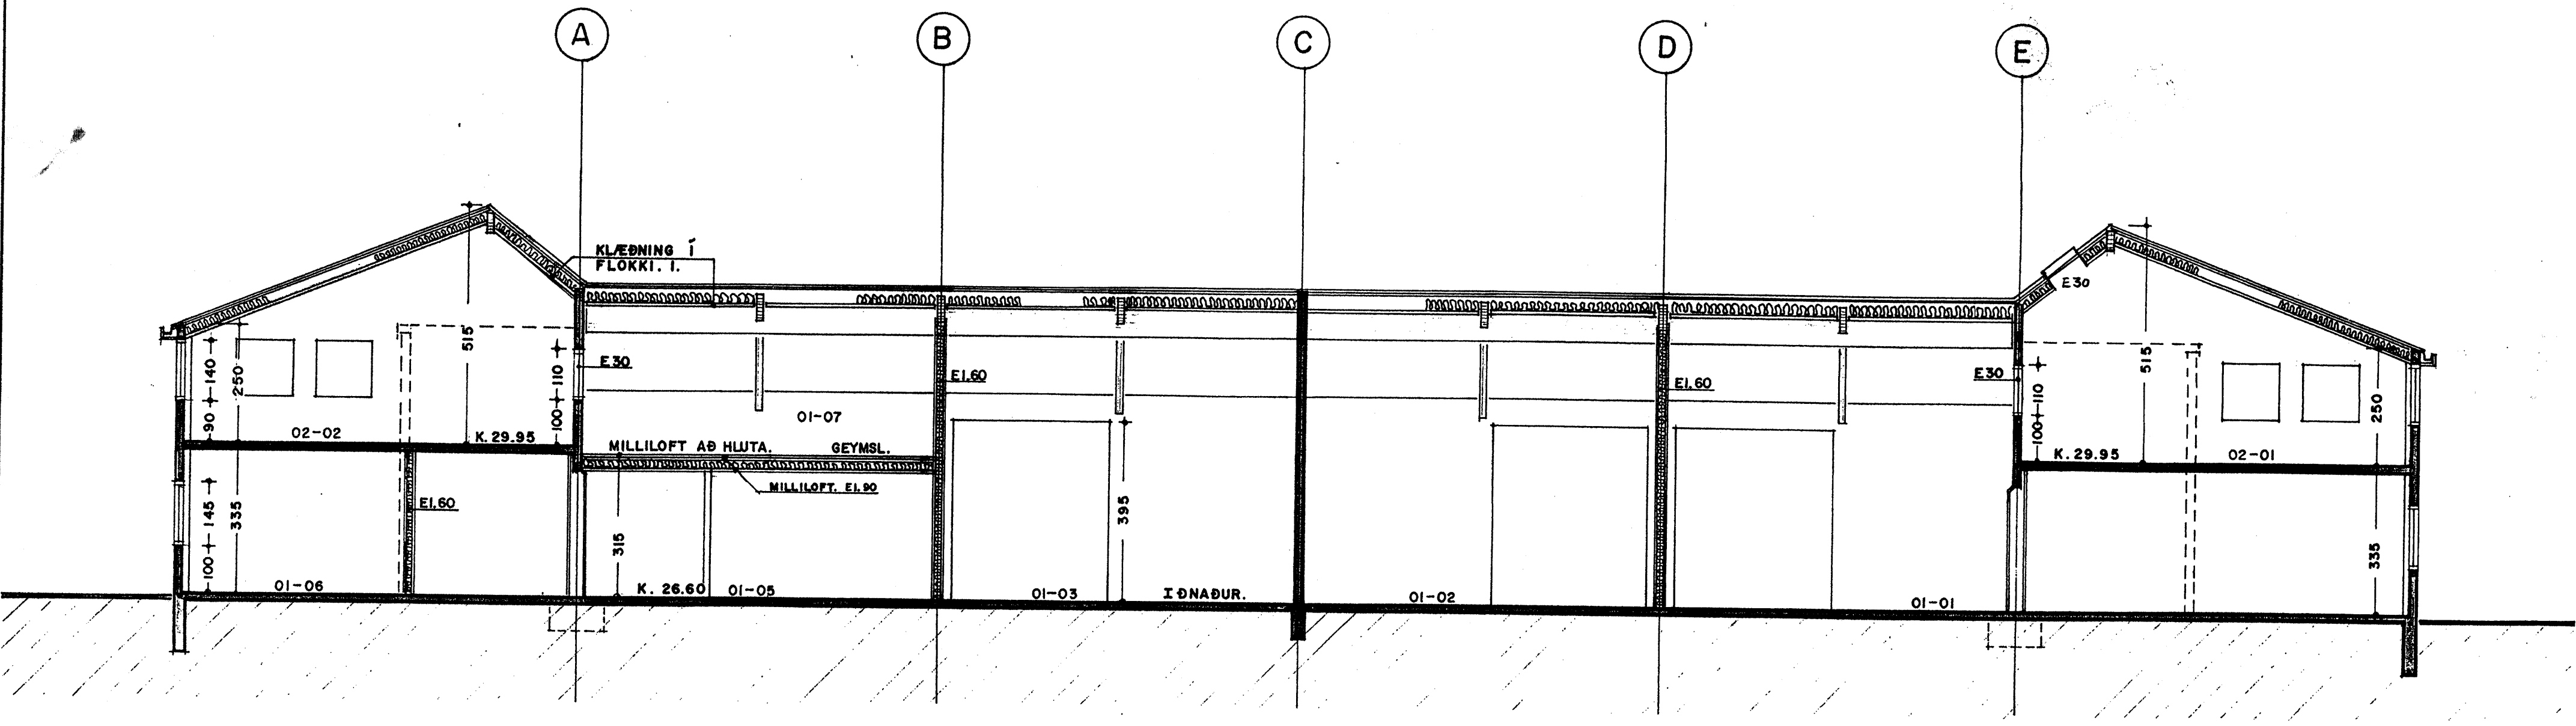

LANGSNEIÐING. 1:100

BREYTING 15.12.05:
 KOMIÐ FYRIR ÞAKLUGGA Í RÝMI 02-01
[Signature]
 Ríkhartur Oddsson byggingafræðingur BÍ
 VEKTOR hönnun og ráðgjöf

BREYTT 6.-11-2001
 FÆRÐ INN RÝMISNÚMÉR.
[Signature]
 BREYTT MILLILOFT
 RÝMI. 01-04
 19.-9.-1996 *[Signature]*

KAPLAHRAUN. I HAFNAFIRÐI. SNEIÐINGAR.

VERK. NR. 041 DAGS. 3-4-87. MÁL. 1:100
 TEIKN. NR. 04 BREYTT. 25-3-88 - 16. 1. 89 - 21. 6. 89

JON GUÐMUNDSSON ARKITEKT *[Signature]*
 VINNUSTOFA, REYKJAVÍKURVEGI 68 HAFNAFIRÐI. Sími. 53768