


ÚTLIT TIL SUÐURS

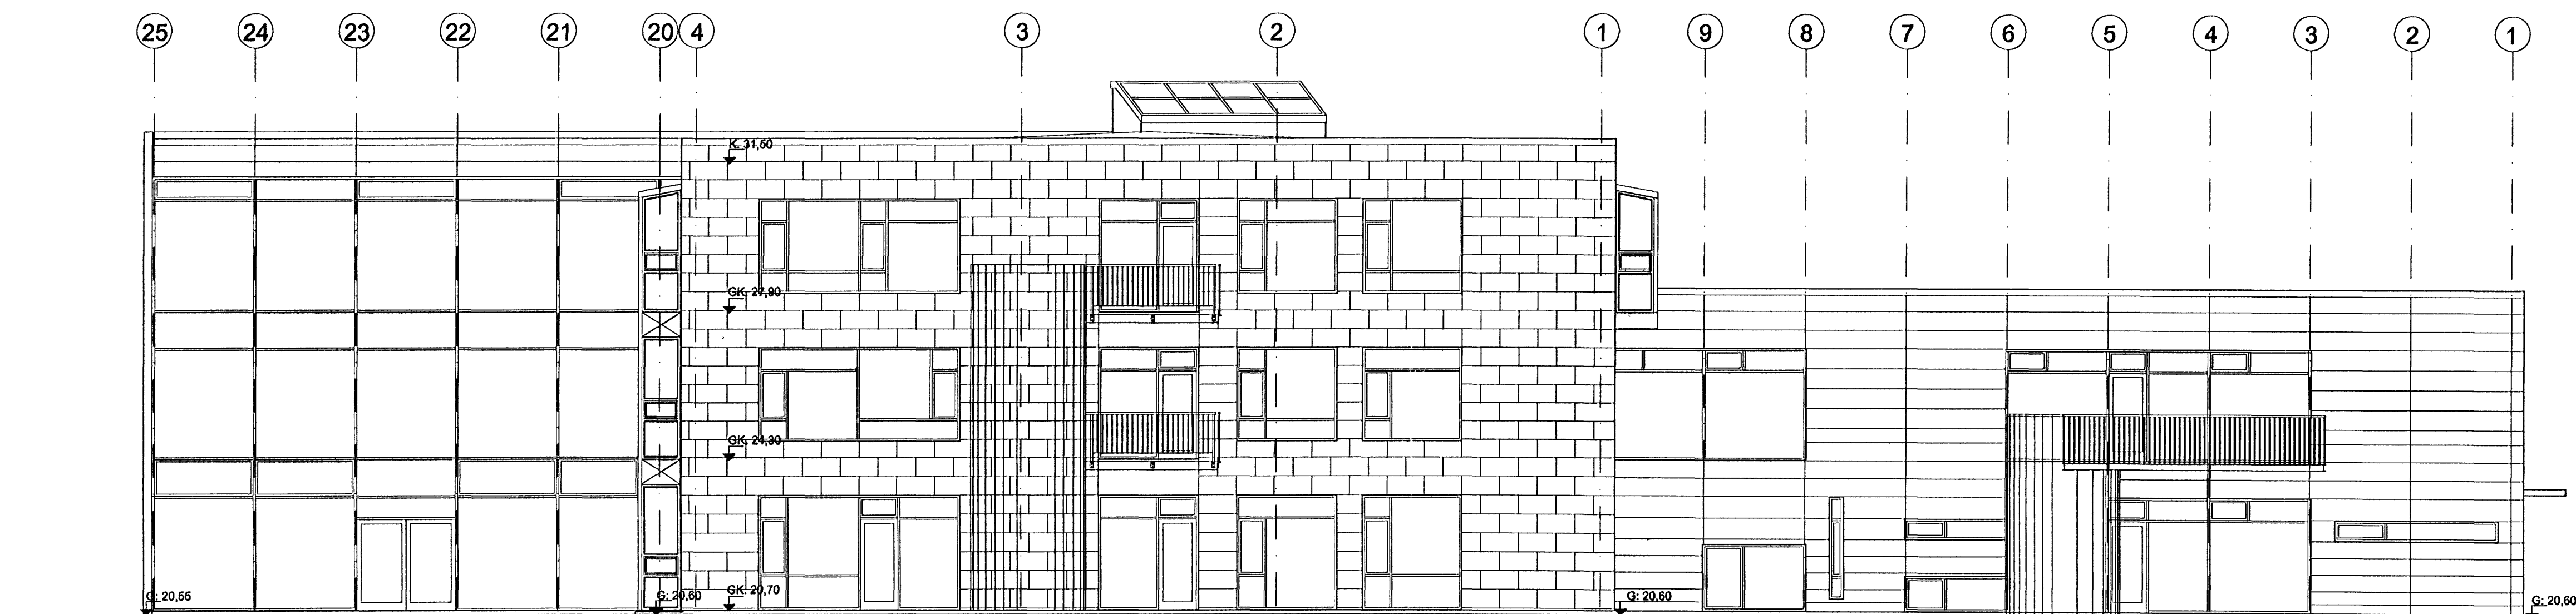

ÚTLIT TIL AUSTURS

B - 24.08.2006 Lofbrögur í þungum og hvarfing
 A - 28.11.2005 Innviðaríngur til að hvarfing
 ÚR - DAGA SKÝTING

á stofunni arkitektar
 Bergstaðastræti 10. Rvk. Sími 551 1460. Stofa@stofunni.is

Finmur Björgvínsson, arkitekt FAI KT: 180946-3069
 Hálmur Þór Björgvínsson, arkitekt FAI KT: 290845-3109

Sigríður Ólafsdóttir, arkitekt FAI KT: 071070-5069
DREKAVELLKIR 9
 HRAUNVALLASKÓLI - 1. ÁFANGI
 Byggingafræðistærðir / Reyndartekning - ÚTLIT
 KVARNR 1:100
 TEKNA NR. 31.08.2005