

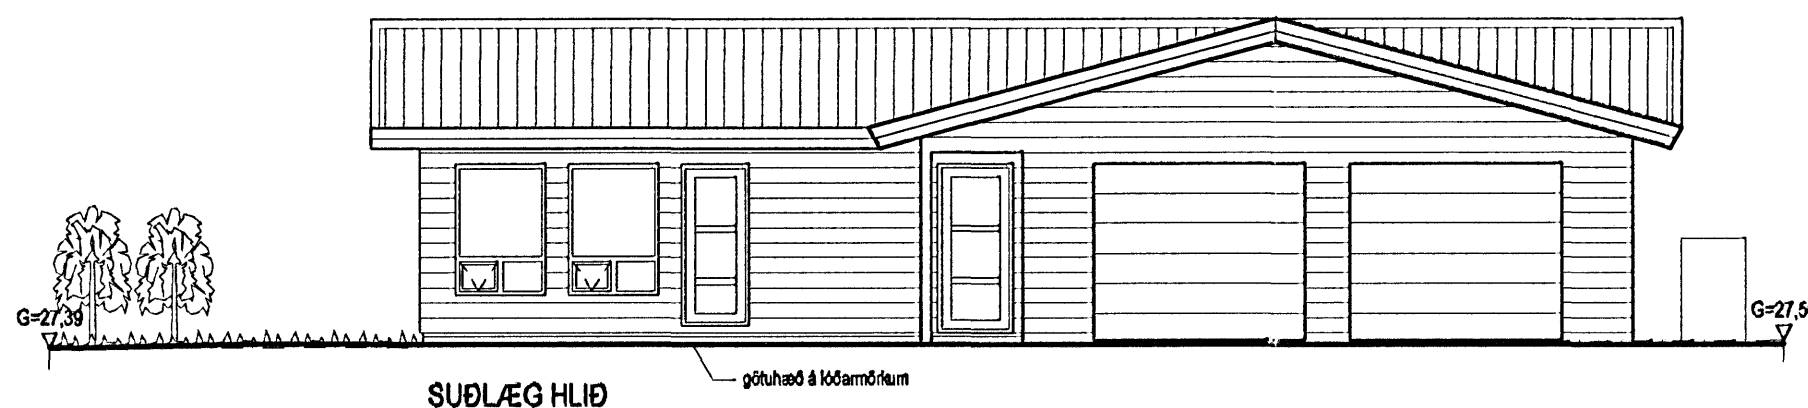
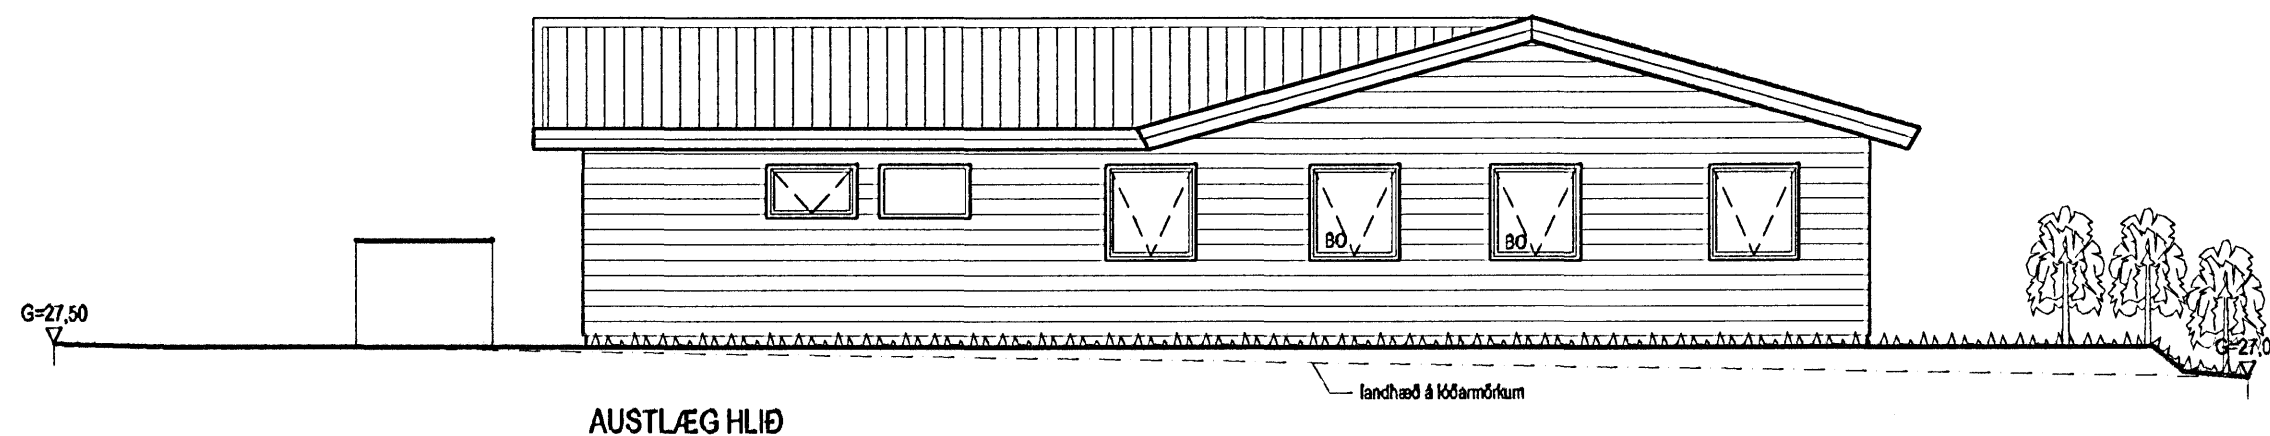


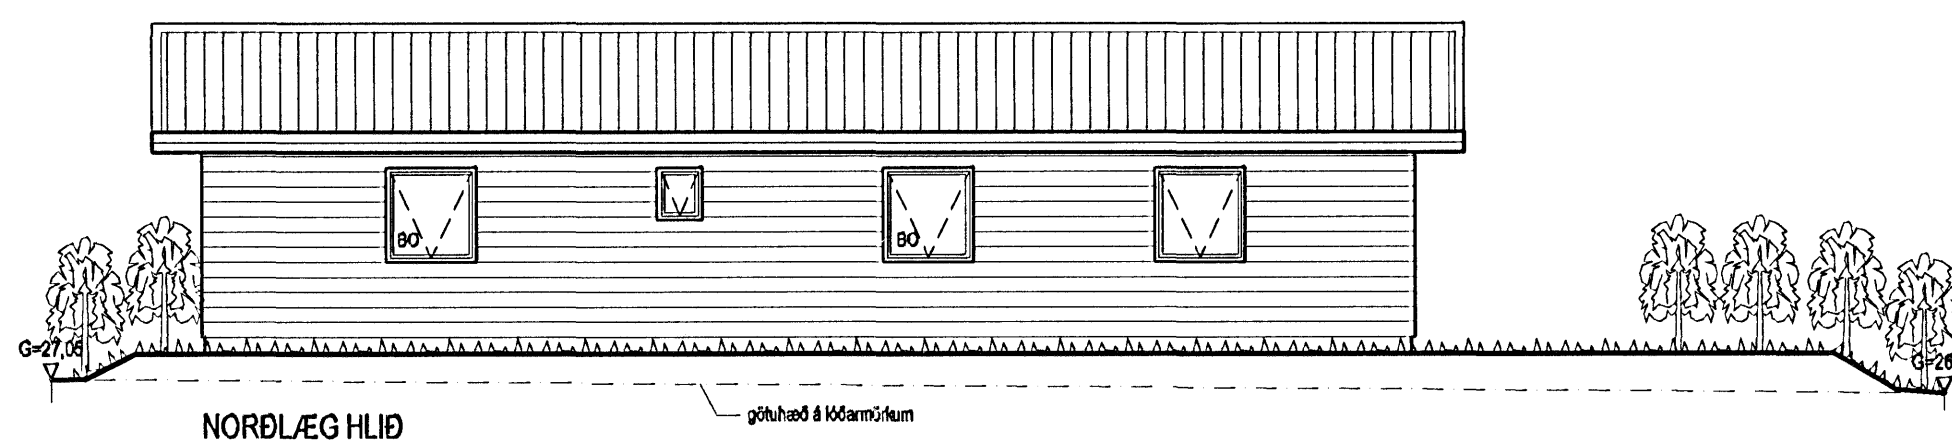

Samþykkt þann

27 SEP 2006

Byggingaálftrúinn í Hafnarfirði
F.h. Jón Sigurðsson

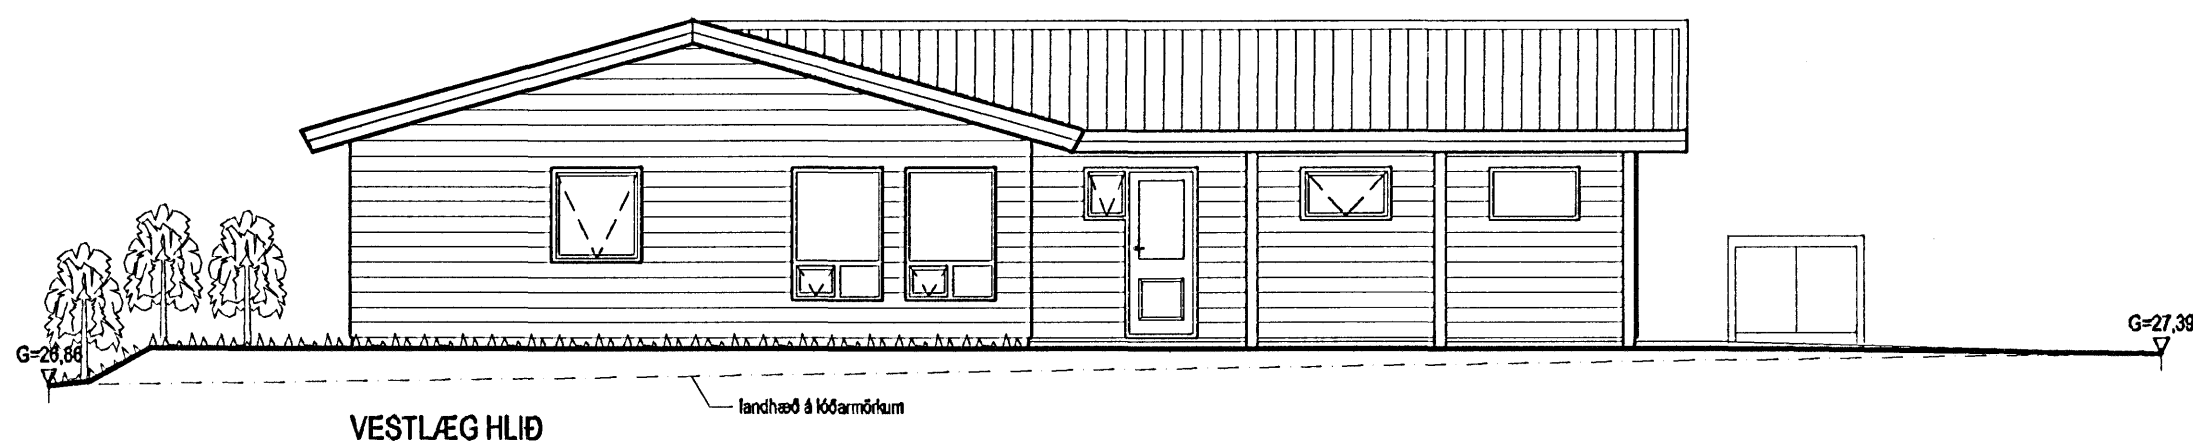

Br. nr.	Dags.	Af.	Breyting
(A)	07.09.06	þF	sorp fært
(B)			
(C)			
(D)			

Hönnun höss:

ALTEIKNING ehf
ÖLL ALMENN TEKNIÞJÓNUSTA

MÍÐSALIR 7, 201 KÓPAVOGUR, SÍMI 897-4588

Þorsteinn Friðþjófsón, byggingatæknifræðingur
Kt. 211055-5299 netfang: midsalir@bt.net.is

KVISTAVELLIR 3
HAFNARFJÖRÐUR

Teikningarheiti: ÚTLIT

Dags. 21.06.2006. Kvarði 1:100

Hannað þF Teiknað þF Samþ.

Verknr. 06-810 Teikn.nr. 103 Breyt.nr. A