
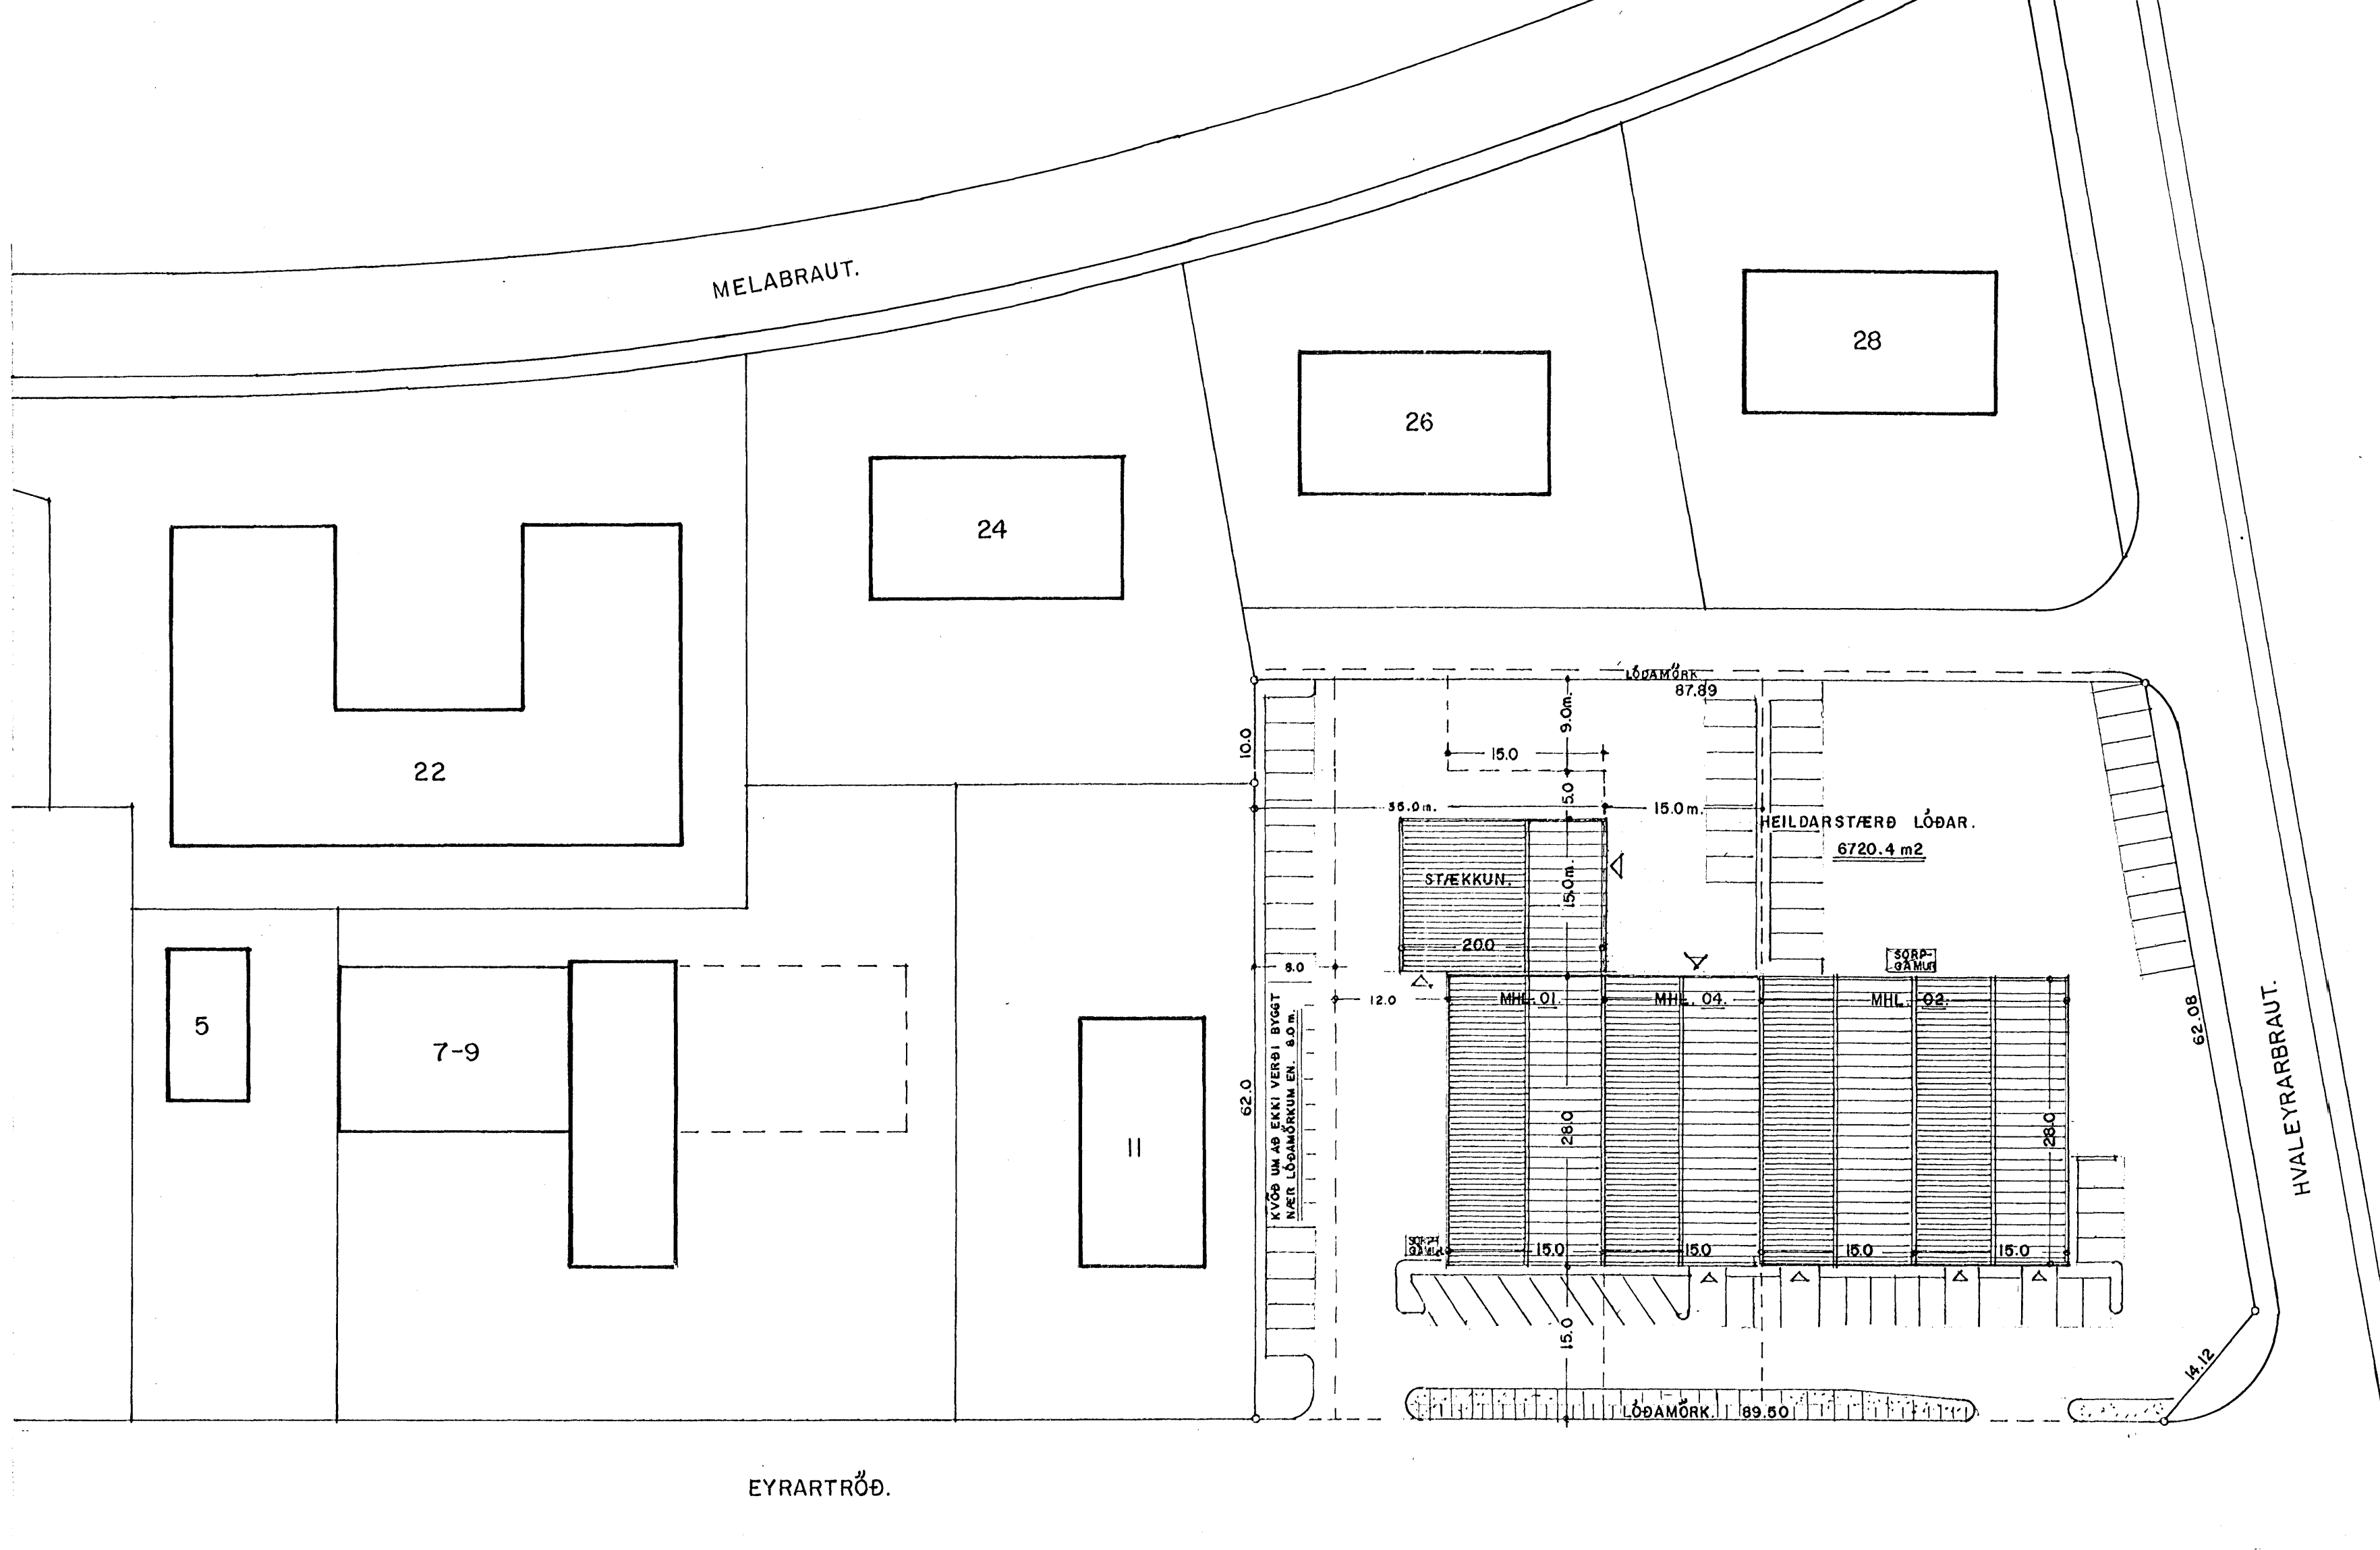


*RP*

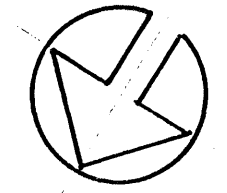

KVOÐ UM LAG EKKI VERÐI BYGGT  
NÆR LÓÐAMÖRKUM EN. 8.0 M

5/9 '06

AFSTÖÐUMYND. 1:500

BREYTT. 21.-6.-2006  
VIÐBYGGING VIÐ MHL. 04

**EYRARTRÖÐ. 13 HAFNARFIRÐI. AFSTÖÐUMYND.**

VERK. NR. \_\_\_\_\_ DAGS. 14-5.-1998 MÁL. 1:500  
TEIKN. NR. 01 BREYTT. 20.-10.-1999 25.-8.-2000

**JON GUÐMUNDSSON** ARKITEKT *Jon Guðmundsson* KT. 310551  
VINNUSTOFA.: SKÚLAGÖTU 63 REYKJAVÍK. Sími. 552-5055