



GRUNNMYND 1. HÆÐ
nánari málsetning sjá teikn. V-1 1:50

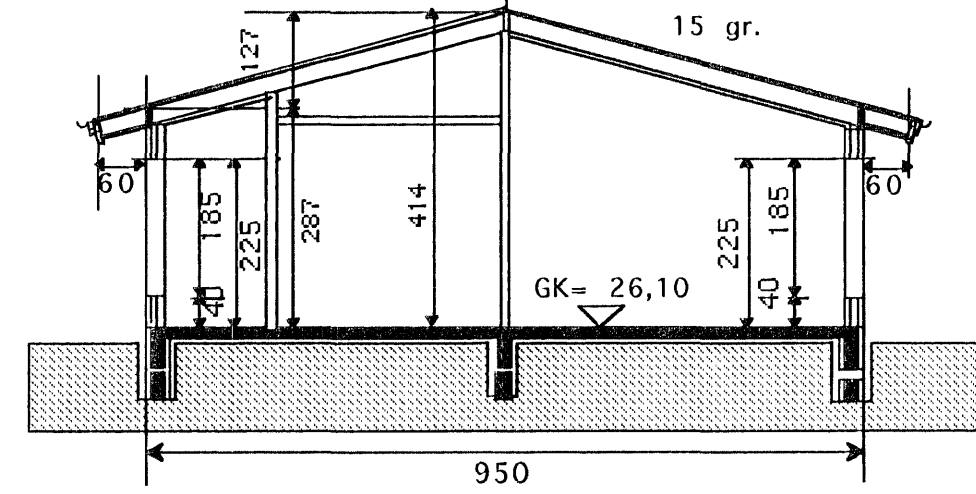


SNID B-B

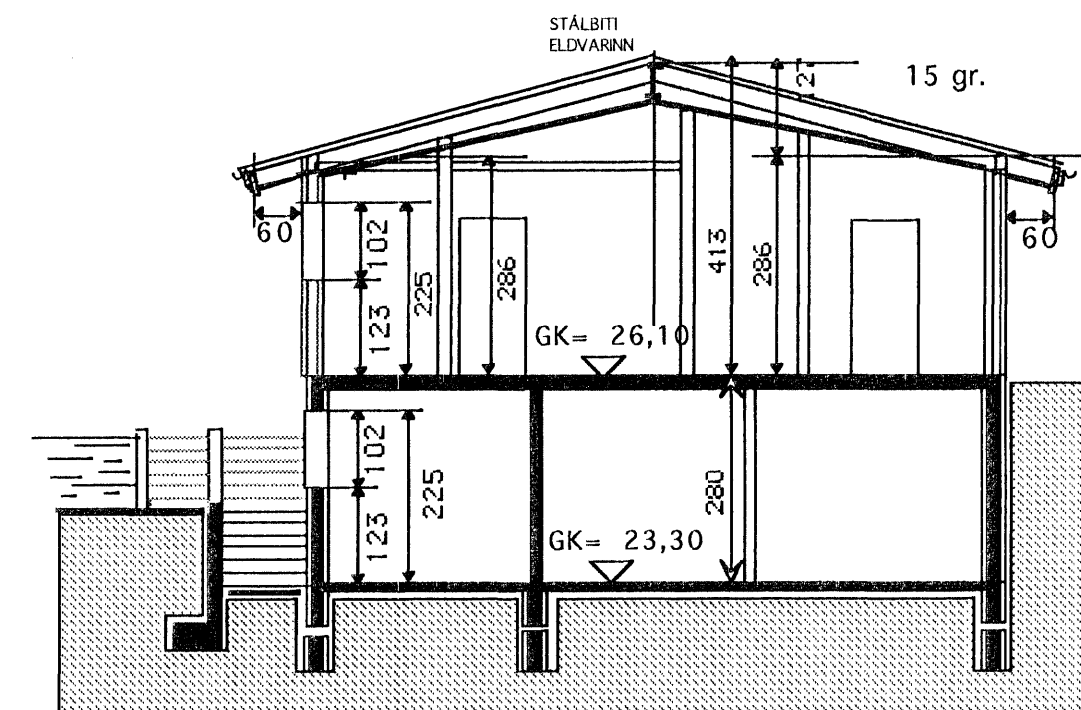

SNID A-A

Samþykkt þann
26 SEPT, 2006
Byggingafulltrúinn í Hafnarfirði
F.h. Kristján Þórarinnsson

Breytt 25 sept. 2006
Skipulag lóðar gr. 17,18 Byggingarr.g.. nr. 441/1998
ásamt leiðrétta teikn. útveggja.

TEIKNISTOFAN	Verkefni	DREKAVELLIR 53 HAFNARFIRÐI
	Heiti	GRUNNMYND 1 HÆÐ SNID
kvarði 1:100	verk.nr	200665
dags. 30 JÚLÍ 2006	dags br.	25. sept. 2006
hönnun G. G.	teikn nr	A-2
teikn G. G.		

Hringbraut 17 220 Hafnarfirði
s. 555-2020 FAX 555-2021
Gísli G. Gunnarsson BFÍ kt. 020649-2409

Gísli Gunnarsson