




Samþykkt þann

13 SEP 2006

Byggingatulkruinn í Hafnarfirði  
F.h. Jón Sigurðsson

# Úr Gildi

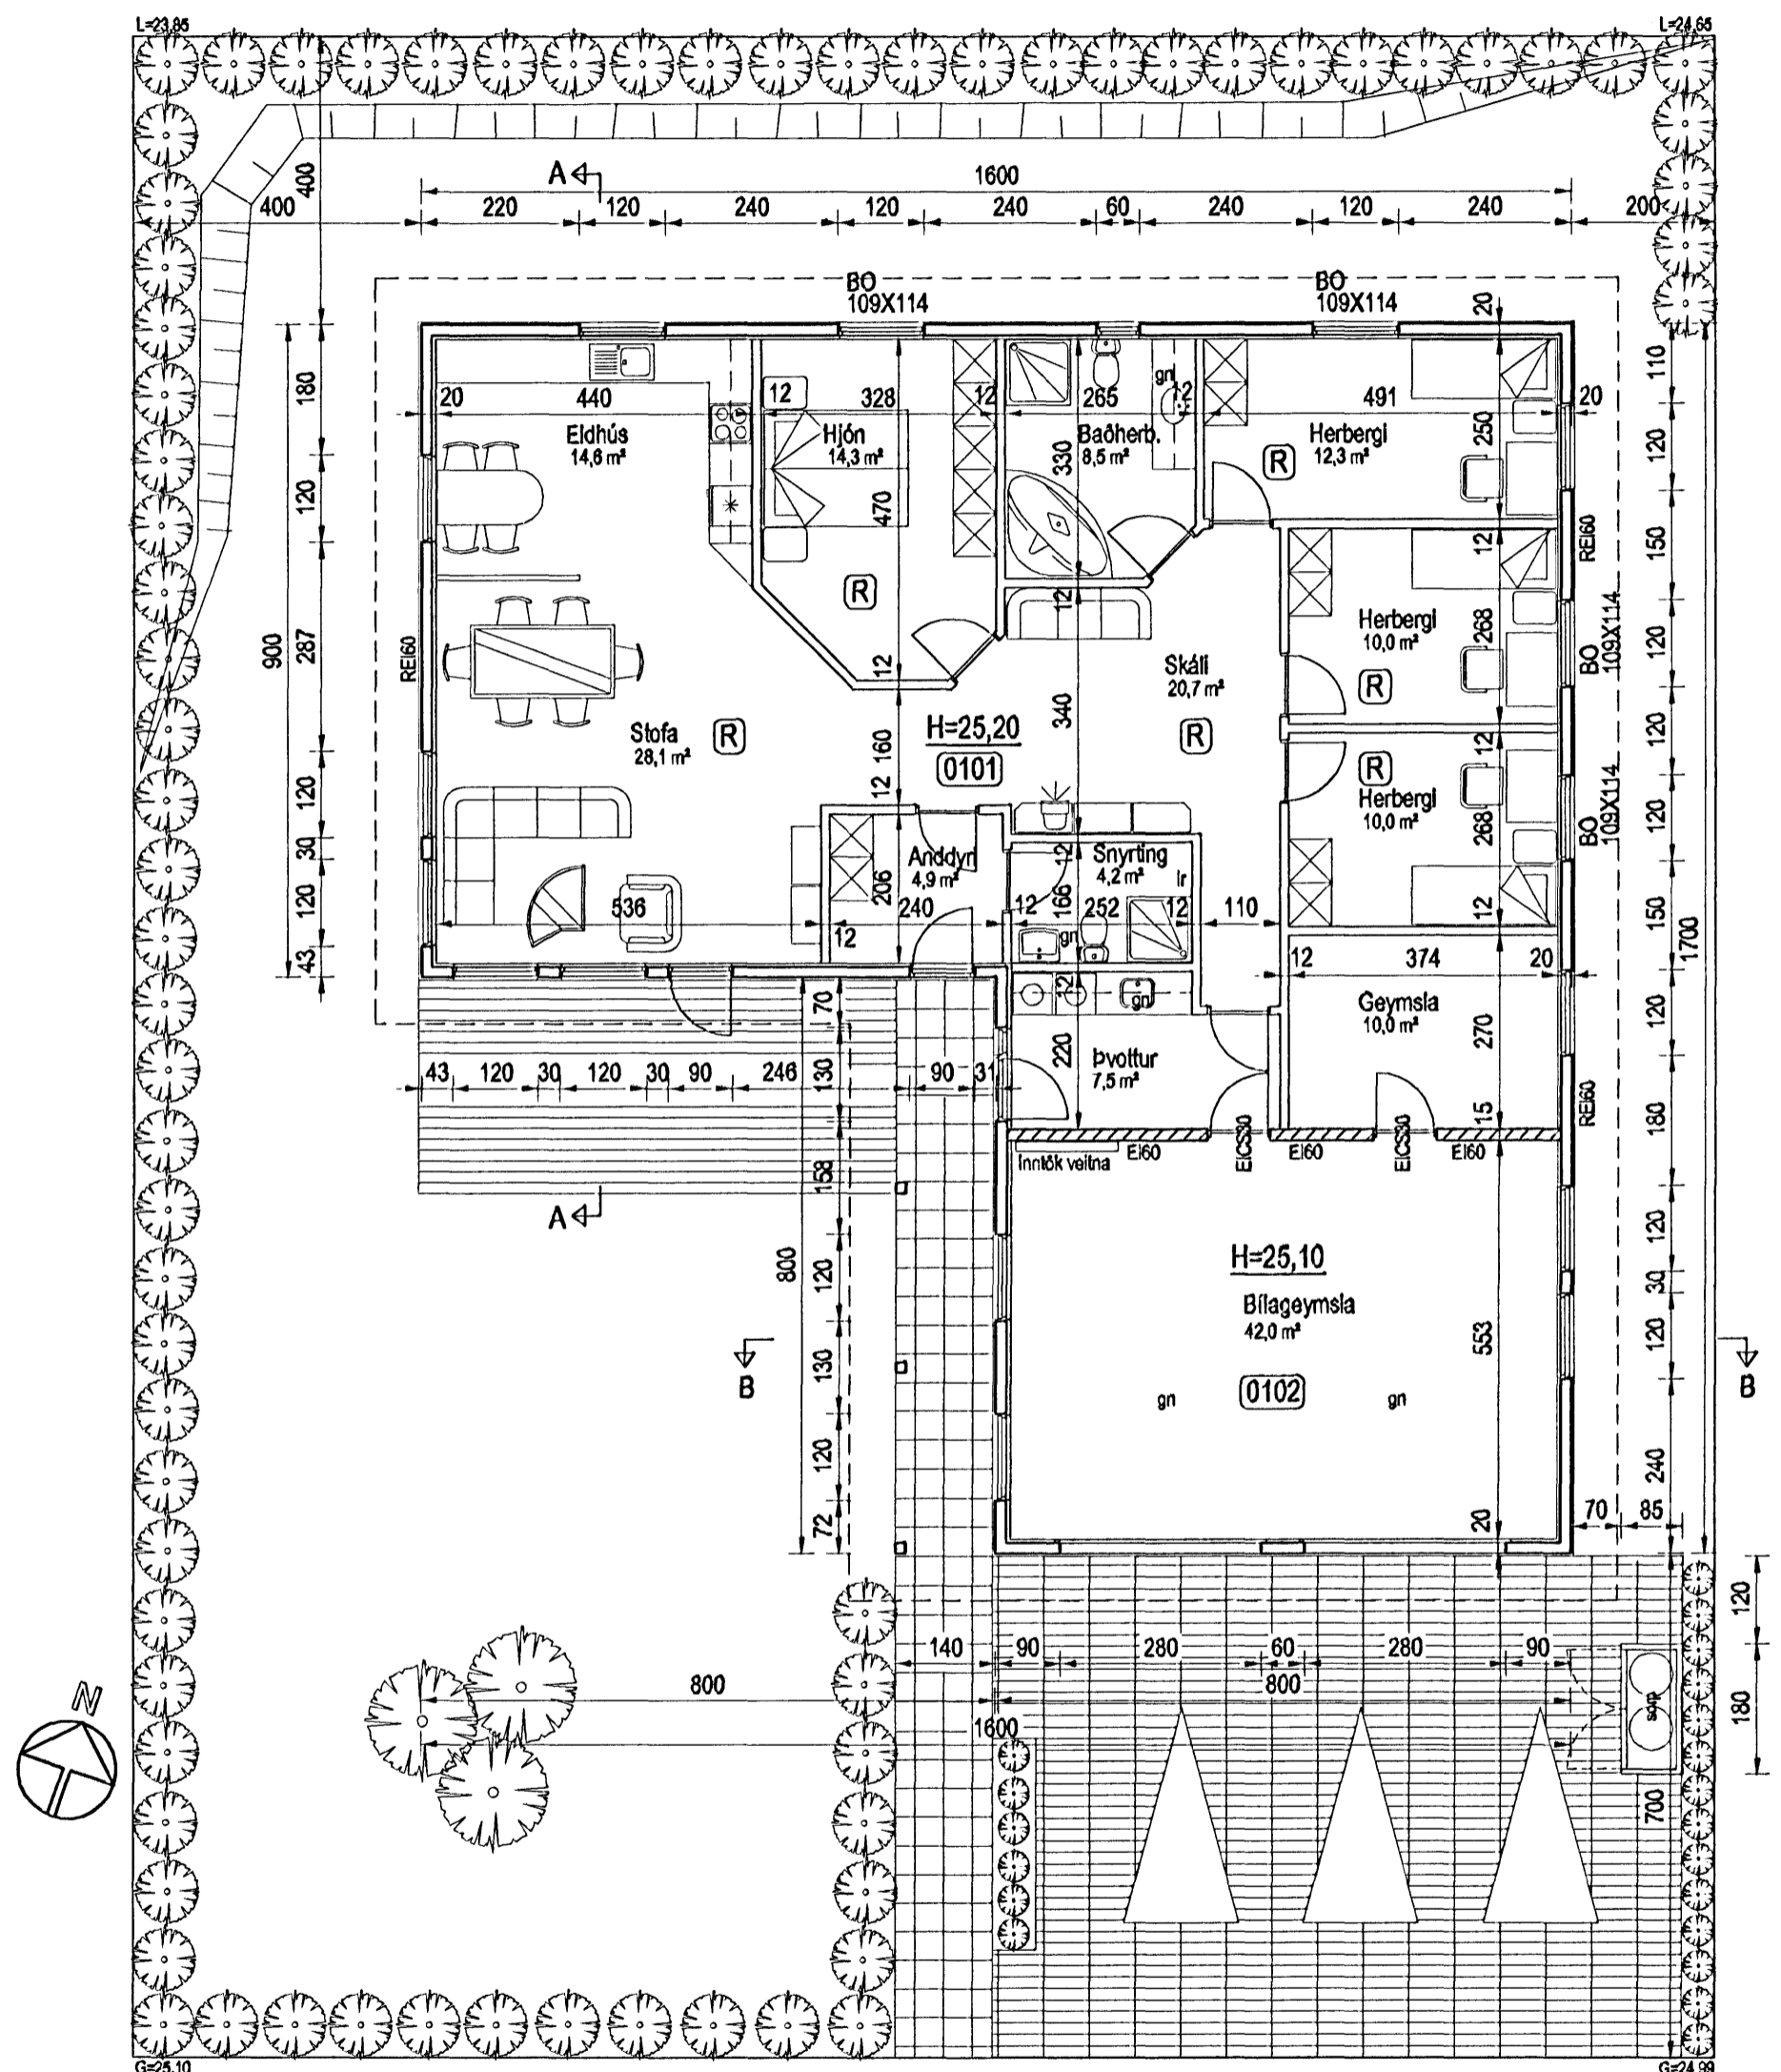

(R) Reykskjarni  
 tr Vélræn loftþræsing upp úr þaki  
 gn Gólfriðurfall

GRUNNMYND  
 MKV. 1:100

Br. nr.	Dags.	Af.	Breyting
(A)	07.09.06	þF	sorp fert
(B)			
(C)			
(D)			

Hönnun húss:  
**ALTEIKNING ehf**  
 ÖLL ALMENN TÆKNIBJÓÐUSTA  
 MIÐSALIR 7, 201 KÓPAVOGUR, Sími 897-4588  
 Þorsteinn Friðþjófsson, byggingatæknifræðingur  
 Kt. 211055-5299 netfang: midsalir@bt.net.is

**DREKAVELLIR 27**  
**HAFNARFJÖRDUR**

Teikningarheiti: GRUNNMYND

Dags. 21.06.2006. Kvardi 1:100  
 Hannað þF Teiknað þF Samþ. *[Signature]*  
 Verknr. 06-813 Teikn.nr. 102 Breyt.nr. A