




Samþykkt þann


25 OKT. 2006

Byggingafulltrúinn í Hafnarfirði
F.h. Kristján Þórarinnsson

Upprunalegur höfundur: Batteríð ehf./an_bss

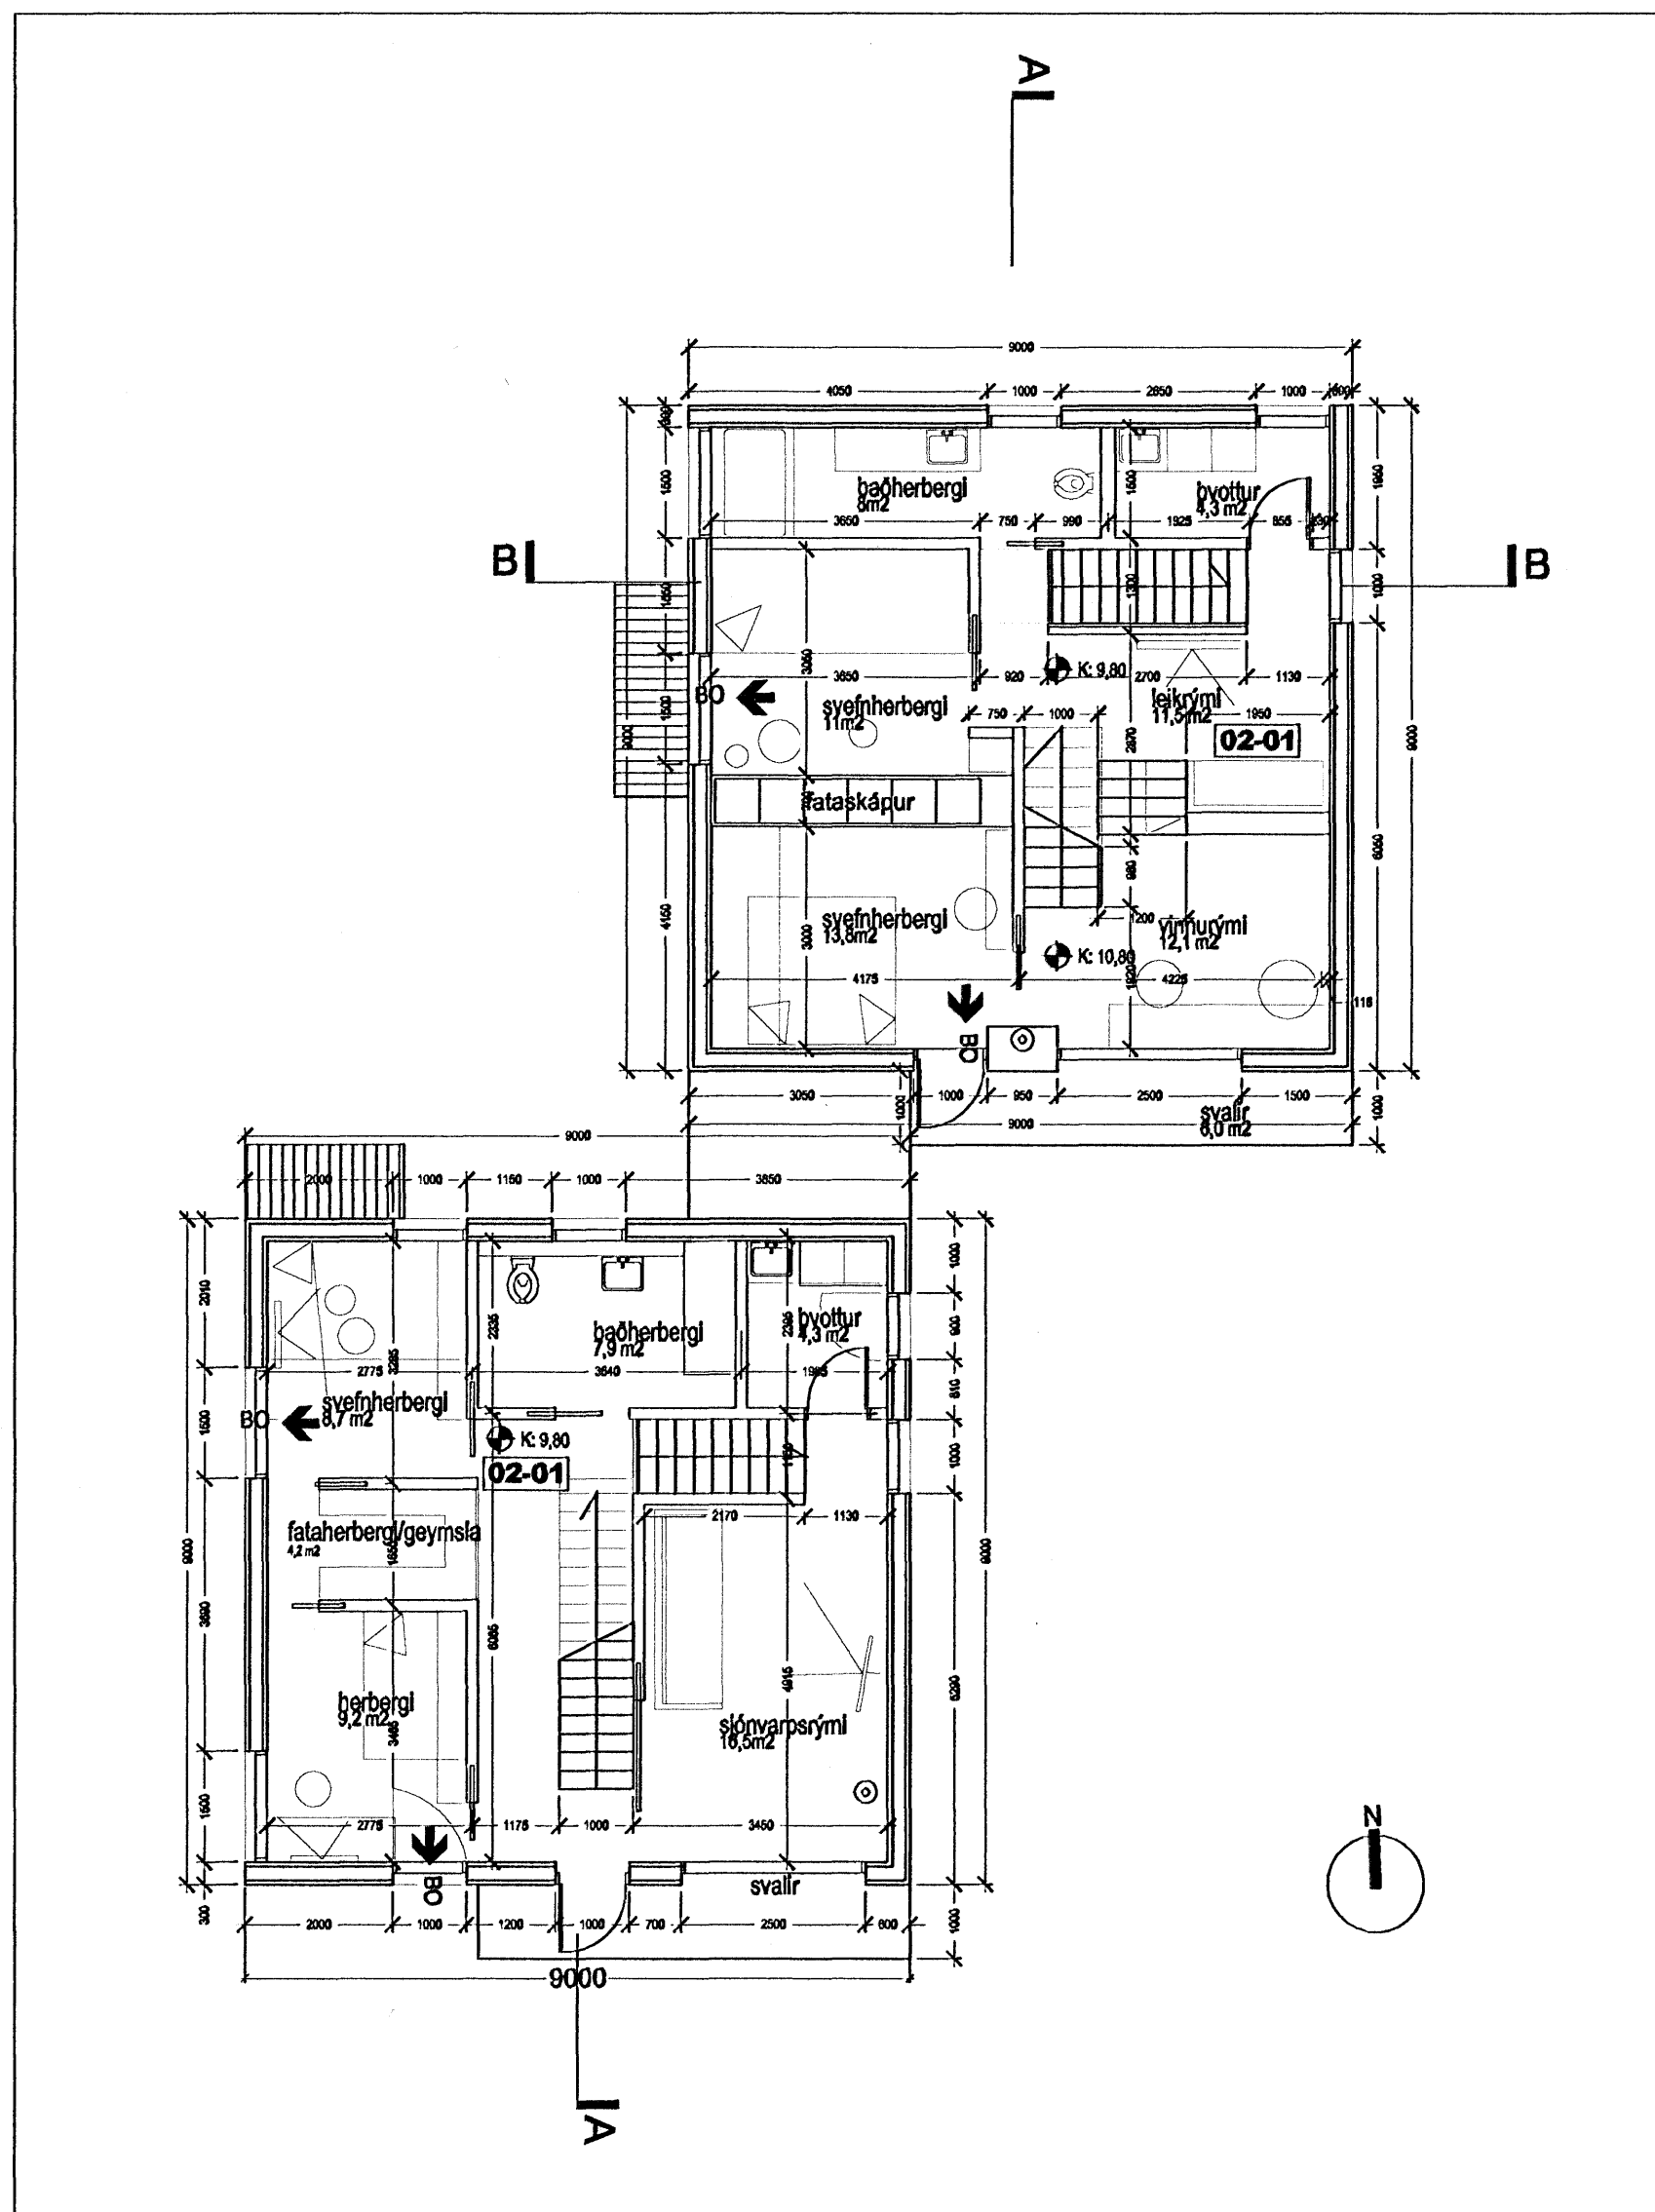

grunnmynd annarar hæðar 1:100

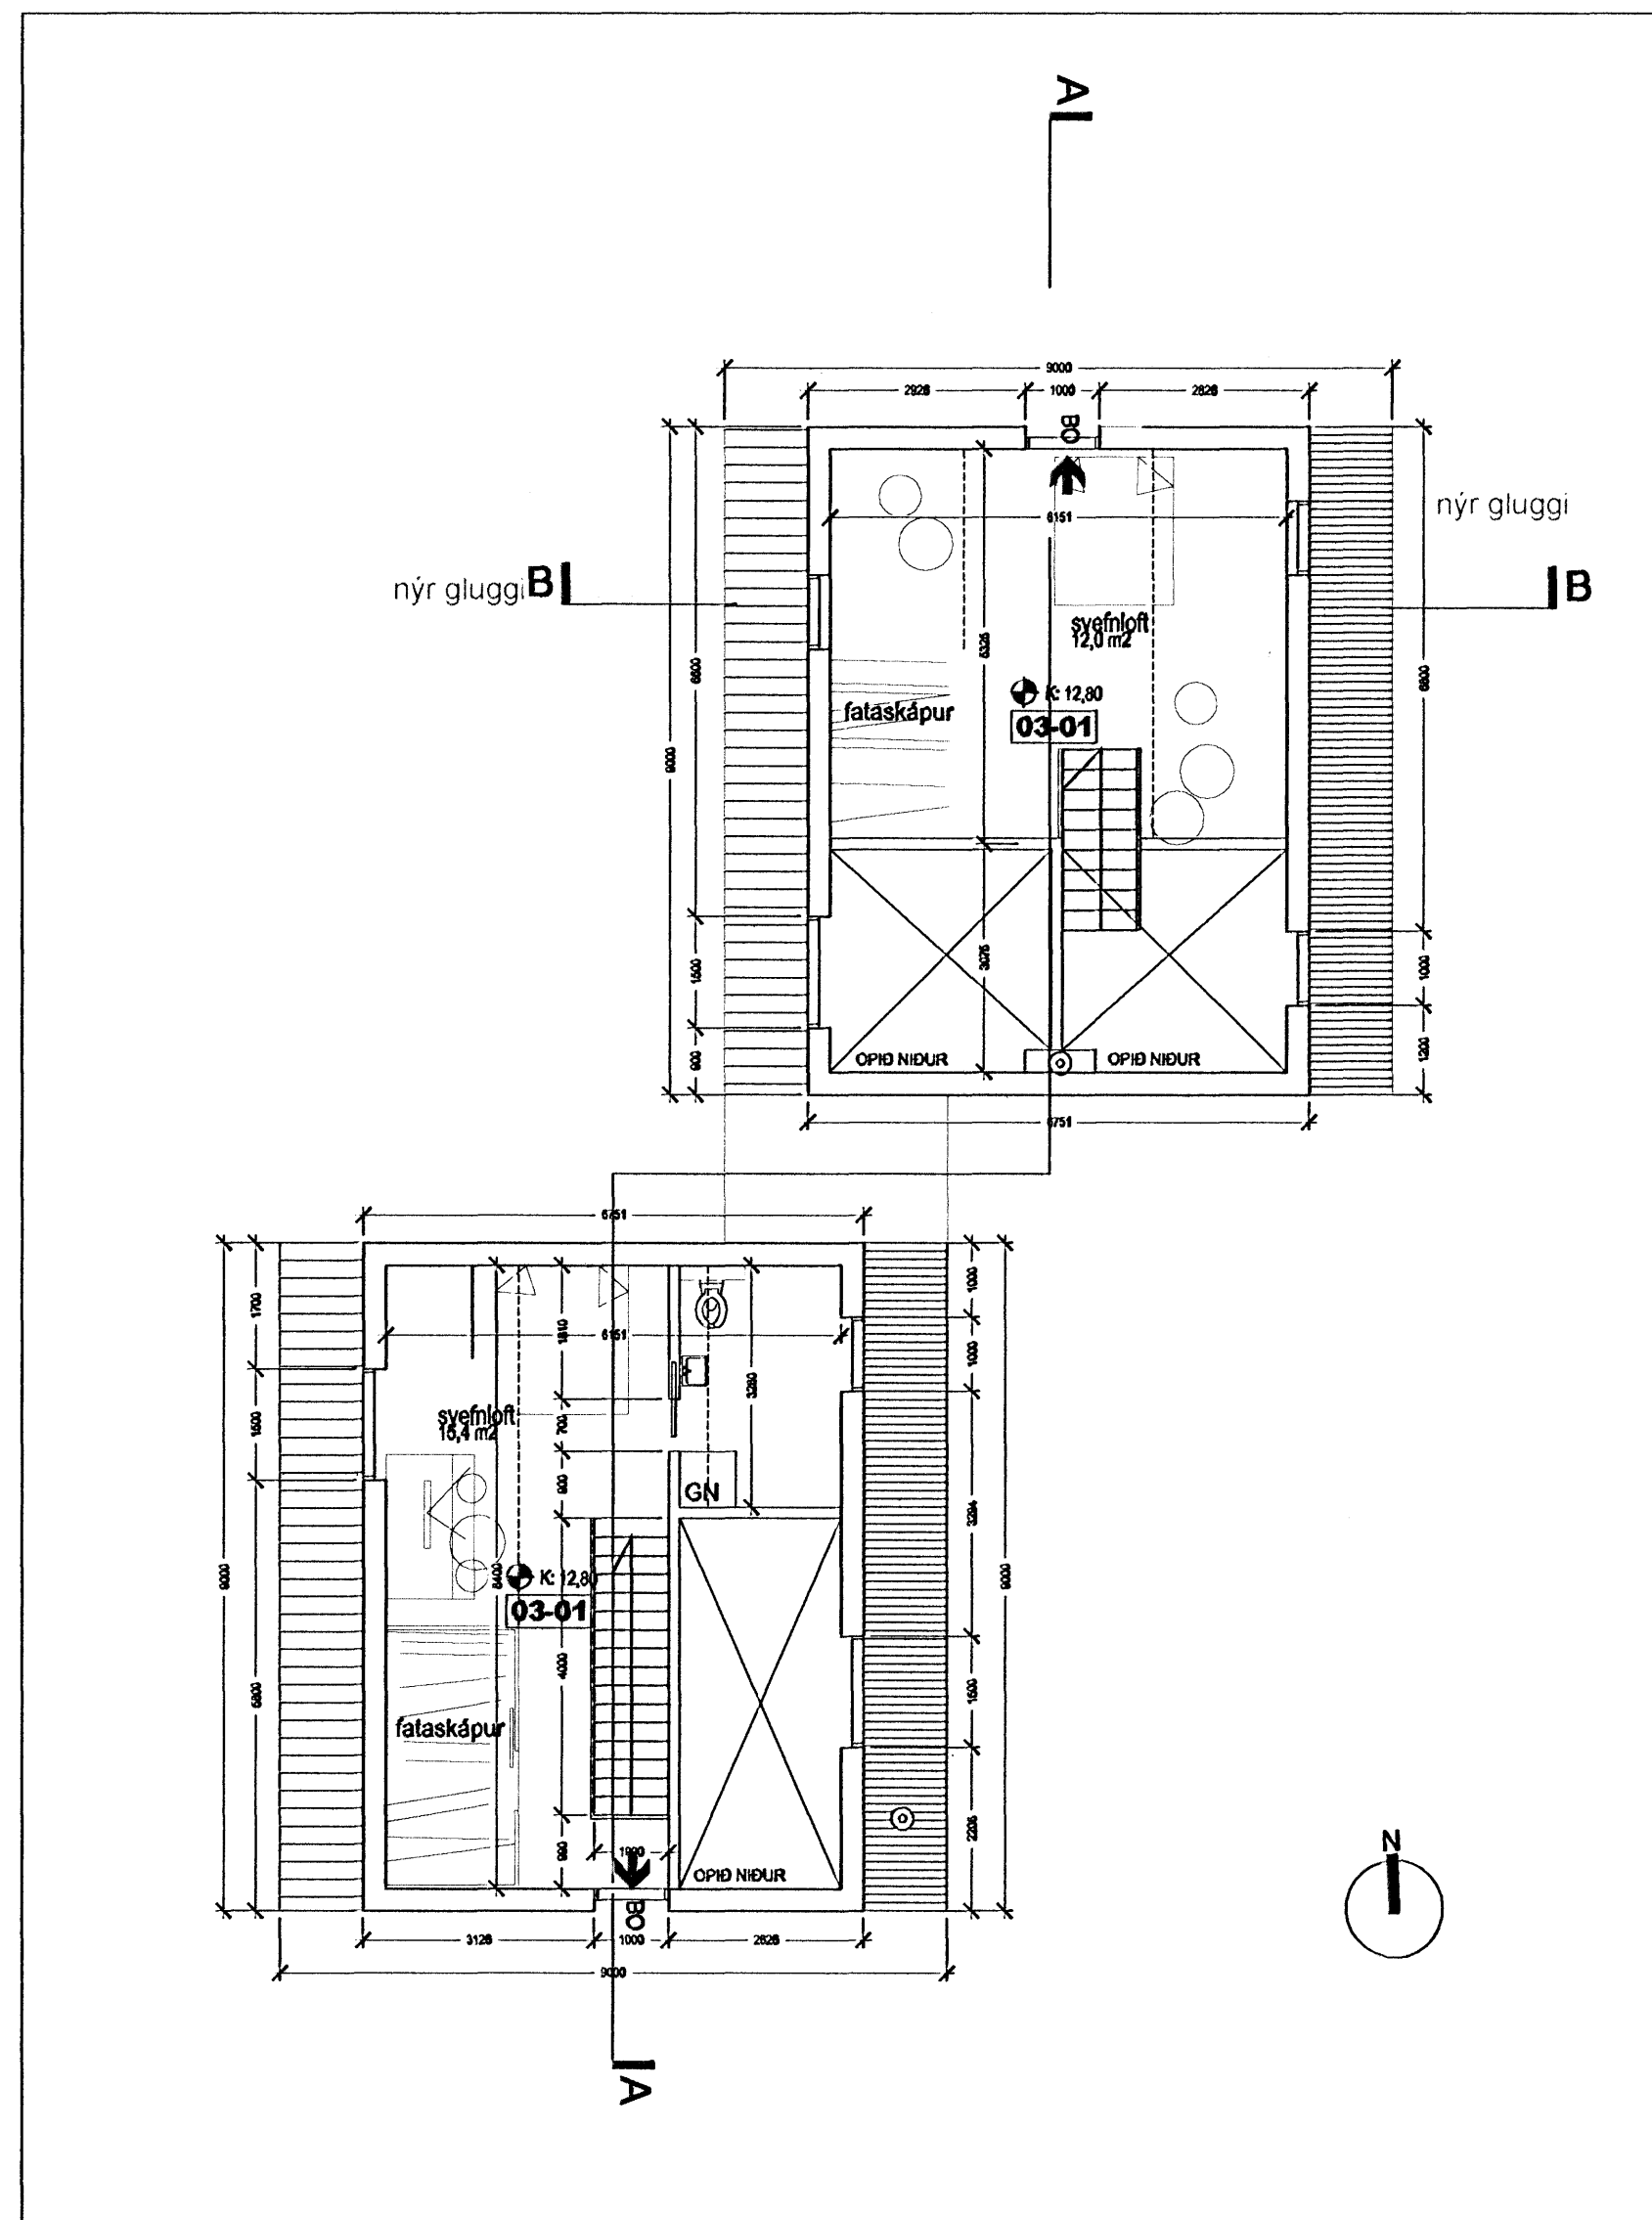

grunnmynd þriðju hæðar 1:100

09.10 2006 - sótt er um 2 nýja glugga á þaki Vesturgötu 12 b. Gluggarnir eru á vestur og austur hlið og eru báðir 1000x1000mm að stærð. Lagðar eru því inn nýjar teikningar (99)2.03 og (99) 2.04[BSS]
18.10 2006 - lagðar inn nýjar teikningar skv. umsókn v/gluggafjölguun dags 09.10 2006 af (99)2.02
Útgáfa / Dagsetning / Teiknar / Breyting

Parhús við Vesturgötu 12 a og b

landnr. 202011

v_12

Aðaluppdráttur

GRUNNMÝND
grunnmynd 2.hæð og 3.hæð

MKV.: 1:100 / 1:500

DAGS: 05.04.06

TEIKNAD: AN/BSS

SKRÁ: 01-Grunnmynd.dwg

(99)2.02

Jón Ólafur Ólafsson FAI
kt: 090658-0699

Sigurður Einarsson FAI
kt: 110457-2789

BATTERÍÐ
ARKITEKTAR

kt: 521291-1259
Trönuhraun 1
220 Hafnarfirði

Sigurður Harðarson FAI
kt: 030446-3999

S: 54 54 700 F: 54 54 701
Netfang: batteri@arkitekt.is
Heimasíða: www.arkitekt.is

© BATTERÍÐ EHF
ÖLL AFNOT OG AFRTIUN TEIKNINGAR AD HLUTA EDA I HEILD ER HÁÐ SKRIFLEGGU LEYFI HÖFUNDA
unnið í samvinnu við Anders Nielsen og Borghildr Sturludóttir