


Byggingarfulltrúi
samþykkir erindið.


18 OKT. 2006

Bent skal á að samþykki þessi verður ekki virk, fyrr en eftir þinglýsingu eignaskipta ferilsingarinnar og skráningu heimur hjá Fasteignamatni ríkisins.

Byggingarfulltrúinn í Hafnarfirði
F.Þ. Káriðan Þorsteinsson

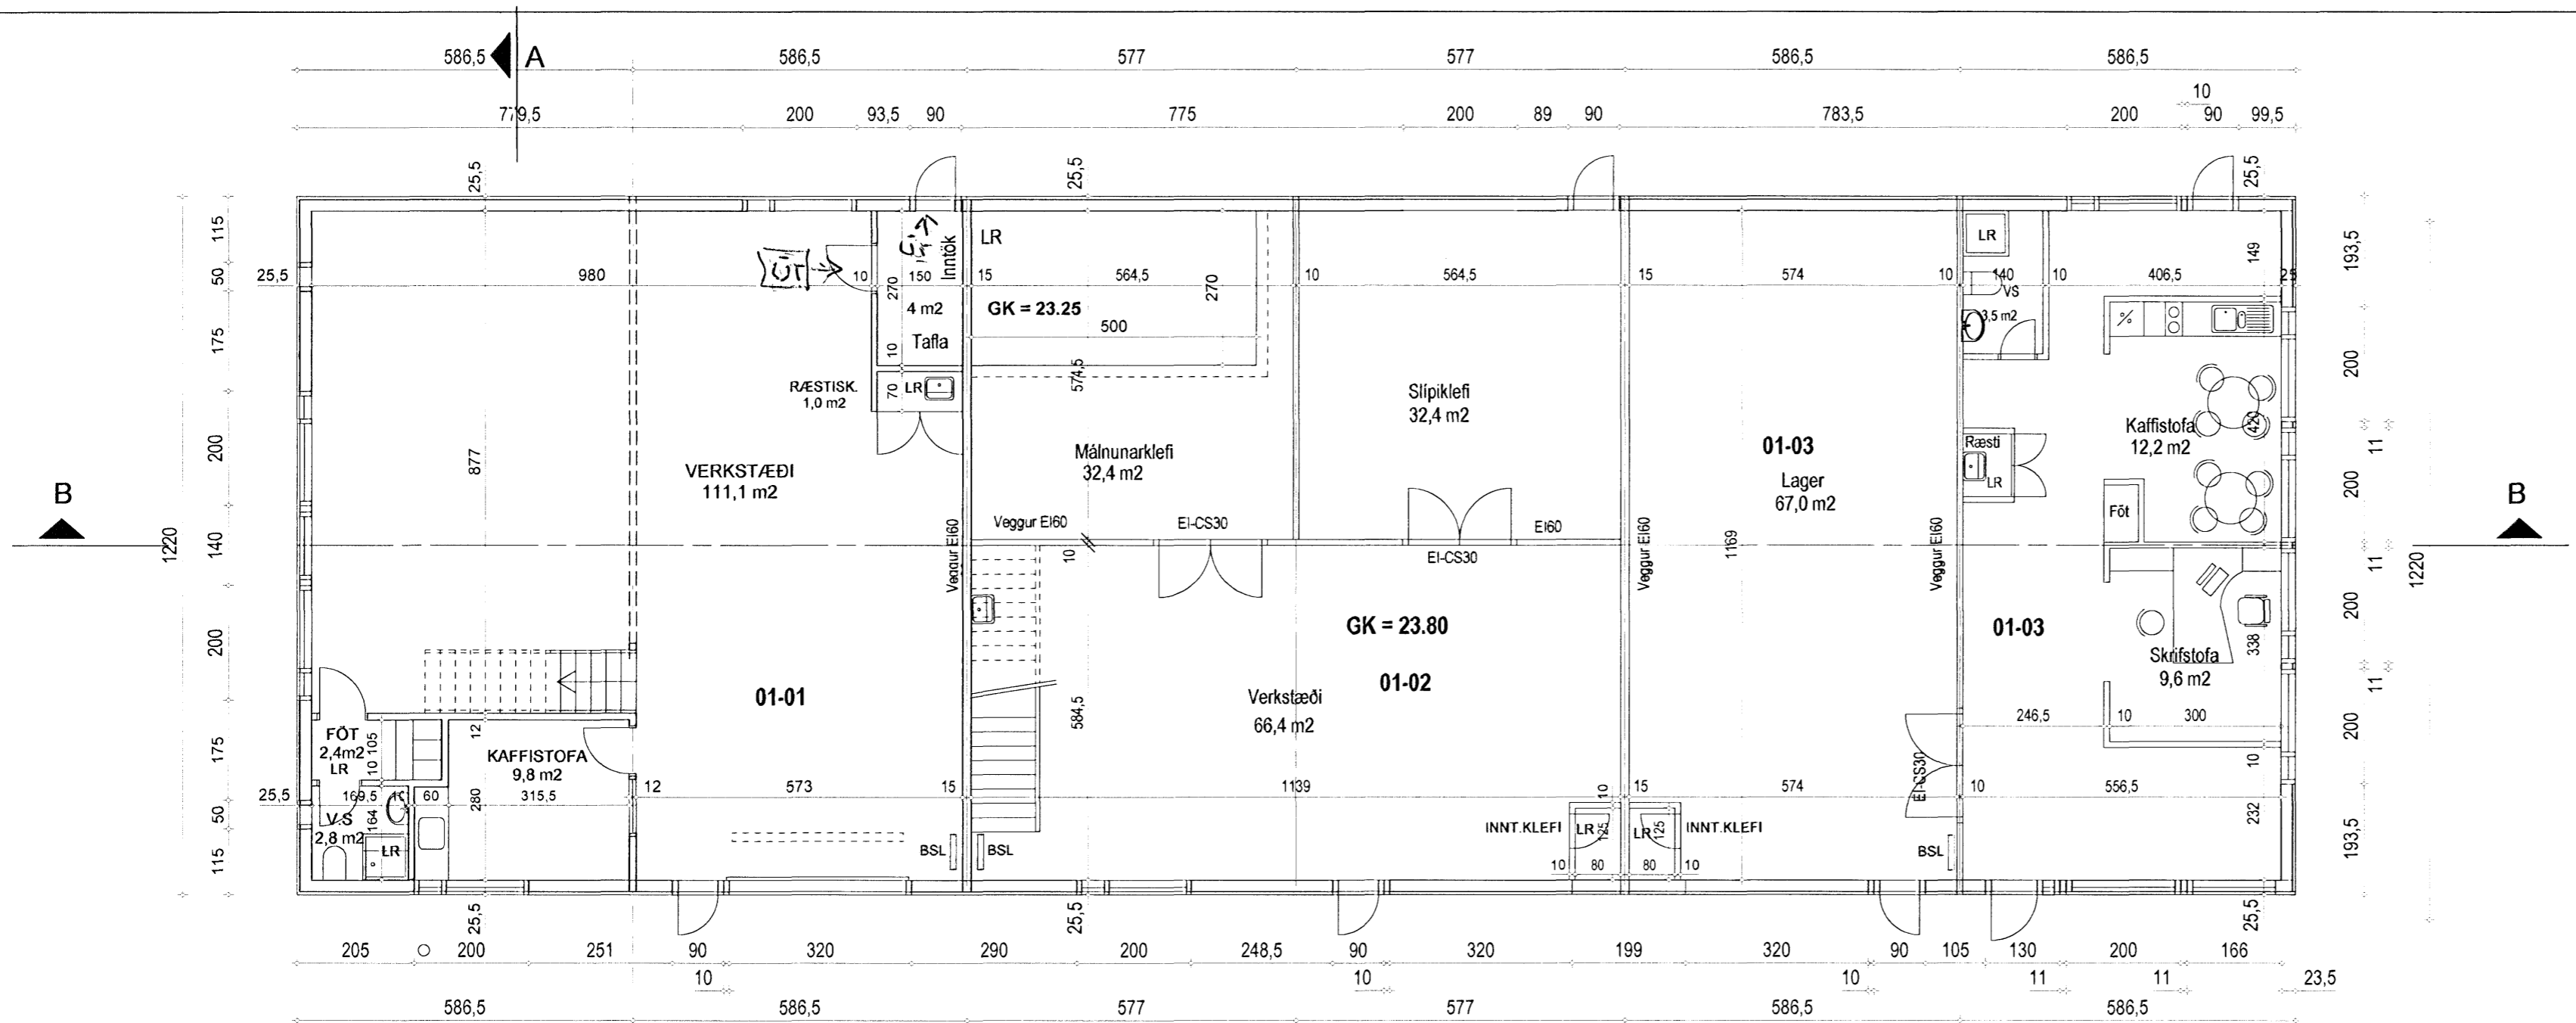

Grunnmynd 1. hæðar 1:100

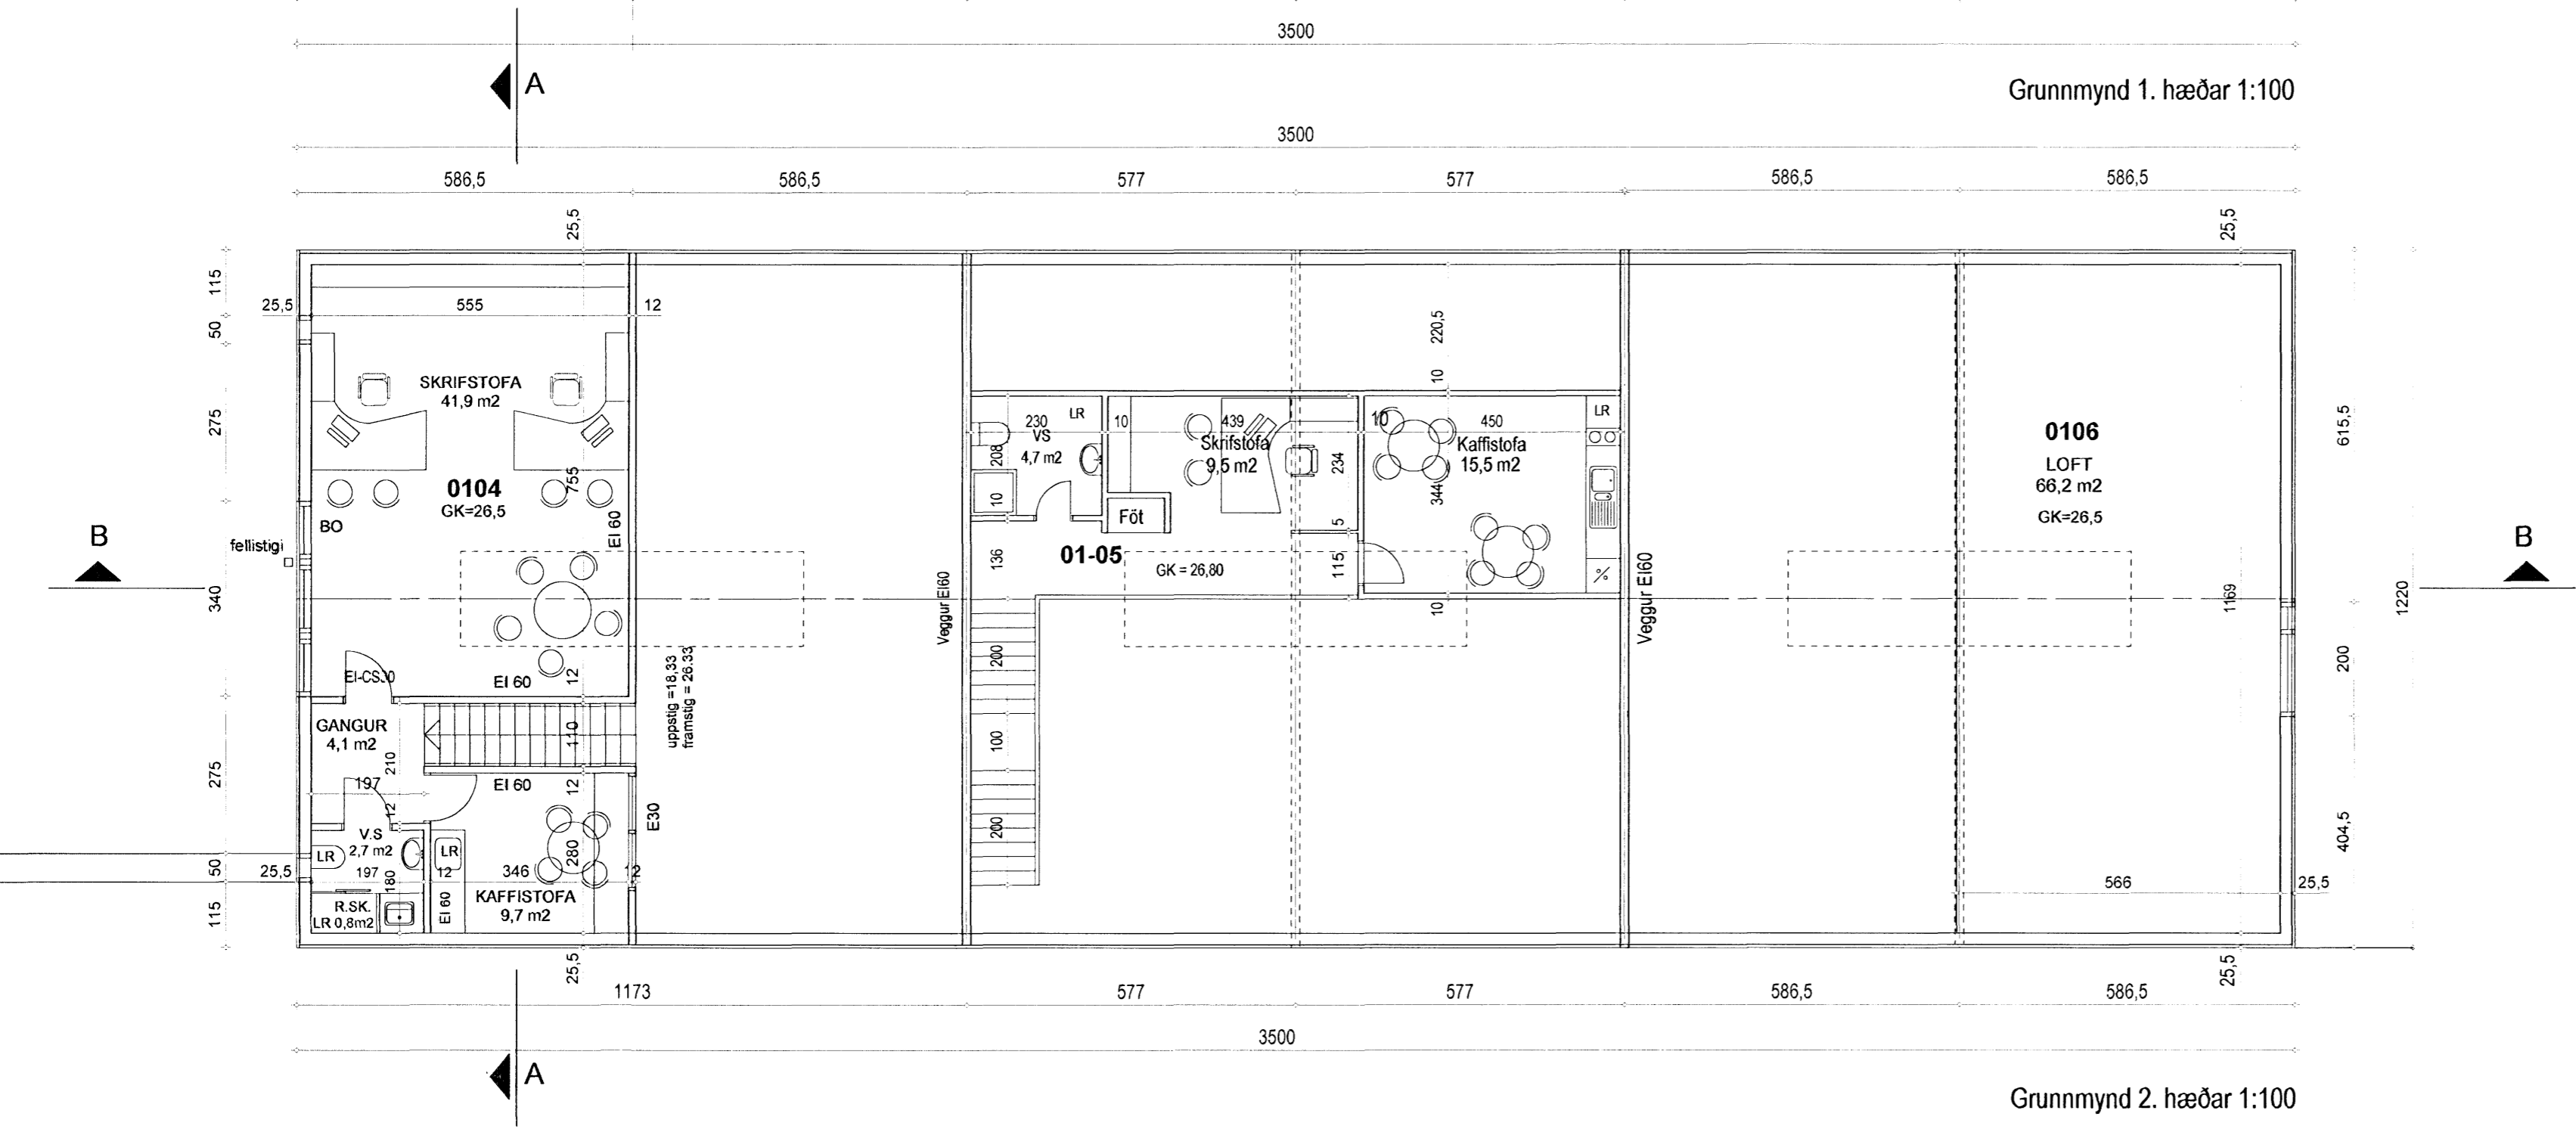

Grunnmynd 2. hæðar 1:100

13.9.06

F.Þ. HEILBRIGÐISEFTIRLIT 5
HAFNARFJARÐAR-
OG KÓPAVOGSSVÆÐIS
Garðatorgi 7 - 210 Garðabæ
V. bil 01-01
Páll Pálsson
HÚSIÐ HANNAÐ AF

TÆKNIPJÓNUSTU SIGURDAR ÞORLEIFSSONAR

Gjótuhraun 6 Hafnarfirði	
Aðalteikningar	no 02
grunnmyndir	kvarði 1:100
dags. 13. sept. 2006	breytt
teiknistofa GINGI	tjarnargata 10 R gingi11@internet.is
arkitektar fai gunnlaugur björn jónsson	kt. 110254-3349 sími: 5612040 6976984