



GRUNNMYND

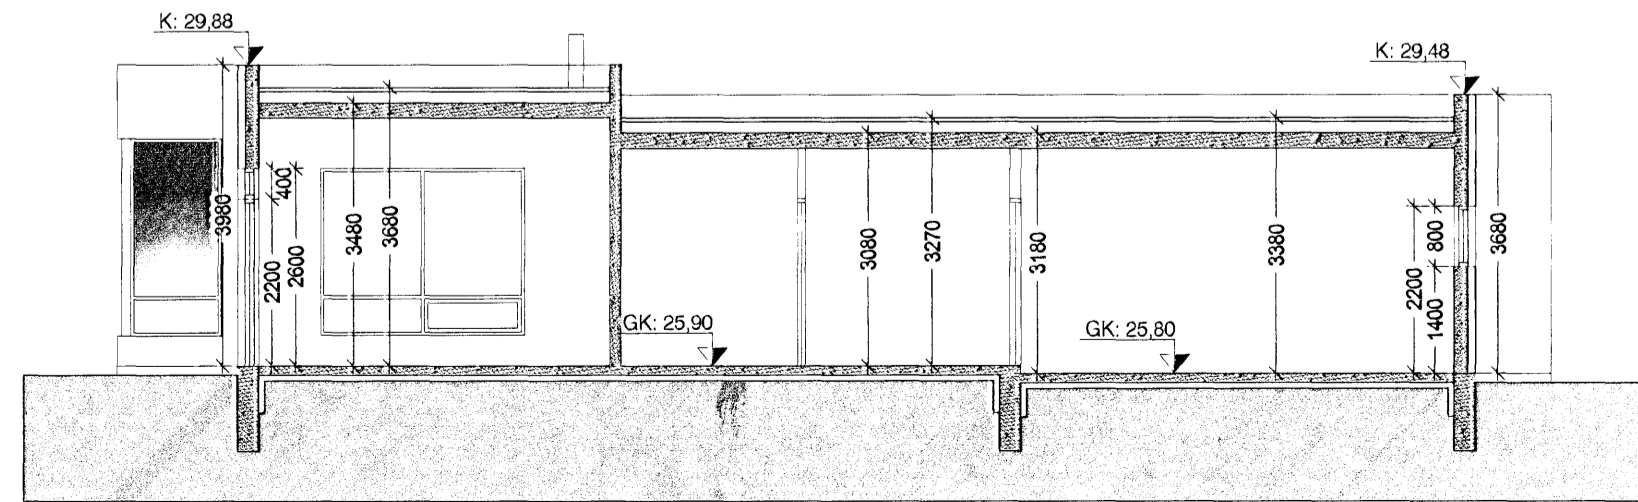

SNEIÐING A-A

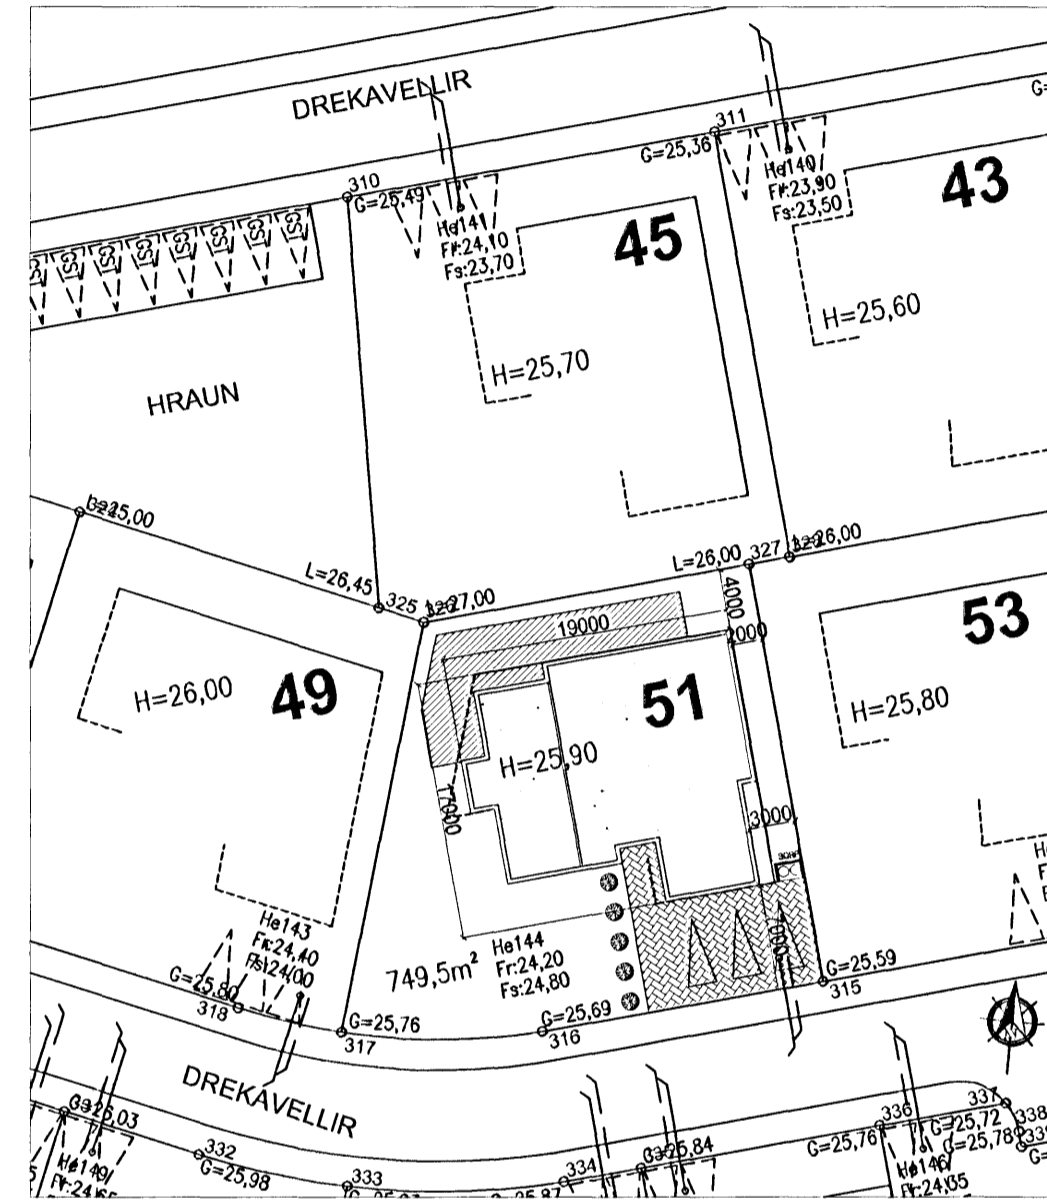

AFSTÖÐUMYND
1:500

- LR = LOFTRÆSTING
- GN = GÓLFNIDURFALL
- HL = HANDLAUG
- EV = ELDHÚSVASKUR
- R = REYKSKYNJARI
- BO = BRUNAOP
- S = SLÖKKVITÆKI

Sampykkt þannir
25.04.2006
Byggingafulltrúinn í Hafnarfirði
F.h. Kristján Þorarinsson

VERKLÝSING:
GRUNNUR OG SÖKKULL: GRAFIÐ SKAL FYRIR HÚSINU Á FAST OG Fylla með grús. SÖKKLAR SKULU STEYPTIR. SÖKKLAR ERU EINANGRÁÐIR 500mm NIÐUR MEÐ 75mm EINANGRUN. Fyllt er inn í SÖKKUL MEÐ GRÚS. EINANGRUN UNDIR STEYPTA PLÖTU ER 75mm. ÚTVEGGIR: ÚTVEGGIR ERU ÚR JÁRNBEINTRI STEINSTEYPTU. EINANGRÁÐIR AD UTAN MEÐ 100mm EINANGRUN OG MÚRAD ÞAR FYRIR.
STEYPTUR VEGGUR VIÐ HÚS ER KLÆDDUR CEDRUS. ÞAK: ER STAÐSTEYPT PLATA EINANGRÁÐ MEÐ 200mm PLASTEINANGRUN AD OFAN. ÞAKIÐ ER VARIÐ VIÐURKENNDUM ÞAKDÚK MIN 2,0 MM, SEM ER FARGAÐUR NIÐUR MEÐ HARÞAÐRI MÓL (KORNASTÆRÐ 60-80MMALLT LAGNAEFNI SKAL VERA VOTTAÐ. INNÞÓK HITA, VATNS OG RAFMAGNS SKULU VERA Í BÍLSKÚR. BRUNAVARNIR: ALLIR BERANDI BYGGINGARHLUTAR SKULU VERA A.M.K. REI30 SKV.103.5GR. ALLIR VEGGFLETIR OG LOFT Í ÍBÚÐ SKULU VERA Í A.M.K. Í FLOKKI 2.
BÍLGEYMSLA KLÆÐIST Í FLOKKI 1, ER HÓLFUÐ FRÁ ÍBÚÐ MEÐ ELDVARNARVEGG E160. HURDIR Í BÍLSKÚR ERU EICS30. HANDSLÖKKVITÆKI AD VIÐURKENNDRI GERÐ SKAL VERA STAÐSETT Í BÍLGEYMSLU. REYKSKYNJARAR SKULU VERA Í ÍBÚÐINI OG STAÐSETNING PEIRRA SAMKVÆMT UPPL. FRÁ ELDVARNAREFTIRLITI. BJÖRGUNAROP ERU Í SVEFNHERBERGJUM.
ELDSTÆÐI: ALLUR BÚNAÐUR ÞANNIG GERÐUR OG FRÁGENGIN AD HÆGT SÉR AD KYNDA MEÐ HONUM Á ÖRYGGAN HÁTT. ELDSTÆÐI SKAL TENGJA VIÐ REYKHÁF.
FRÁGANGUR VEGGJA VIÐ ELDSTÆÐI SKAL VERA Í FLOKKI A. UPPSETNING FARI EFTIR GREIN 192.BR1 Í BRUNAMÁLASTOFNUM RÍKISINS.
SORP: SORPGEYMSLA E160 ER STAÐSETT Á LÓÐ VIÐ AÐKOMU HÚSS. GLUGGAR OG HURDIR: ALLIR KARMAR SKULU VERA ÚR GAGNVARÐRI FURU EDA VARANLEGU EFNI. OPANLEG FÓG VERÐA ÚR OREGON PINE EDA VARANLEGU EFNI. TVÖFALT EINANGRUNARGLER VERÐUR Í GLUGGUM. GLER ER TVÖFALT K GLER.
LÆSTUR LYFJASKÁPUR SKAL VERA Í HÚSINU.

STÆRÐ:	213m²	RÚMMÁL 712m³
ÍBÚÐ	43,5m²	RÚMMÁL 128,778m³
BÍLSKÚR	256,7 m²	RÚMMÁL 841,726m³
ALLS		

Lóðarstærð 749.5 m²
Nýtingarhlutfall 0,34

KÖLNUNARTALA ÞAKS:	U-GILDI
KÖLNUNARTALA ÚTV:	0,2W/m²K
KÖLNUNARTALA GLUGGA:	0,4W/m²K
KÖLNUNARTALA HURÐA:	2,0W/m²K
ÚTV.VEGIÐ MEÐALTAL:	3,0W/m²K
	0,85W/m²K

BREYTINGAR 10.08.06:
VEROND FÆRÐ 1000 mm FRÁ LÓÐARMÖRKUM.
BREYTINGAR 16.10.06:
SKIPULAGI INNHÚSS BREYTT.

Góð hönnun er kjarni málsins

Sigrún Óla
SÓLARK-ARKITEKTAR EHF


SÓLARK
ARKITEKTAR
HUGVERKSHÚS

DREKAVELLIR 51

221 HAFNARFJÖRÐUR
GRUNNMYND, SNEIÐING
OG AFSTÖÐUMYND
KVARÐI. 1:100 / 1:500
DAGS. 23.02.06

BR. 26.07.06 10.08.06 16.10.06 TEIKN. 01

SIGRÚN ÓLADÓTTIR ARKITEKT FAÍ
MARGRÉT CASSARO BYGGINGAFRÆÐINGUR
110753-4119 / 100572-5169

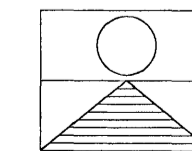

BÆJARHRAUN 2 220 HAFNARFJÖRÐUR
Sími: 561 2707 - 861 2707 - 899-2707 FAX: 561-2707
e-mail: arkitektar@solar.k.is