

392  
G12,40

Fatl.

17P

NF

NF


Byggingaráætrúi  
samhykkir Gnláð!

04.11.2006


Bent skal á að samþykki þessi verður ekki verk  
fyrir einn eittir þinglýsinga-  
innar og skráningaþinglýsinga-  
Byggingafræðingur Helmarirði  
Fh. Kristján Þorvaldsson

Byggingarreitur


Gerði fyrir tvö 660  
ltr. sorpplát. Planið  
undir gerðinu er  
malbikað

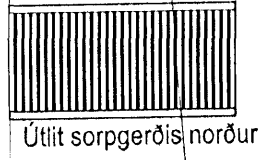


Útlit sorpgerðis norður

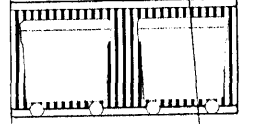

Útlit sorpgerðis suður (að húsi)

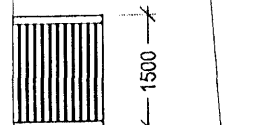

Útlit sorpgerðis í austur og vestur

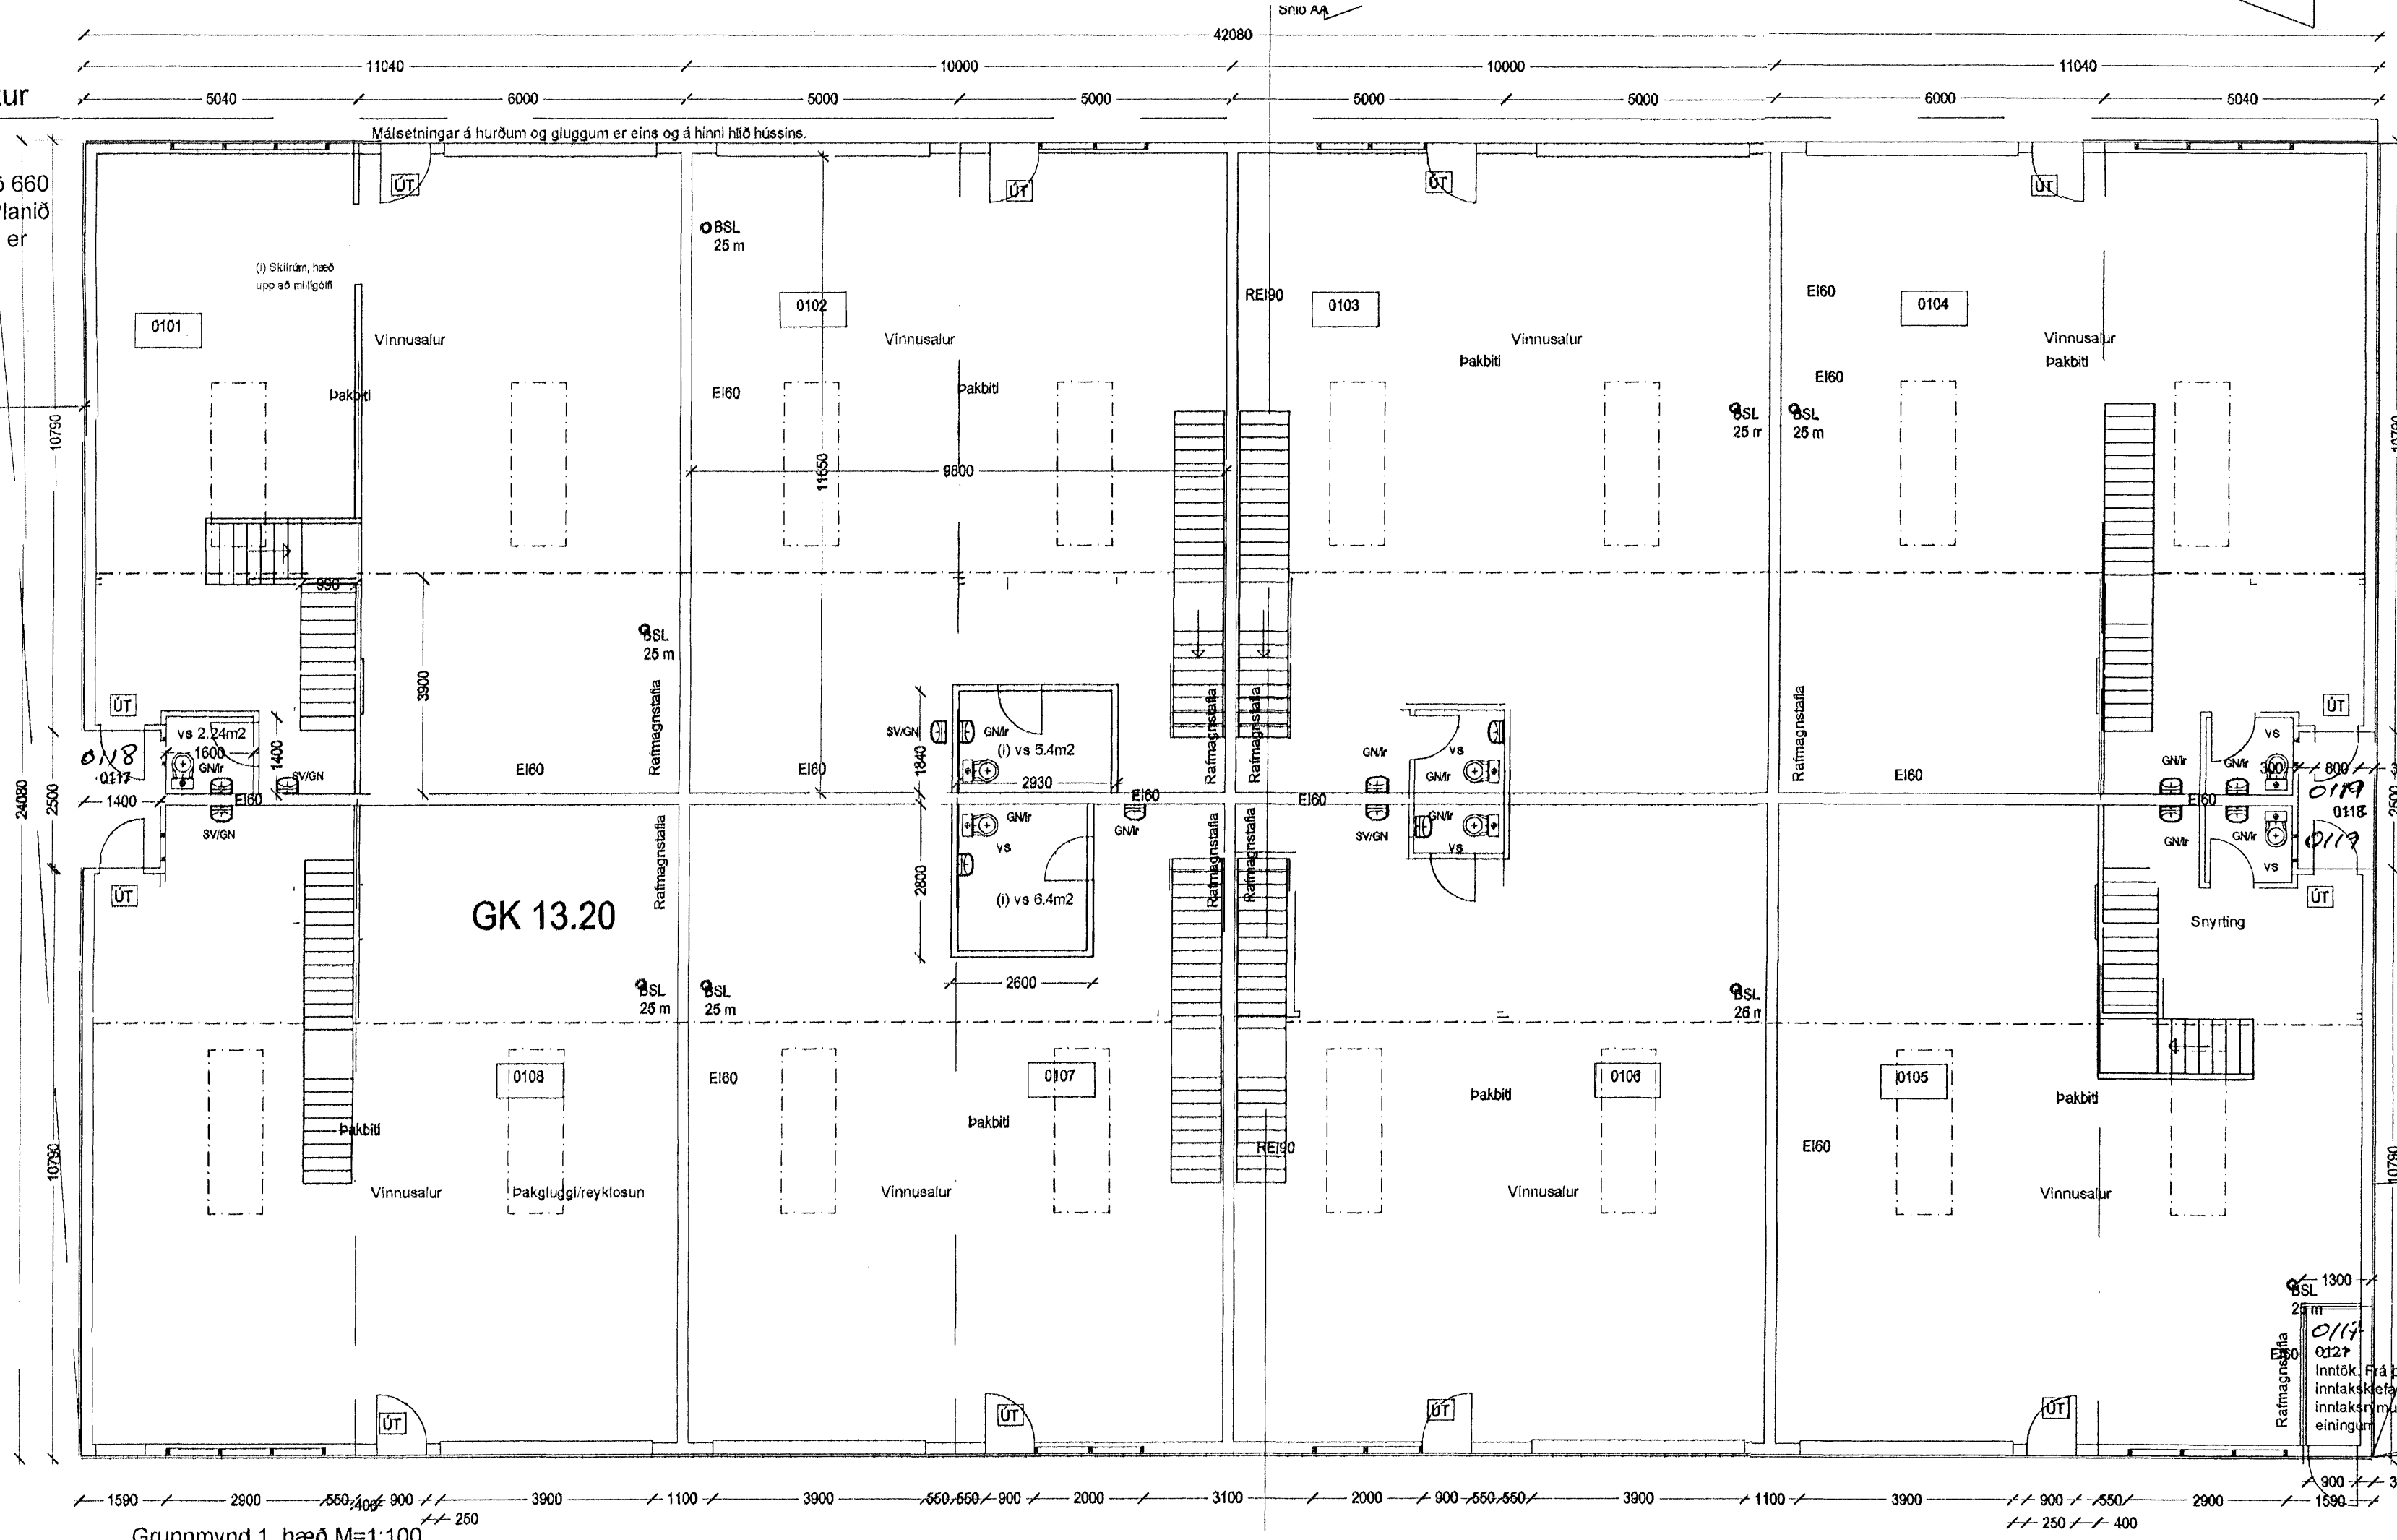

Grunnmynd 1. hæð M=1:100

Lóðarstærð 2580,7 m<sup>2</sup>  
Nýtingarhlutfall 0.509

NF

15P

NF

Öll lóðin utan gróðurbeltis við götu er malbikuð

NF

- (a) Brunamótstaða, burðargrindar og brunamótstaða veggis í miðju húsi breytt í EI90
- (b) 151104 Málsetningar, ýmsar skýringar
- (c) 150205 Tengiklefi felldur út
- (d) 050605 Tengiklefi (0121) settur í ein. 0105
- (e) 130905 Éininganúmer 0121 í tengiklefa
- (f) 021105 Stigar og málsetningar. Reyndarteikning
- (g) 141105 Rafmagnstóflur, færðar
- (h) 15.5.06 Staðsetning ráftafna, innréttingar og stigar í 101 og 105
- (i) 150906 Lagfæringar á innveggjum á snyrtinum
- (j) 240906 Breyting á sorpgerði og malbik á plani.

194  
G=12,87

Gangstétt

420  
G=13,22

Verk. 556-02 Steinhella 8, Hafnarfirði

Guðmundur Gunnarsson  
byggingaverkfræðingur  
Langagerði 15  
108 Reykjavík  
sími/fax 5888786  
GSM 897 8786  
kt. 010754-5939  
netfang noinoi@simnet.is

Teikning: Grunnmynd 1. hæðar og lóð. Útlit sorpgerðis

Mál: 1:100  
Dags: 121004 (a) 03.11.04 (b) 151104 (c) 150205 (d)  
05062005 (e) 130905 (f) 021105 (g) 141105 (h) 15.5.06  
150906 (i) 240906 (j)

Steinhella