

Skráningartafli: Steinhella 8, Hafnarfirði (556)				Skrásetjari: Stefán Sigurðsson													
Landnúmer: 189897				Kennitala: 270653-4059													
Matshlutanúmer: 01				Útgáfa: 4.016 Dags: 07/11/2005													
Uppskipting og lýsing				Stærðir													
D0	D1	D2	D3	D4	D5	D5M	D6	D7	D8	D9	D10a	D10b	D11	D12	D16	Rekjalata	D17
Lokun	Rými	Nokun	Höfuð-	Eignar-	Botnflokkur	Miðflokkur	Stig	Op	Brúflokkur	Brúflokkur	Salamhæð	Salamhæð	Byggingar	Nettöflu	Birt flatarmál	skiptarúmmál	Skiptarúmmál
hæð	hæð	texti	flokkun	hald	m²	m²	m²	m²	m²	sh < 1.8	min	max	númmál m²	m²	m²	m²	m²
Matshluti				1,008.0	329.6	43.2	21.6	1,314.0	0.0				5,942.7	1,240.8	1,310.4	5,443.949	
Botn				201.2													
01 1. hæð				1,008.0	329.6	43.2	21.6	1,314.0	0.0				5,741.5	1,240.8	1,310.4	5,443.949	
A	0101	Vinnusalur	N	0101	131.1								131.1	123.6	131.1	5.70	704.520
A	0102	Vinnusalur	N	0102	120.4				4.66	7.27	747.0	123.6	131.1	123.6	131.1	5.70	704.520
A	0103	Vinnusalur	N	0103	120.4				4.66	7.27	688.4	114.7	120.4	120.4	120.4	5.72	656.084
A	0104	Vinnusalur	N	0104	131.1				4.66	7.27	747.0	123.6	131.1	123.6	131.1	5.70	704.520
A	0105	Vinnusalur	N	0105	127.5				4.66	7.27	738.0	120.7	120.4	120.4	120.4	5.72	656.084
A	0106	Vinnusalur	N	0106	120.4				4.66	7.27	688.4	114.7	120.4	120.4	120.4	5.72	656.084
A	0107	Vinnusalur	N	0107	120.4				4.66	7.27	688.4	114.7	120.4	120.4	120.4	5.72	656.084
A	0108	Vinnusalur	N	0108	131.1				4.66	7.27	747.0	123.6	131.1	123.6	131.1	5.70	704.520
A	0109	Skrifstofur	N	0109		42.4			2.98	3.34	0.0	37.0	39.7	39.7			
A	0110	Skrifstofur	N	0110		40.0			2.98	3.34	0.0	35.0	37.3	37.3			
A	0111	Skrifstofur	N	0111		40.0			2.98	3.34	0.0	35.0	37.3	37.3			
A	0112	Skrifstofur	N	0112		42.4			2.98	3.34	0.0	37.0	39.7	39.7			
A	0113	Skrifstofur	N	0113		42.4			2.98	3.34	0.0	37.0	39.7	39.7			
A	0114	Skrifstofur	N	0114		40.0			2.98	3.34	0.0	37.0	39.7	39.7			
A	0115	Skrifstofur	N	0115		40.0			2.98	3.34	0.0	35.0	37.3	37.3			
A	0116	Skrifstofur	N	0116		42.4			2.98	3.34	0.0	37.0	39.7	39.7			
A	0117	Tæknilymi	T	X		3.6			2.50	2.50	9.0	2.5					
B	0118	Bíslag	U	X		3.6											
B	0119	Bíslag	U	X		3.6											
B	0120	Svalir	S	Y1		3.6											
B	0121	Svalir	S	Y2		3.6											
Athugasemdir																	
Nettöflu er inntöflu að frádrögnum opum.																	
Svalir 0119 tilheyra einingum 0101 og 0108 að jöfnu.																	
Svalir 0120 tilheyra einingum 0104 og 0105 að jöfnu.																	
Samsætnir summa																	
Eignarhald	Nokun texti	Y. eignarhald	Nokun texti	Rekni-regla	Eignarhlutur												
0101	Vinnusalur	Y1	Svalir	J	50.0000%												
0108	Vinnusalur	Y1	Svalir	J	50.0000%												
0104	Vinnusalur	Y2	Svalir	J	50.0000%												
0105	Vinnusalur	Y2	Svalir	J	50.0000%												
Eignarhald																	
Skiptarúmmál																	


Eignarhald	Nokun texti	Birt flatarmál m²	Séregn m²	Séregn og sameign m²
0101	Vinnusalur	170.8	704.520	706.320
0102	Vinnusalur	157.7	656.084	656.084
0103	Vinnusalur	157.7	656.084	656.084
0104	Vinnusalur	170.8	704.520	706.320
0105	Vinnusalur	167.2	698.853	700.653
0106	Vinnusalur	157.7	656.084	656.084
0107	Vinnusalur	157.7	656.084	656.084
0108	Vinnusalur	170.8	704.520	706.320
Alls		1,310.4	5,436.749	5,443.949

Byggingarfulltrúi samþykkir erindið.

04 OKT. 2006

Bent skal á að samþykkt þessi verður ekki virk, fyrr en eftir þinglýsingu eignaskipta og fyrirséðar skráningu byggingarinnar og skráningu komar hjá festingarmátt ríkisins.

Byggingarfulltrúi í Hafnarfirði
F.h. Kristján Þóráinsson

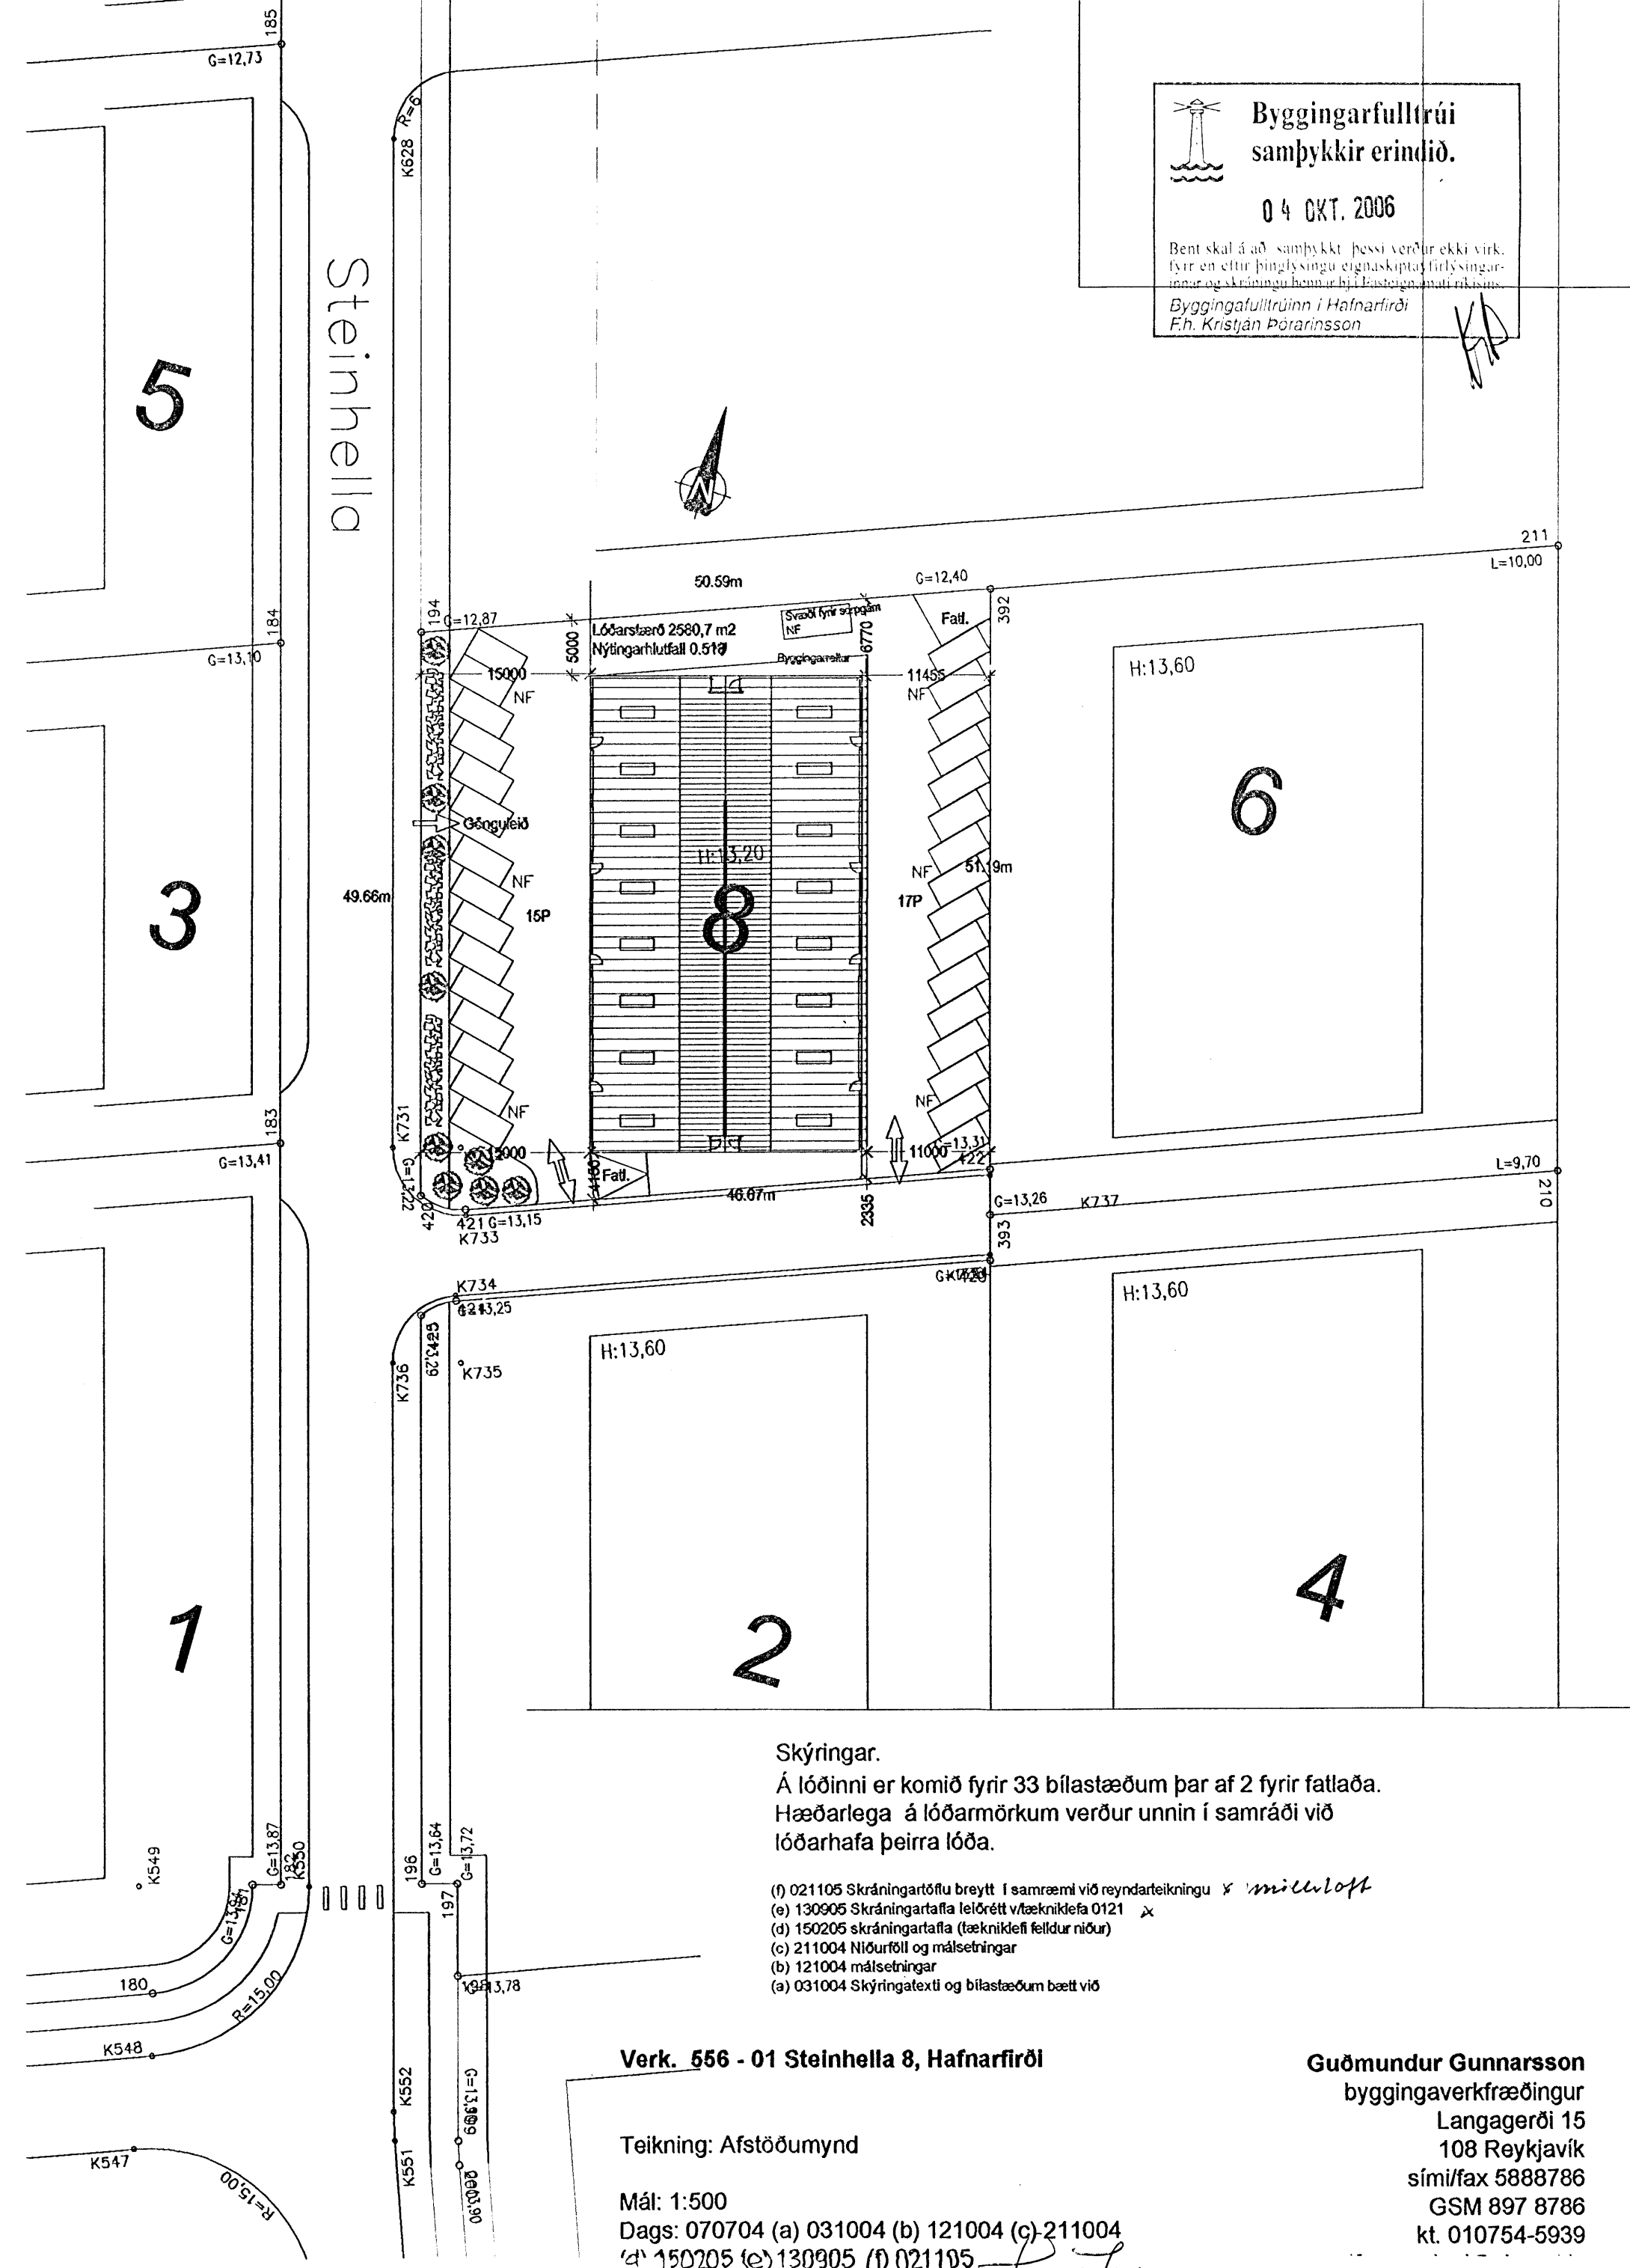

Skýringar.
Á lóðinni er komið fyrir 33 bílastæðum þar af 2 fyrir fatlaða. Hæðarlega á lóðarmörkum verður unnin í samráði við lóðarhafa þeirra lóða.

- (f) 021105 Skráningartöflu breytt í samræmi við reyndarteikningu x milluloft
- (e) 130905 Skráningartafli leiðrétt v/tekniketa 0121 x
- (d) 150205 skráningartafli (tekniketa) felldur niður
- (c) 211004 Niðurföll og málsetningar
- (b) 121004 málsetningar
- (a) 031004 Skýringatexti og bílastæðum bætt við

Verk. 556 - 01 Steinhella 8, Hafnarfirði

Teikning: Afstöðumynd

Mál: 1:500
Dags: 070704 (a) 031004 (b) 121004 (c) 211004
(d) 150205 (e) 130905 (f) 021105

Guðmundur Gunnarsson
byggingaverkfræðingur
Langagerði 15
108 Reykjavík
sími/fax 5888786
GSM 897 8786
kt. 010754-5939

[Handwritten signature]