




NORÐUR 1:100

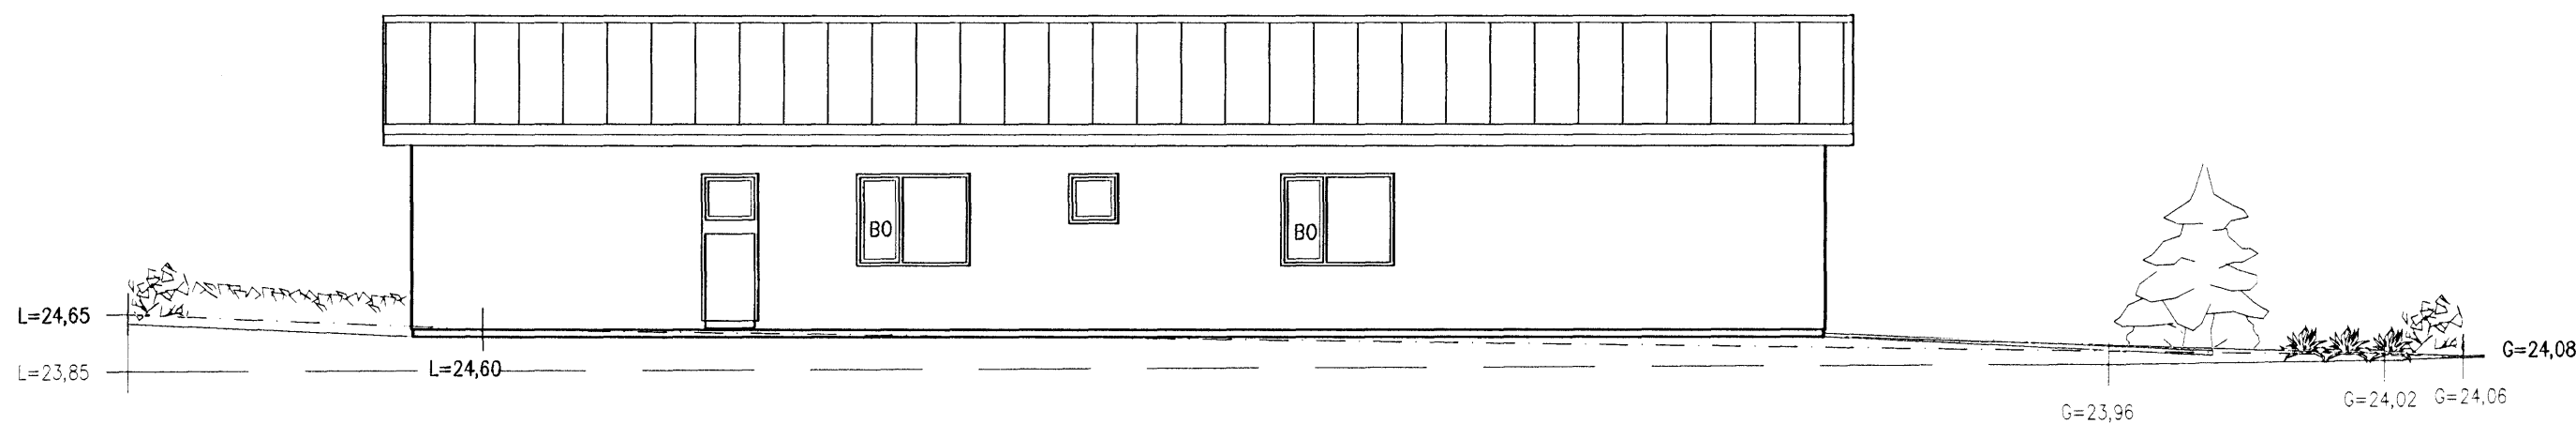

AUSTUR 1:100

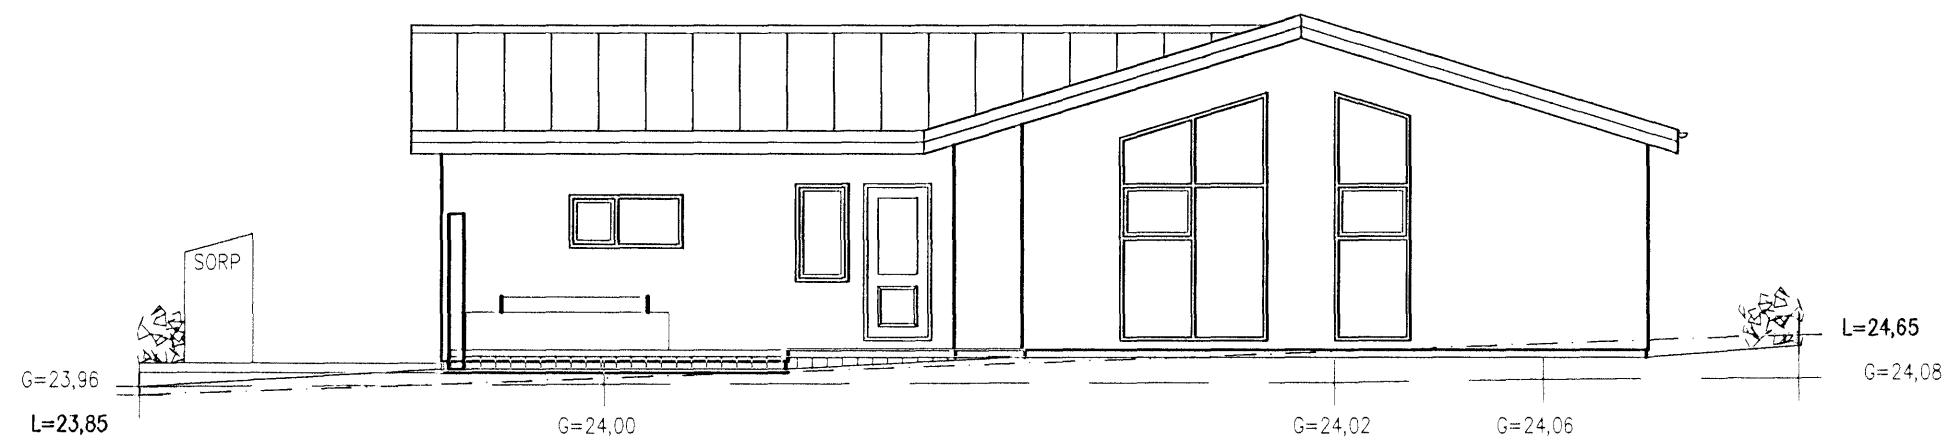

SUÐUR 1:100

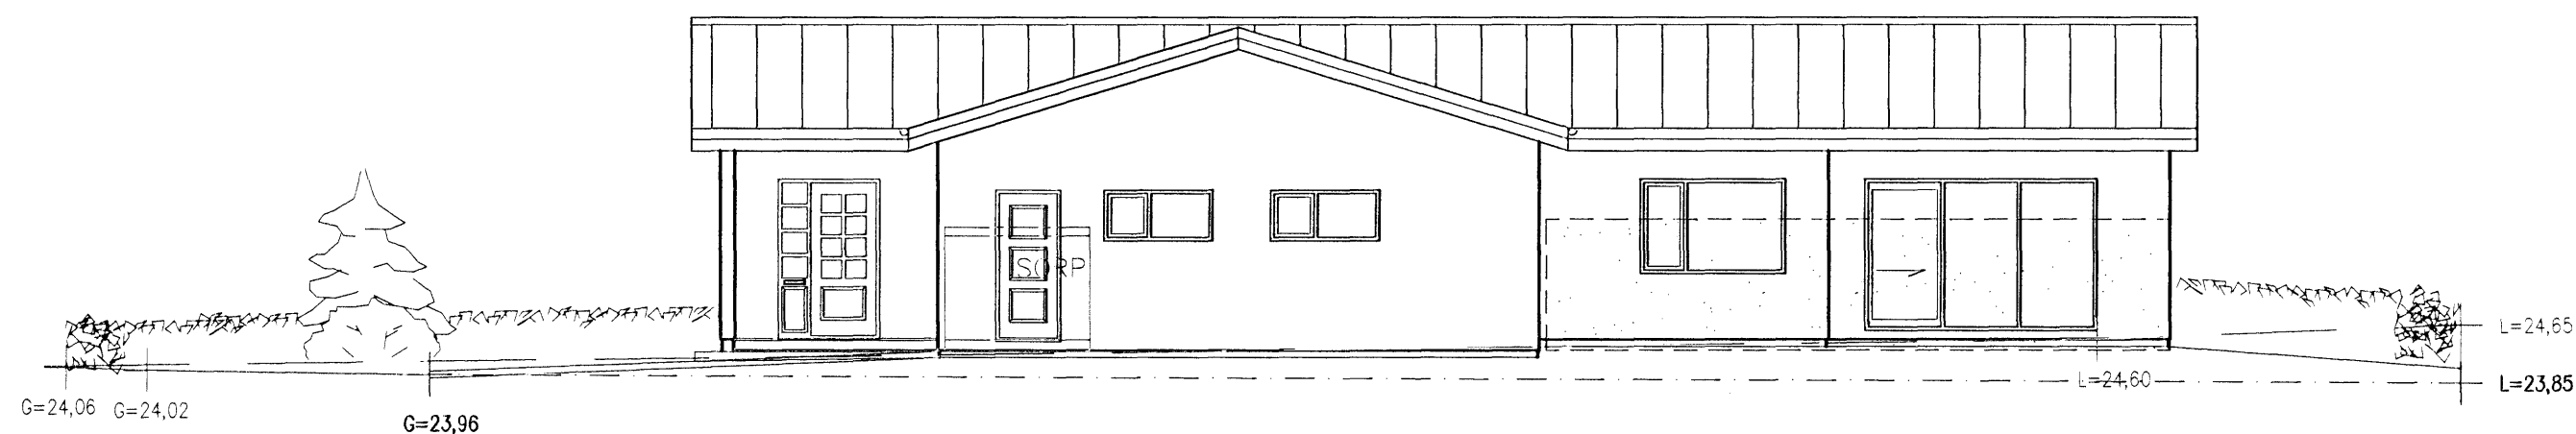


VESTUR 1:100

Samþykkt þann

18.06.2006

Byggingatulltrúinn / Harnarfjörður
F.h. Kristján Þórarinnsson

Dags: 14.09.2006	Breytingar: Hökkun á hæðarkóta	Nr:1	Nafn: FÓ
 meter Verkfræðistofa ehf Síðumúli 1 108 Reykjavík <small>Sími: 5678922 Gsm: 8940059 meter@meter.is www.meter.is</small>			
DREKAVELLIR 17, 221 HAFNARFJÖRÐUR			
ÓTLIT			
TÖLVUSKRÁ 210-221-DREKAVELLIR 17	HANNAÐ FÓ/VG	TEIKNAD FÓ/VG	YFIRFARID FÓ
SAMÞYKKT Stefán Arnason 0203464269	TEIKNING NR. 210-A3	MKV. 1:100	ÓTGÁFA 02
Friðrik Ólafsson 2303592459	DAGS. 23.06.2006	VERK NR. 210	