





Samþykkt þann

18 OKT. 2006

Byggingafulltrúinn í Hafnarfirði  
F.h. Kristján Þorarinnsson

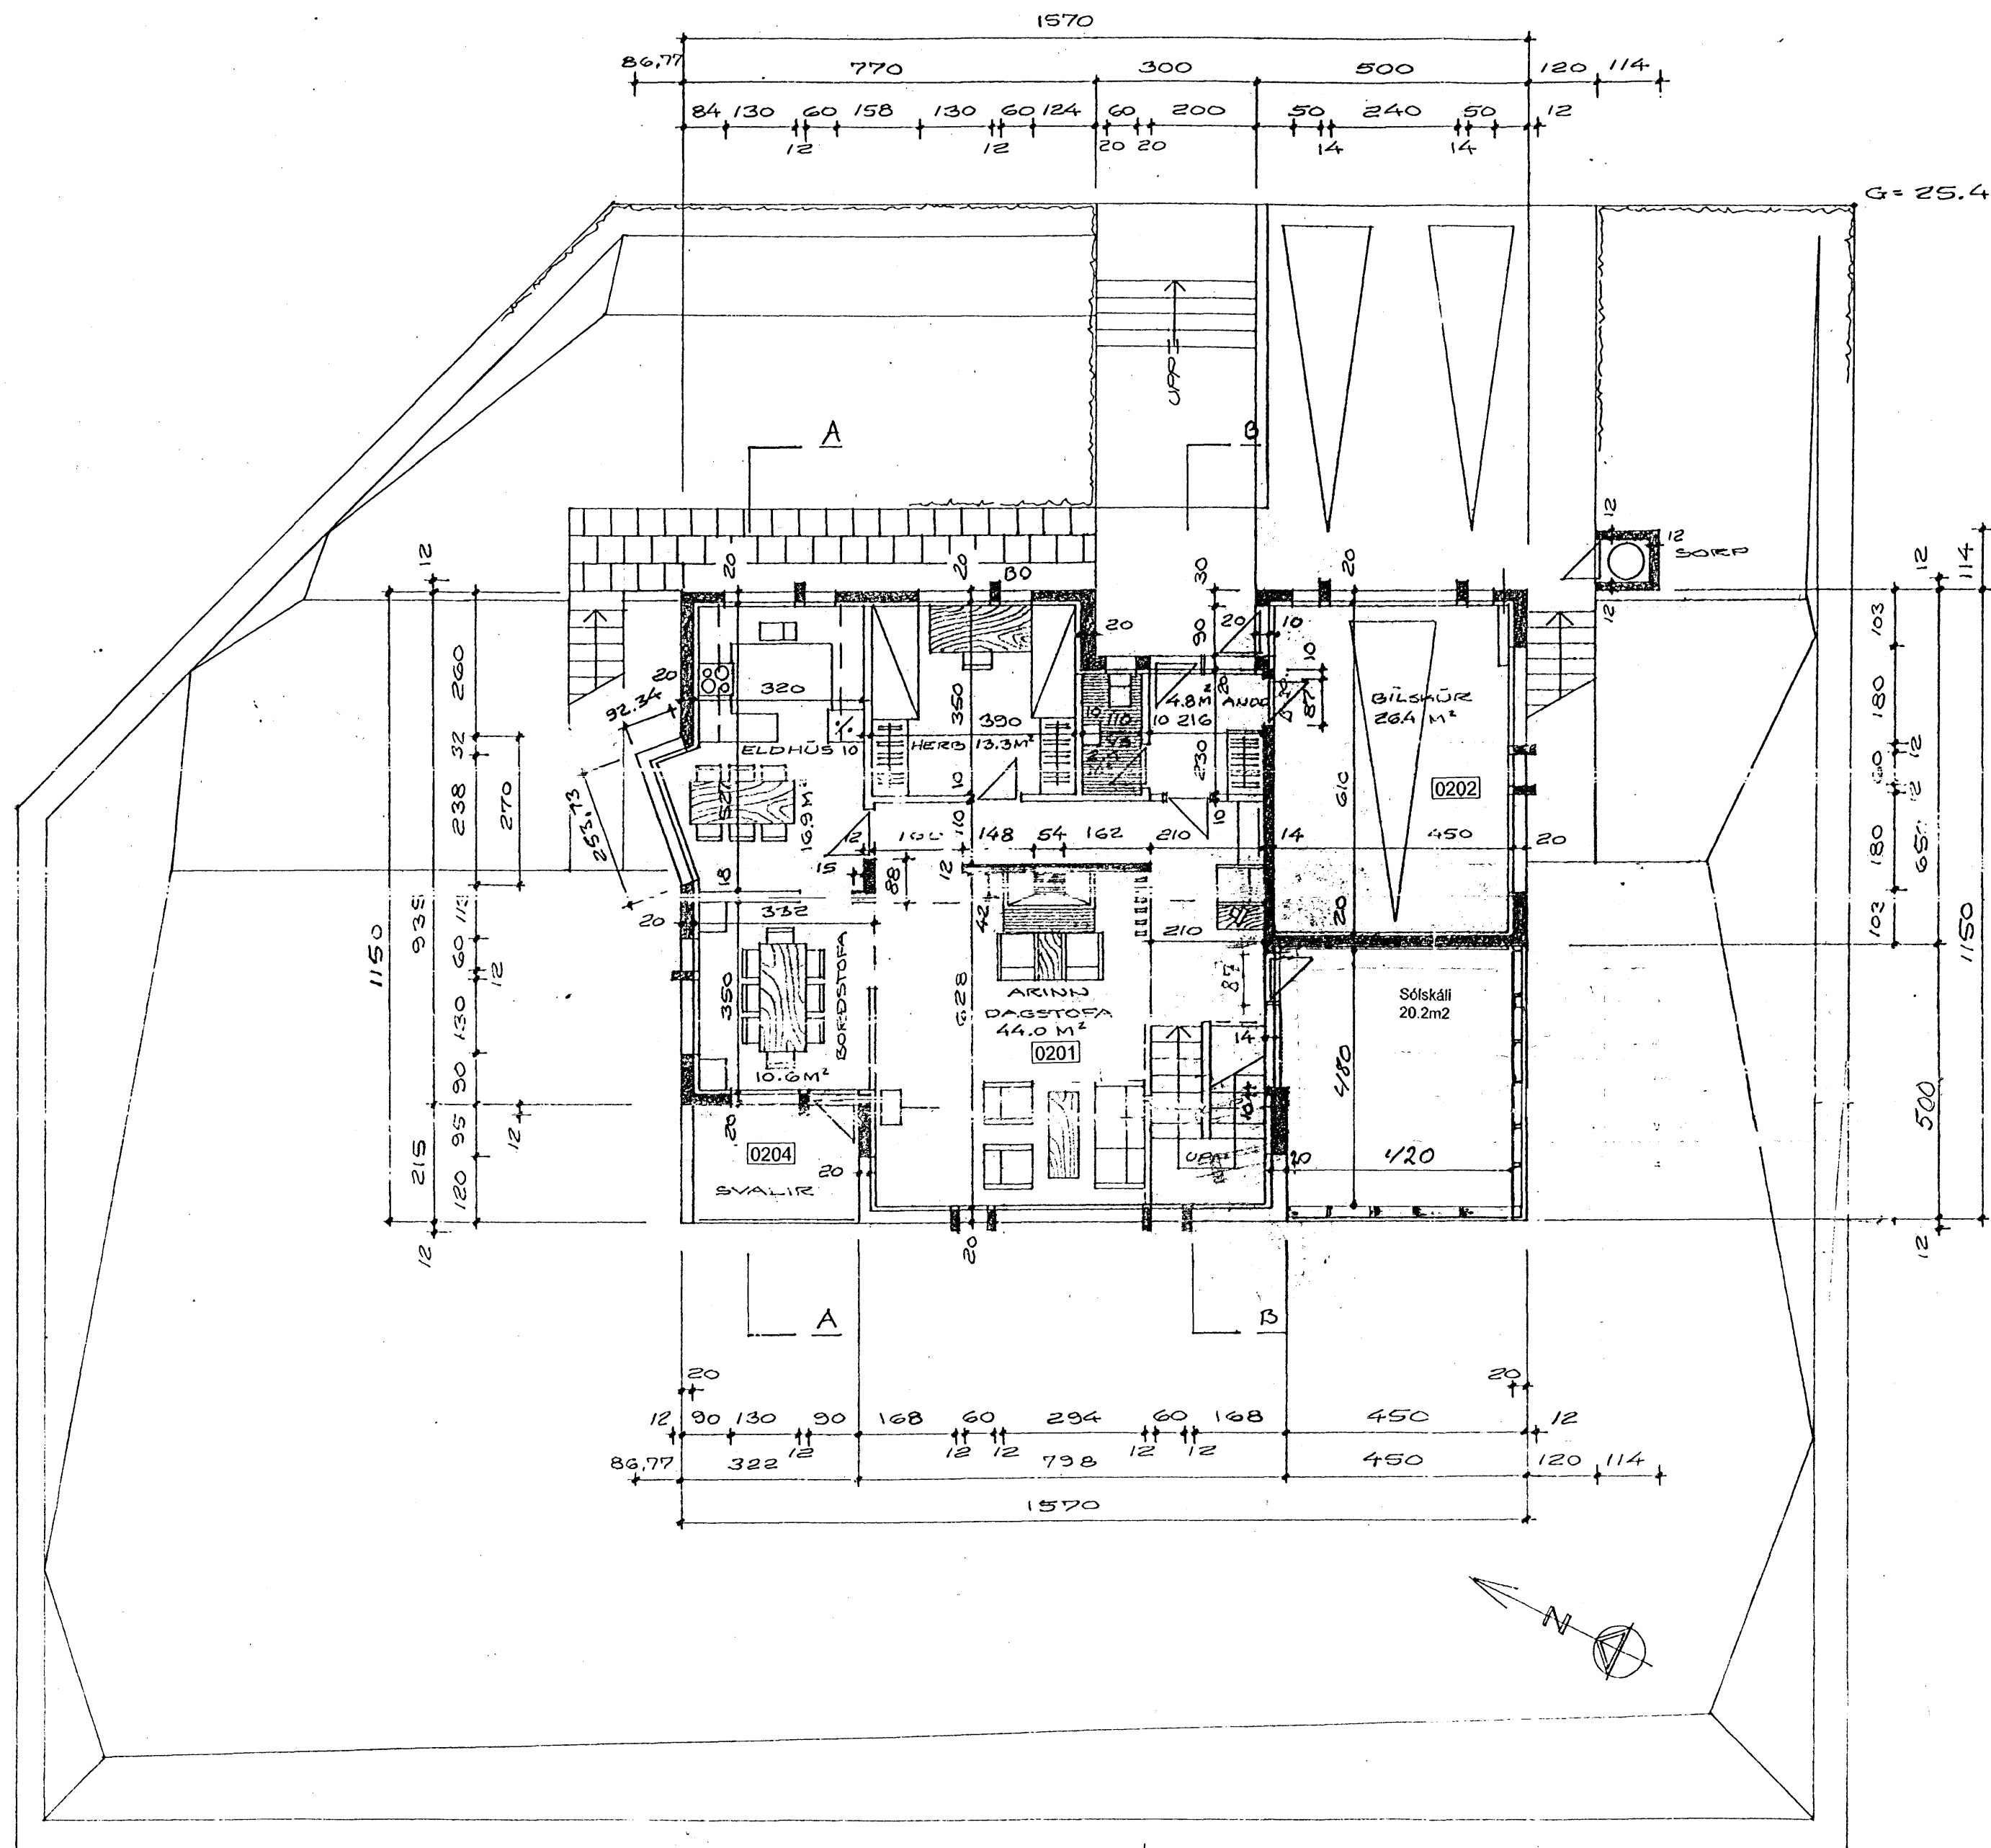

EFRI HÆÐ, M=1:100

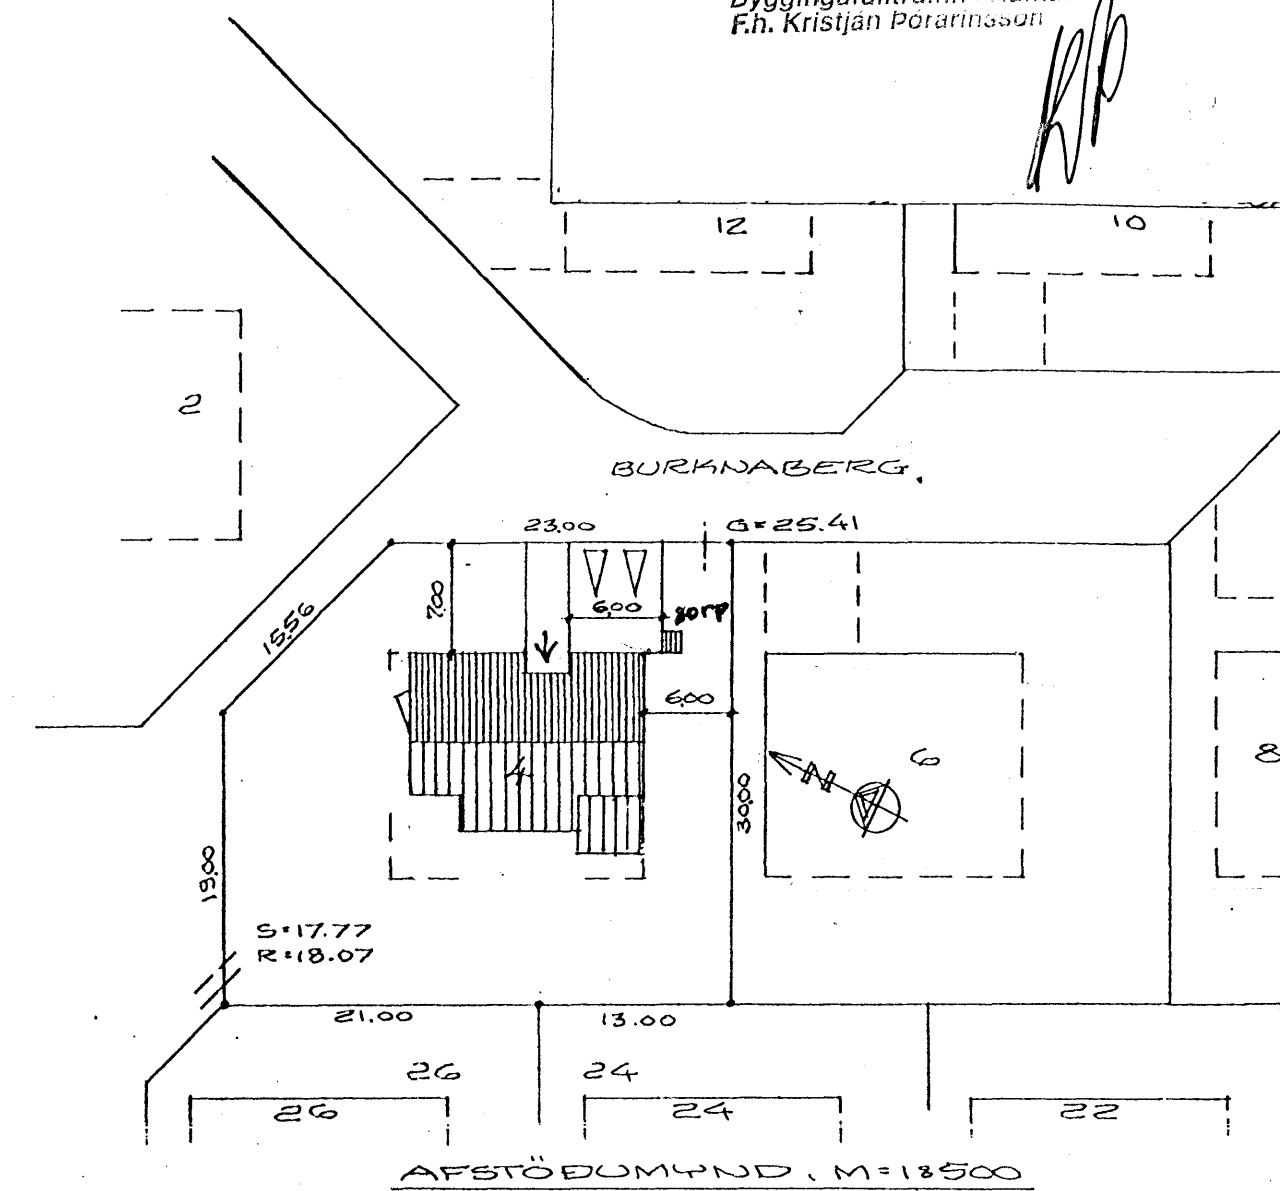

Landnúmer 120232

HELSTU STÆRÐIR

	m2 br.	m3 br.
Íbúð	252,90	627,40
Bílskúr	31,50	111,93
Alls	284,40	739,34

BYGGINGARLÝSINGI:

Byggingin sem um ræðir er á tveimur hæðum og stendur við Burknaberg 4 í Hafnarfirði. Húsið var upptæga reist 1989 og hönnuður hússins var Agnar Magnússon. Teiknað hefur verið við húsið stækkun á sólskála 2 hæðar og nýr sólskáli á 1 hæð.

BYGGINGAREFNI / BURÐARKERFI:

Byggingarefni og burðarkerfi sólskála er PVC-U sem er með miðjukjarna úr galvaniseruðum stálprófil. Sökkjar og plata eru úr steinsteypu.

TÆKNILEGAR KRÖFUR:

Hámarks U-gildi byggingarhluta verður í samræmi við gr. 180.3 (k gler og 100 mm einangrun í útveggjum), eftir því sem við á. Frágangur þaks og þakvirkis tekur mið af viðeigandi kröfum í gr. 136.1-136.12 (200 mm steinullar einangrun).

Burknaberg 4 - Hafnarfirði

Aðaluppdráttur

VERK: 0609

KVARDI: 1:100 / 1:500

DAGS: 28.09.2006

Grunnmynd og Afstöðumynd

TEIKN: AGE

SKRÁ: teiknihausar  
burknaberg  
4  
dwg.dwg

**11mavar**  
Teiknistofa

HUGRÓN ÞORSTEINSDÓTTIR ARKITEKT

MÁVAHLÍÐ 11 105 REYKJAVÍK

SÍMAR 557 80 99 & 862 60 99

NETFANG 11mavar@11mavar.is

VEFFANG http://www.11mavar.is

HUGRÓN ÞORSTEINSDÓTTIR ARKITEKT

110972-3429 *Hugróna Þorsteinsdóttir*