





GRUNNMYND 1. HÆÐAR

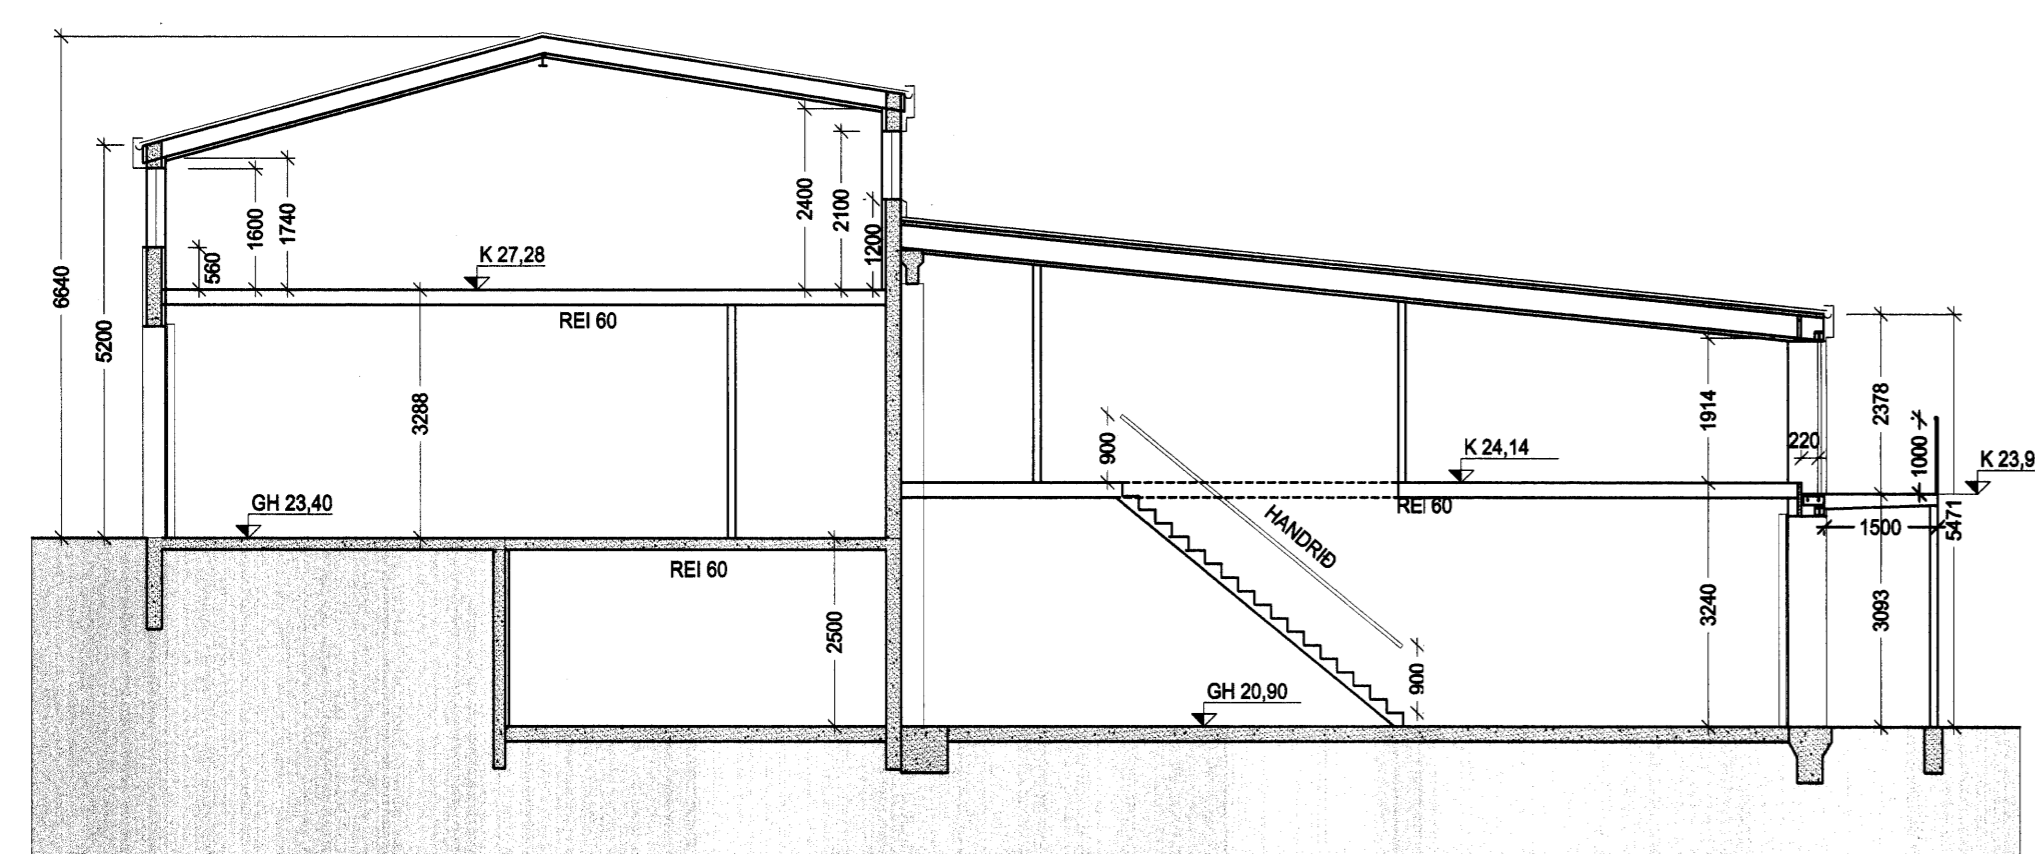


SNID A-A

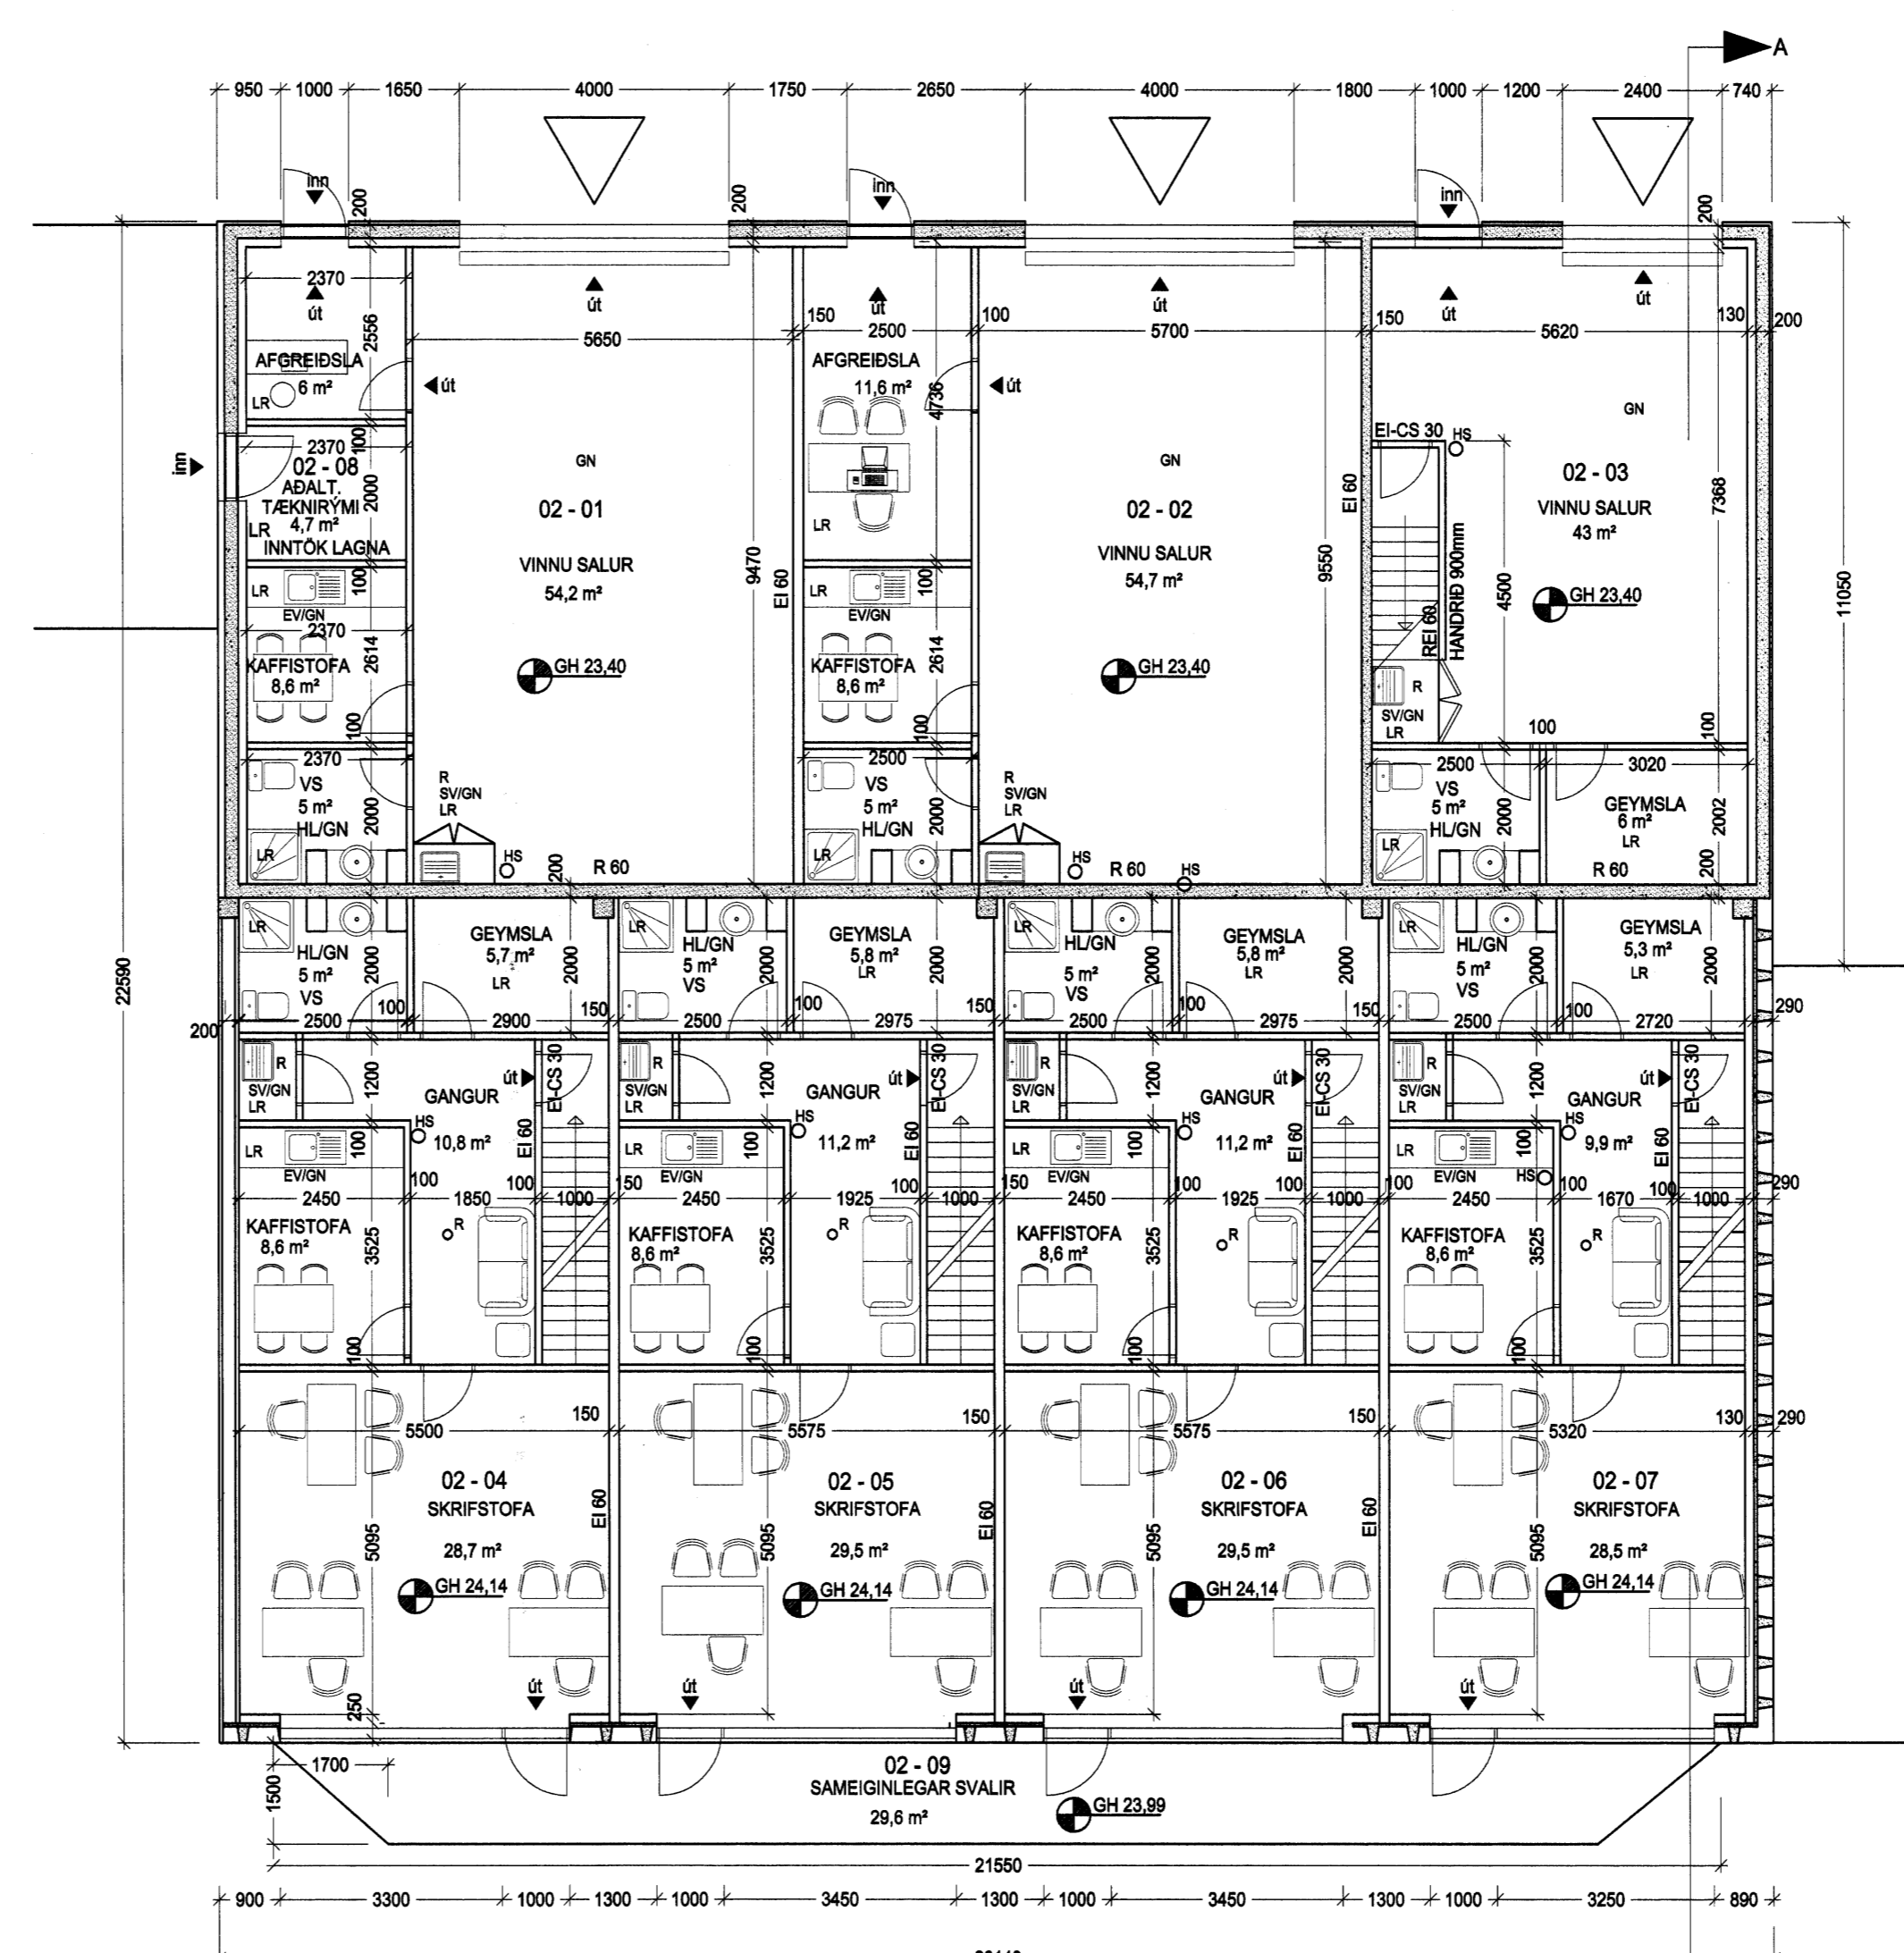

GRUNNMYND 2. HÆÐAR

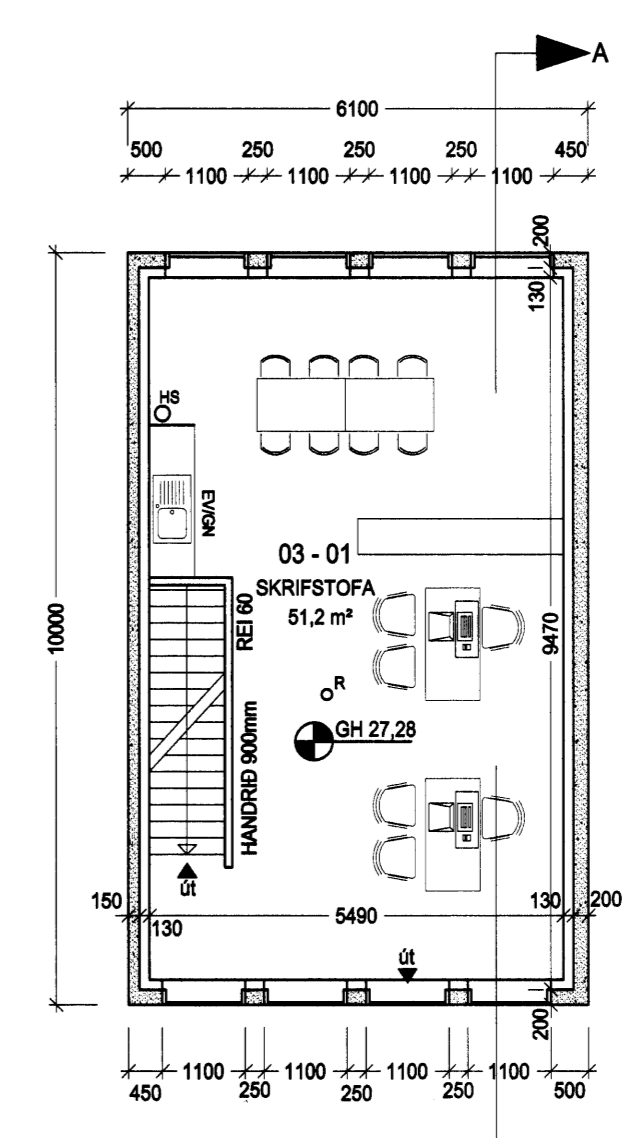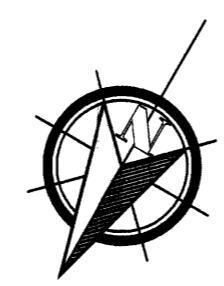

GRUNNMYND 3. HÆÐAR

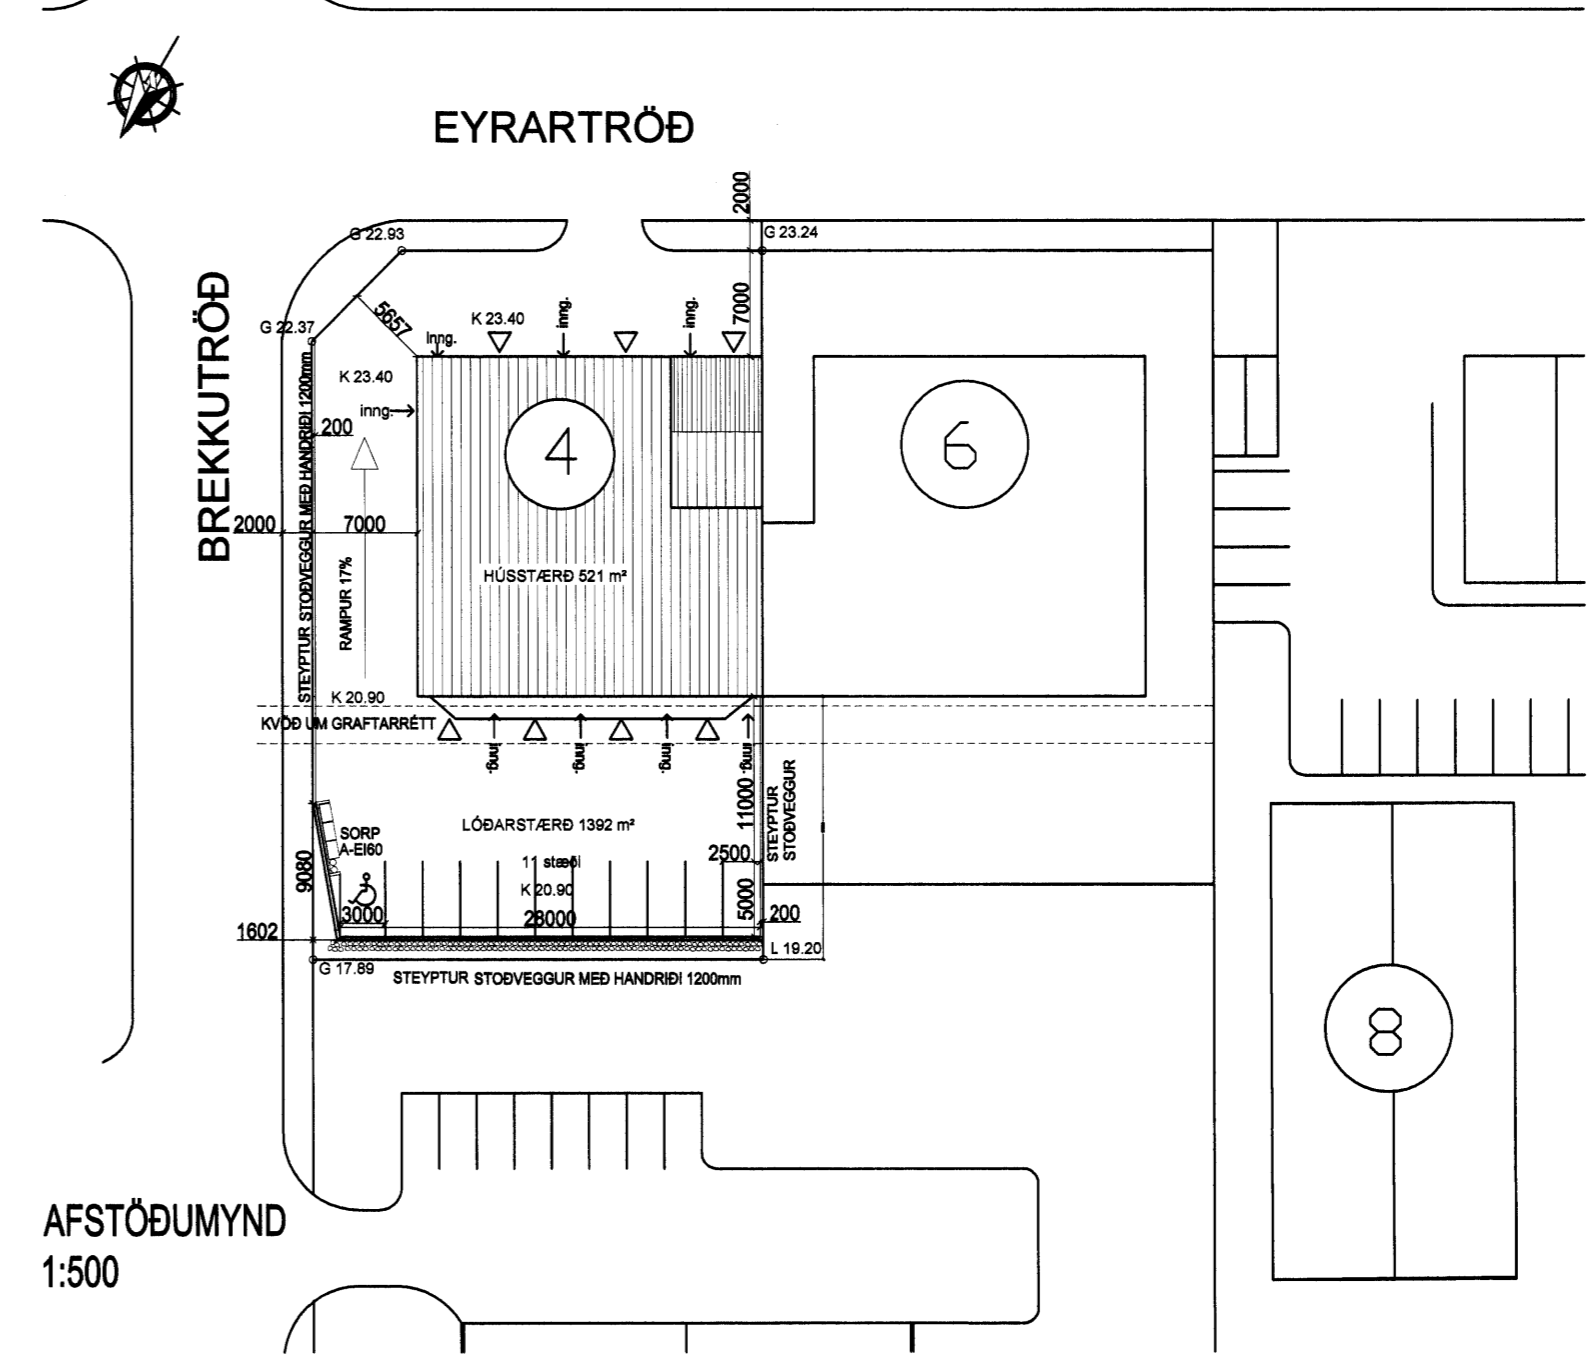

AFSTÖÐUMYND 1:500

VERKLÝSING:

SÖKKLAR:
SÖKKLAR OG GÓLFPLATA ERU ÚR JÄRNBEINTRI STEINSTEYPU.

VEGIR:
ÚTVEGIR ERU ÚR JÄRNBEINTRI STEINSTEYPU OG FORSTEYPTUM RIFJAPLÖTUM. EINANGRÁDIR AD INNAN, EINANGRUN SAMKVÆMT BYGGINGAREGLUGERD. ÚTVEGIR ERU KLÆDDIR AD UTAN MED BÄRULJÄRNS KLÆDNINGU. ÚTVEGUR SUÐUR HLÍÐAR ER ÚR TIMBURGRIND KLÆDD GÍFSPÖTUM AD INNAN OG BÄRULJÄRNI AD UTAN. BURÐARVIRKI AD INNAN ERU LÍMTRÉS VEGIR. ALLAR KLÆDNINGAR INNANHÜSS ERU Í FLOKKI 1. ELÐVARNAR VEGIR REIÐ 60 NÁ UPP AD EFSTU KLÆDNINGU.

MILLIGÖLF:
MILLIGÖLF ERU GERD ÚR LÍMTRÉSBITUM 60X200mm óf 600 KLÆDD GÓLFSPÖNAPLÖTUM OG TVÖFALDRI GÍFS KLÆDNINGU AD NEDAN. MILLIGÖLFIN ERU EINANGRUB MED 150mm STEINULLAR EINANGRUN.

STIGAR:
ALLIR INNISTIGAR ERU ÚR STÁLI MED VIDAR TROPPUM OG STÁL HANDRÍÐ.

SVALIR:
SVALIR ERU ÚR GALVANISERADRI STÁLGRIND. SVALIR VERDA FESTAÐ VÍÐ RIFJAPLÖTURNARI Í VEGNUM MED FESTINGUM (VINKLAR) SEM ERU RAFSDODIN VÍÐ SVALIRNAR OG BOLTADAR INN Í GEGNUM HLÍÐAR RIFANA Á RIFJAPLÖTUNUM FESTAÐAR ERU FESTAÐAR Í ANNAN HVERT RIF. SVALIR HVÍLA Á 100mm STÁL SÖLUM. SVALIRNAR ERU MED TIMBUR DEKK.

ÞAK:
BURÐARVIRKI ÞAKS ER HEFDUNDIÐ MED 220 X 50mm SPERRUM Í EFRHLUTA BYGGINGARINNAR EN RIFJAPLÖTUM KLÆDDUM BÄRULJÄRI Í ÞEIM NEDRI.

GLUGGAR:
GLUGGASTYKKI ERU ÚR GAGNVÖRÐUM VÍÐ TVÖFALT EINANGRUNARGLER ER Í GLUGGUM K-GLER. KÖLNUNARTÖLUR HÜSS: ÞAK 0.2 VEGIR 0.4 GLUGGAR 2

FYRIR Breytingu:
STÆRDIR HÜSS: BRÚTTÖLÖTUR 521,574 m²

NÝTINGARHLUTFALL: 0,37
BÍLASTÆÐI 26

RÝMI FYRIR FISKVINNSLU, FYRIRTÆKI OG ANNAD RÝMI

Breyting 28.07.2005
INNRAKIPULAGI BREITTI Í RÝMI 0101-0301 FYRIR ÝMSA STARFSEMI. ÞAKIÐ Á RÝMI 03-01 HEFUR VERIÐ HÆKKIÐ UPP OG GLUGGUM BÆTT VÍÐ.

VÖRURHURÐUM OG ÚTÍÐYRUM BÆTT VÍÐ RÝMI 0101-0203.
STÁLBITUM H-120 KOMIÐ FYRIR Í ÖLL NY OP SEM ERU Í RIFJAPLÖTUM. SAMEIGINLEGUM SVÖLUM BÆTT VÍÐ RÝMI 0204-0207 OG EINNIG GUGGUM OG SVALAHURÐUM FYRIR HVERT RÝMI. MILLIGÖLFUM BÆTT VÍÐ RÝMI 01-01 TIL 01-04 OG 0204. KJALLARA GEYMSLU BÆTT VÍÐ RÝMI 0104 UNDIR RÝMI 02-03. Í RÝMI 02-01 OG 02-02 MÁ EKKI VERA STARFSEMI SEM AF STAFAR ALMENN ELÐHEFTA. BRUNNÁLAG Í RÝMINU SKAL VERA MINNA EN 400 ML/m². MESTI ÁETLADI BRUNNAHRAÐI SKAL VERA MEDAL HRADUR (0.012M/s). Í RÝMI 02-01 OG 02-02 SKULU VERA SAMTENGDIR EYKSKYNNARAR, STABSETTIR skv. REGNUM BR.

Breyting 19.09.2005
RAMPUR MED ADGengi FRÁ EYRARTRÖÐ BÆTT VÍÐ Á VESTUR HLÍÐ MED STEINSTEYPTUM STÖÐ VEGG MEDFRAM BREKUTRÖÐ. RAMPUR LIGGUR INN Á BÍLAPLAN MED 11 BÍLASTÆÐUM SEM STABSETT ERU Á NORÐUR HLÍÐ OG SAMEIGINLEGRÍ SORP REI 60 GEYMSLU KOMIÐ FYRIR Á ÞVI. SÖLUM BÆTT VÍÐ SVALIRNAR. EINNIG ER BÆTT VÍÐ AFSTÖÐU MYND Í 1:200. Í KRINGUM BÍLAPLANIÐ ER STEINSTEYPTUR STÖÐVEGGUR. STÖÐVEGUINN HEFUR HANDRÍÐ 1200mm HÁTT OG ER STEINUM HLADINN AD HLUTA TIL TIL FEGRUNAR.

STÆRDIR HÜSS EFTIR Breytingu:
BRÚTTÖ M² 521,574
RÚMMÁL M³ 2.468,856

NÝTINGARHLUTFALL: 0,37

HANDSLÖKKVITÆKI SKULU VERA Í SAMRÆMI VÍÐ ÍST-EN3. MENUNAR VÖRNUM KOMIÐ FYRIR Í SAMRÁÐI VÍÐ HELIRBÓÐIS EFTIRLÍÐI

ÚTLJÓÐ OG NEYÐARLÝSING SKULU VERA Í BYGGINGUNNI.

Góð hönnun er kjarni málsins

Sigrún Ólaf
SÓLARK-ARKITEKTAR EHF

EYRARTRÖÐ 4
GRUNNMYNDIR, SNID & AFSTÖÐUMYND
MÆLIKVÆÐI 1:100
DAGS. 28.07.05.
Breytingar dags. 12.09.05. 19.09.05. TEIKN. 01

SIGRÚN ÓLADÓTTIR ARKITEKT FAI
MARGRÉT CASSARO BYGGINGAFRÆÐINGUR
110753-4119 / 590704-2020
BÆJARHRAUN 2 220 HAFNARFJÖRÐUR
e-mail: arkitektar@solark.is