




Úr Gildi

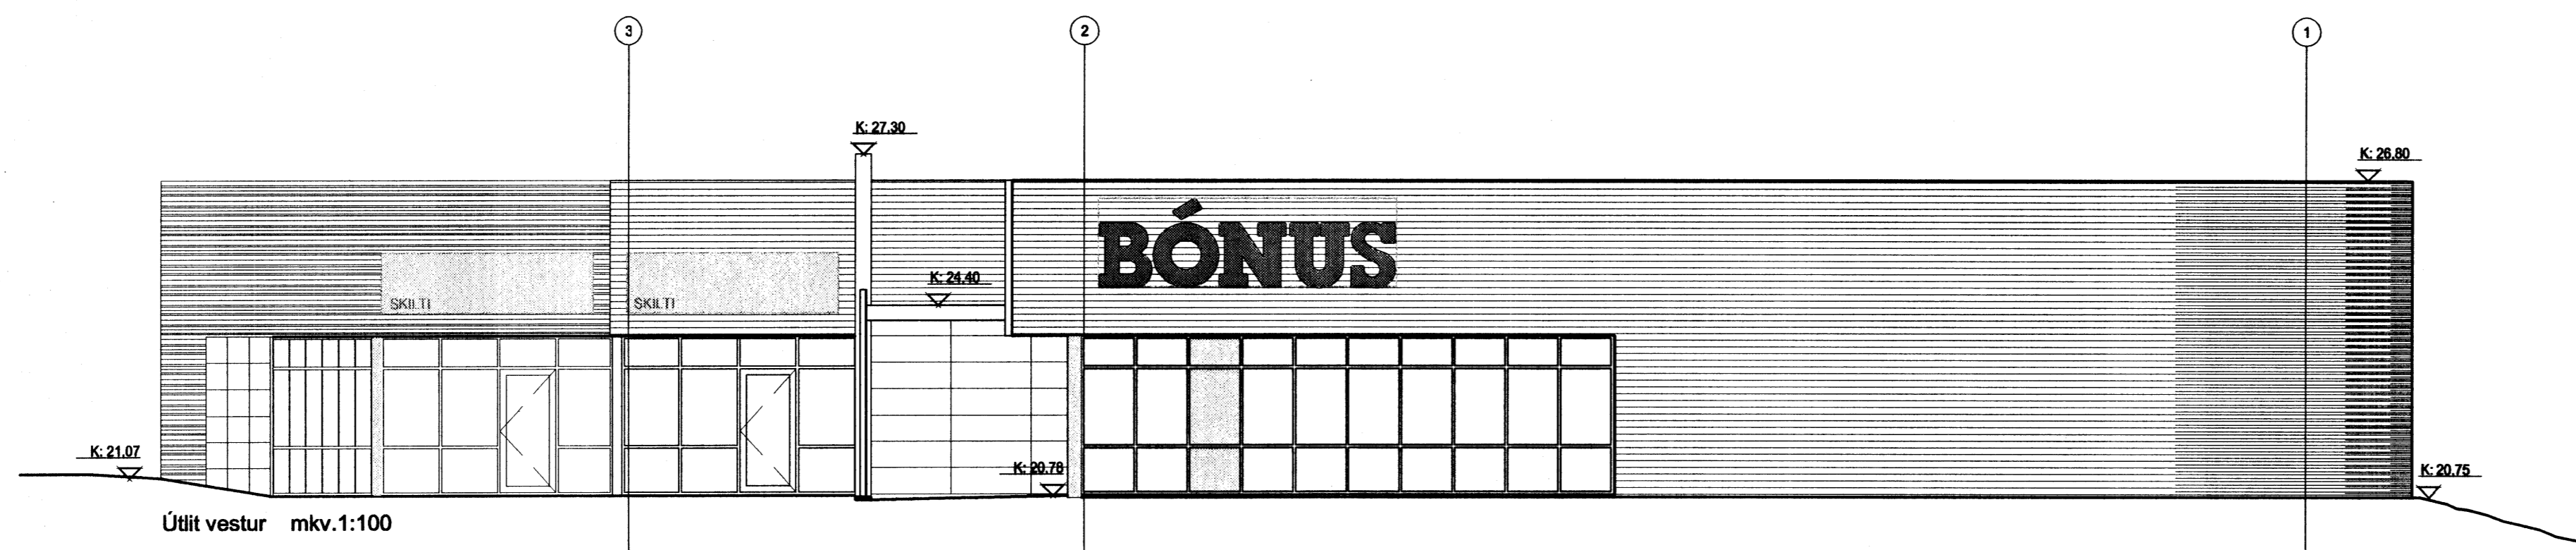


Útlit vestur mkv.1:100

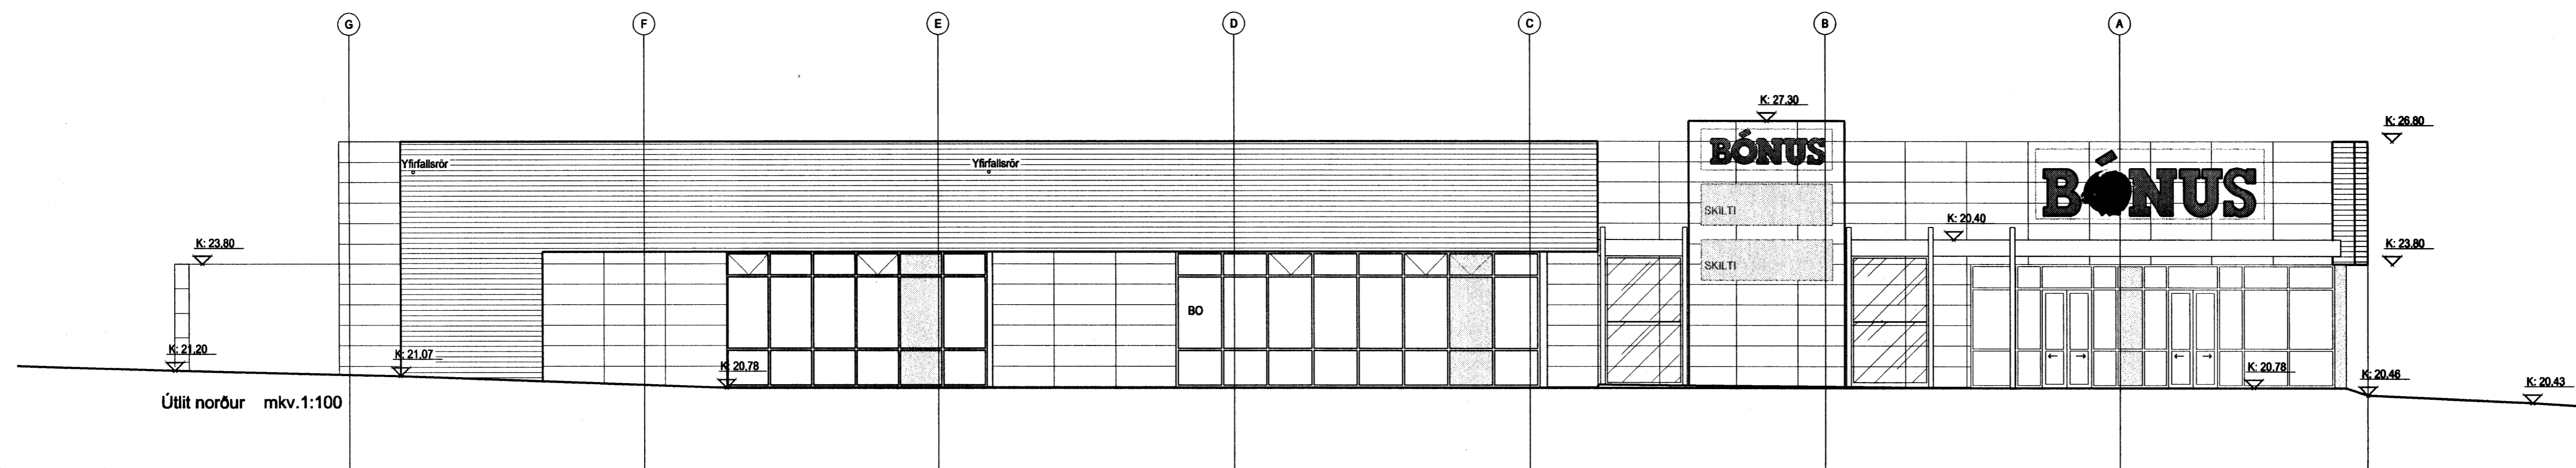


Útlit norður mkv.1:100

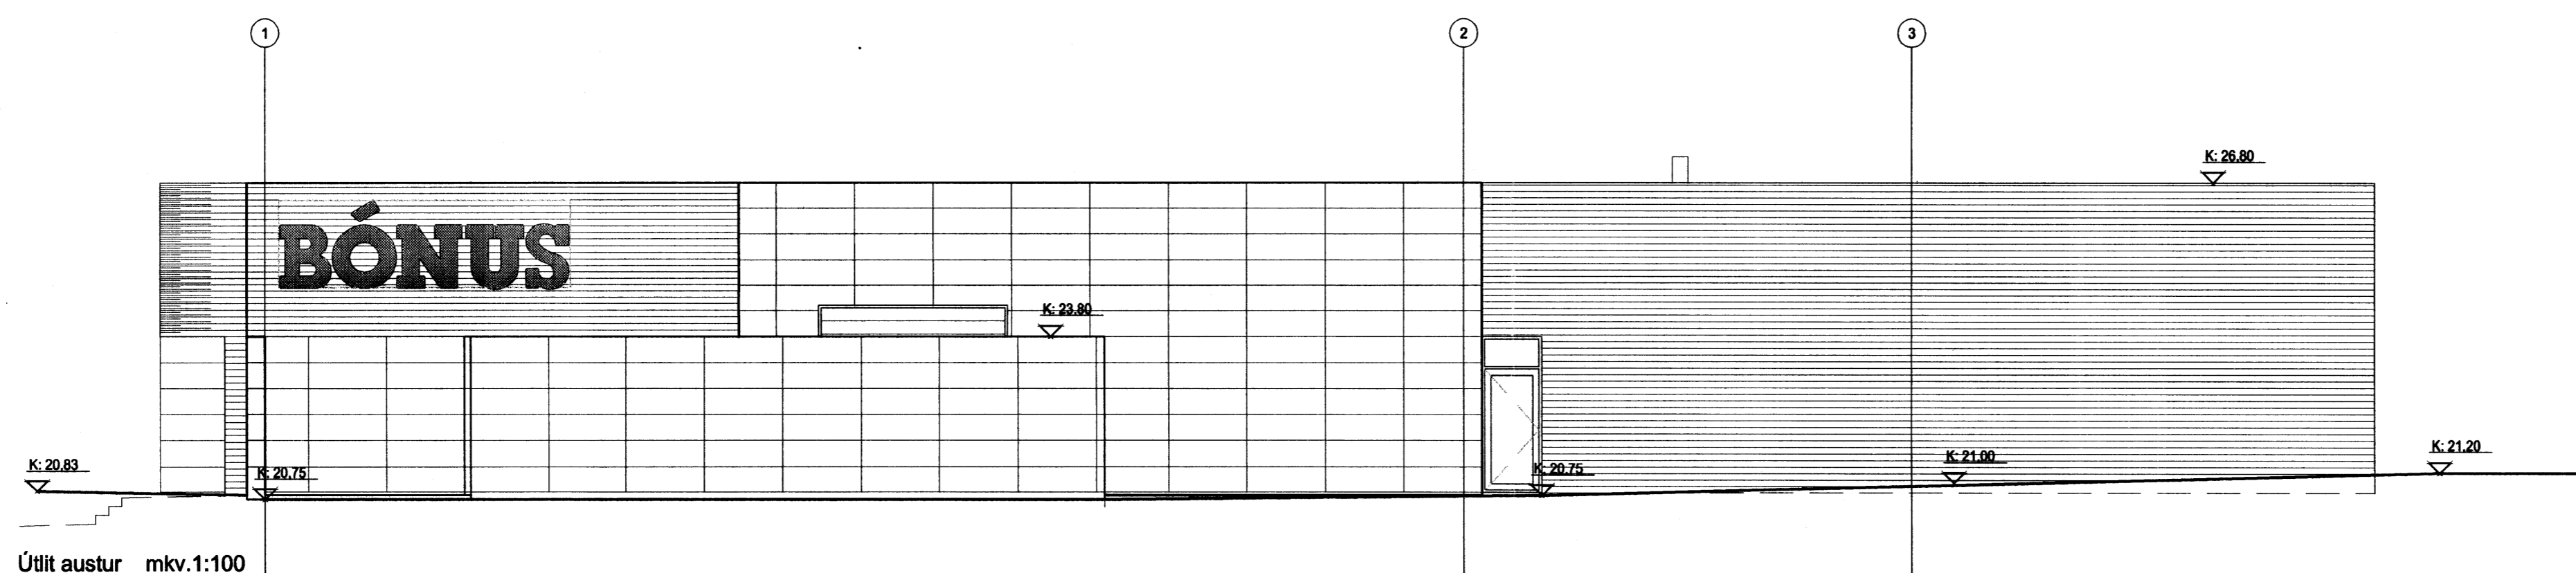

Útlit austur mkv.1:100

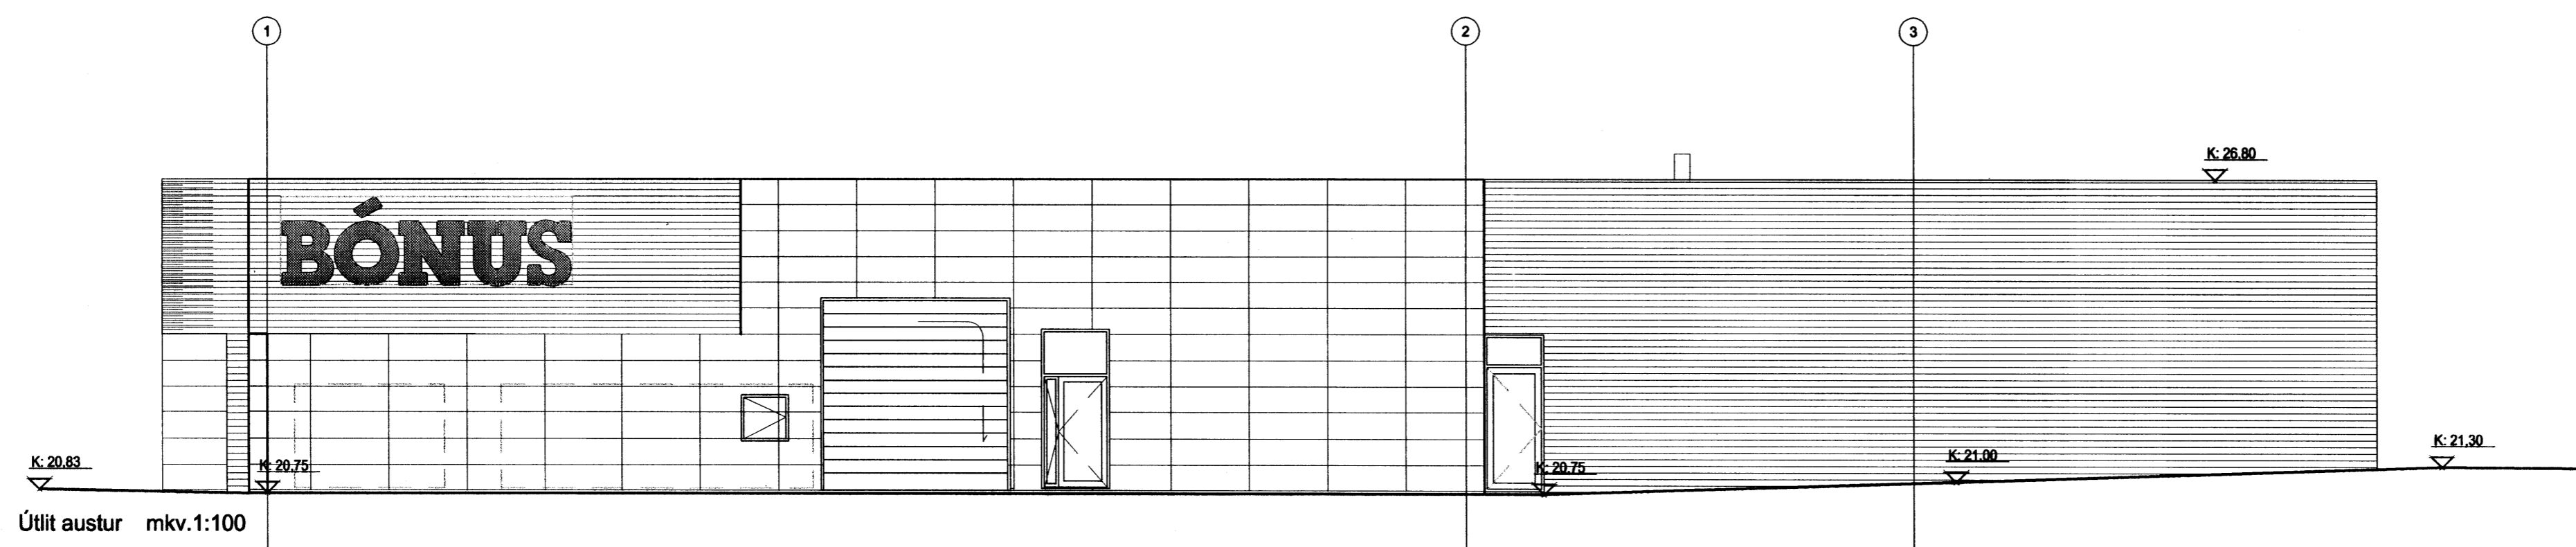

Útlit austur mkv.1:100

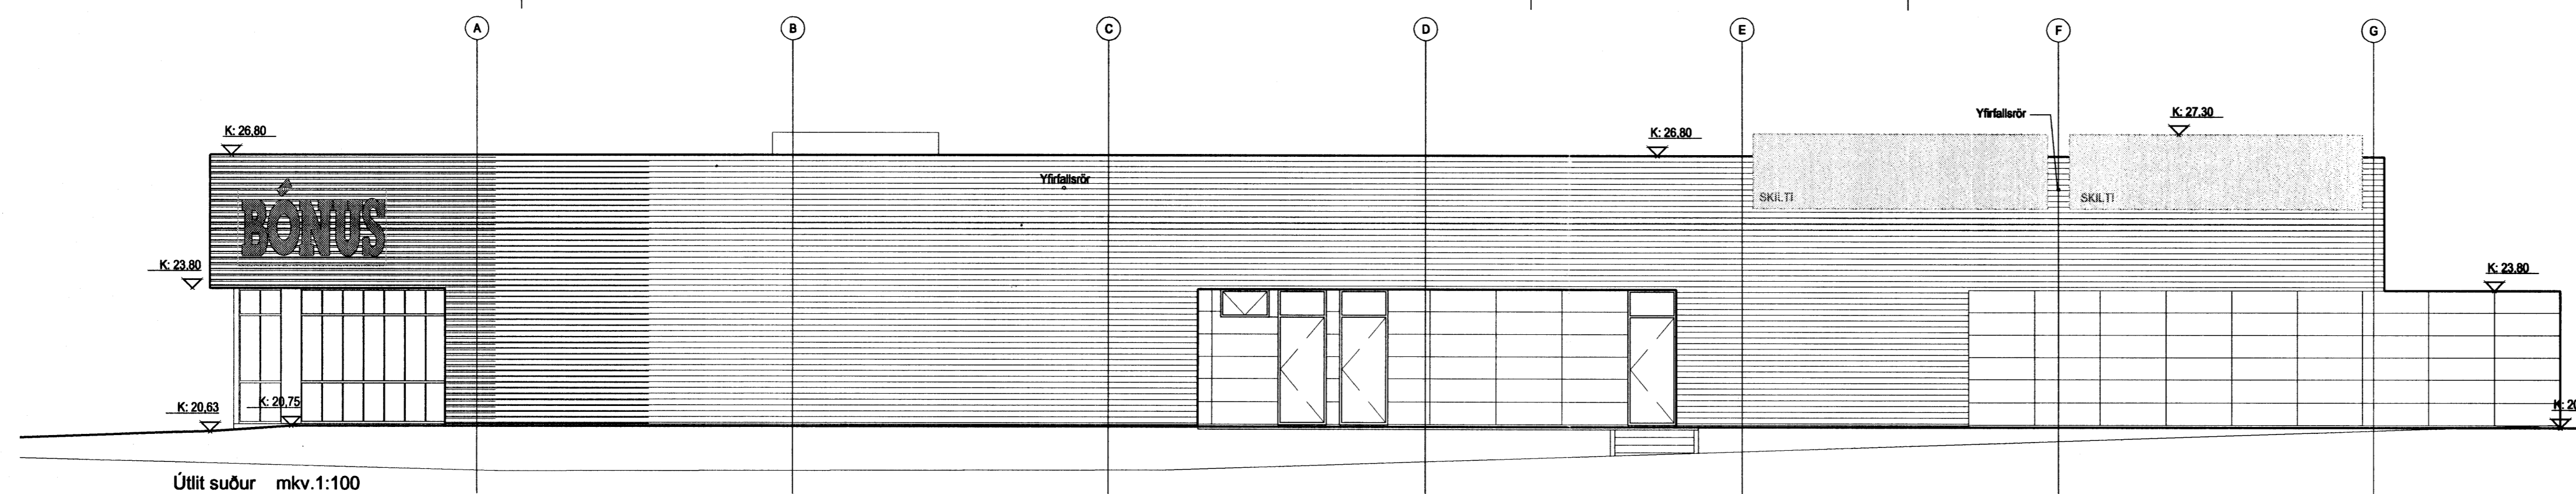

Útlit suður mkv.1:100

A 29.08.2005 sbb Kötum breytt stv. hæðablað
breytt dags teiknað lýsing

Aðalsteinn Snorrason arkitekt fól 161161-2769

Egill Guðmundsson arkitekt fól 270152-6869

Gisli Gíslason arkitekt fól 160657-4809

oðalstræti 6 101 Reykjavík
sími 511 2060
fax 511 2066
veffang www.ark.is
netfang arkis@ark.is

Tjarnarvellir 15
Aðaluppdráttur

Útlit

verkaupl hannað/teiknað
yfirráð/samþykkt
mkv
dags 1:100
16.08.2005

þyging
as, sbb
1:100
16.08.2005

ARKÍŚ