



Ásýnd Suður
mkv. 1:100

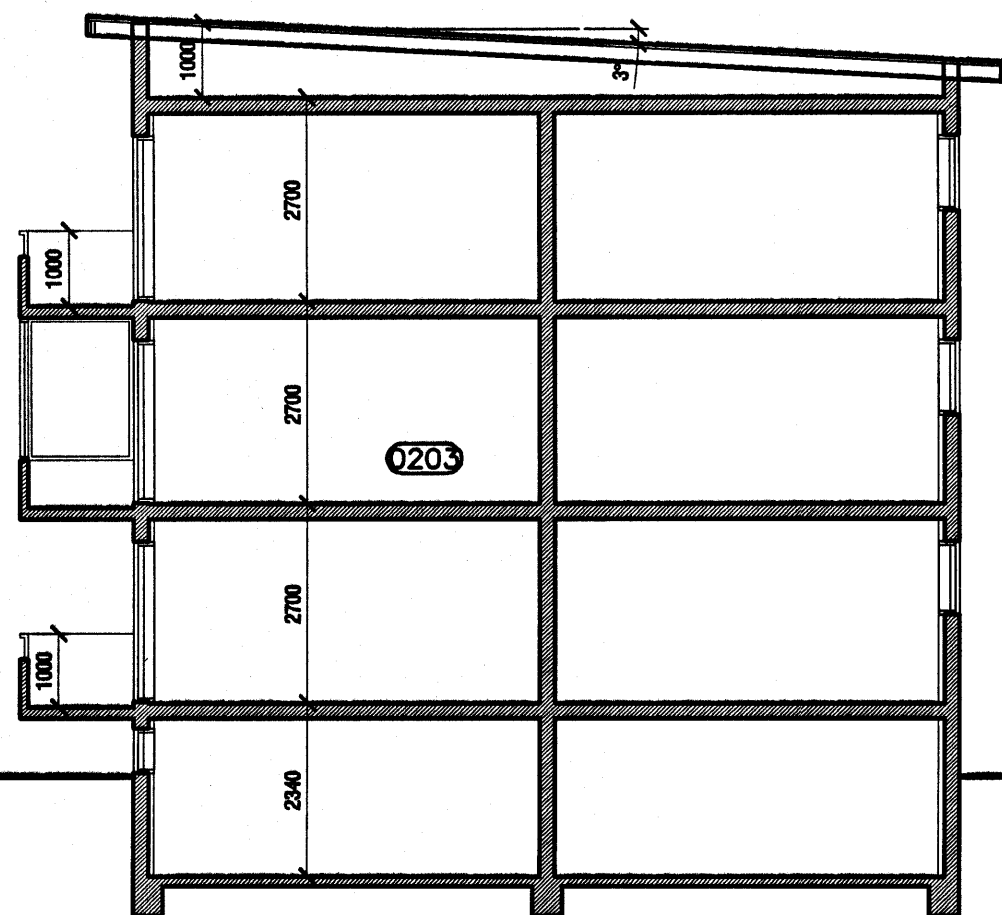

Snelðing A-A
mkv. 1:100

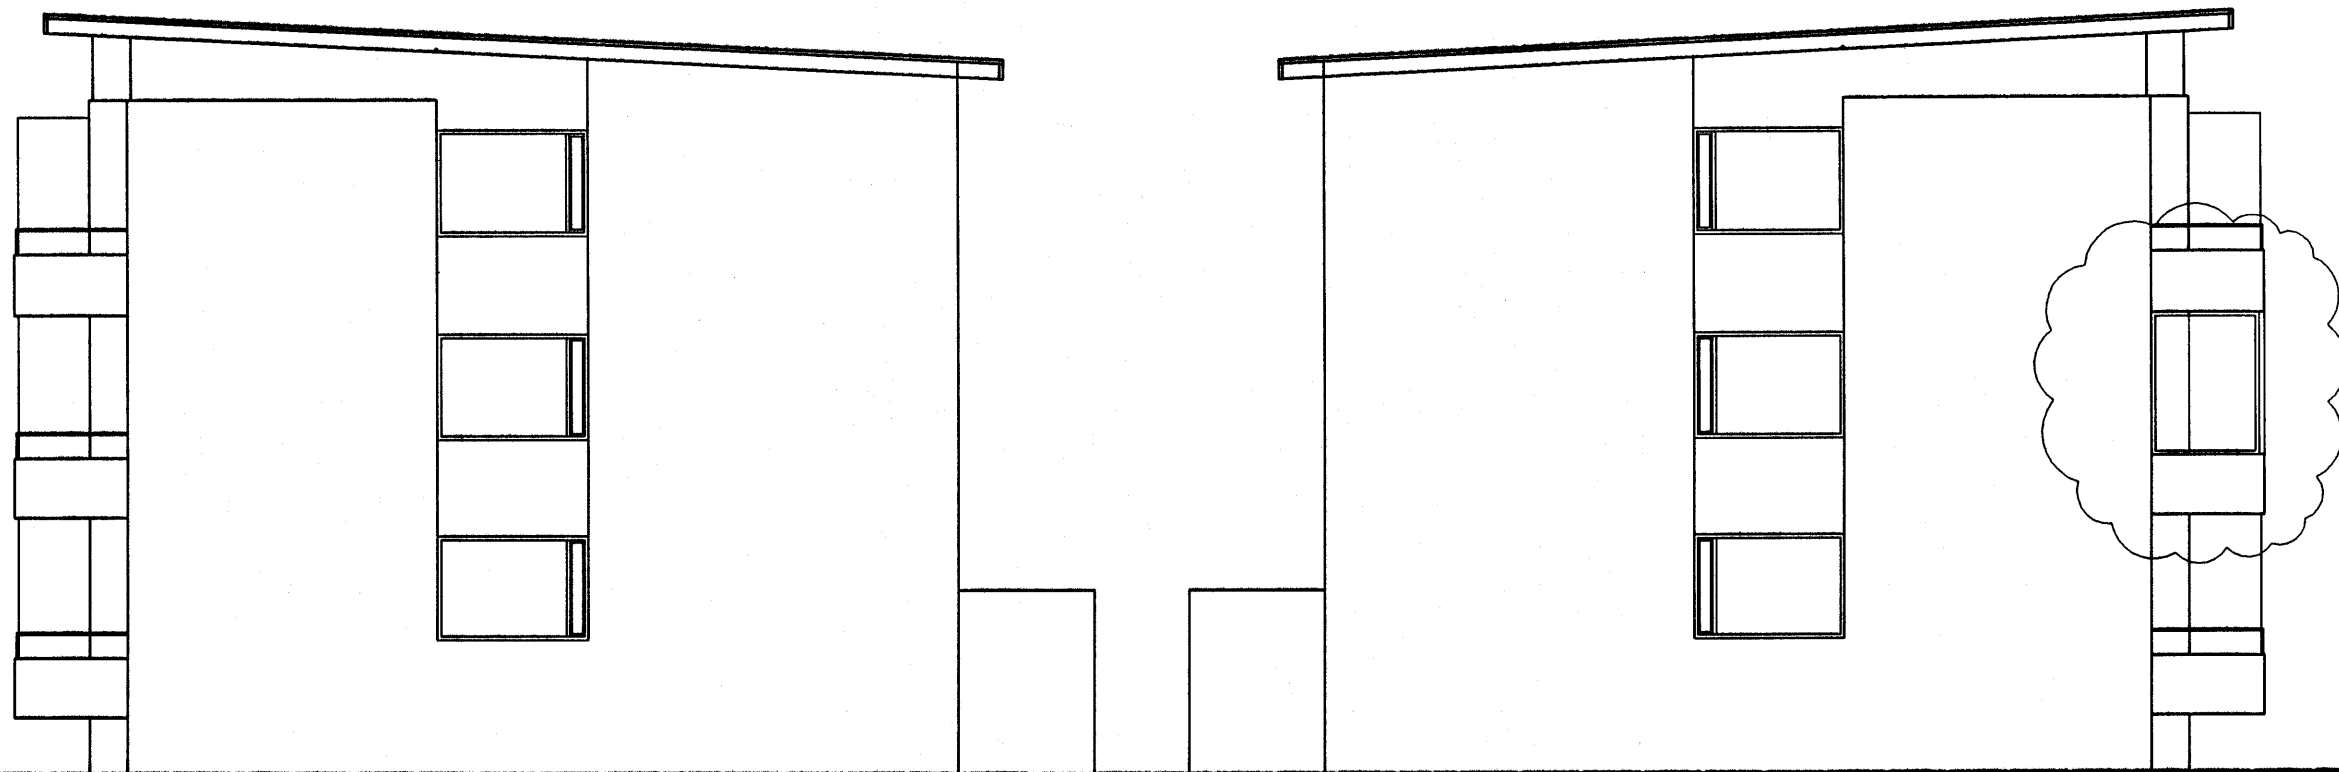

Ásýnd Austur
mkv. 1:100

Ásýnd Vestur
mkv. 1:100

Byggingarfulltrúi
samþykkir erindið.

24 OKT. 2005

Bent skal á að samþykkt þessi verður ekki virk, fyrr en eftir þinglýsingu eignaskiptayfirlýsingarinnar og skráningu hennar hjá Fasteignamatli ríkisins.
Byggingarfulltrúinn í Hafnarförðum
F.h. Kristján Þórásson

kárjeiríksson
arkitektar

KÁRI EIRÍKSSON - kt. 070985-4099

VERKSTÆMI ARKITEKTA ehf. - kt. 570800-2210 - Gunnarsund 5 - 220 HF.
Sími: 565 9779 - GSM: 699 0999 - Email: kari@eok.is - www.eok.is

verðisuppl.

Hafliði Júlíusson

verf. Sléttahraun 23-25 - Hafnarfjörður
FJÖLBÝLISHÚS - Svalaskýli 0203

telk.ing. Ásýndir, Snelðing A-A

telk.ing. nr.
**0518
202**

ADALUPPDRATTUR

hannað KE	teiknað KE / AM	daga 11. okt 2005
mkv. 1:100	skránum 0518-202.dwg	

blábofari

A2

ath! Öll mál eru í millimetrum.
Öll vefatriði skal bera undir höndum.
Málið ekkert af teikningum, öll mál skulast á staðnum.
Ósamræmi í teikningum skal tilkynna höfundum strax.