





Samþykkt þann

19 OKT. 2005

Byggingafulltrúinn í Hafnarfirði
F.h. Kristján Þórarinnsson

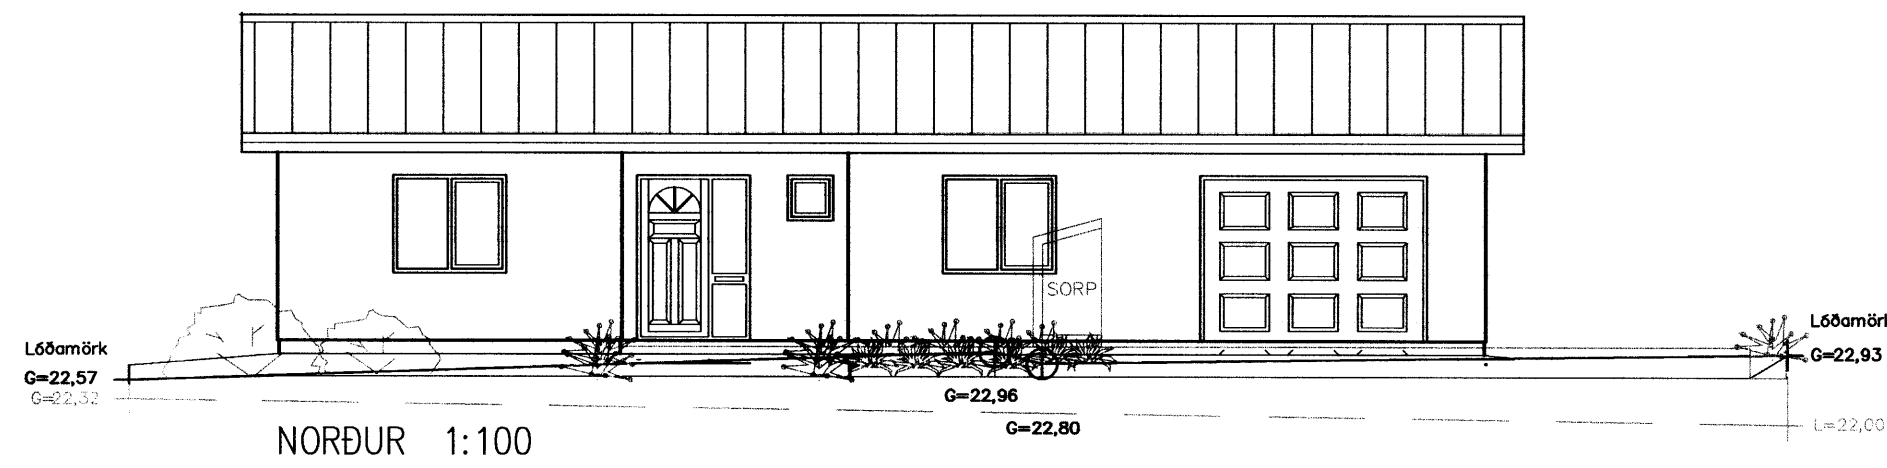


NORÐUR 1:100

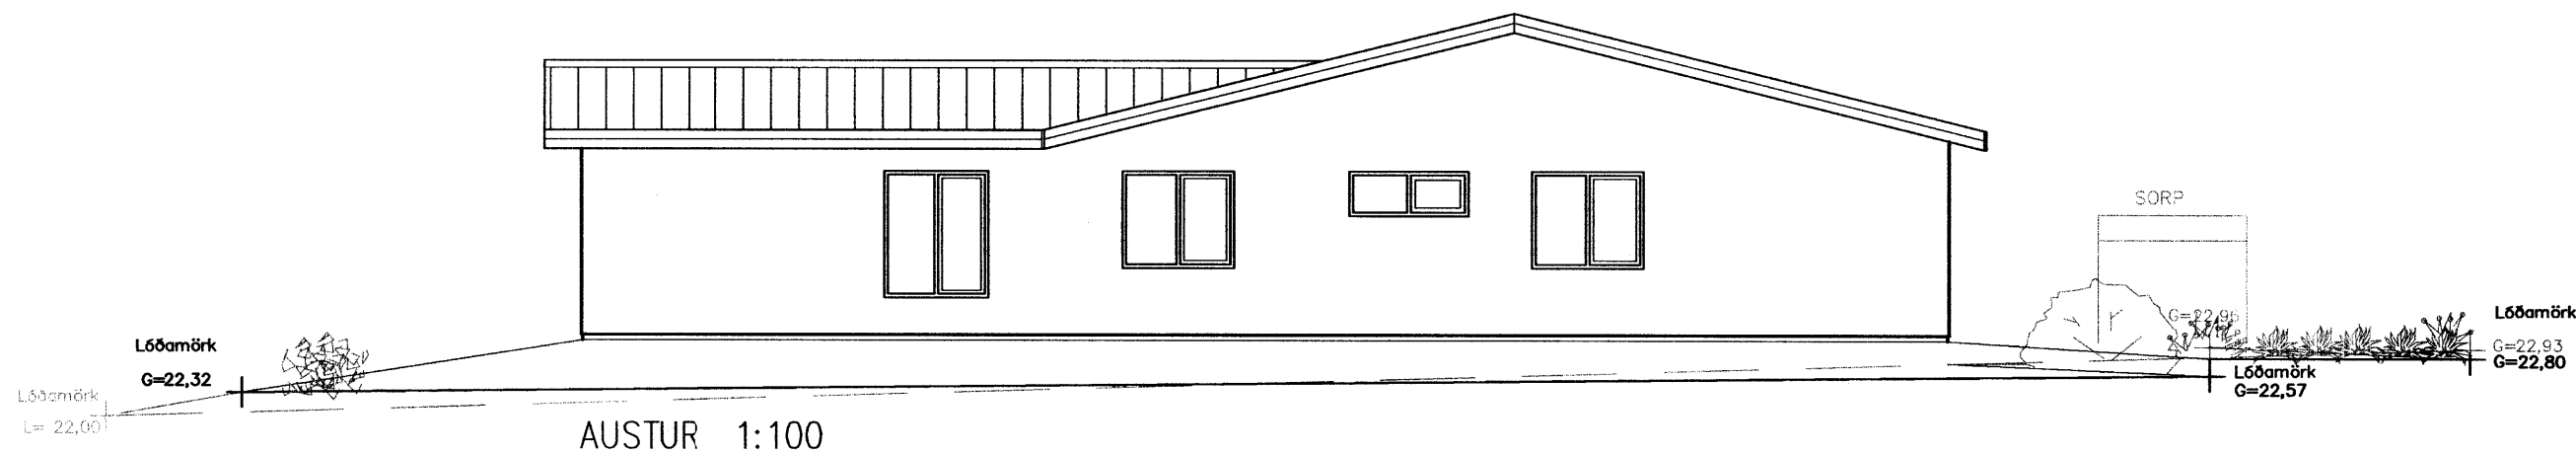

AUSTUR 1:100



SUÐUR 1:100

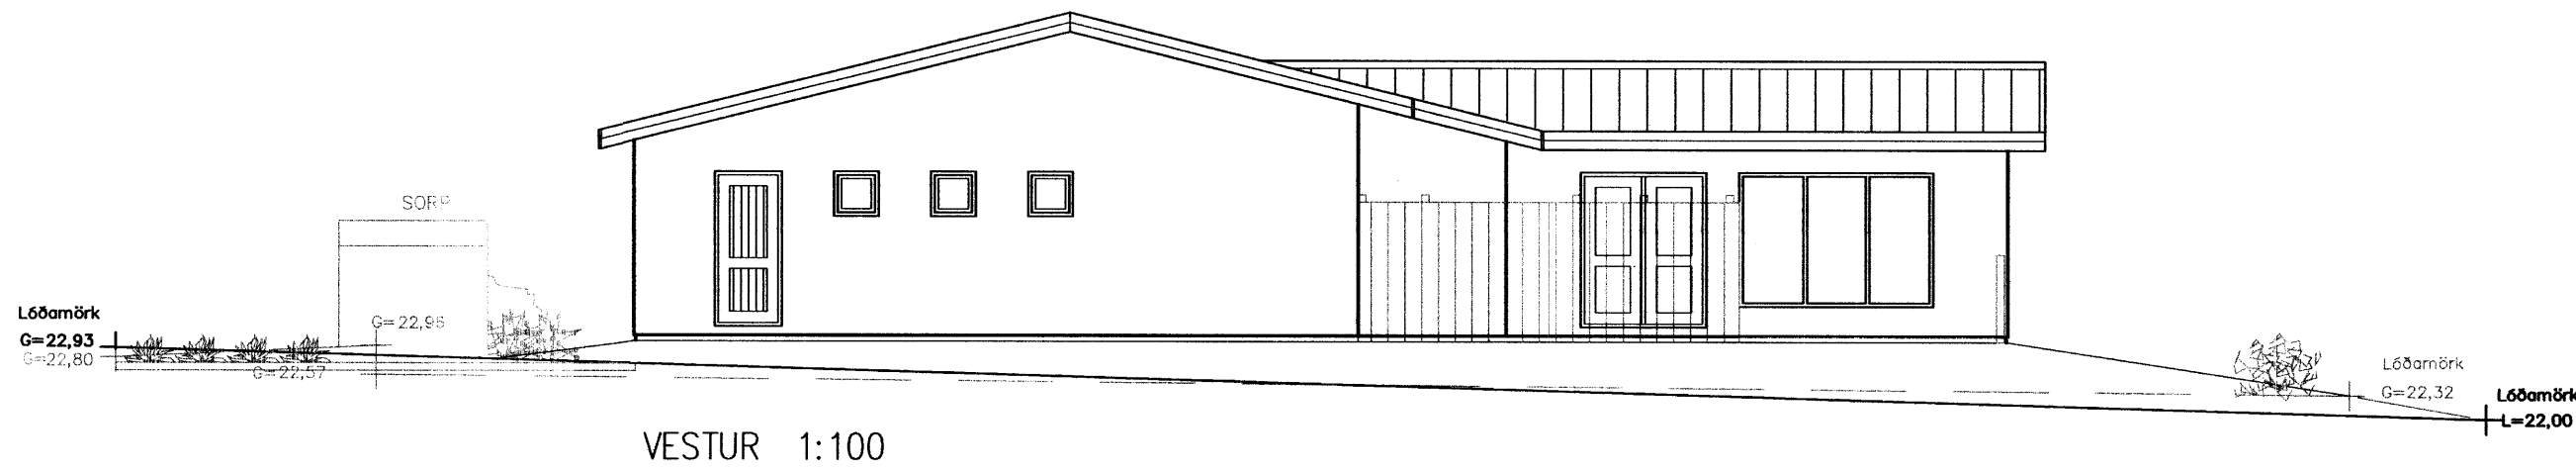

VESTUR 1:100

Dags.	Breytingar	Nr.	Nafn
10.10.2005	Þakvirki er breytt í risþak, loftplata er ekki steypt.	1.	FÓ
10.10.2005	Hús er hekkað um 30 cm.	2.	FÓ
10.10.2005	Salarhæð í húsi er lækkuð.	3.	FÓ

Teiknistofan TÁK

Aðalhönnuður:
Friðrik Friðriksson arkitekt Fai, Kt: 211256-4519
Langholtsveg 111, 104 Reykjavík

Netfang: ffrak@islandia.is
Sími: 551 10 60
Fax: 551 10 66

meter Verkfræðistofa ehf
Síðumúli 1
108 Reykjavík

Sími: 5678922
Gsm: 8940059
meter@meter.is
www.meter.is

FLÉTTUVELLIR 45, 221 HAFNARFJÖRDUR

ÚTLIT

TÖLVUSKRÁ	HANNAÐ	TEIKNAD	YFIRFARIÐ	ÓTGÁFA
193-221-FLÉTTUVELLIR 45	FO	FO	FO	01
SAMÞYKKT	TEIKNING NR. 193-A3		MKV. 1:100	BLAD NR. A-03
Friðrik Friðriksson 2112564519	DAGS. 29.08.2005		VERK NR. 193	
Friðrik Ólafsson 2303592459				