



Samþykkt þann

14 SEPT. 2005

Byggingafulltrúinn / Hafnarfirði
F.h. Kristján Þórarinnsson

KJP


ÁSKILIÐ,
SJA BÖKUN

v/giðingav


Úr Gildi

Starfsmannaöstaða 1:100 Matshl.nr.01


Suður

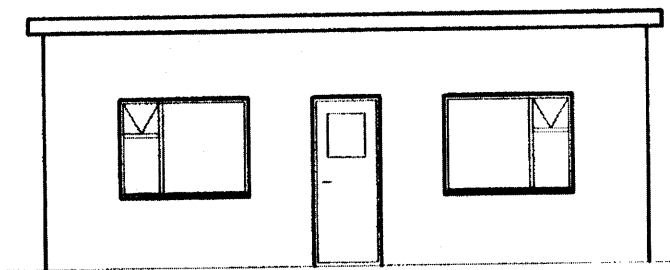


Norður

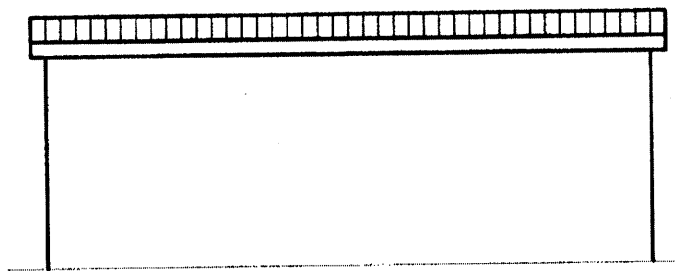


Vestur

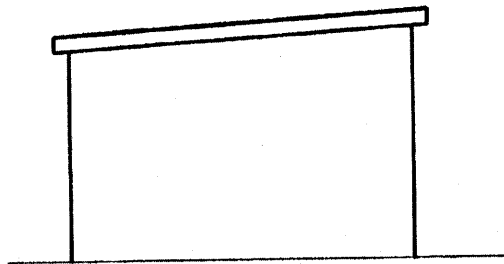


Austur

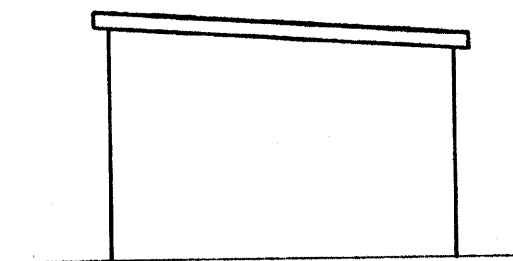

Grunnmynd

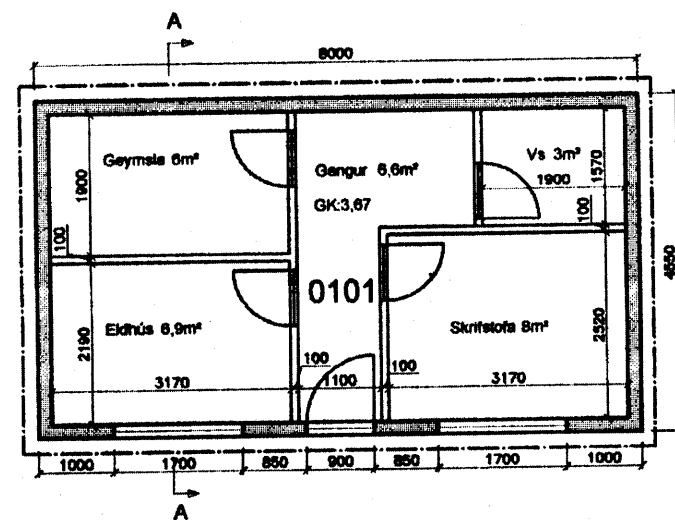


Snið A-A

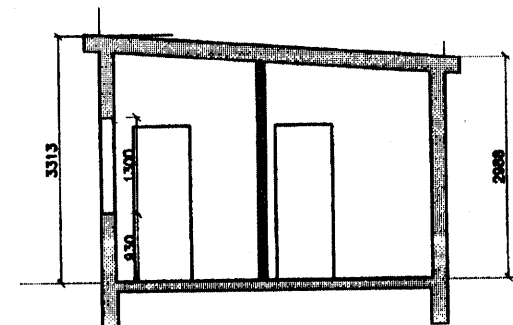


Rafmagnsskúr 1:100 Matshl.nr.02


Suður

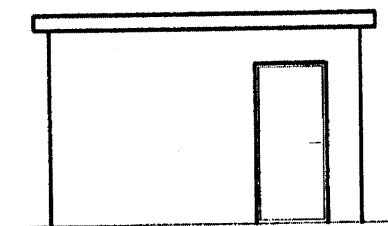


Norður

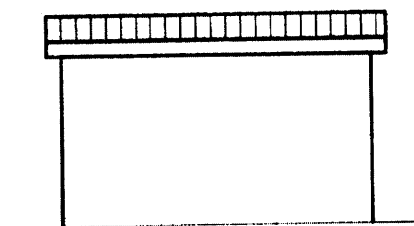


Vestur

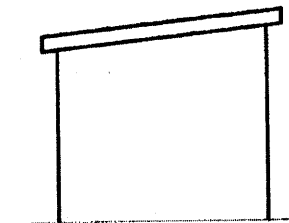


Austur

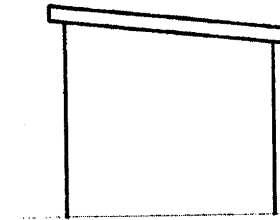

Grunnmynd

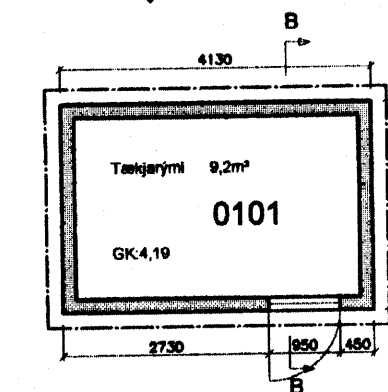

Snið B-B

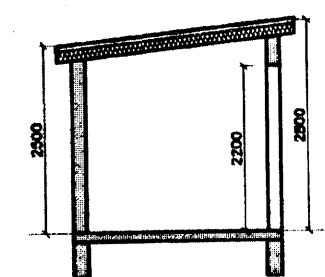

A Breytt 12.09.05. Aðlögun sniðs A að mældum málum JRS

Tækniþj. Bjarlind 14 s: 5878440, 8923458 kt. 030651-3919 Jón R. Simundsson	OLIUSTÖÐ HLADBÆJAR-COLAS HF. Óseyrarbraut 16 Hf. Starfsmannaöstaða og rafmagnsskúr Útlit og snið	DATUM 25.08.2005
		ANSVARIG
		SKALA 1:100
UPPDAG 2-0681	MIÐAÐ/KONSTRUKTUR JRS/PJ	NUMMUR 258-18
		BET A