




SUD VESTUR

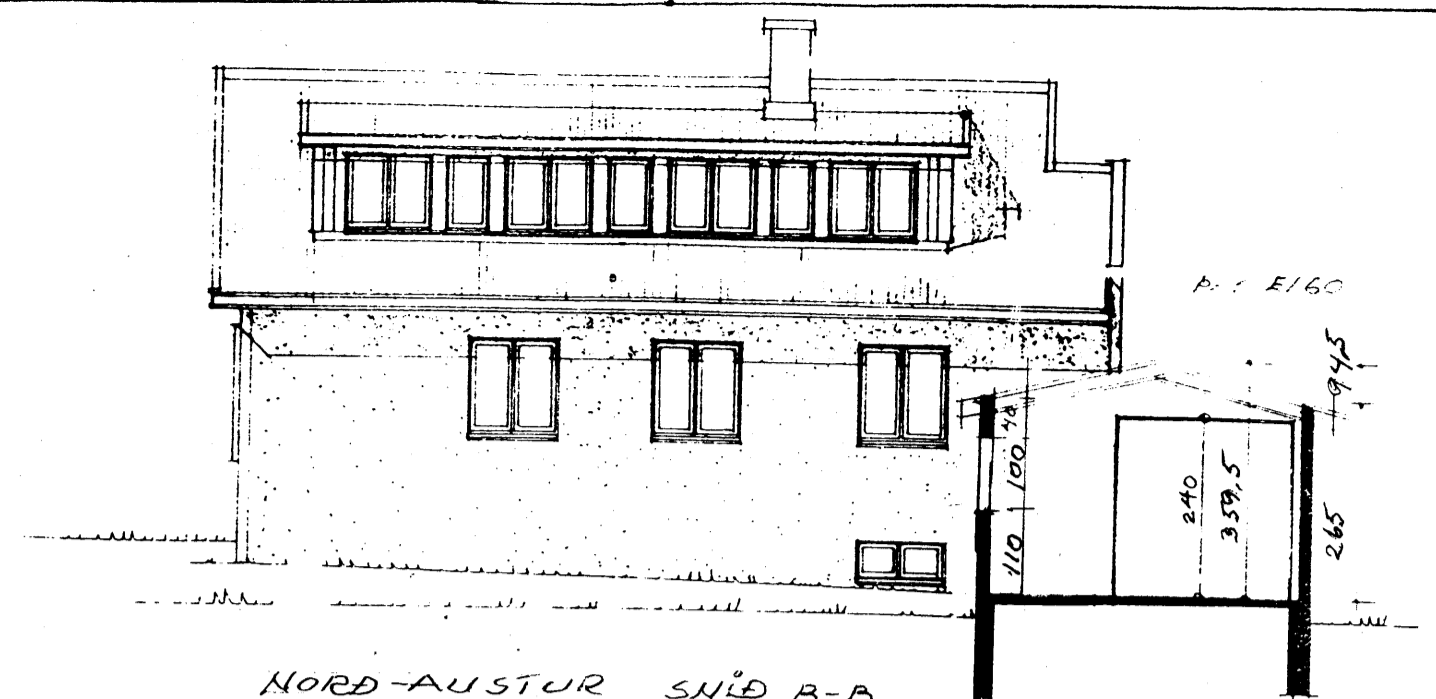


NORD-AUSTUR SNID B-B

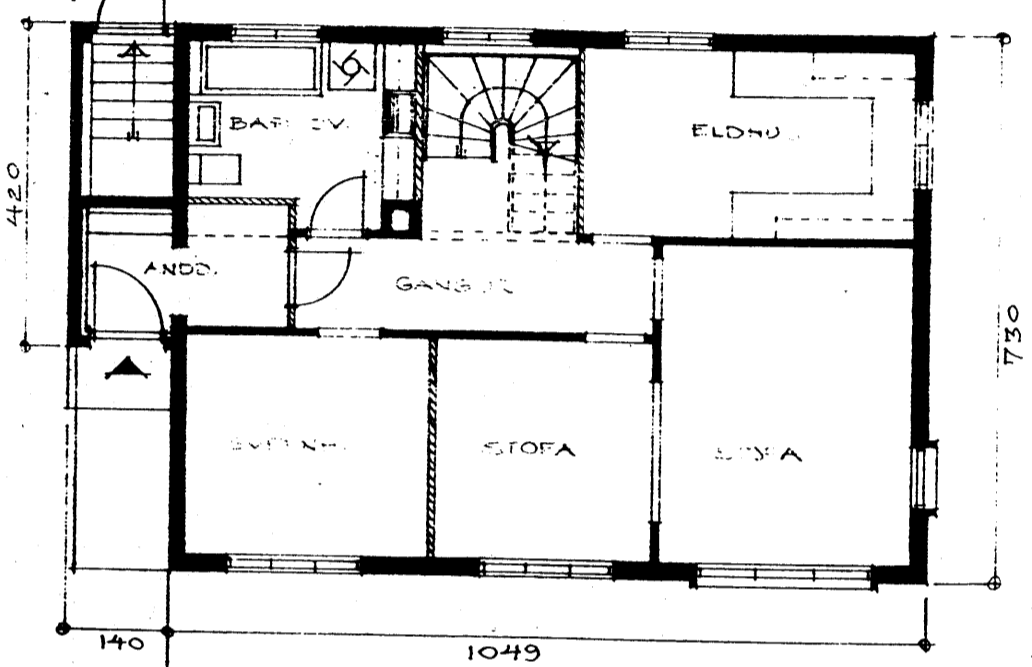

1. HÆÐ

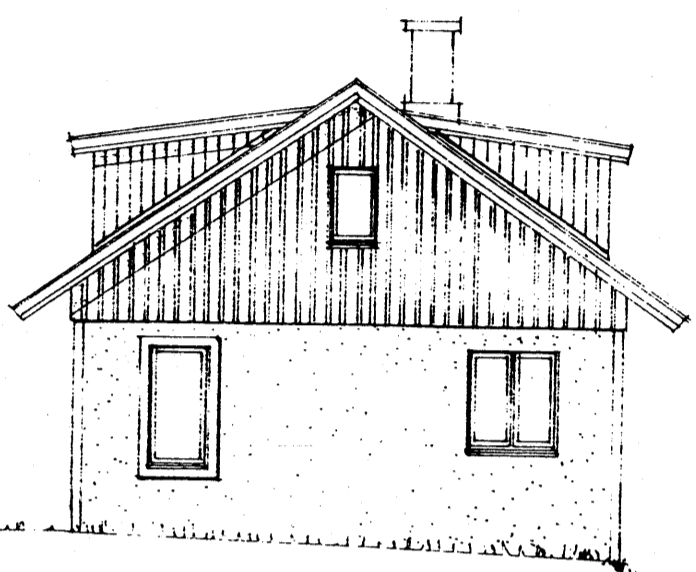

SUDAUSTUR

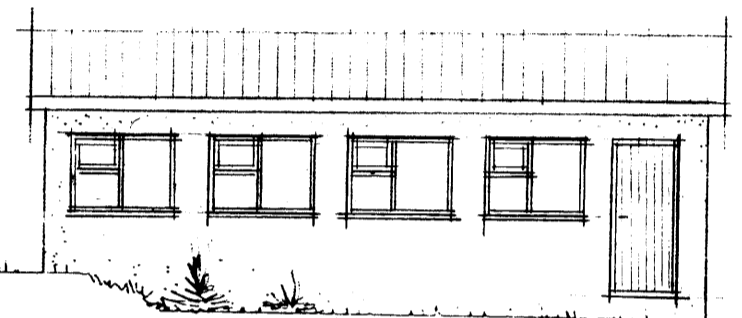


NORD VESTUR


Samþykkt þann
26 SEPT. 2005
Byggingafulltrúinn í Hafnarfirði
Eh. Kristján Þorarinsson

Skýringar.
Byggingin er bilgeymsla á lóðinni nr. 15 við Köldukinn.
Sótt er um endurnýjun á byggingarleyfi frá 16. maí 1979 með eftirfarandi breytingum.
Bilgeymslan er breikkuð um 60 cm. þannig að hún verði 450 cm á breidd.
Þak bilgeymslunnar er breytt frá einhallandi þaki í risþak, veggghæð sú sama en ris hækkar um 94,5 cm. þannig að mænishæð er 359,5 cm.
Þá er bilgeymsluhurð breikkuð um 20 cm.


Bilgeymslan var áður teiknuð af Óla G.H Þórðarsyni en er nú breytt af Erlendi Árna Hjálmarssyni BFI.

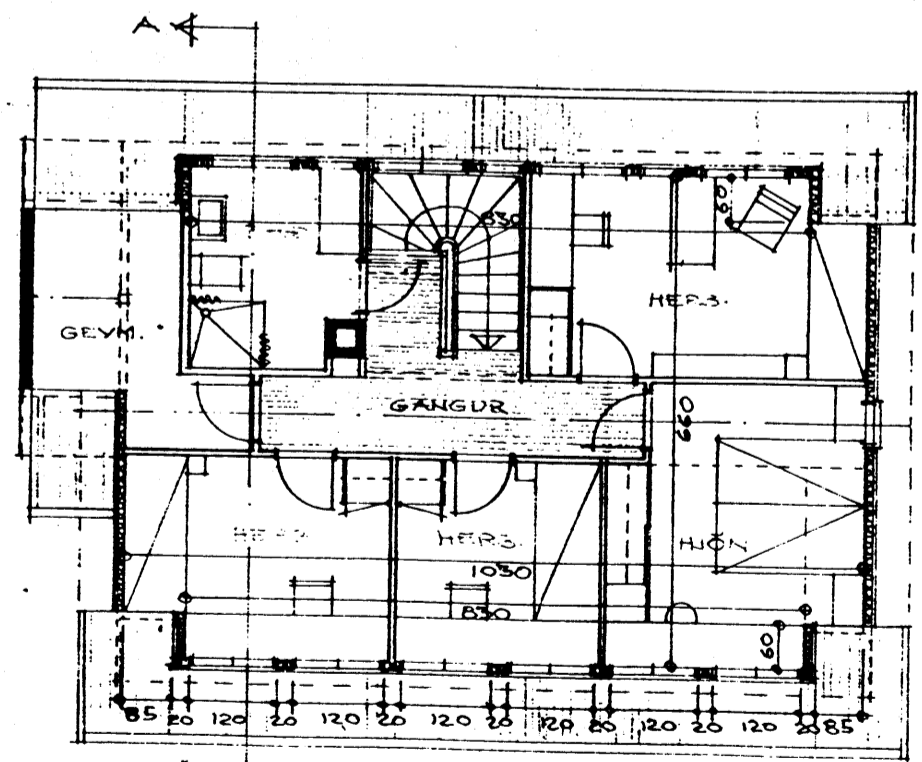

RISHÆÐ

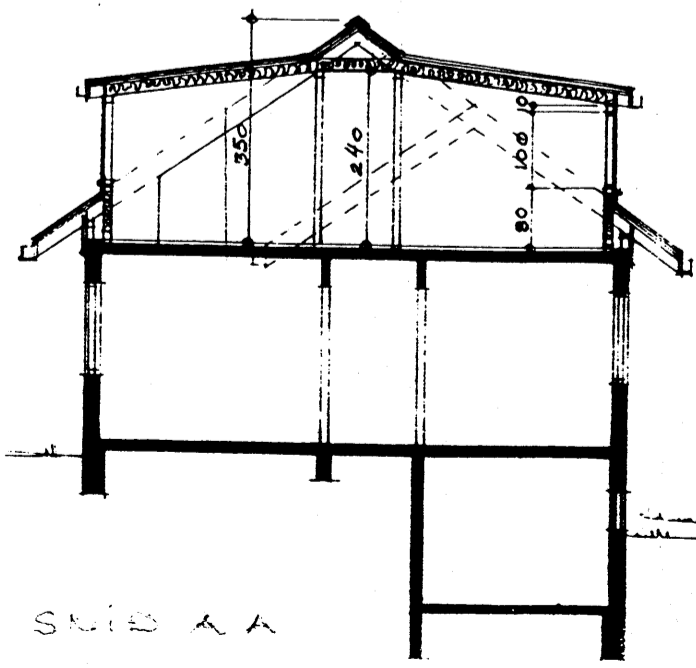

SNID A-A

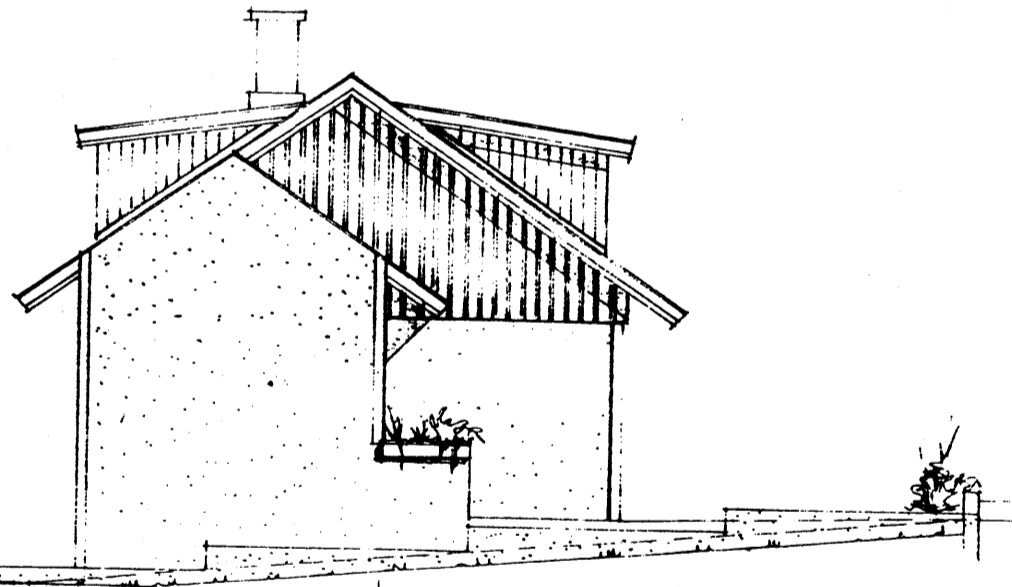

AFSTÖÐUMYND M 1:500

BILG OG BR. A HUSI TEIEN AF ÓLA G.H. ÞÓRÐARSSYNNI OG BR. BILGEYMSLU TEIEN AF ERLENDI ARNA HJÁLMARSSYNNI.

23. SEPT 2005 BRUGGUM BILG BREYTT

KALDAKINN 15 HAF. BILGEYMSLA NR 101
ERLENDUR ARNA HJÁLMARSSON BFI KLÉBERGÍ 6
RT. 100355 5235 S 555 3912 HEV 1:100 1:500 10.12.04