 



Samþykkt þann

05 SEPT. 2005

Byggingafrúnn í Hafnarfirði  
F.h. Kristján Þórarinnsson

ASKILID  
SJA BOKUN

-  Svæði sem Hraunvallaskóli nýtir
- A** Lausar skólastofur
- B** Leiksvæði
- C** Skólaskrifstofa /starfsmannaástaða vinnuástaða kennara
- D** Salerni starfsmannaástöðu/ skrifstofu
- E** Skólamötuneyti

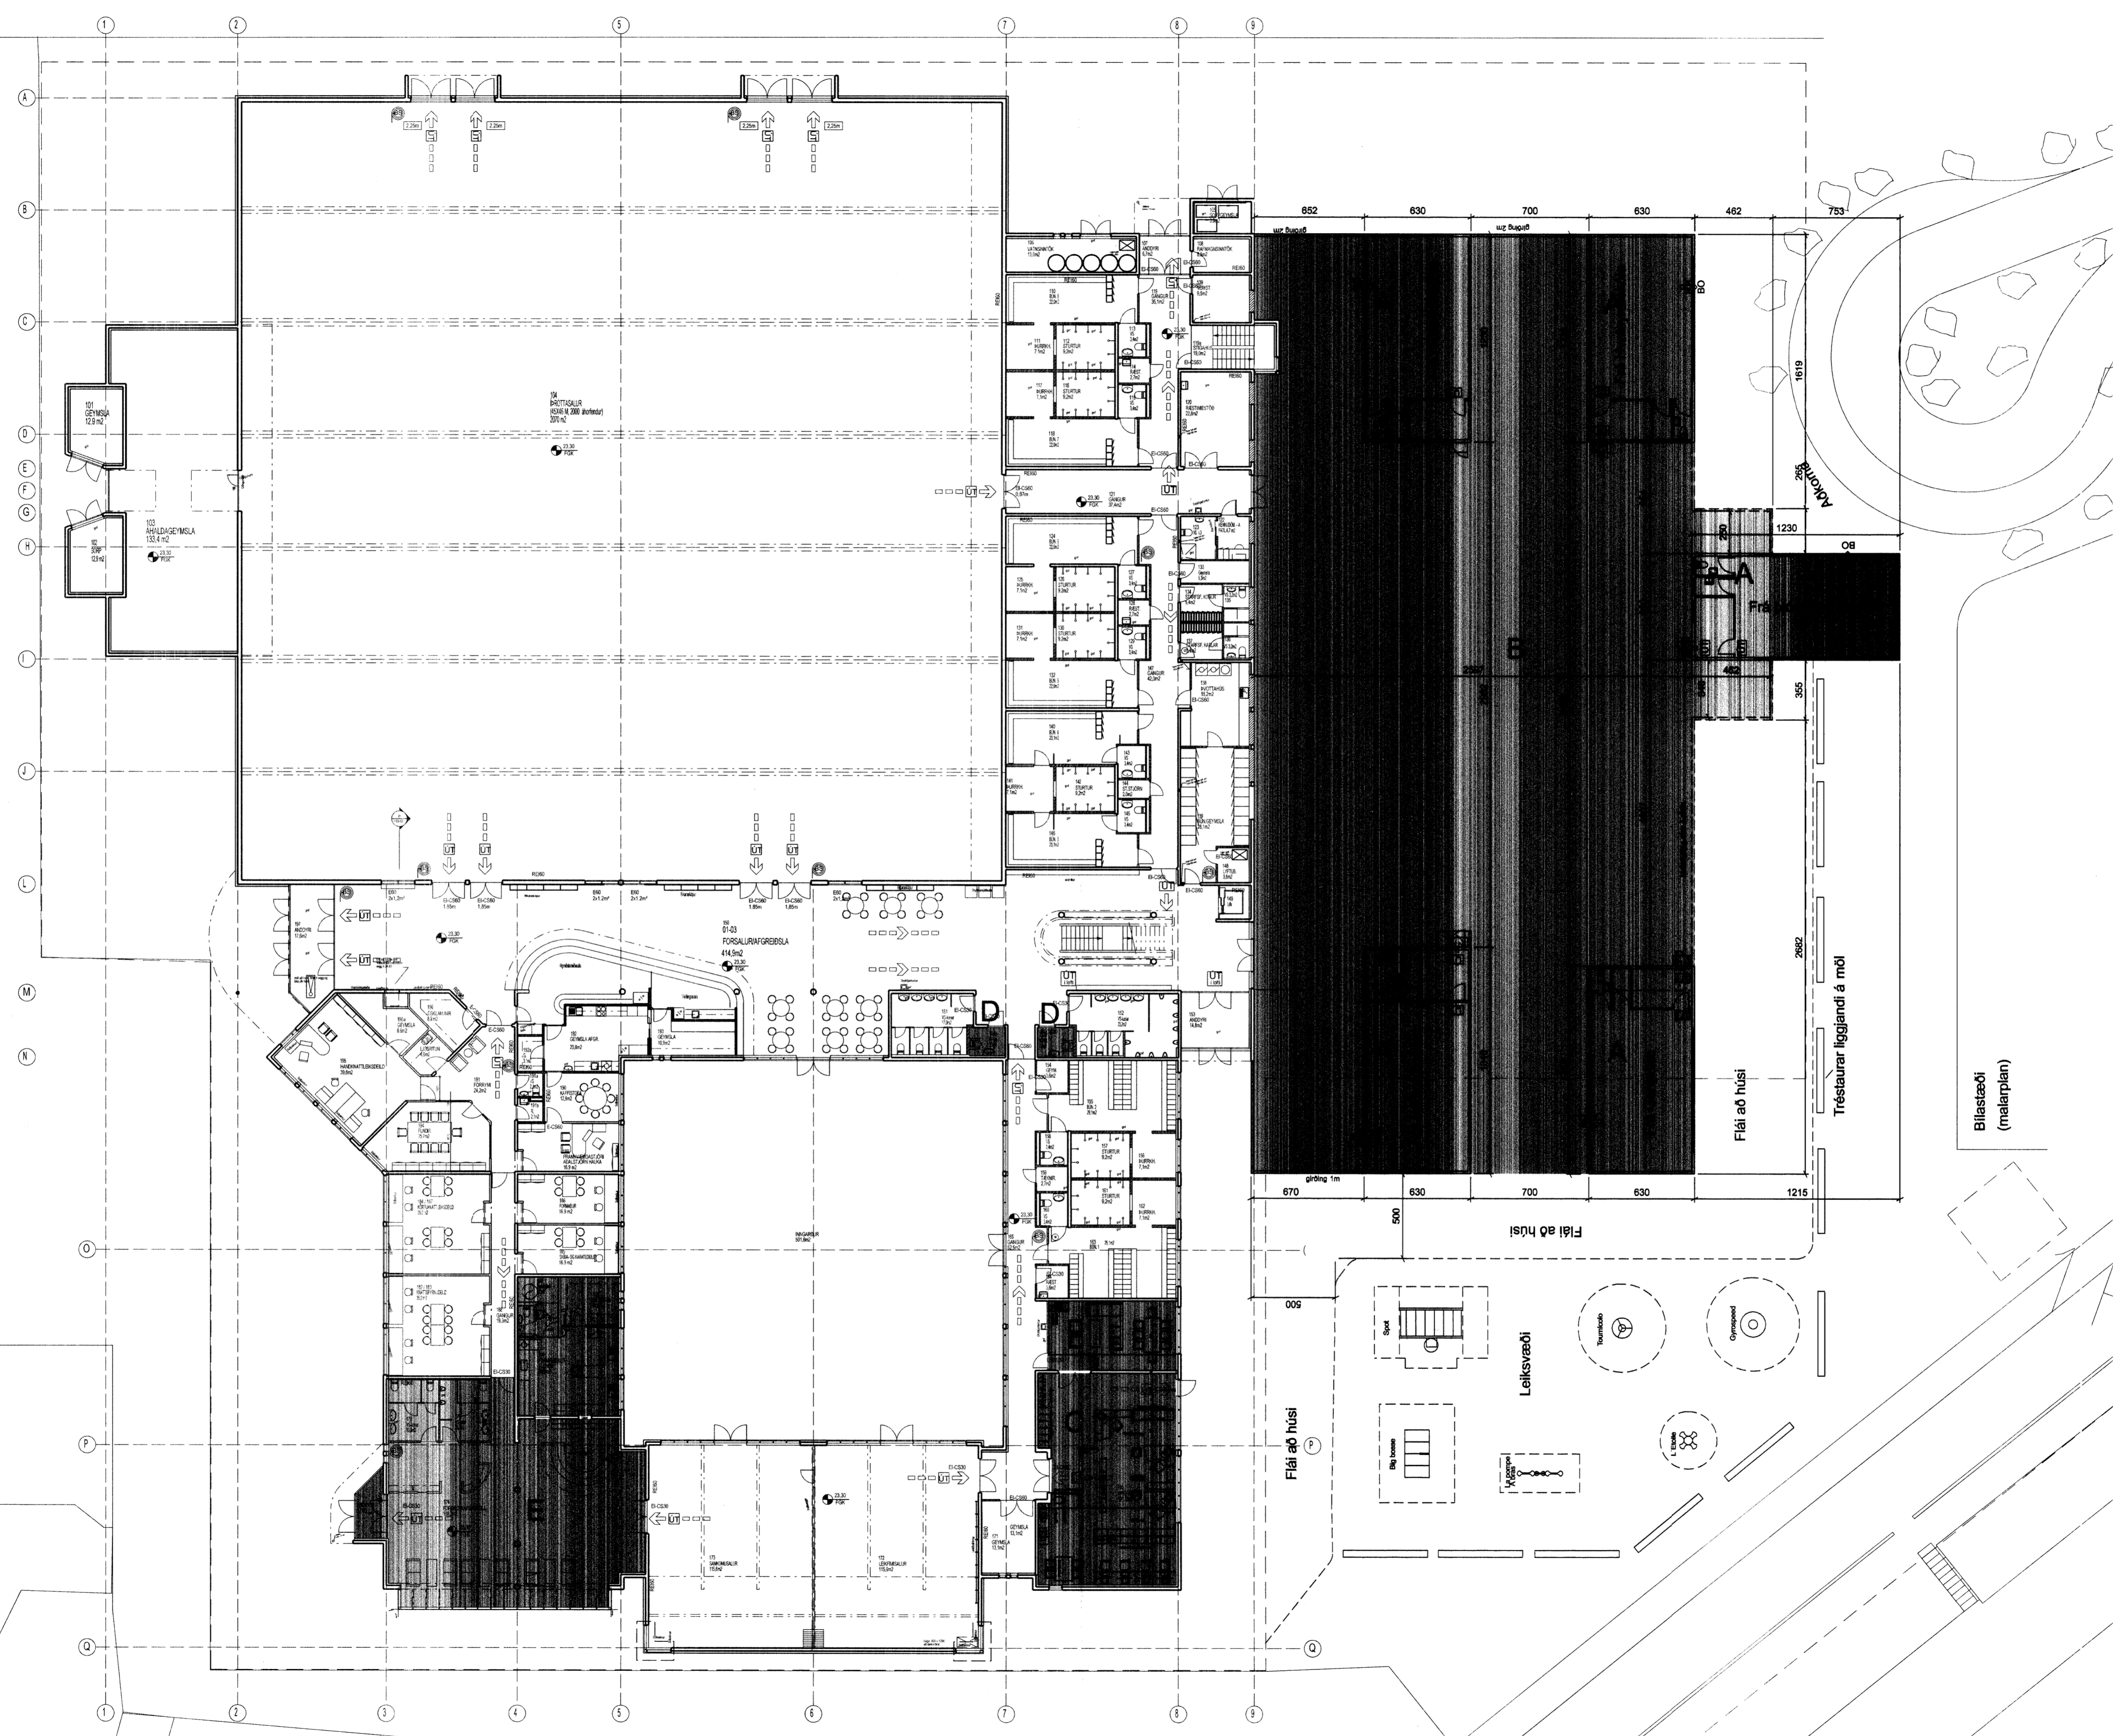

Slökkvilið hjófuþingarsvæðisins h.t.  
29/9/05 BK.

23.09.05  
S.A.

HEILBRIGÐISEFTIRLIT  
HAFNARFIJARDAR-  
OG KÓPAVOGSSVÆÐIS  
Gæðaröngu 7 - 210 Garðabæ  
23.09.2005  
Sveinur Guðmundsson, orðlaust

B	KT	HMH	20.09.2005
Málsetningu bært vó.			
A	KT	HMH	18.08.2005
Adm. og blaðstöfum bærst. Bært vó skólastofu og leiksvæðum.			
ÚTGÁFA	TEIKNAB	ISAMHYGOT	Í DAG
SREYTINGAR			

ASK Arkitektar  
Geirsgötu 9  
101 Reykjavík  
Sími 515 0300  
Fax 515 0319  
www.ask.is



Artun aðalhönnuðar:  
Hilgi Már Halldórsdóttir arkitekt F.A.I. n. 301258-7049

**ÁSVELLIR 1-HAUKAHÚS  
HRAUNVALLASKÓLI-ÁÐALTEIKNING**

YFIRLITSGRUNNMYND

MOV. T. A1	1:200
TEIKNAB	hmh
DAG	27.04.2005
VERK NR.	0542
NÚMÉR TEIKNINGAR	102
ÚTGÁFA	B