

Samþykkt þann
19 OKT. 2005
Byggingatullróinn í Hafnarfirði
F.H. Kristján Þorarinsson

BYGGINGARLÝSING:


Viðbygging yfir bílageymslu er með veggjum úr timbri með bárujármsklæddu einhalla timburpaki.

Gafflar til norðurs og suðurs eru fullgjafjarbílmurpluggar upp af steyptri brústörvm sem nú er á þaksvölum.

Eitt stórt opnanlegt gluggafag er á hvorum gaffli og eru þau jafnframt björgunarp.

Stækkun húsa vegna viðbyggingar nú:

	flatarmál	rúmmál
Herbergi	7,0 m ²	129,0 m ³
Herbergi	16,9 m ²	95,0 m ³
Alrými	11,8 m ²	95,0 m ³
Samtals	35,7 m ²	129,0 m ³

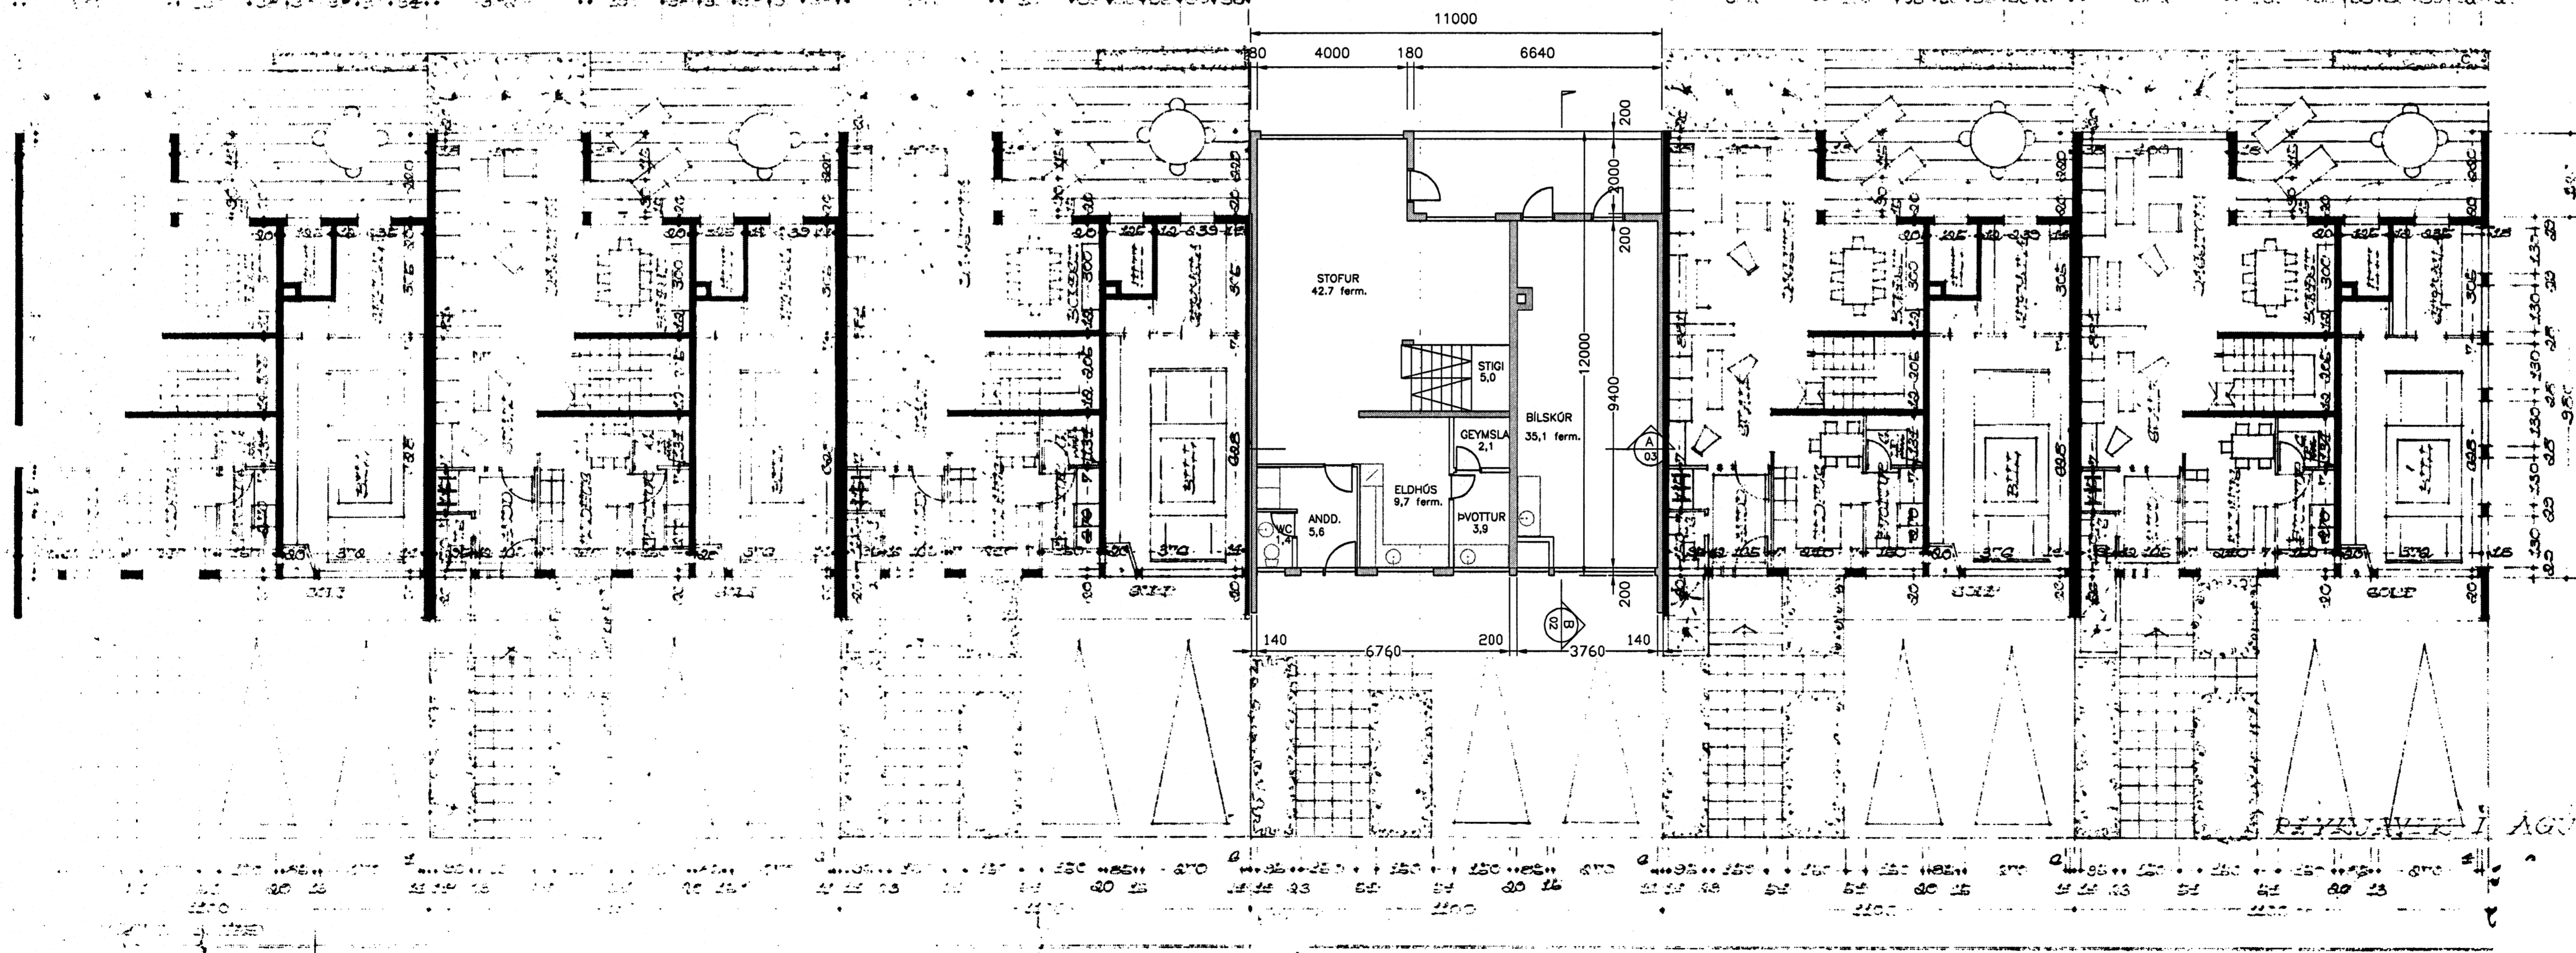

Tekning byggð á upprunalegri arkitektteikningu húsa gerðri af Kjartani Sveinssyni, dagsett í ágúst 1971.

Breytingar skv. teikningu Þorgils Axelssonar dags. 08.07.1983 samþykktar á fundi byggingarnefndar 13.07.1983.

Viðbætur sem elga að koma til framkvæmda nú er viðbygging yfir bílageymslu nr. 141 og gluggaop á snyrtingu á 2. hæð.

A 05.08.05 Fylling í vegg og geymsla/þvottahúsi OG/BG
Dag. Daga. Skýring Hannes Þórhildur



VERKFRÆÐISTOFA

BEJARHRAUNI 20 · 220 HAFNARFJÖRÐUR · KEA 011 71036-2899

Áritun sérhöfundar
Björn Gústafsson, 180550-4889

Verkefni
Miðvangur 141
Hafnarfjörður

Verkefni
Aðalteikning
Grunnmynd, byggingarlýsing
Yfirbygging yfir bílageymslu

Hannasö
-
Teiknasö
OG

Dags.
10.10.2005

Yfirráð
BG

Kvarði
1:100 / A1

Stöð
-

Verkefni
04782

Teikning
AR-01-GY

Útgáfa
A