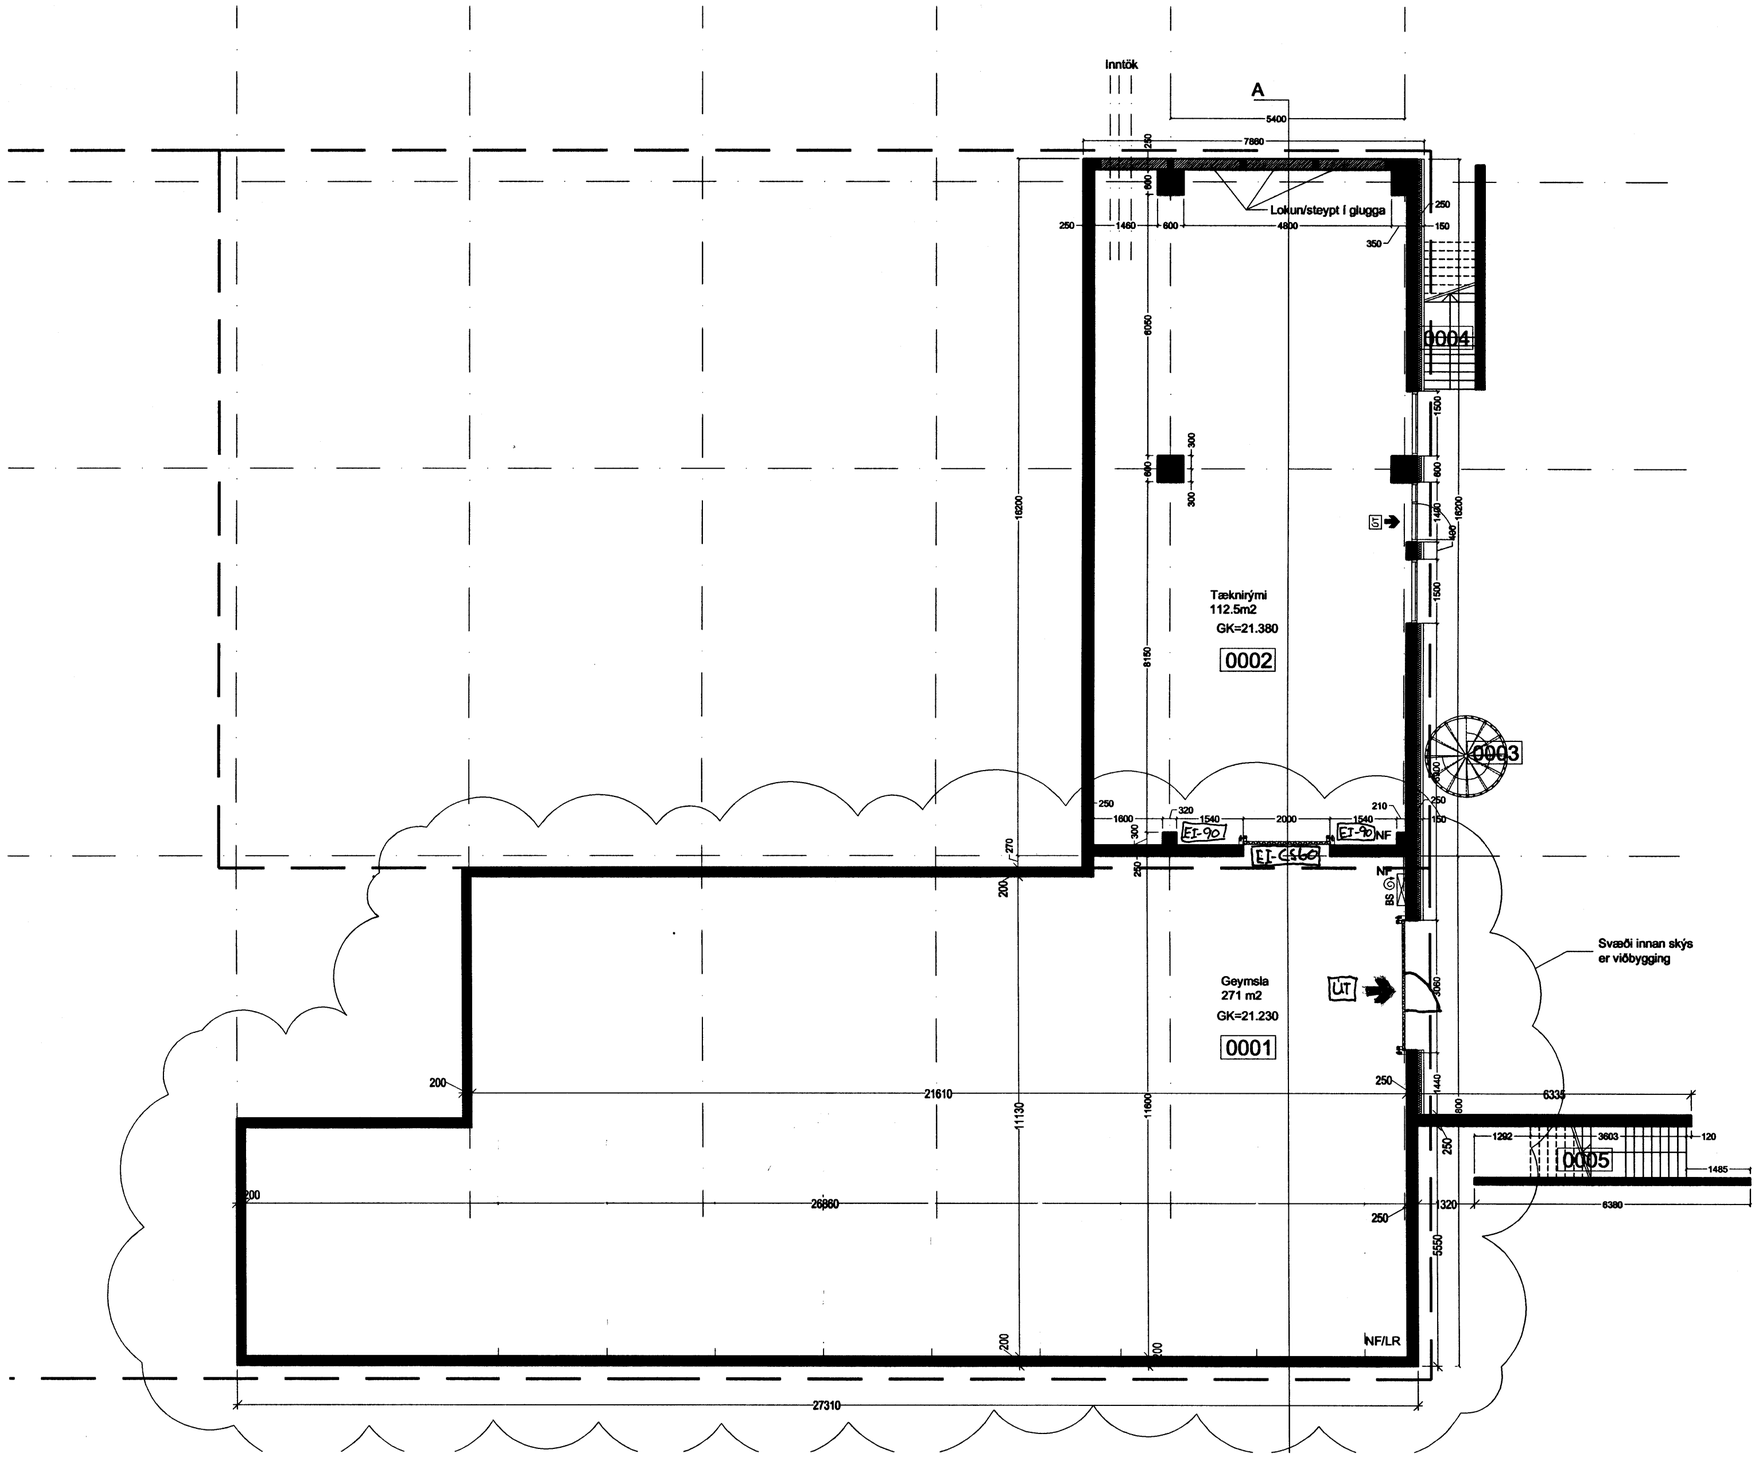

HEILBRIGÐISEFTIRLIT
HAFNARFJARÐAR-
OG KÓPAVOGSSVÆÐIS
Garðatorgi 7 - 210 Garðabæ
13/9 2005

13/9 '05
Slökkvilið höfuðborgarsvæðisins bs.

BR.	DAGS.	BREYTING	REIKN.	TEIKN.
A	12.09.2005	Snið línu A sett inn, viðbygging skilgreind, nöfnum rýma breytt og bílastæði sett inn		

á stofunni arkitektar
Bergstaðastræti 10. Rvk. Sími 551 1460. Stofan@stofunni.is

Finnur Björgvinsson, arkitekt FAÍ — KT: 180946-3069
Hilmar Þór Björnsson, arkitekt FAÍ — KT: 280845-3109
Sigríður Ólafsdóttir, arkitekt FAÍ — KT: 071070-5069

REYKJAVÍKURVEGUR 74
Viðbygging og endurbætur
Grunnmynd Kjallara

HÁNNAÐ/TEIKN. SÓ og BH
ATH.
SAMÞYKKT
KT. 660589-1399

KVARÐI 1:100 — REYKJAVÍK: 22.08.2005

VERKNR. 04.40 — TEIKN. NR. A-BG0-001 — BR. A