


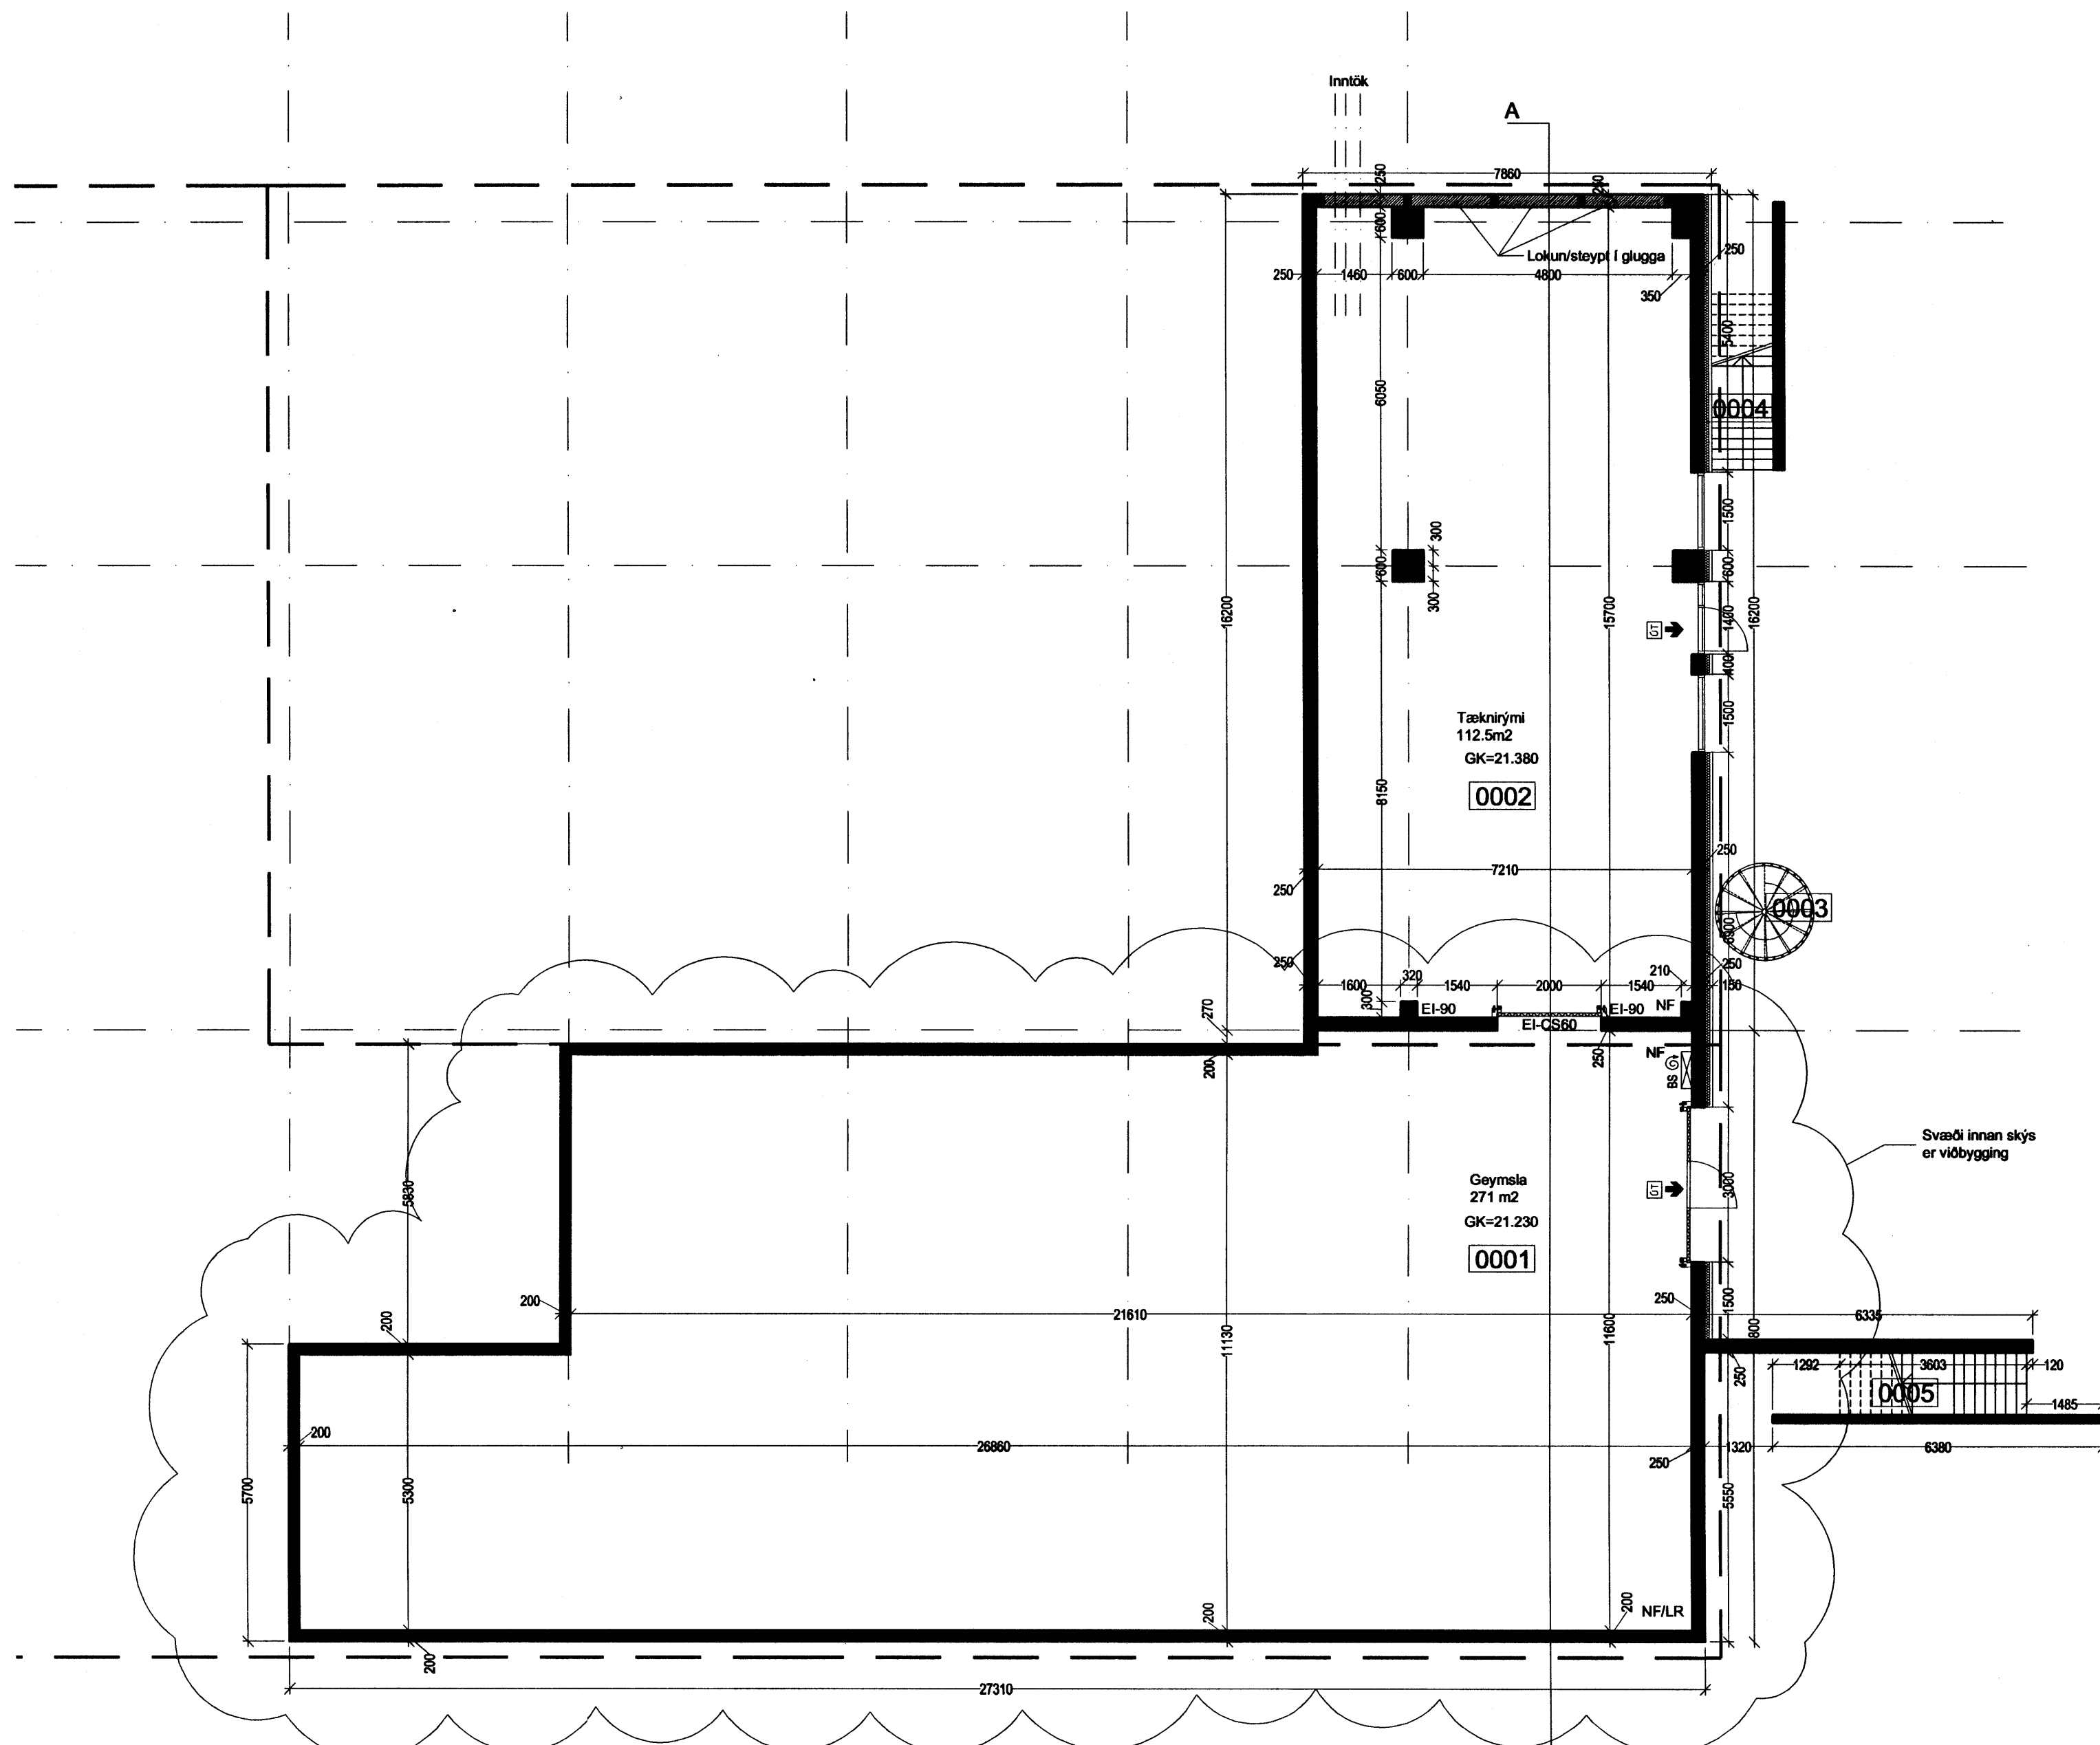

Samþykkt þann

3 0 SEPT. 2005

Byggingafulltrúinn í Hafnarfirði
F.h. Kristján Þórarinnsson



B	26.09.2005	Másestningar íngjafir	
A	12.09.2005	Snitlína A sett inn, viðbygging skilgreind, nöfnum rýma breytt og bilastöð sett inn	
BR.	DRGJG	BREYTING	REKJN. TEKJN.

á stofunni arkitektar
Bergstaðastræti 10. Rvk. Sími 551 1460. Stofn@stofunni.is

Finnur Björgvinsson, arkitekt FAI KT: 180946-3069

Hilmar Þór Björnsson, arkitekt FAI KT: 280845-3109

Sigríður Ólafsdóttir, arkitekt FAI KT: 071070-5069

REYKJAVÍKURVEGUR 74
Viðbygging og endurbætur
Grunnmynd Kjallara

KVAFR 1:100
TEKJN. NR. 04.40

04.40

A-BG0-001

B