


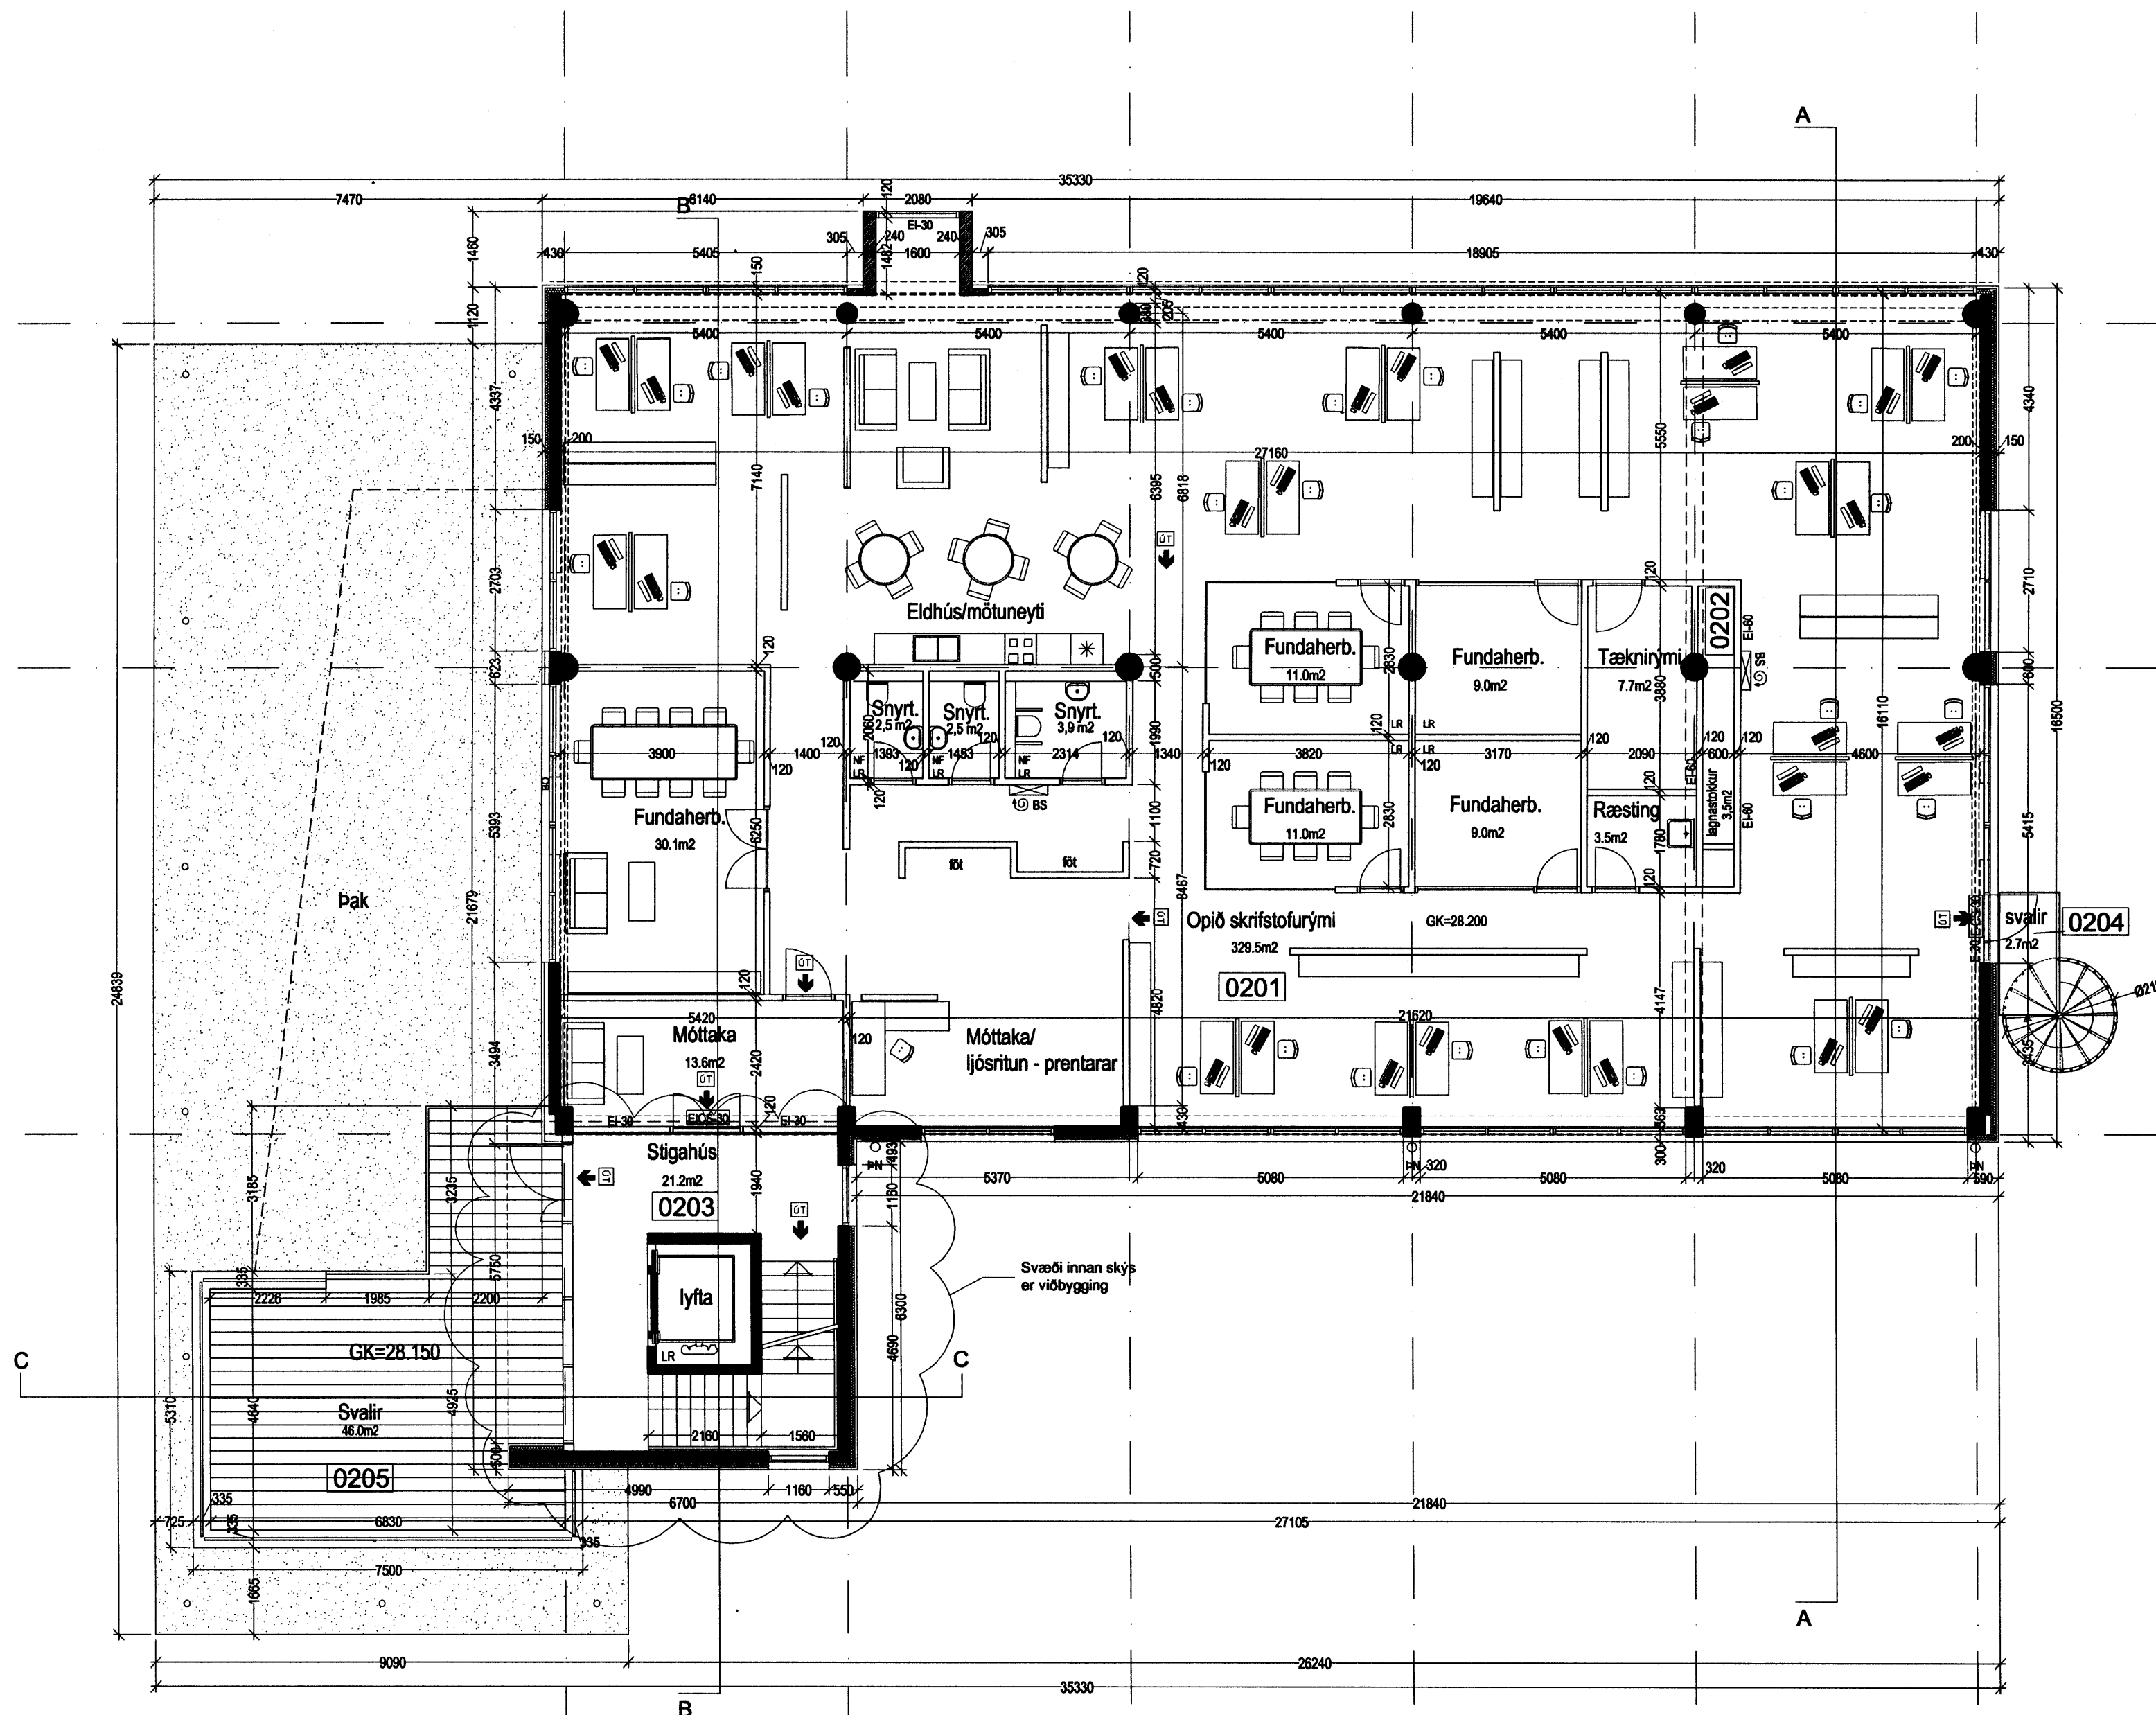

Samþykkt þann

3 0 SEPT. 2005

Byggingafulltrúinn í Hafnarfirði  
F.H. Kristján Þórarinnsson



B 26.09.2005 Fundahef. breytt, málætri. lagasér, súkur færðar v. upp. húsa, lokali lagasérur  
 A 12.09.2005 Snúðing A færð, viðbygging skilgreind  
 BR. DAGS. BREYTING REIKN. TERN.

**á stofunni arkitektar**  
 Bergstaðastræti 10. Rvk. Sími 551 1460. Stofan@stofunni.is

Finnur Björgvinsson, arkitekt FAI KT: 280946-3069

Hilmar Þór Björnsson, arkitekt FAI KT: 280845-3109

Sigríður Ólafsdóttir, arkitekt FAI KT: 071070-5069

**REYKJAVÍKURVEGUR 74**  
 Viðbygging og endurbætur  
 Grunnmynd 2. hæðar  
 KT: 660589-1399

VERNR. 1:100  
 REYKJAVÍK: 25.02.2005  
 04.40 A-BG2-001 B