


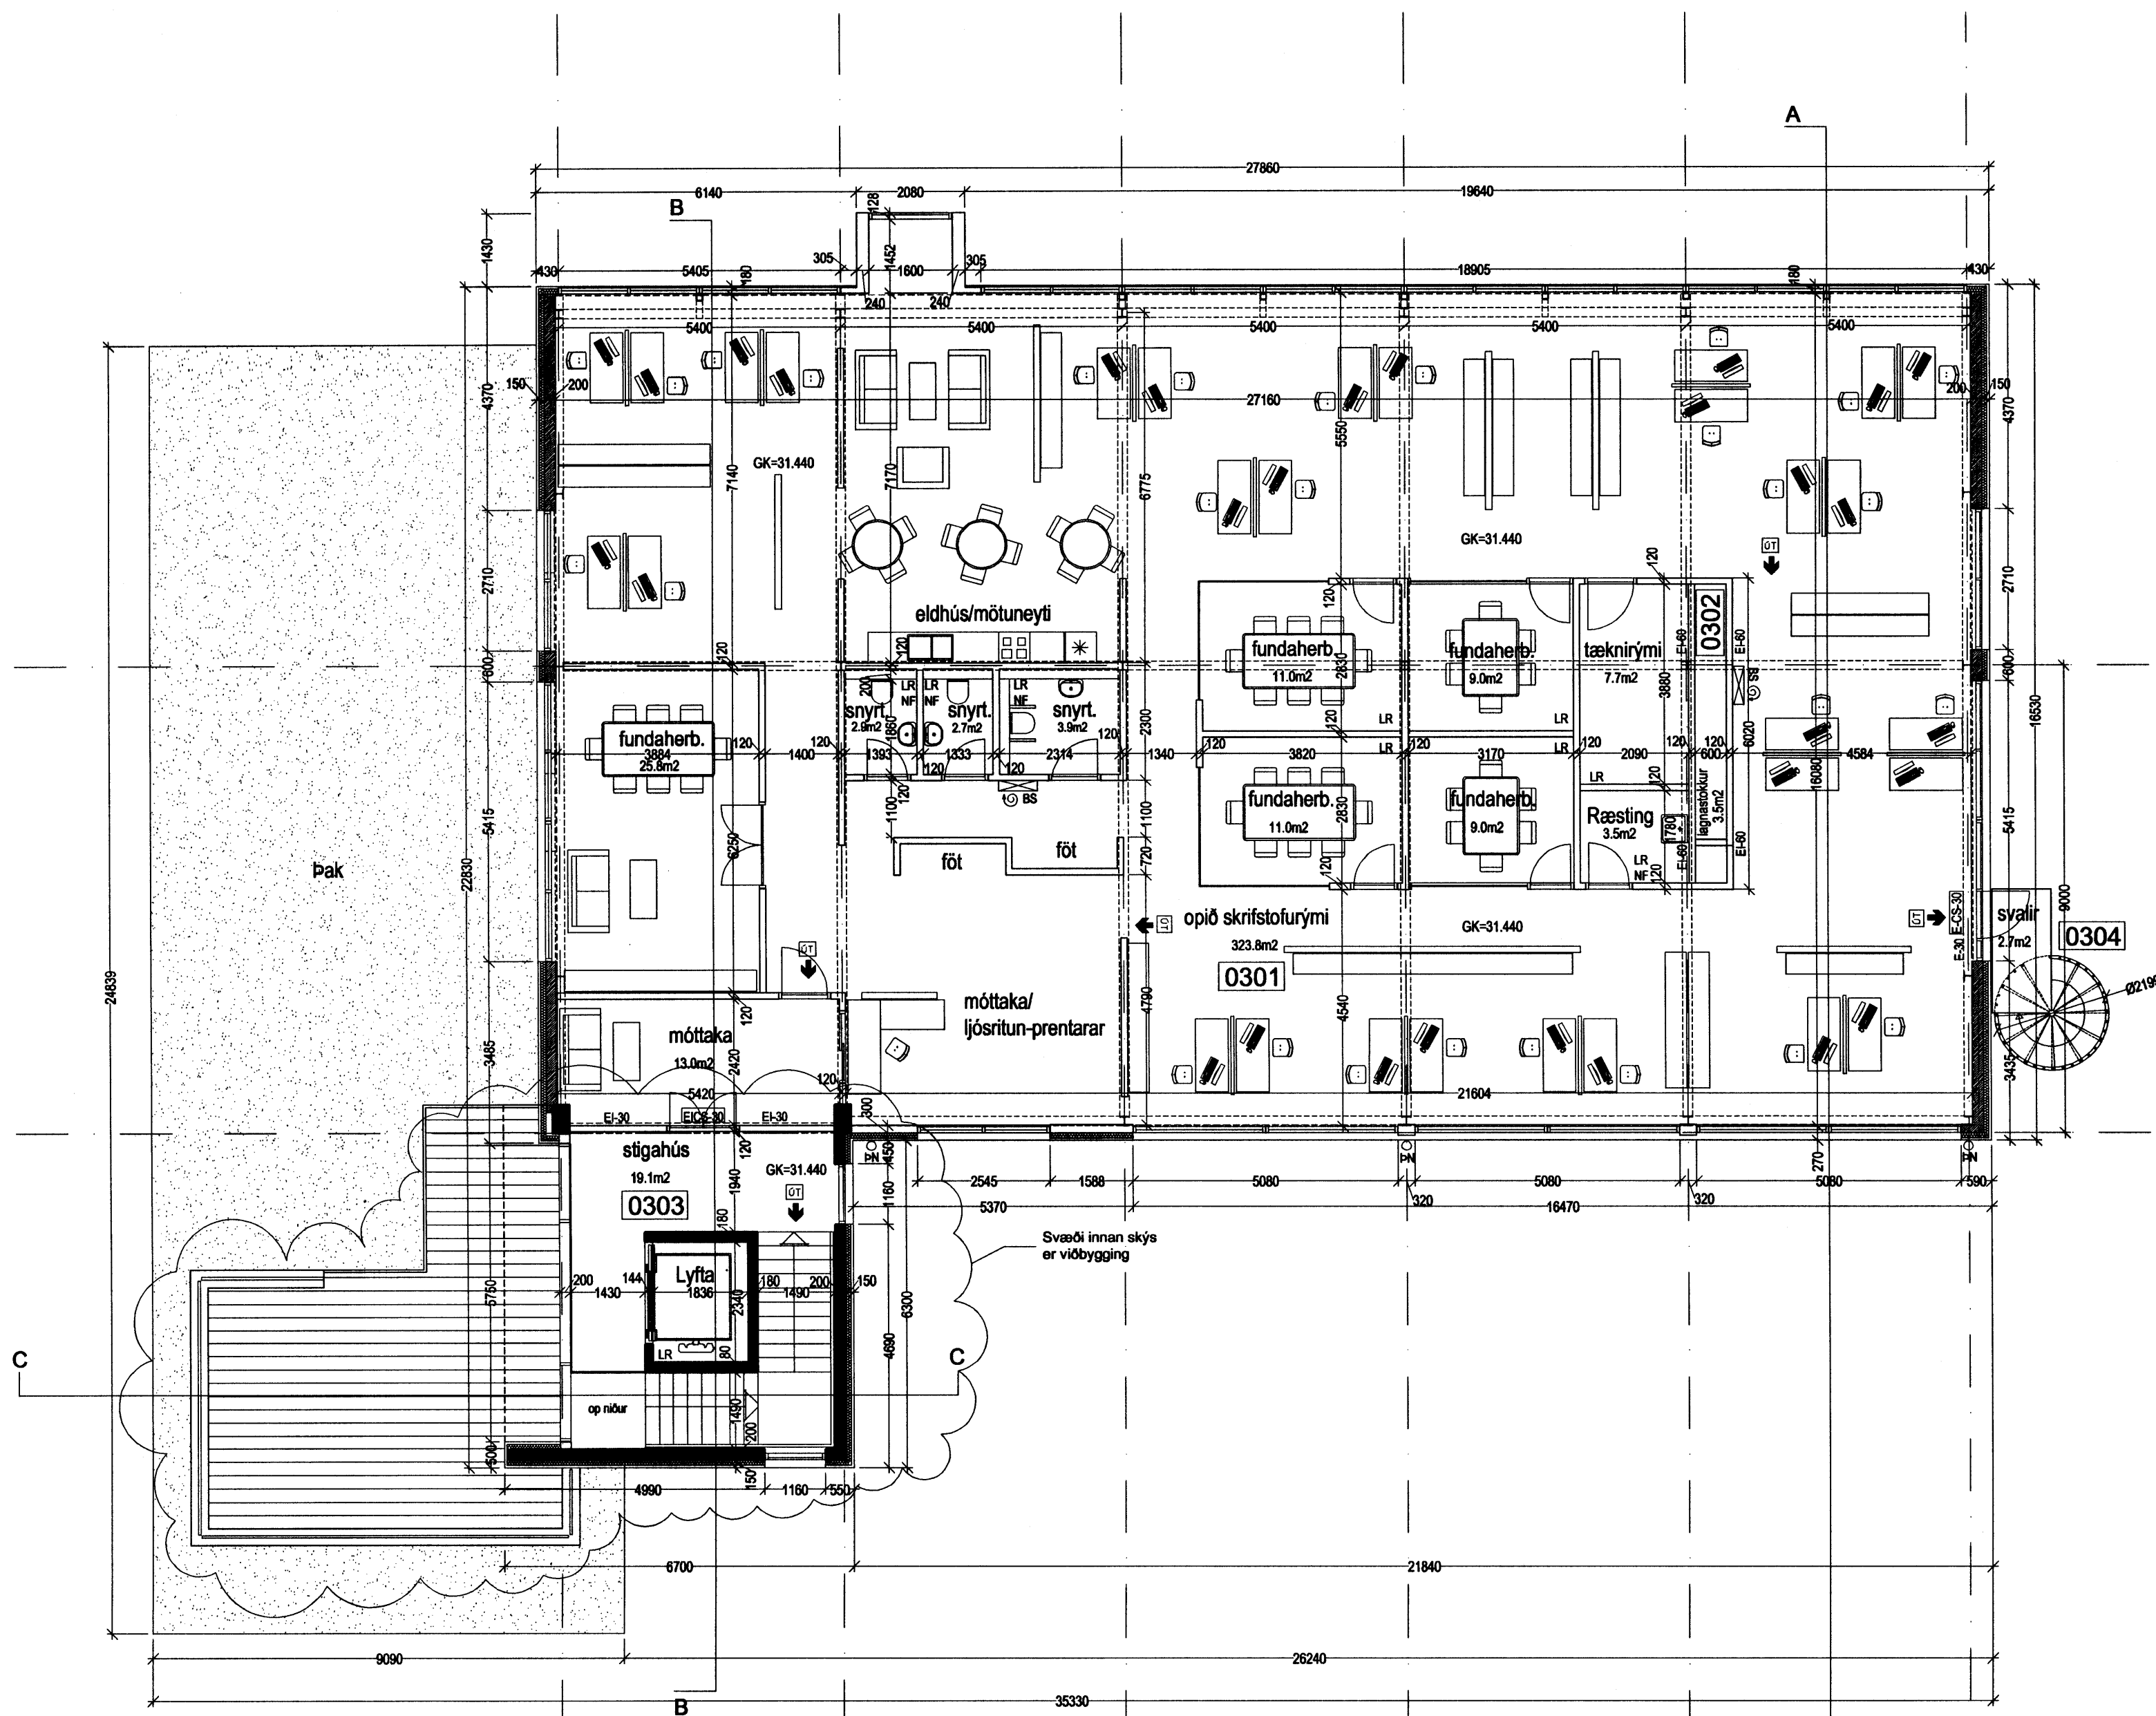

Samþykkt þann

3 0 SEPT. 2005

Byggingafulltrúinn í Hafnarfirði
F.h. Kristján Þórarinnsson



B 26.09.2005 Súkur og framhúð ferð í samræmi við uppstillingu húsa, málseining yfirfarir, lokali lagaður
 A 12.09.2005 Söðlina A ferð, viðbygging eldunshúss
 BR. DAGS. BREYTING REKON. TEKON.

á stofunni arkitektar
 Bergstaðastræti 10. Rvk. Sími 551 1460. Stofan@stofunni.is

Finnur Björgvinsson, arkitekt FAI KT: 180946-3069

Hilmar Þór Björnsson, arkitekt FAI KT: 280845-3109

Sigríður Ólafsdóttir, arkitekt FAI *Sigríður Ólafsdóttir* KT: 071070-5069

REYKJAVÍKURVEGUR 74
 Viðbygging og endurbætur
 Grunnmynd 3. hæðar
 HANNA/TEKON. SÓ og BH
 ATH.
 SAMÞYKKT
 KT. 660589-1399
 REYKJAVÍK: 22.08.2005

KVAÐI 1:100
 VORÐI. TEKON. NR. BR.

04.40

A-BG3-001

B