





Samþykkt þann

19 SEPT. 2005

Byggingafulltrúinn í Hafnarfirði
F.h. Kristján Þórarinnsson

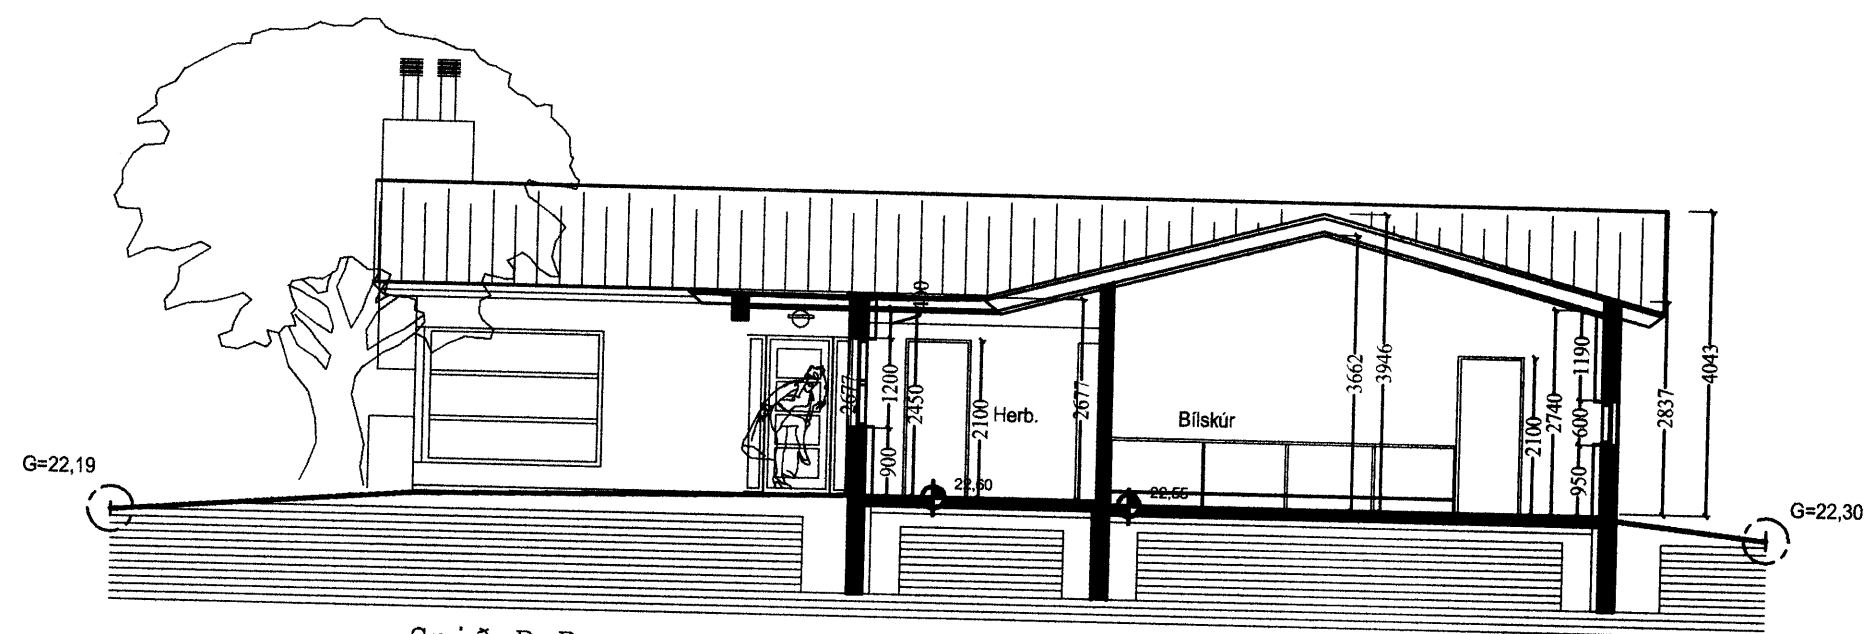

Snið B-B

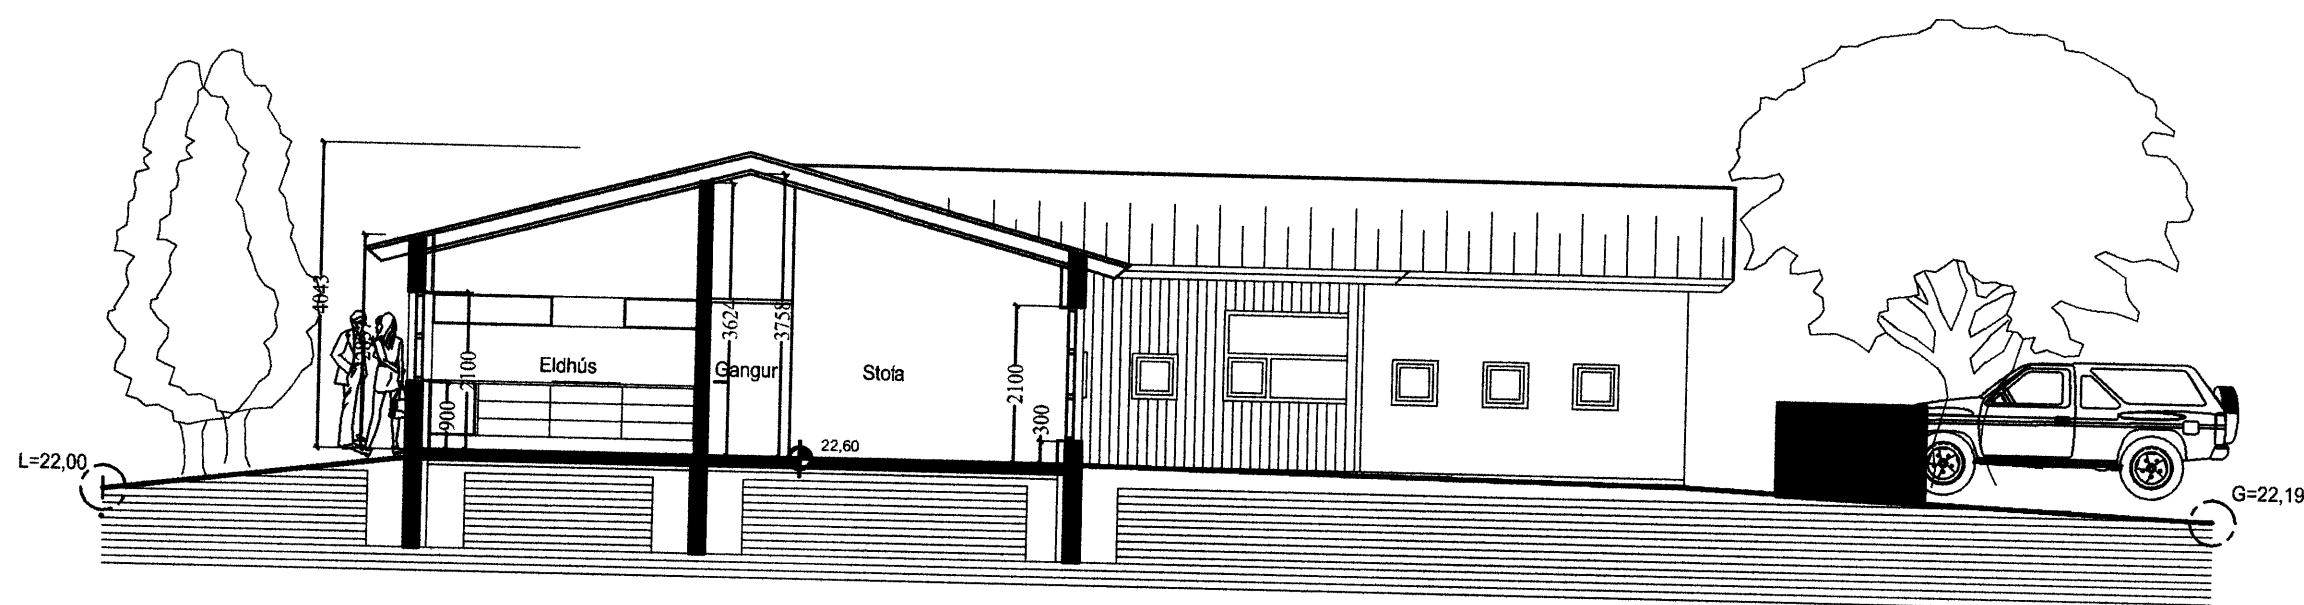

Snið A-A

teiknistofa **VG** skildinganesi 5

valdimar g. guðmundsson skildinganes 5, 101, reykjavík kt: 131155-3289 sími 552 0206
verkheiti: Fléttuvellir 23, 221 Hafnarfirði valdimar@garpur.com

teikningaheiti: Snið A-A og Snið B-B

þjóðskrárnúmer:

landanúmer:

breyting: 28-08-2005 Br. gólfkóti hækkun

12-09-2005 Br. Ath.Bft. lagfærðar og sorp flutt