


NORÐUR

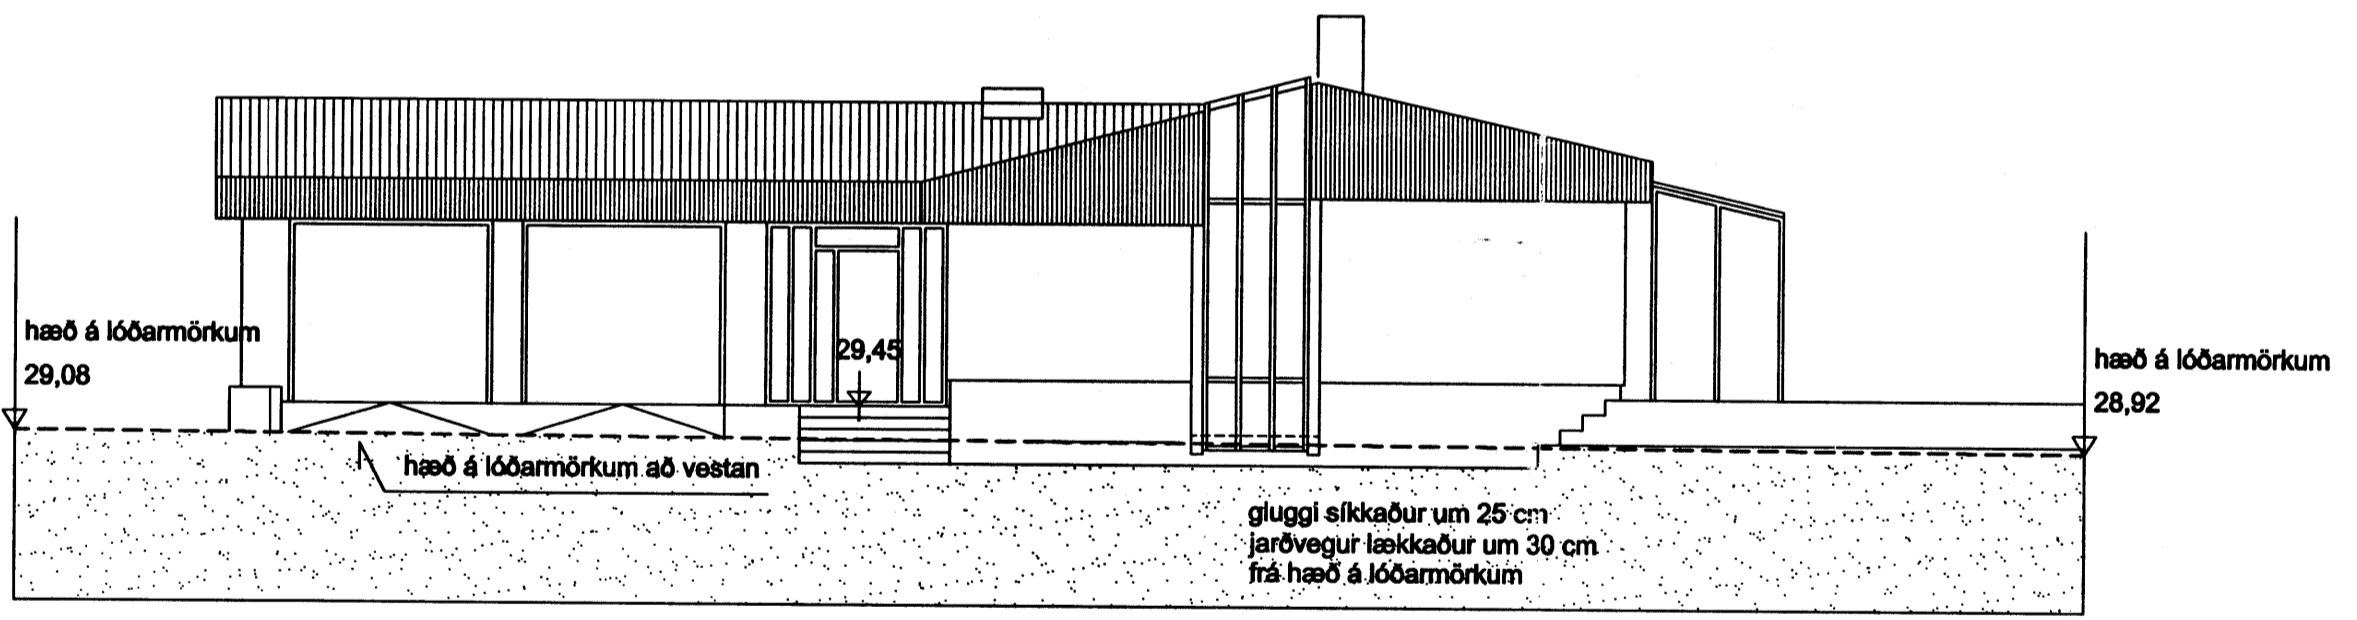

VESTUR

Húsið er upphaflega teiknað af Herði Björnssyni í desember 1984

LJÓSABERG 40, HAFNARFIRÐI

ÚTLITSBREYTING: - Kjallaragluggar á vestur- og norðurhlíð síkkaðir

Mælikvarði: 1:100

23.08.2005 - Bjarni Reykjalln, arkitekt og byggingartæknifræðingur, Furulundi 19, Akureyri, sími: 861 4456

970149-3469