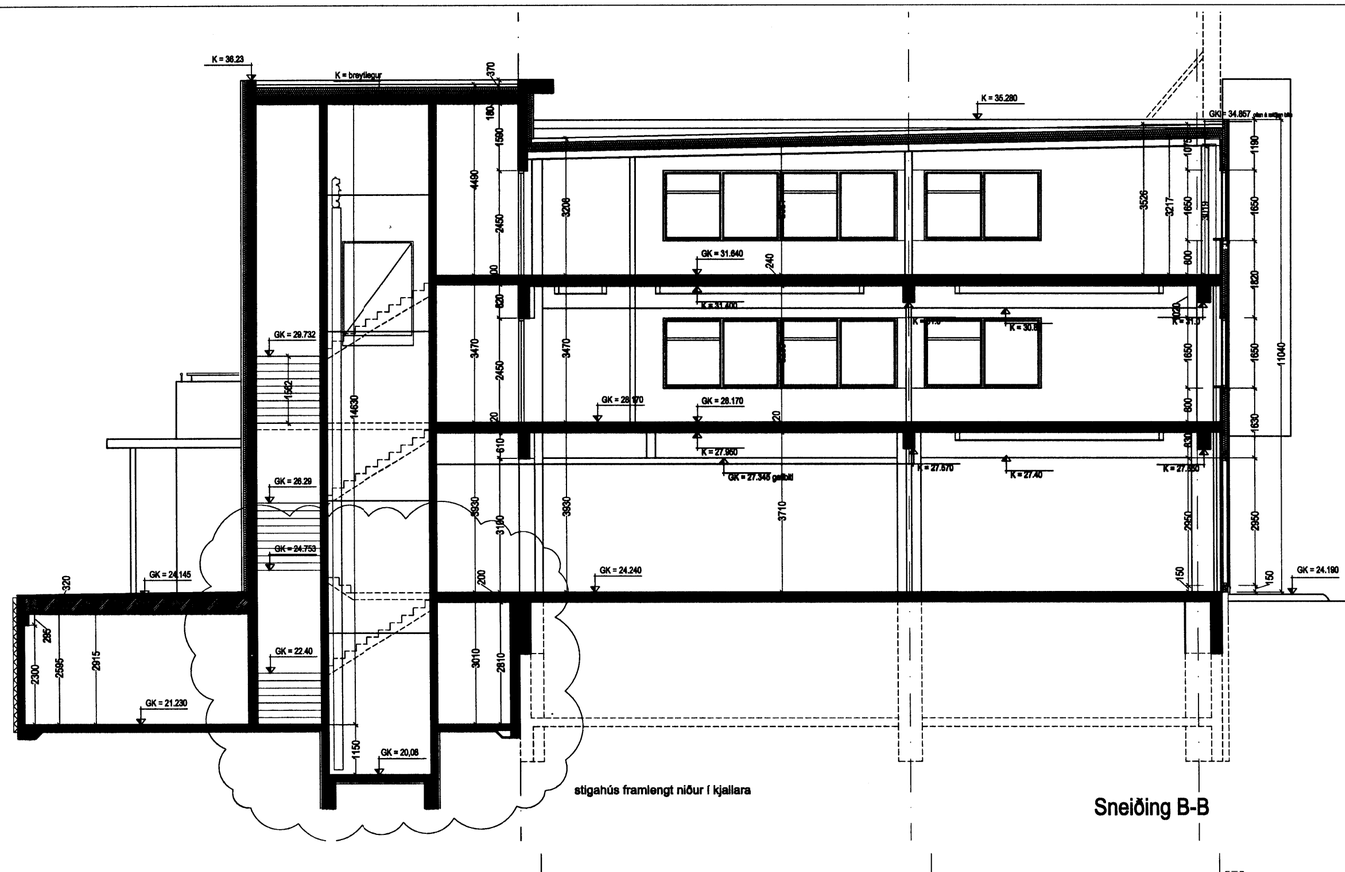

Sneiðing B-B

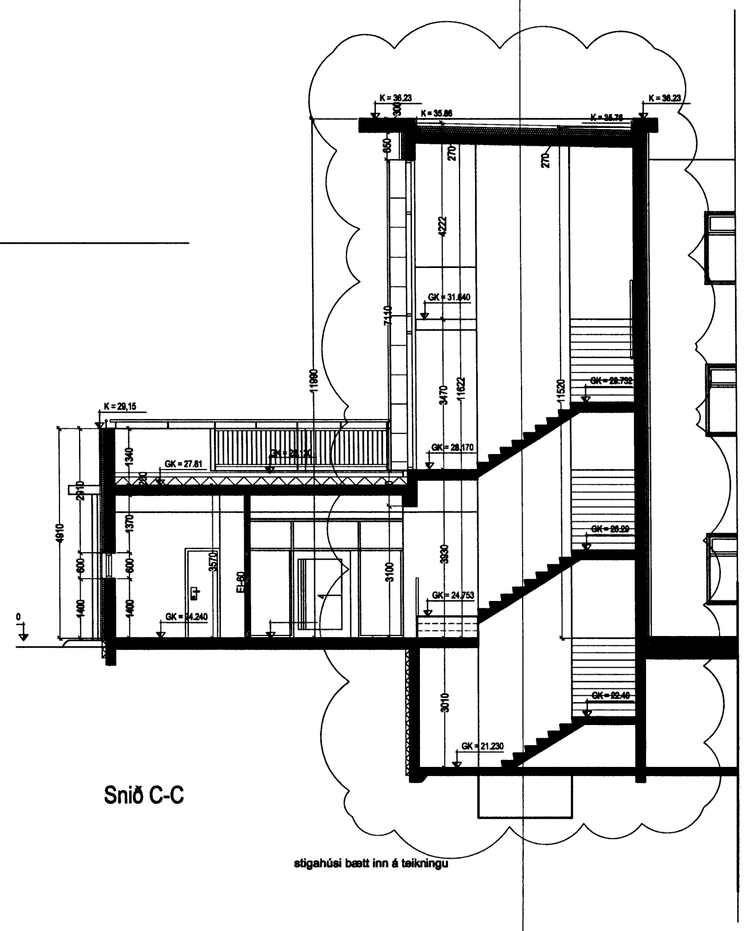

Snið C-C

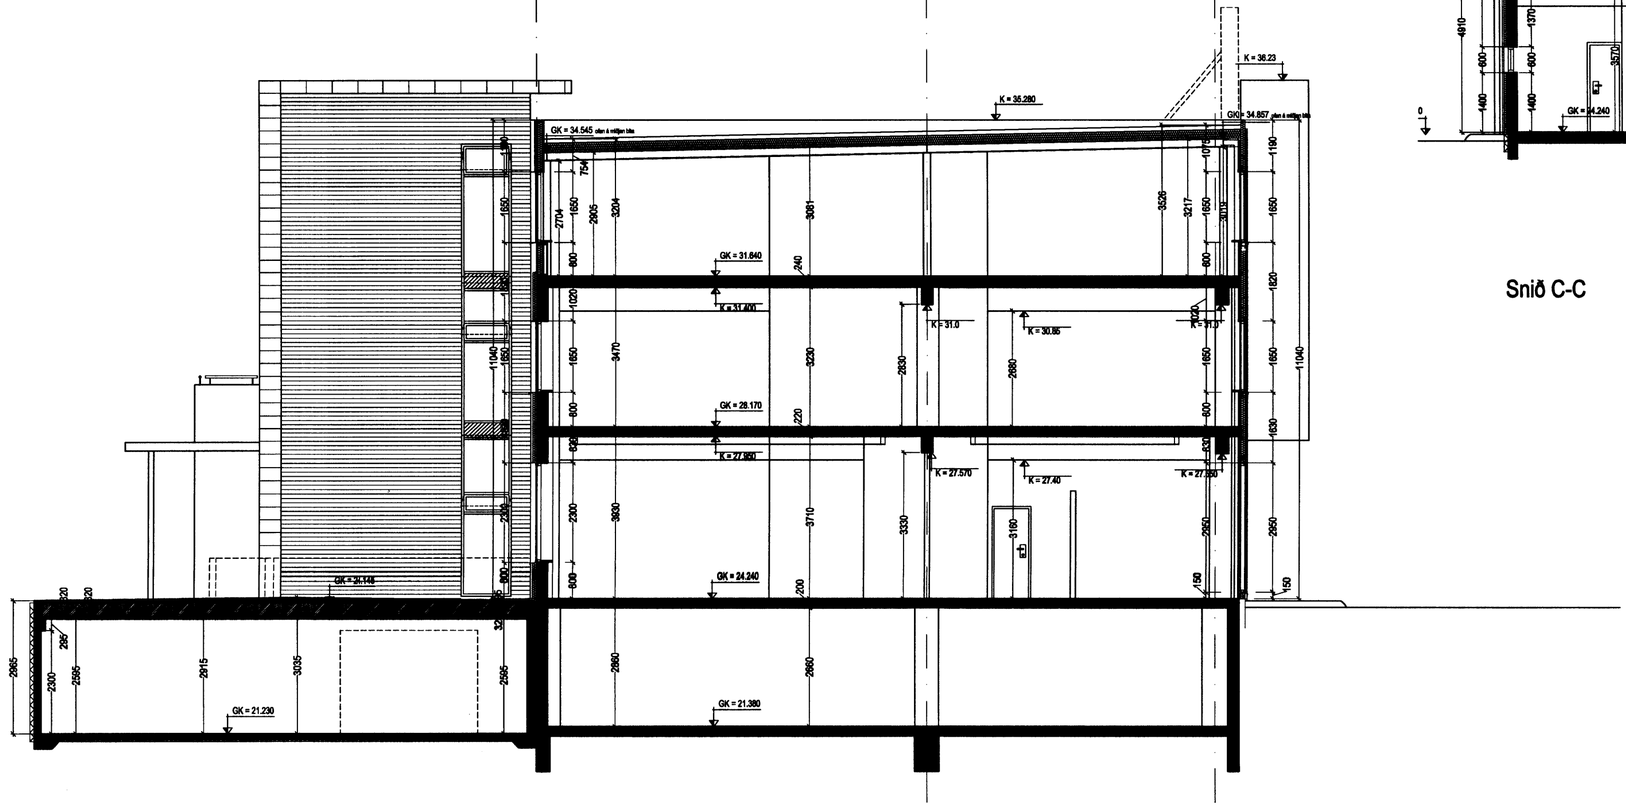

Sneiðing A-A

Samþykkt þann
14 DES. 2005
Byggingafulltrúinn í Hafnarfirði
F.h. Kristján Þórarinsson

BR.	DAGS.	BREYTING	REIKN.	TEIKN.
C	25.11.2005	Stigahús framl. niður í kjallara, annað snið í stigahús, kótar uppfærðir miðað við uppmælingu		
B	26.09.2005	Málsetningar bættar, Súlur færðar til í samræmi við mælingu húss		
A	12.09.2005	Skurömynd kjallara bætt inn, málsetning aukin.		

á stofunni arkitektar
Bergstaðastræti 10. Rvk. Sími 551 1460. Stofan@stofunni.is

Finnur Björgvinsson, arkitekt FAÍ KT: 180948-3069

Hilmar Þór Björnsson, arkitekt FAÍ KT: 280845-3109

Sigríður Ólafsdóttir, arkitekt FAÍ KT: 071070-5069

REYKJAVÍKURVEGUR 74
Viðbygging og endurbætur
Sneiðingar A-A, B-B & C

HANNAÐ/TEIKN. SÓ og BH
ATH.
SAMÞYKKT
KT. 660589-1399

KVARÐI 1:100
REYKJAVÍK: 22.08.2005

VERKNR. 04.40
TEIKN. NR. A-BS-001
BR. C