
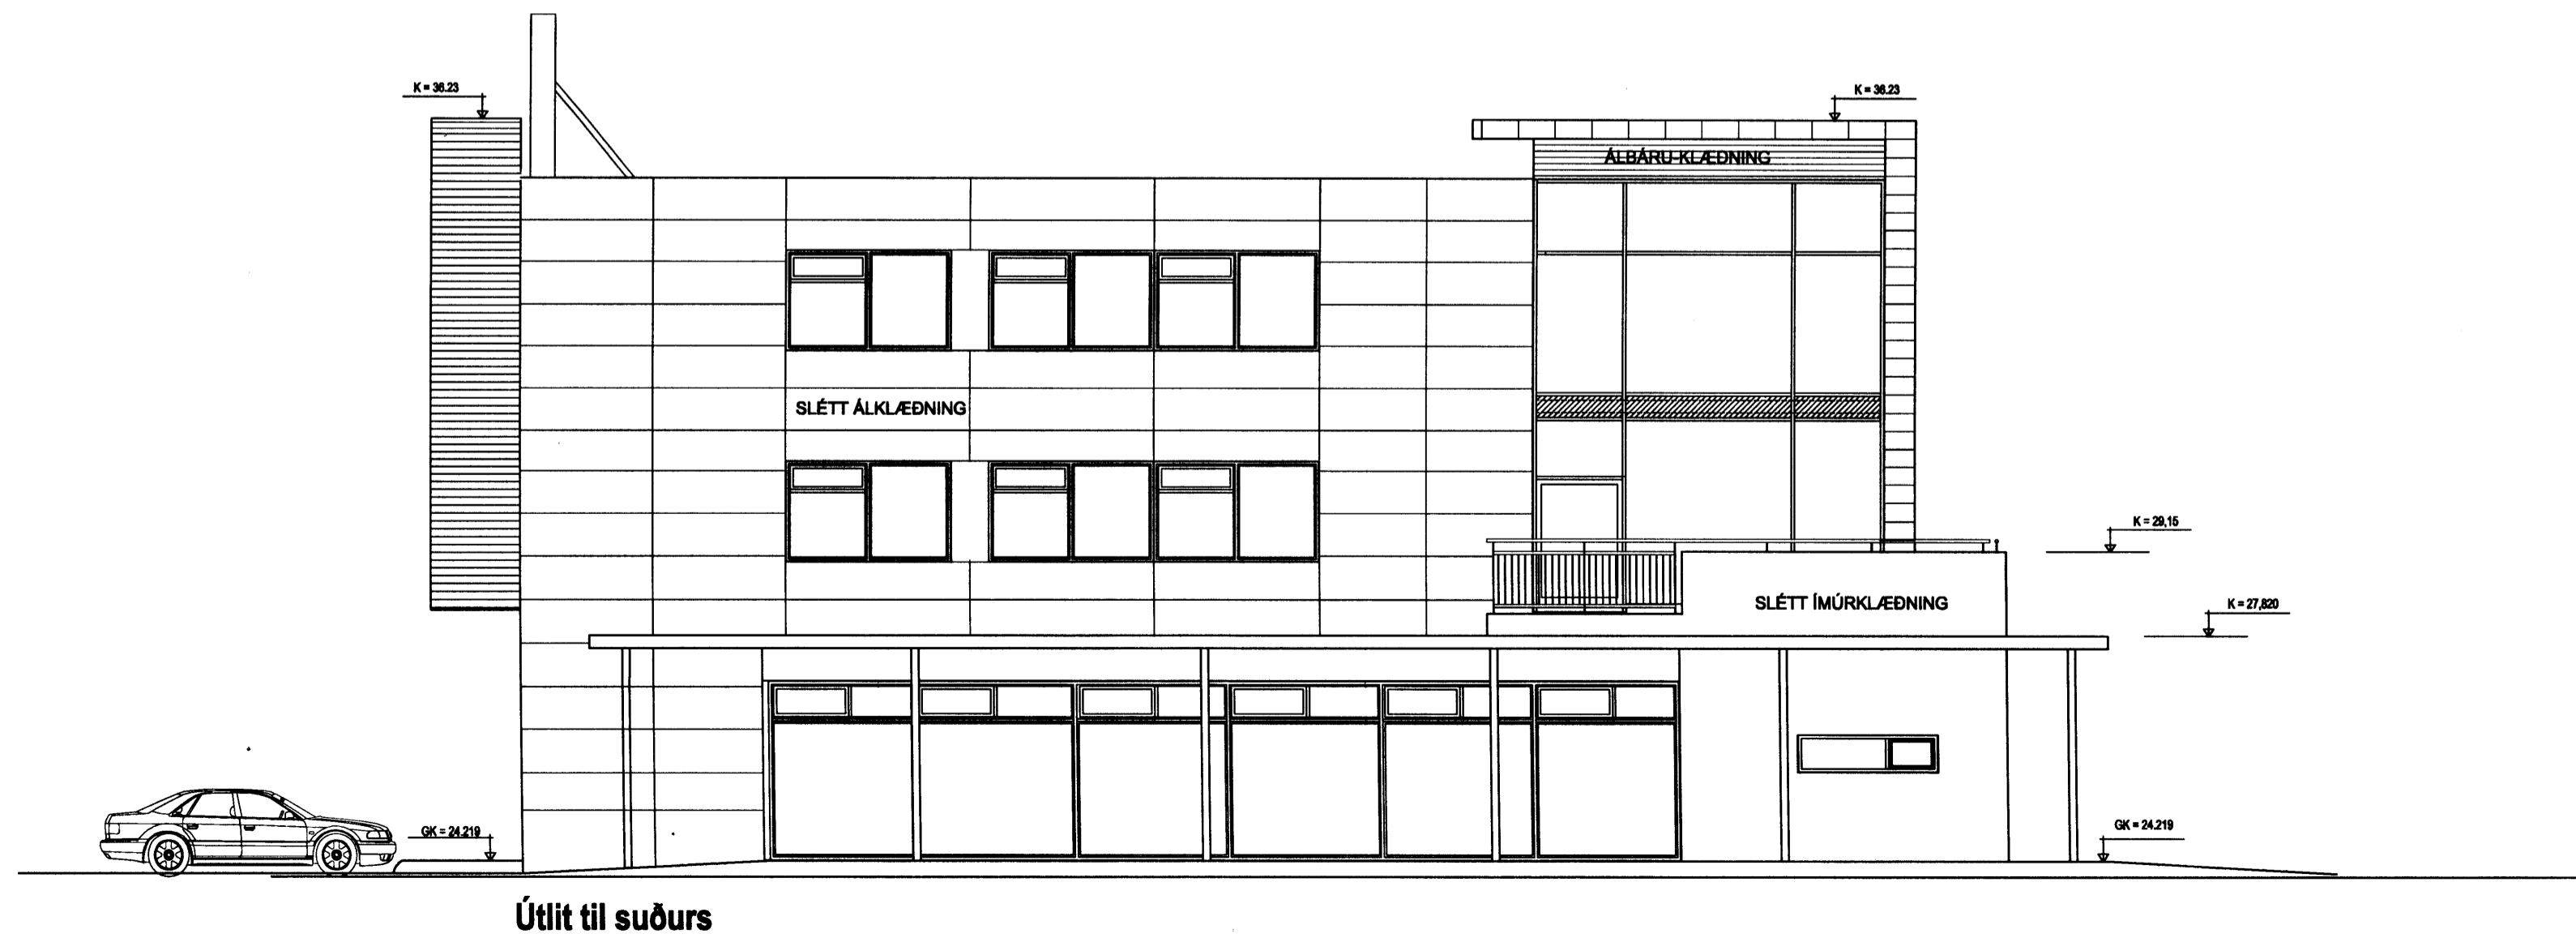


Samþykkt þann

14. DES. 2005

Byggingafultrúinn í Hafnarfirði
F.h. Kristján Þorarinsson

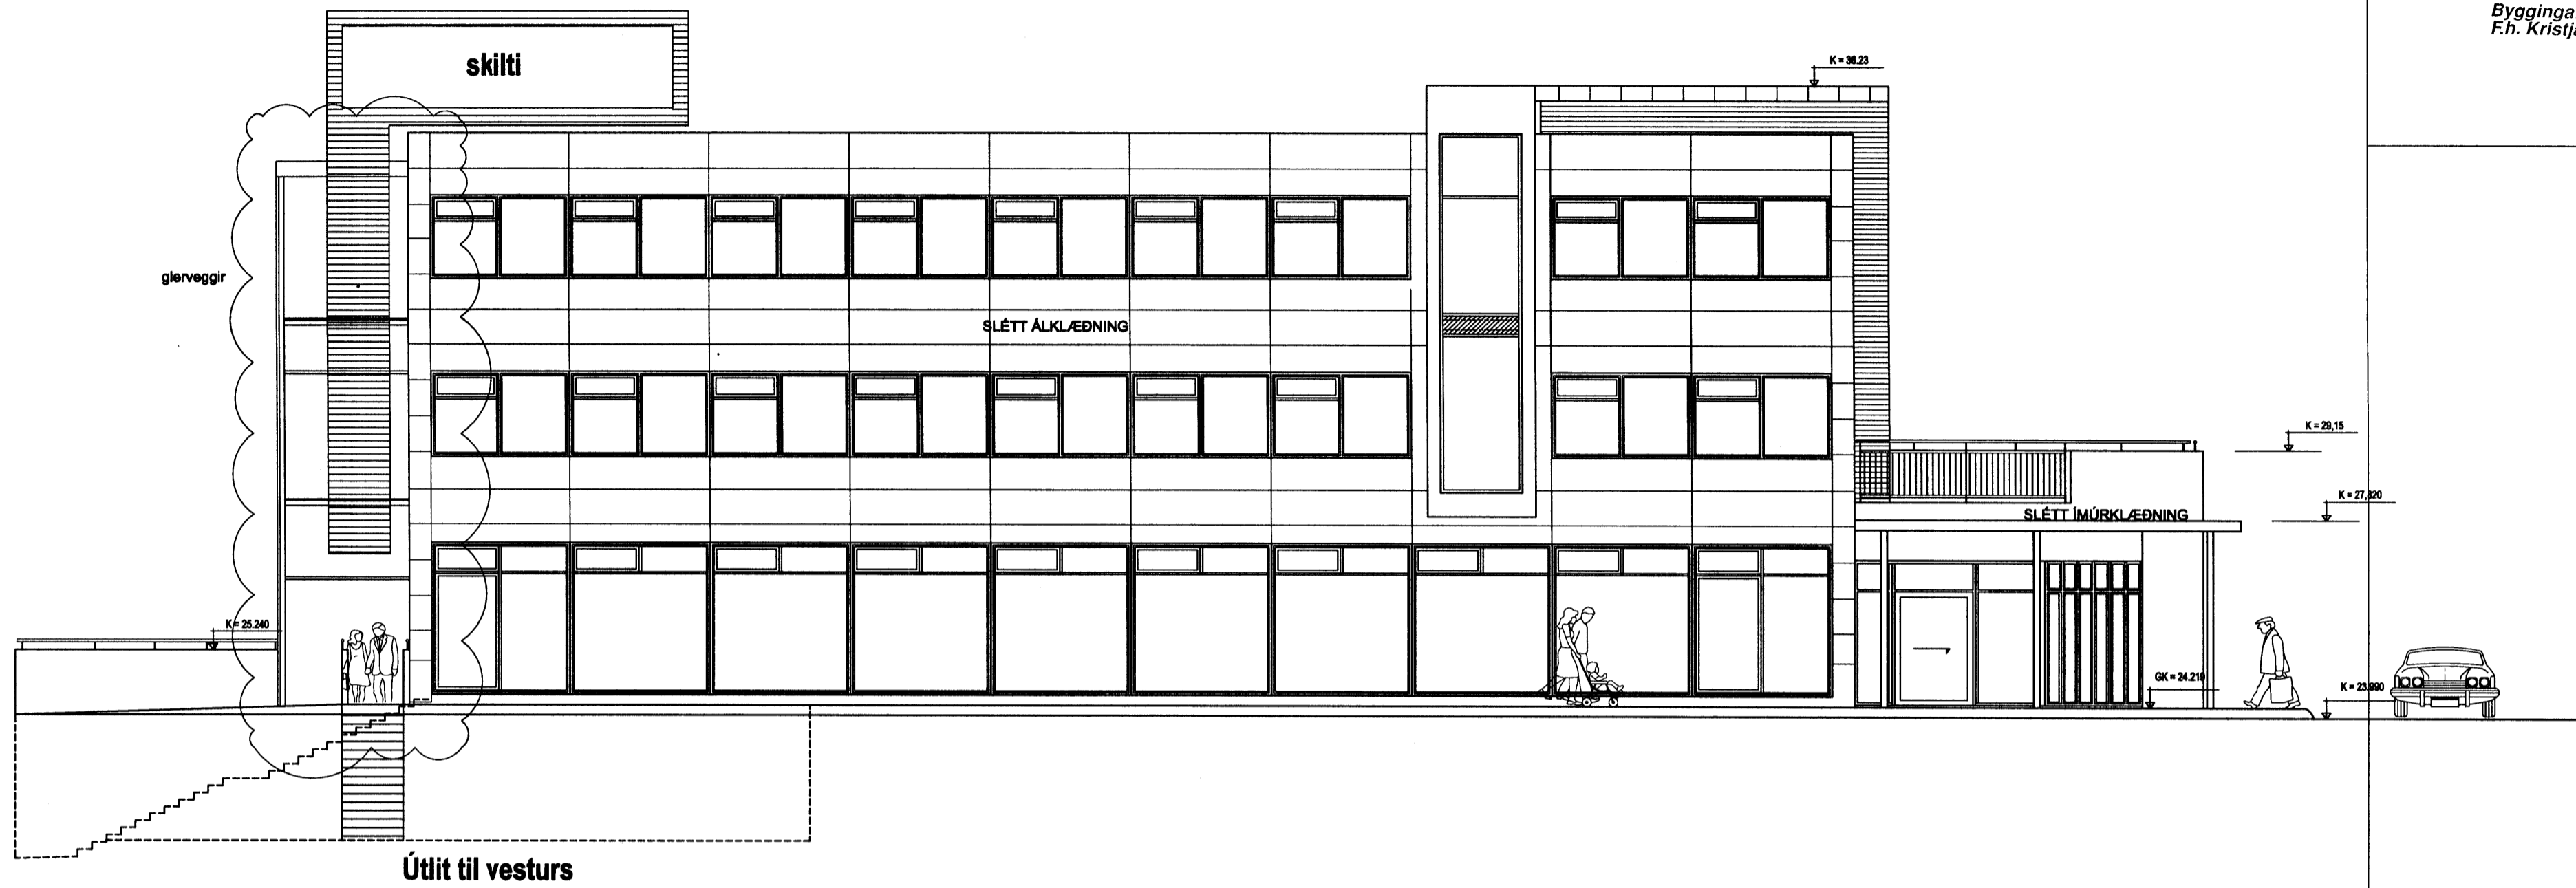

A 25.11.2005 glærveggir settir utan um hringrásar
BR. DAGS. BREYTING REIROL. TEIROL.

á stofunni arkitektar
Bergstaðastræti 10. Rvk. Sími 551 1460. Stofn@stofunni.is

Finnur Björgvinsson, arkitekt FAI KT: 180946-3069

Hilmar Þór Björnsson, arkitekt FAI KT: 280845-3109

Sigrður Ólafsdóttir, arkitekt FAI KT: 071070-5069

REYKJAVÍKURVEGUR 74
Viðbygging og endurbætur
Útlit til vesturs og suðurs
KT: 660589-1399

KVAÐIR 1:100 REYKJAVÍK 22.08.2005

04.40 A-BU-001 A