



Ásýnd norð-austur
m.kv. 1:100

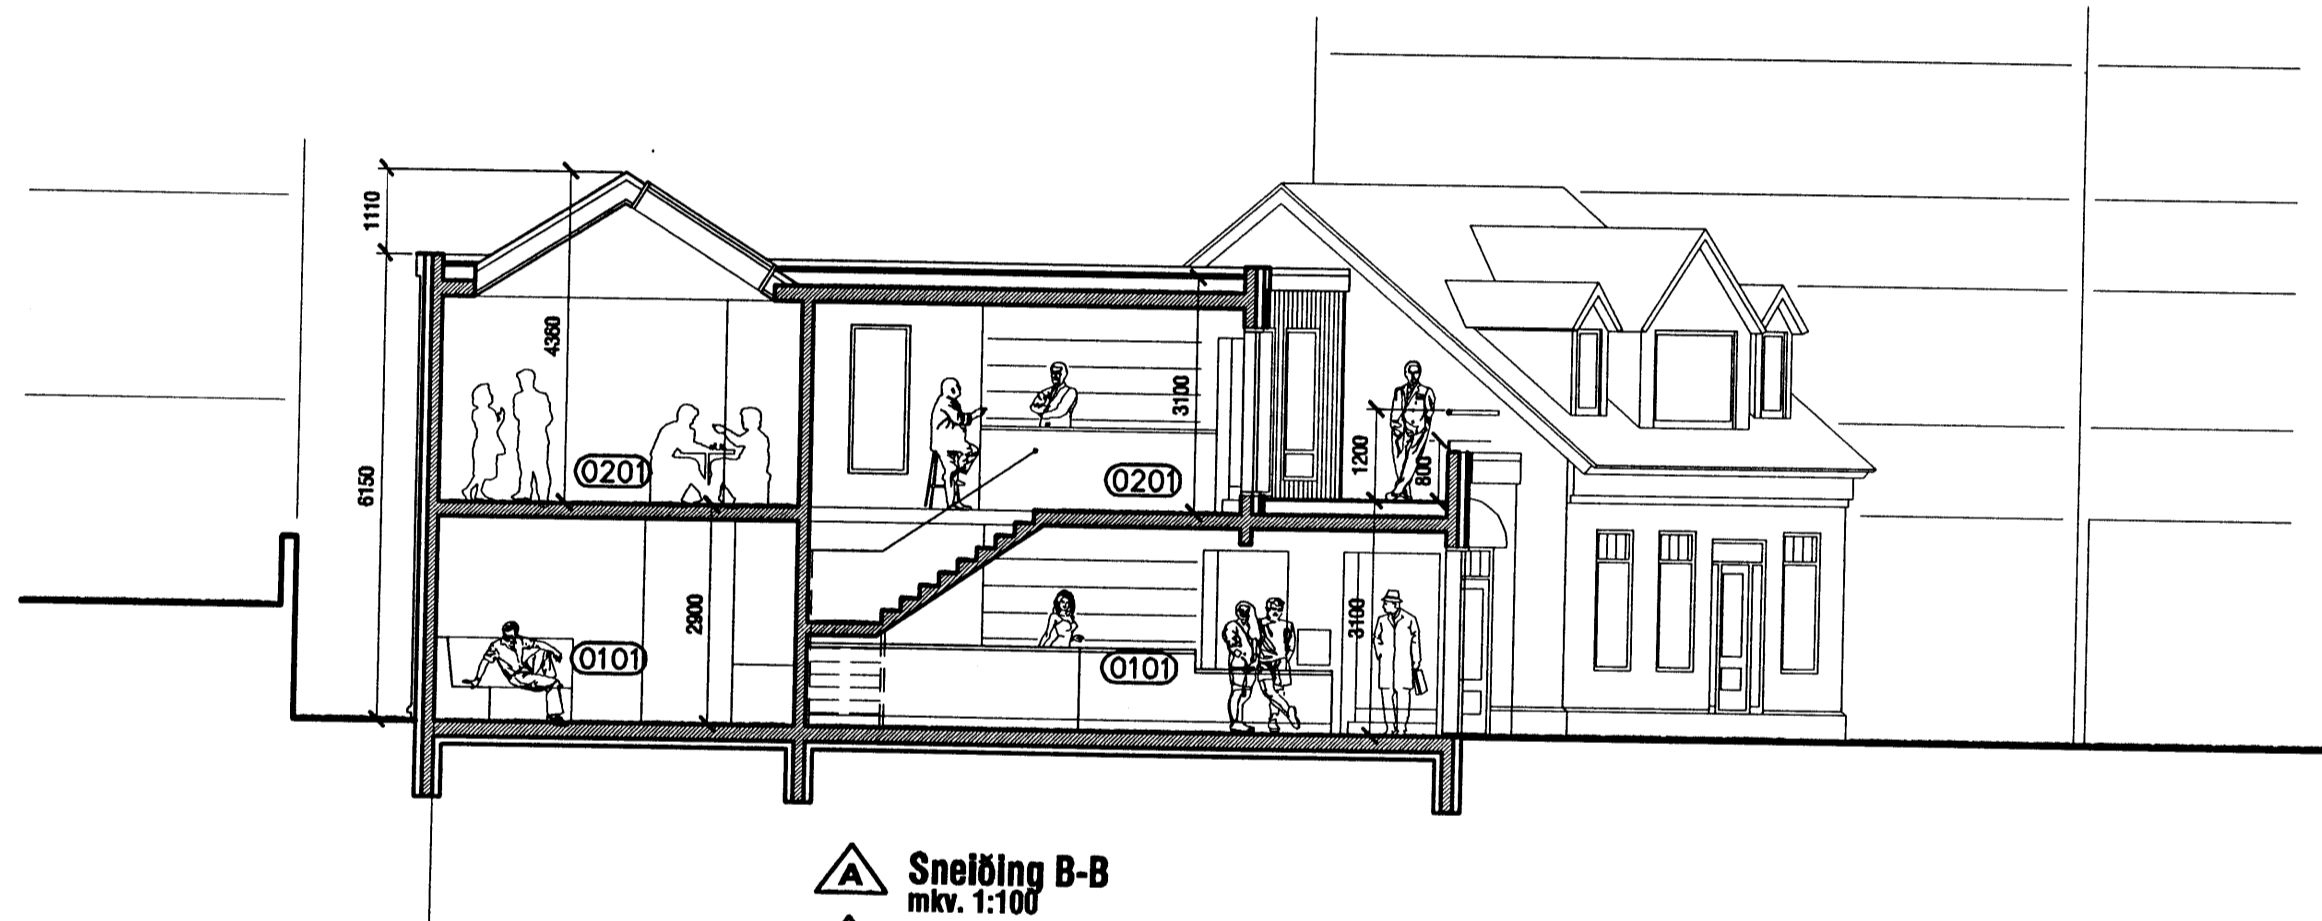

A Sneiðing B-B
m.kv. 1:100
B

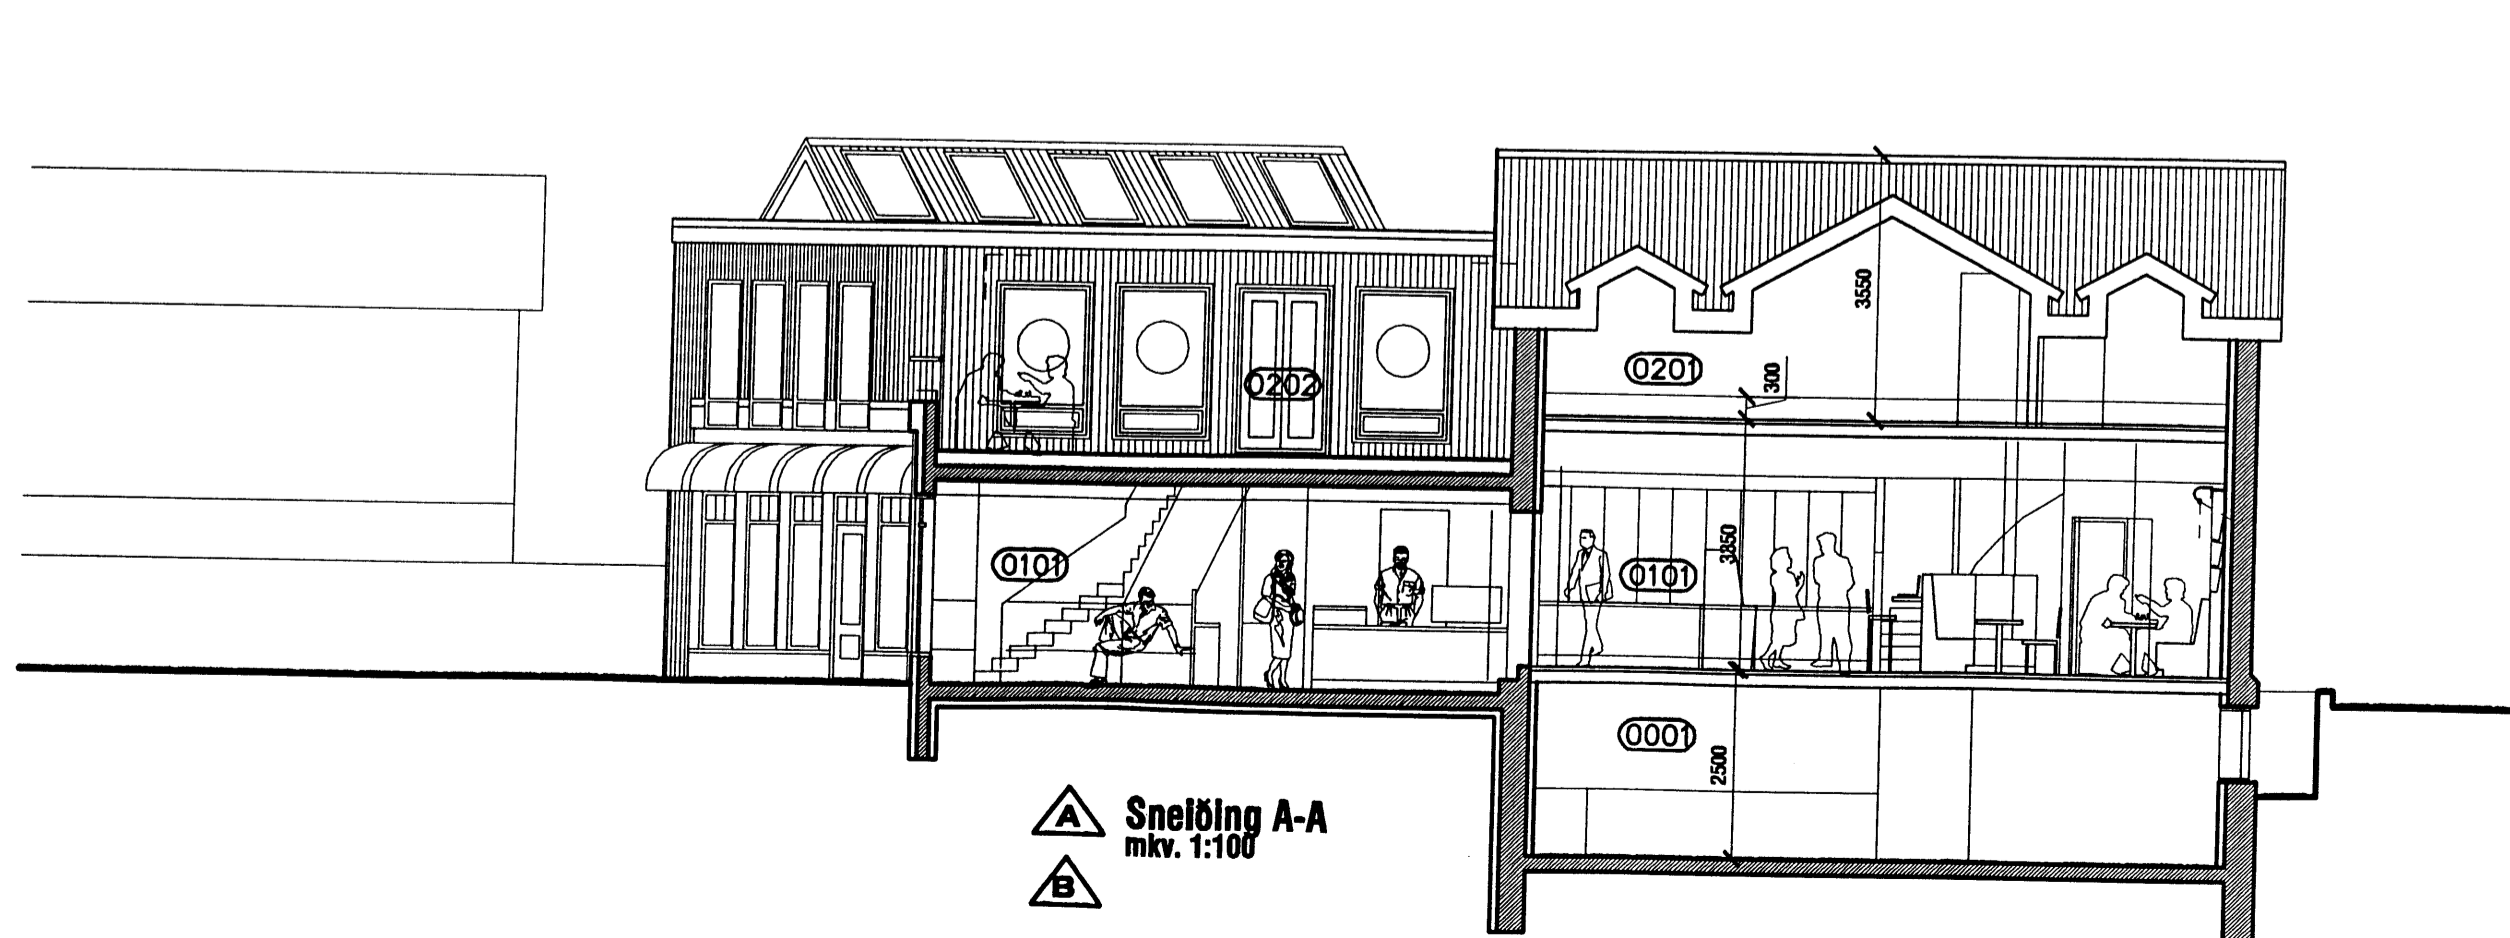

A Sneiðing A-A
m.kv. 1:100
B

Samþykkt þann

3. MAJ 2005

Byggingafultruinn í Hamarfirði
F.h. Kristján Þórarinnsson

A - 04.10.2005 - ýmsar breytingar

B - 25.11.2005 - ýmsar breytingar

kárieyríksson
arkitektar hf.

KÁRIEYRÍKSSON - kt: 070366-4099

VERKSTÆÐI ARKITEKTA ehf. - kt: 570800-2210 - Gunnarsundi 5 - 220 Hlj.
Sími: 565 9779 - GSM: 699 0999 - Email: kari@ak.is - www.aok.is

verðkaup

Súflistinn ehf.

verk
Strandgata 9, Hlj.
Súflistinn kaffihús

teikning
Ásýnd NA

teikning nr.
0303
204

Sneiðingar A-A, B-B

ADALUPPDRAÐTUR

hannað KE	teiknað KE	degi 18. maí 2005
m.kv. 1:100	teikningarnúmer 0303-204.dwg	

bláaustarið
A2 ath! Öll mál eru í millimetrum.
Öll vefatriði skal bera undir hönnuð.
Málið er ekki af teikningum, öll mál stíglæt á staðnum.
Ósamræmi í teikningum skal tilkynna hönnuð strax.