


GRUNNMYND 1 HÆÐAR FAGRAHLÍÐ

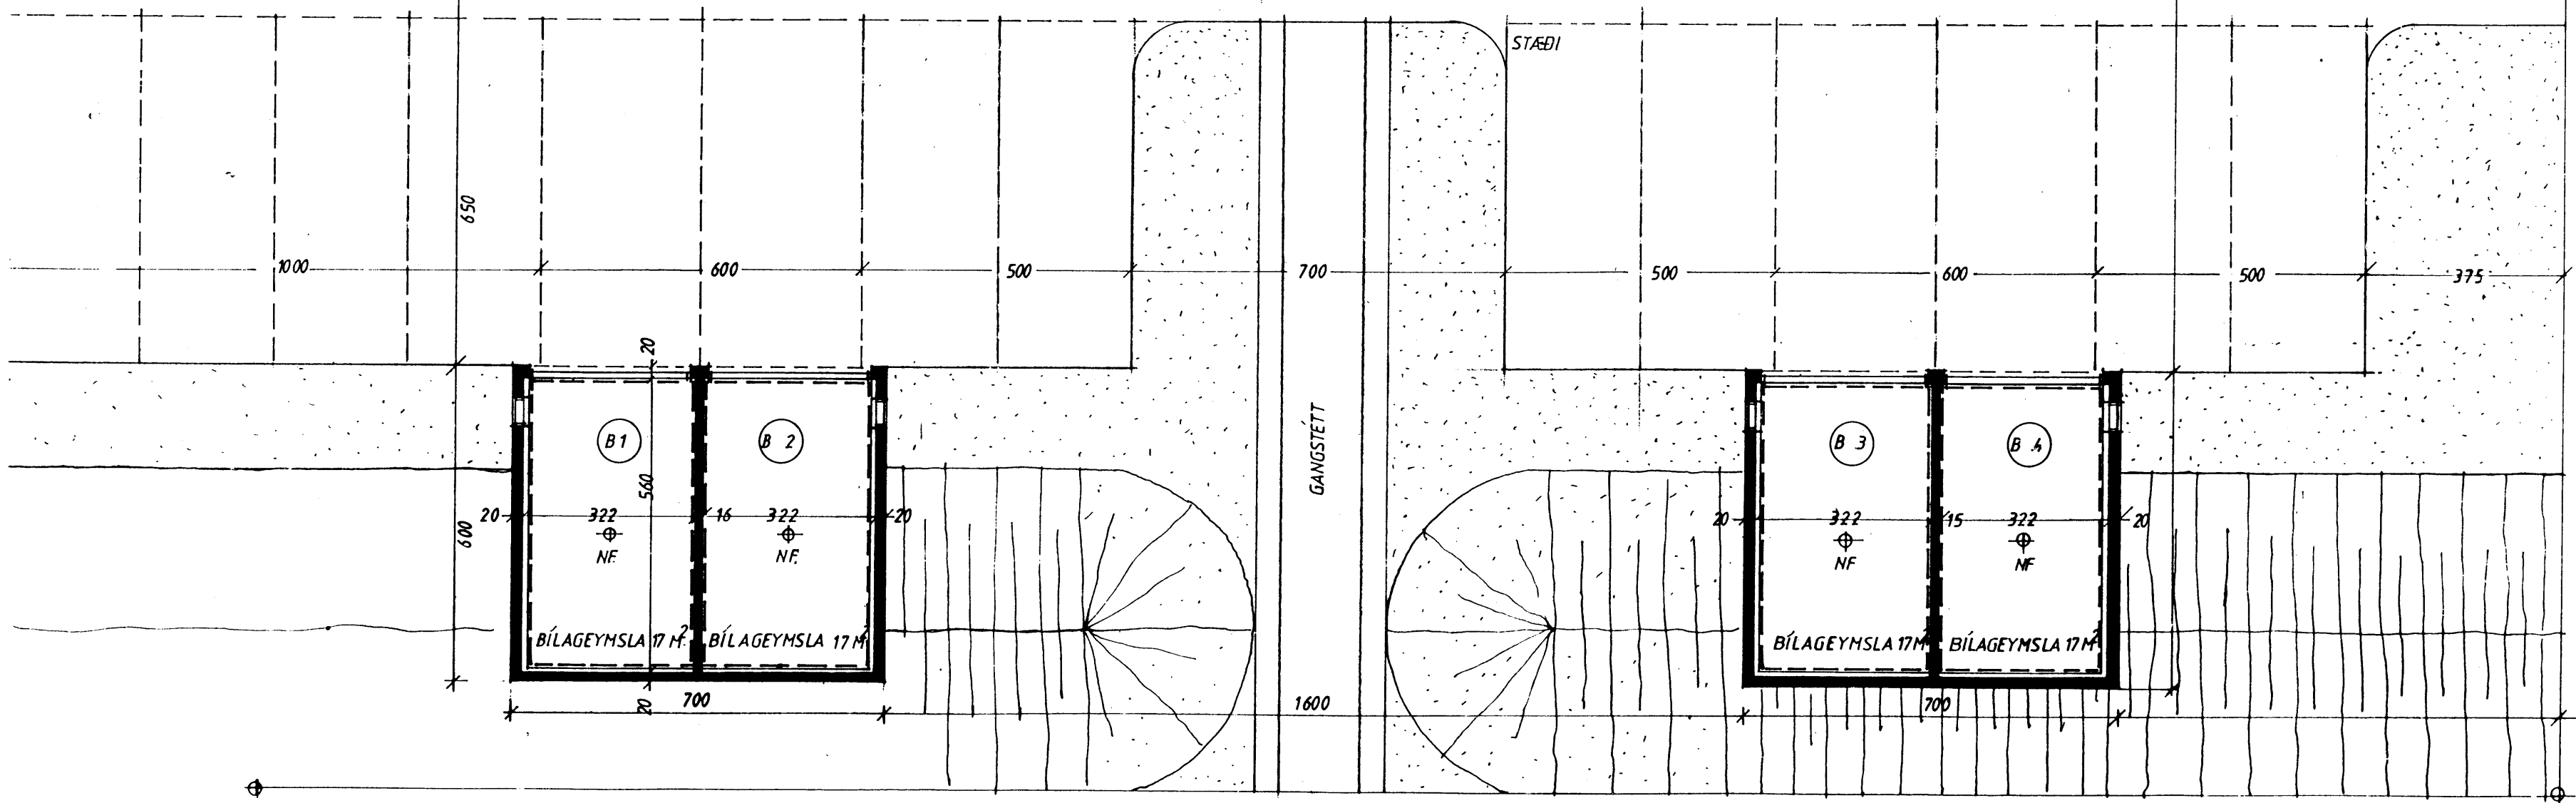

Samþykkt þann
 07 DES. 2005
 Byggingafulltrúinn í Hafnarfirði
 F.h. Kristján Þorarinsson

Breytt 1. nóvember 2005:
 Glerskáli byggður undir svölum við íbúð 0104.
 Efni: Ál og gler.

Stærðir glerskála skjali
 Brúttóflatarmál: 3.0 m²
 Brúttórúmmál: 7.8 m³

- (BNF) BRUNAHÓLF
- RYMINGARLEIÐ
- R REYKSKYNJARI

Samþykkt
 Veigar Sveinsdóttir
 Elín Ágústsdóttir
 Dani Ólafur Þorarinsson
 Elgi Þ. Gunnarsson
 Kárenka Karkel
 Dani S. Þorarinsson
 Gunnar Þorsteinsson
 Kristján Þorarinsson