






Samþykkt þann

07. DES. 2005

Byggingafulltrúinn í Hafnarfirði
F.h. Kristján Þórarinnsson

Breytt 1. nóvember 2005:
Glerskáli byggður undir svölum við íbúð 0104.
Efni: Ál og gler.

Stærðir glerskálanna *stærðir*
Brúttóflatarmál: 3.0 m²
Brúttórúmmál: 7.8 m³

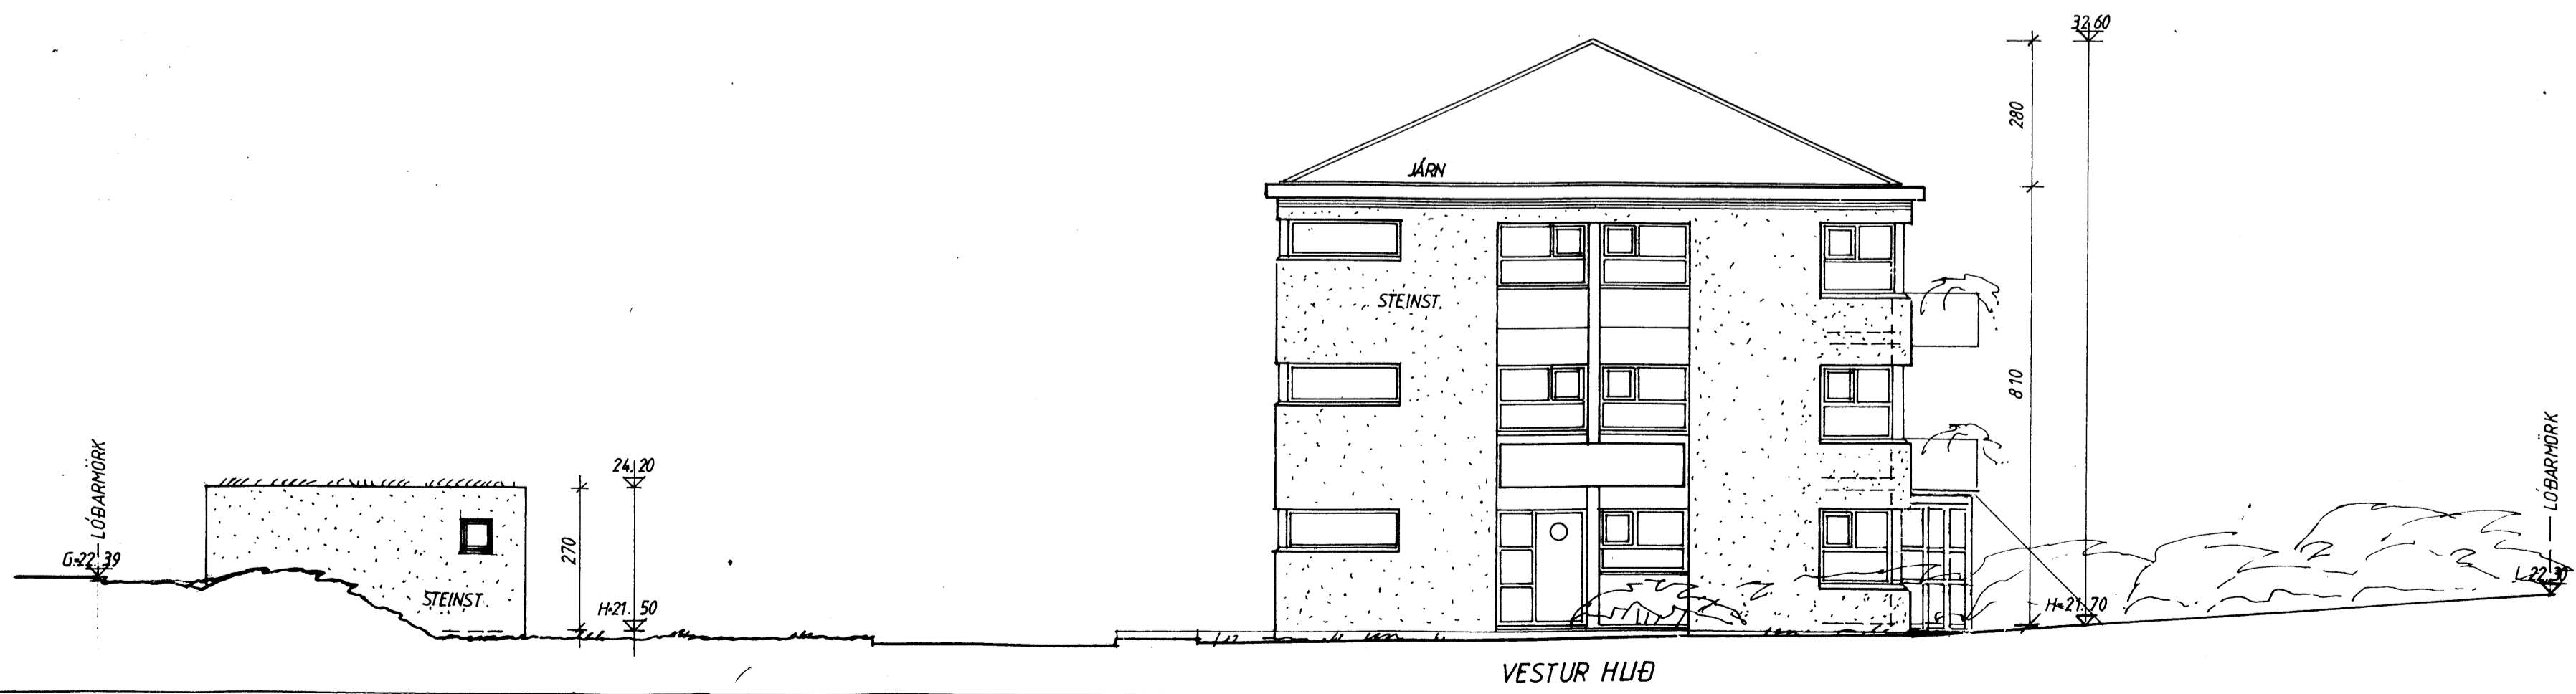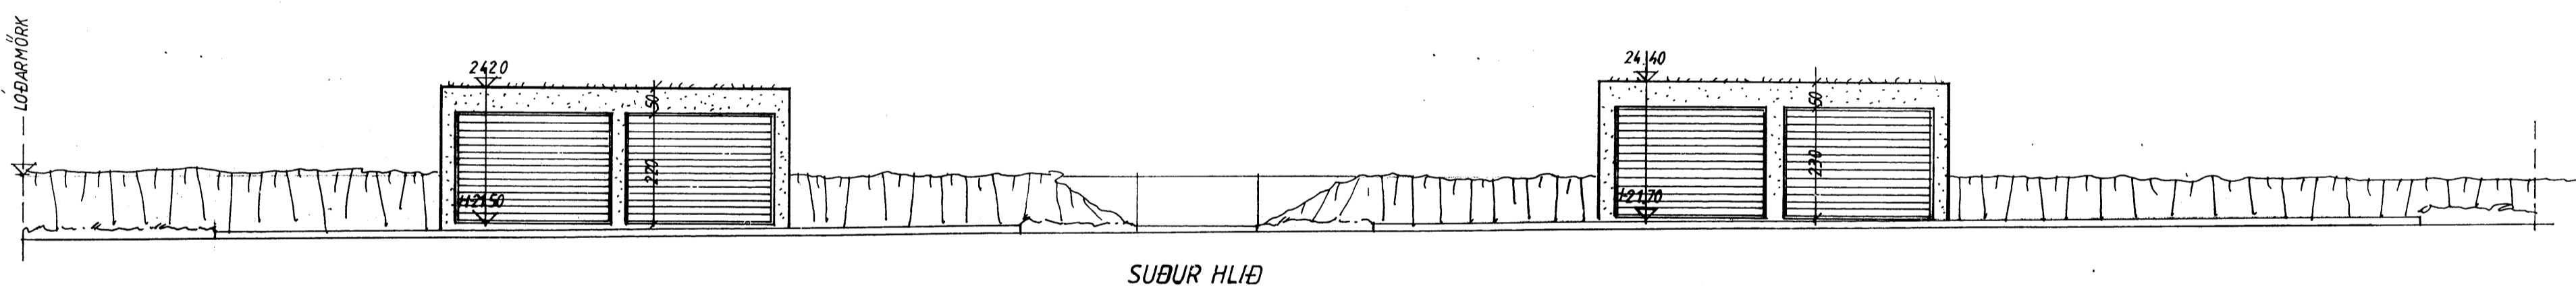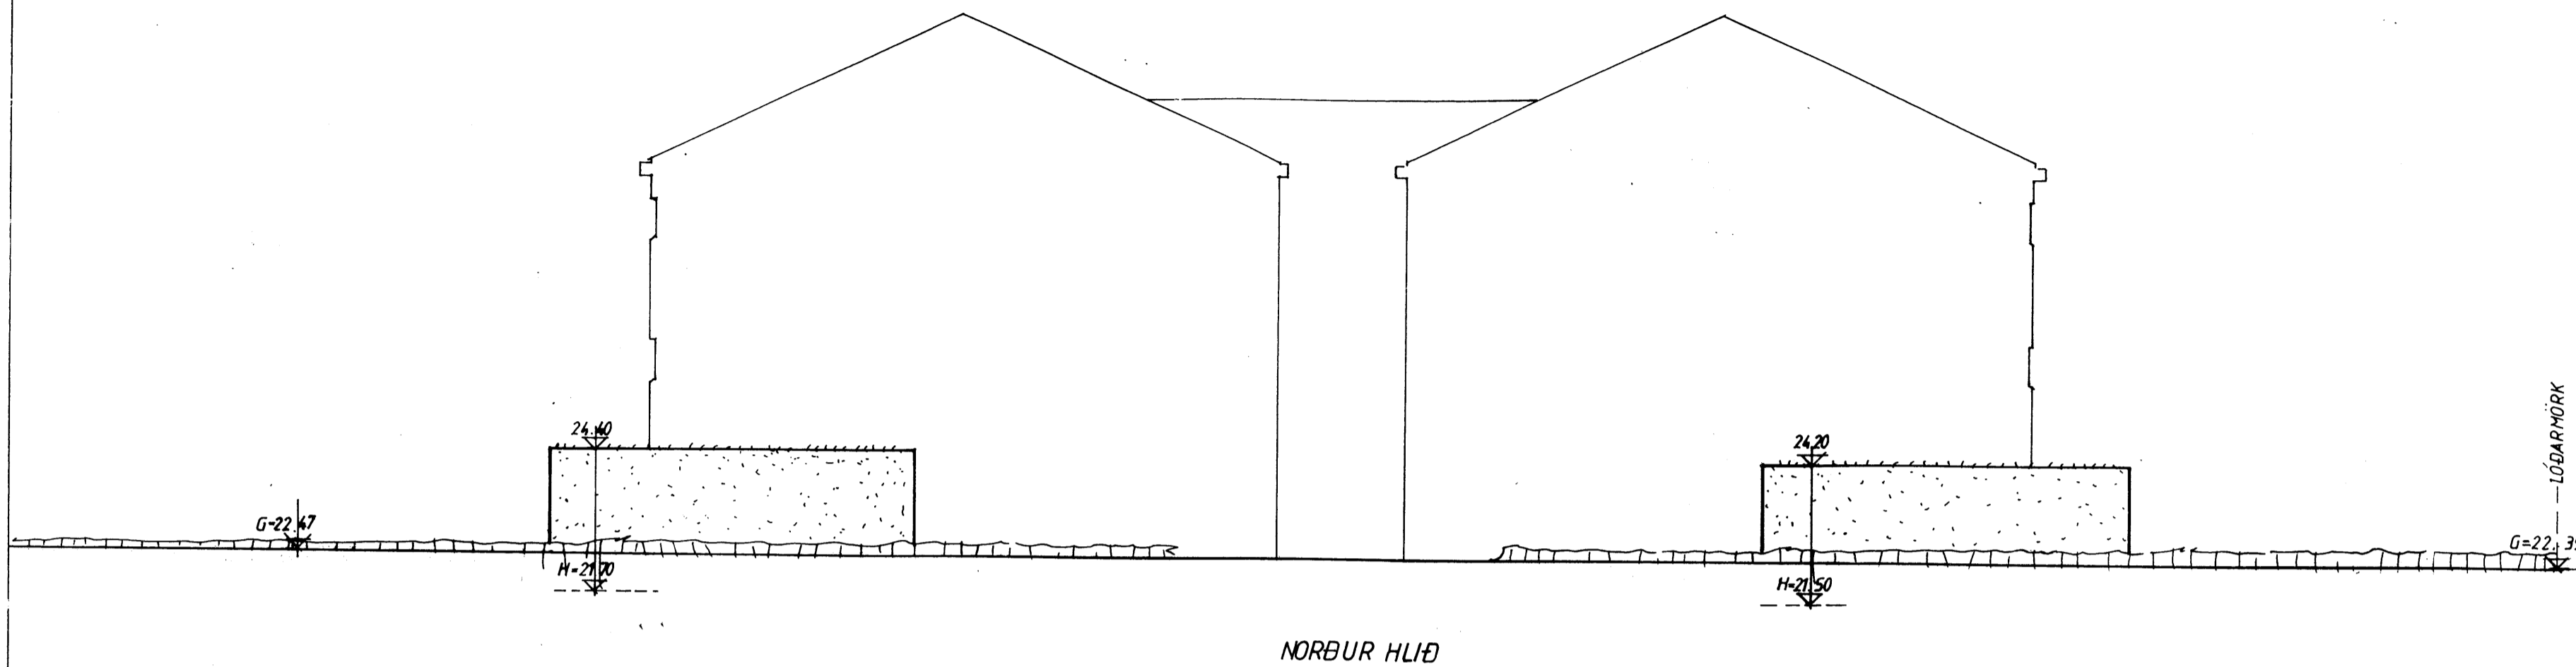

DENNIS JÓHANNESSON, ARKITEKT FAÍ *Dennis Johannesson*
KLAPPARSTÍG 27 101 RVÍK. S.18154

VERK FAGRAHLÍÐ 5, HAFNARFIRÐI.
HEITI ÚTLIT

MKV. 1 100
T. DJ

NR. 102-1-5
DAGS. OKT. '92