



Samþykkt þann
07 DES. 2005
Byggingafrullruinn í Hafnarfirði
F.h. Kristján Þorarinsson

Handwritten signature

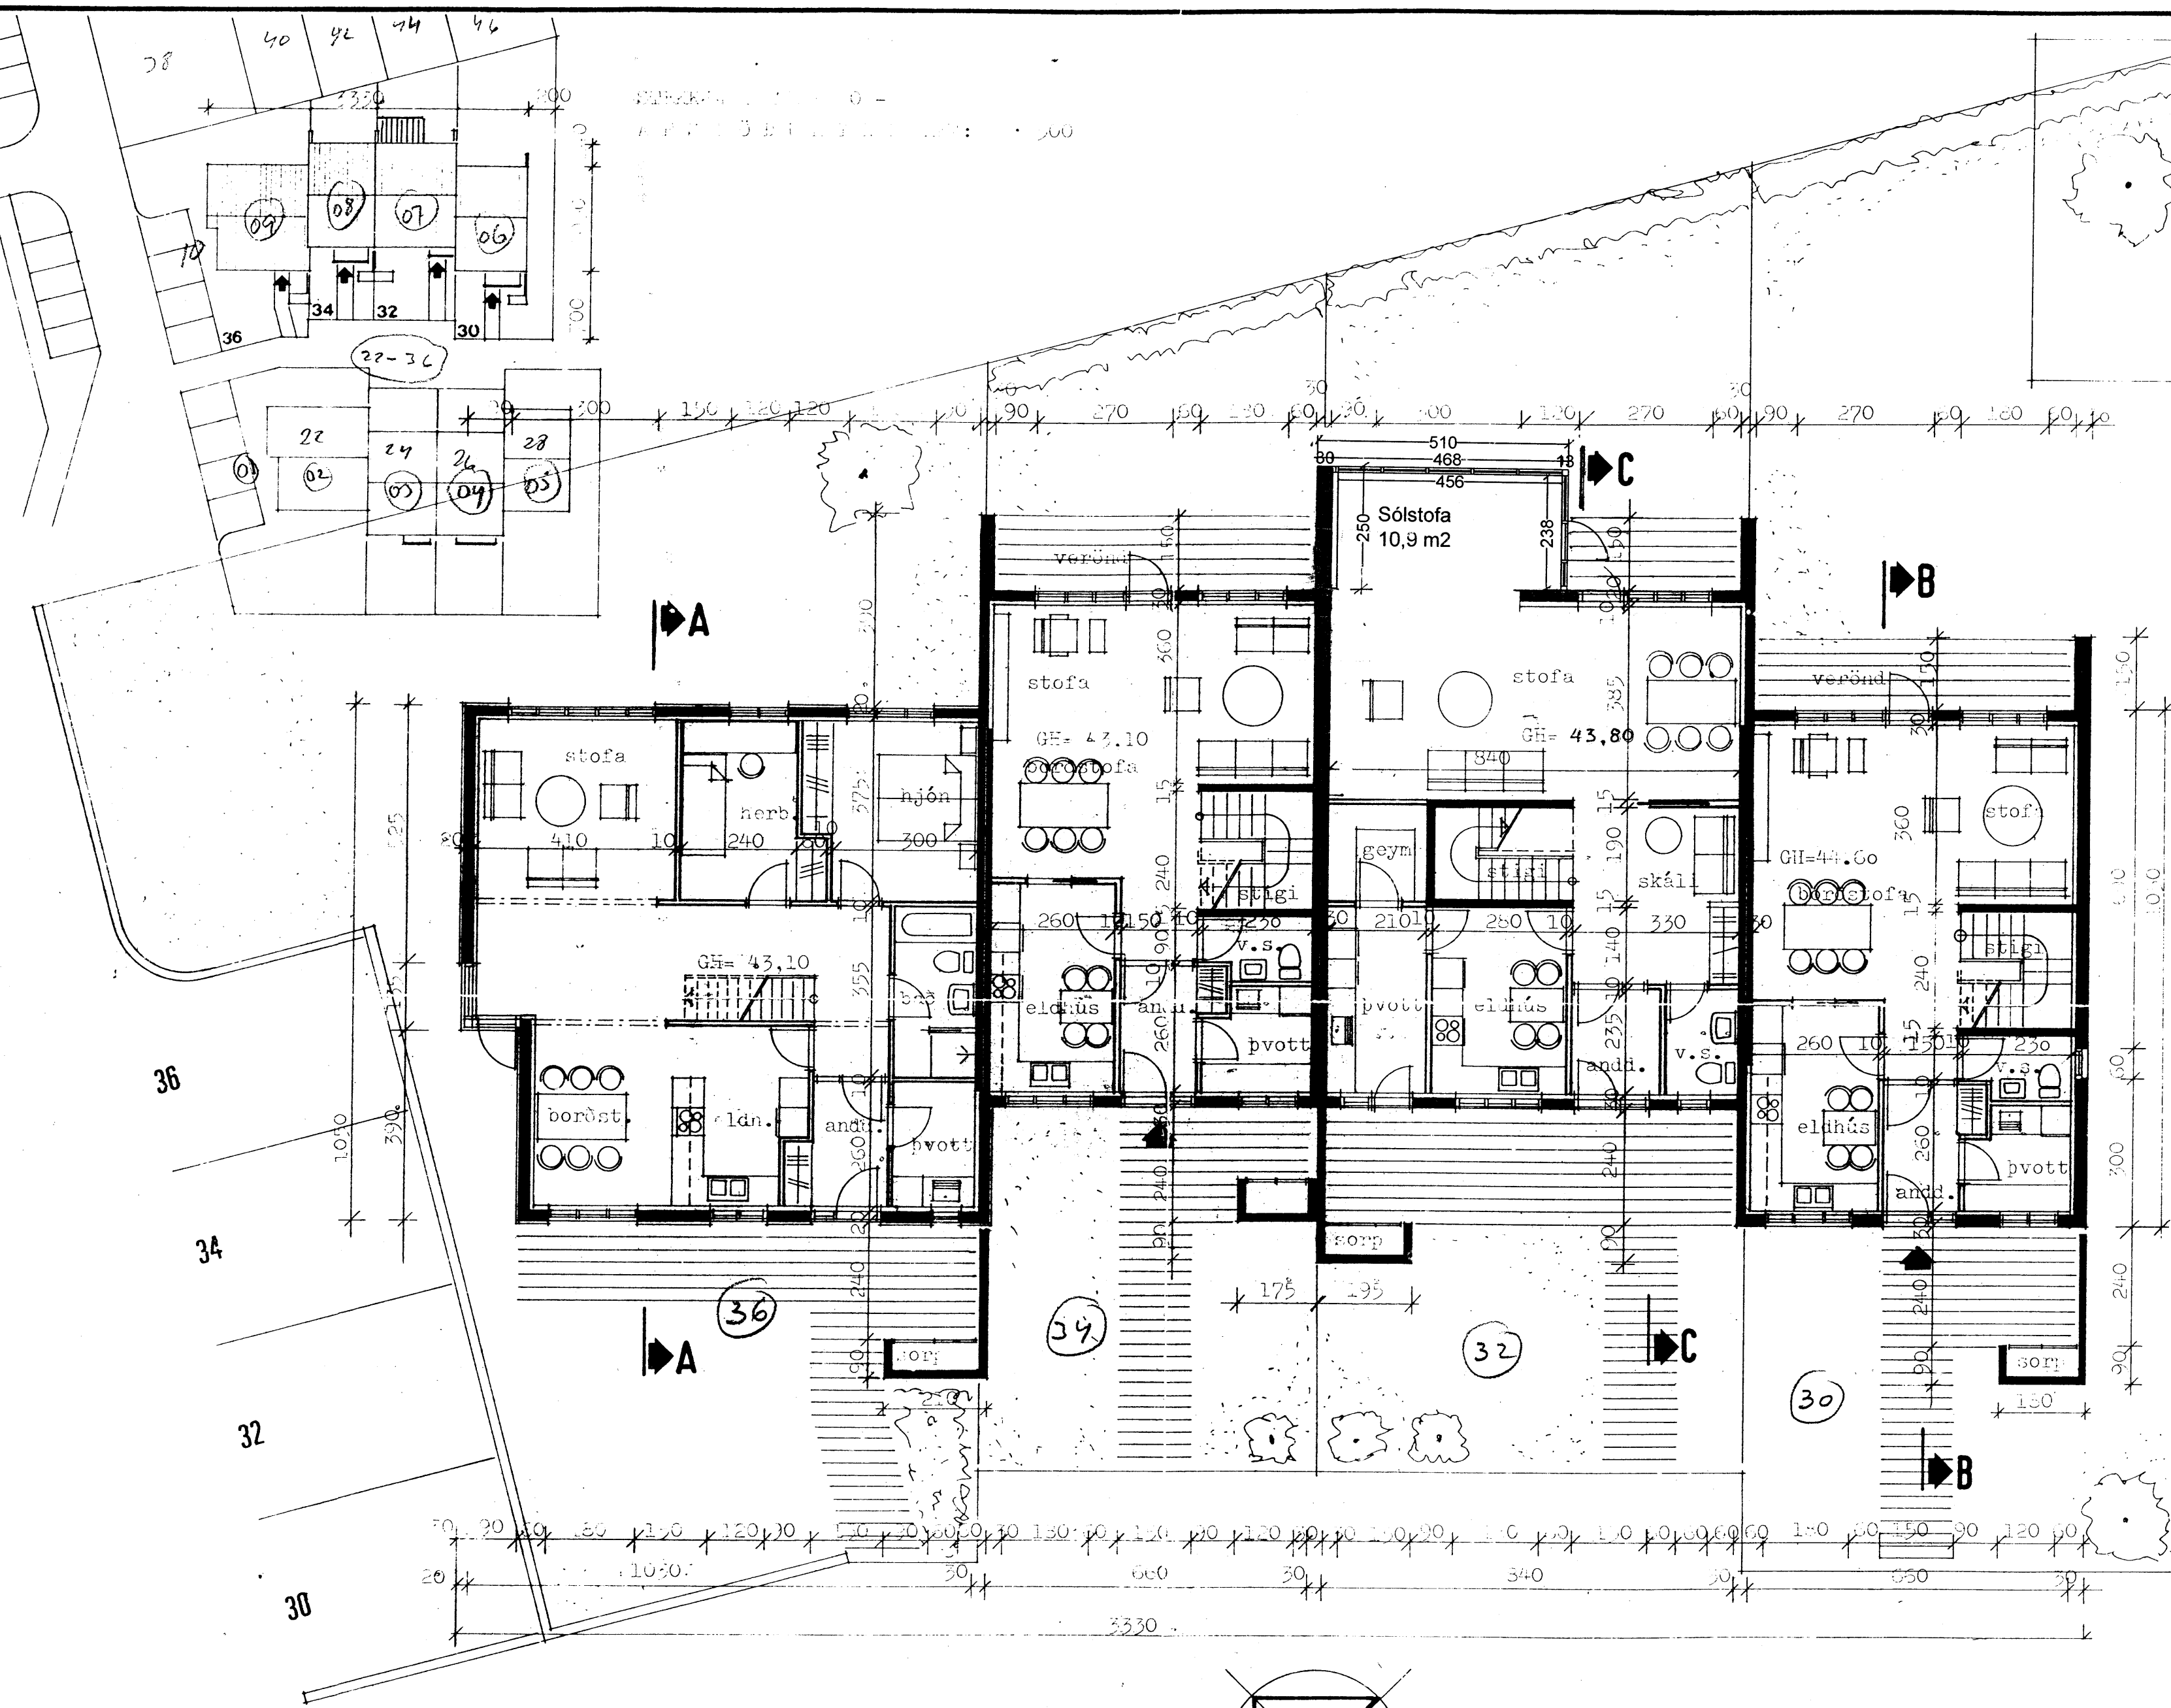

Raðhúsið var upphaflega hannað af Gylfa Guðjónssyni og Ingimundi Sveinssyni FAÍ, DSA. Breytingar þær sem nú er sótt um eiga við húsið Stekkjarhvamur 32 og eru stækkun 1. hæðar til Norð-Austurs, þar sem sólstofa er byggð við húsið.

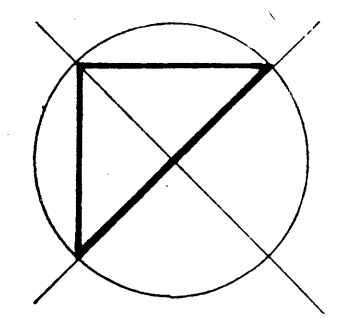

Stekkiarhvamur 32
Byggingarlýsing sólstofu:
Sólstofan stendur á teyptum undirstöðum.
Hliðar og þak sólstofunnar eru einangrunar-gler en allir gluggapóstar eru úr plasthúðuðu áli. Veggur milli húss nr. 32 og 34 er úr steinsteypu.

EMIL ÞÓR GUÐMUNDSSON
FTFI
LÆKJASMÁRA 98
200 KÓPAVOGUR
SÍMI: 544 4004
GSM: 898 9517
NETFANG: emil@emil.is
kt: 280456-3499

HEITI VERKS:
Stekkiarhvamur 32

HEITI TEIKNINGAR:
GRUNNMYND OG AFSTÖÐUMYND

MKV: 1:100/500	DAGS. 11/03/03	VERK NR. Reyk	
TEIKNAD. KÁ	YFIRFARID EPG	SAMÞYKKT EPG	NR. TEIKNINGAR
DAGSUNDIRSKR. 23/10/05	NAFN HÖNNUÐAR EMIL ÞÓR GUÐMUNDSSON	BN01	
UNDIRSKR. HÖNNUÐAR <i>Handwritten signature</i>	ÚTGAFA		