


Byggingarfulltrúi samþykkir erindið.  
 07 DES. 2005  
 Bent skal á að samþykkt þessi verður ekki virk, fyrr en eftir þinglýsingu eignaskipavörðsins og skráningu hennar hjá Fagmenntamáttaráskrifum.  
 Byggingarfulltrúi í Hafnarfirði  
 Eft. Kristján Þórásson

Úr Gildi

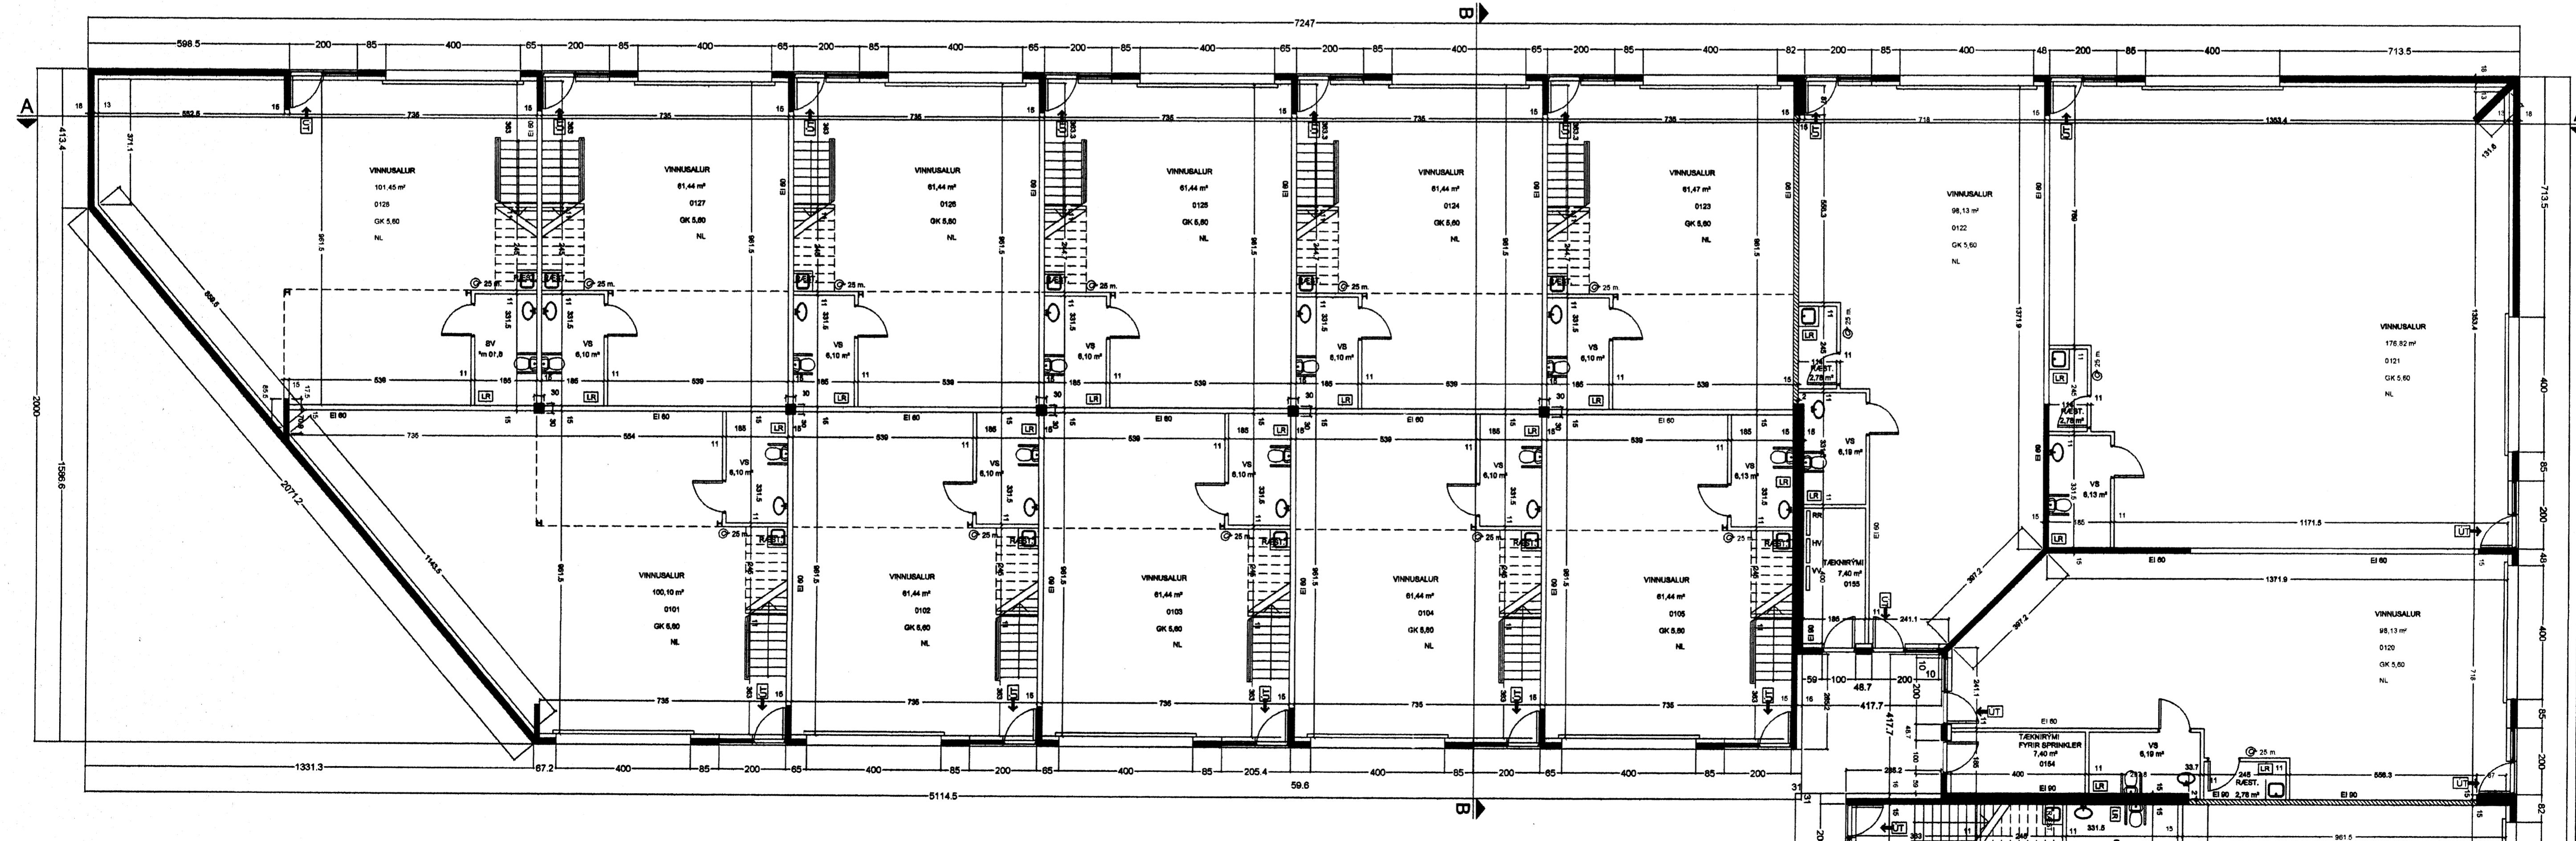

- NF = Niðurtali
- LR = Loftstæðing
- ☒ = merktur útgangur
- ☒ = bílastæði fyrir fataleira
- BO = björgunarp
- ☒ = fellistagi við björgunarp
- ☒ = brunnslanga
- 20 m.

Breyting: 20.03.2002  
 Við móttök húsnæðis við innvið 1 í gírnahlutnum 0122 og 0120 er komið fyrir breytingum.  
 Búðarhluti þessa verkis stöðvir þilar og stöðvir 1 stöð innvið.  
 Breyting: 11.03.2002  
 Bætt við rýmiinu fyrir millið.  
 Breyting: 28.01.02  
 Úthitt Breytt í samræmi er innviðingum og innviðskilum breytt. Býggingarfulltrúi og skráningartíðu breytt. Eignarhluti minnkað og bein fólgað.

ECS 30 = F30 hurð (rykþétt og sjálflokandi).  
 A = er óbrennandi ehl.  
 B = er brennandi ehl (i.d. timbur).

BREYTING GERÐ Í SAMRÁÐI VÐ KRARK, TEIKNISTOFU  
*Guðbjörg Ástheimsson*  
 ÞRÍÐJA HÆÐIN, ARKITEKTAR - SIGURÞÓR AÐALSTEINSSON FAI  
 BREYTT MILLILOFT, KAFFISTOFA, VS., STRANDGÖTU 28 220 HAFNARFIRÐI  
 BIL 113  
 SM: 555 46 10 FAX: 565 46 31  
 KT: 250144-3039  
 NETFANG: [astheim@net.is](mailto:astheim@net.is)

TEIKNISTOFAN SMÍÐJUVEGI 11  
 200 KÓPAVOGI - ÍSLAND  
 S: 064 2255 FAX: 564 4881  
 Verkhafi LÖNSBRAUT 6  
 Verkhafi GRUNNMYND 1 H  
 Hennið Kristinn Ragnarsson 120044-2066  
 Töknafó Jorge G. Enriquez  
 Mkv. 1:100  
 Blað nr. 4 af 9  
 Daga 25.01.2001

HANNAÐ: SA TEIKNAD: SA  
 DAGS: 22.11.2005 MKV: 1:100  
 VERKFR: -