



Skráningartafla: HELLISGATA 18, HAFNARFIRÐI		Skrásetjari: Sigurbör Aðalsteinsson												
Landnúmer: 120795		Kennitala: 250144-3939												
Matshlutanúmer: 01		Dags: 20.10.2005												
Uppskipting og lýsing		Stærðir												
D0 Lokun	D1 Rými hæð-röð	D2 Notkun	D3 Höfuð- flokkun											
D4 Eignar- hald	D5 Brúttófl. m²	D6 DSM Míllitour m²	D7 Stigár m²											
D8 Brúttófl. m²	D9 Brúttófl. sh < 1.8	D10a Salarnæð min	D10b Salarnæð max											
D11 Brúttó rúmnafl. m²	D12 Nettófl. m²	D16 Birt fl. fl. m²	D17 Reiknitala skiptarúmnafl. m²											
	Matshluti		410,1	0,0	11,0	8,6	353,1	84,1			952,6	297,4	298,8	738,776
	Botn										27,3			
	01	1. hæð												
A	0101	íbúð	N	0101	136,7	0,0	5,5	0,0	136,7	1,8	382,8	112,0	118,7	154,900
A	0102	íbúð	N	0102	64,5				64,5		180,6	55,0	64,5	2,80
A	0103	anddyri	U	0201	5,6				5,6		137,4	42,9	48,6	2,73
A	0104	gangur	U	Y	6,1				6,1		18,4	2,0	5,6	2,80
A	0105	þvottahús	N	Y	10,1				10,1		18,1	5,2	2,80	14,560
C	0106	kjallaratrappa	U	X	4,0				4,0		28,3	6,9	2,80	19,320
	02	2. hæð												
A	0201	íbúð	N	0201	136,7	0,0	5,5	4,7	132,0	0,0	362,3	108,2	129,6	125,610
A	0202	íbúð	N	0202	62,5				62,5		165,7	47,4	62,5	2,65
A	0203	stigapallur	U	Y	70,9				67,1		187,9	58,1	67,1	2,65
C	0204	svalir	S	0202	2,8				2,8		8,7	2,7	1,00	2,800
	03	3. hæð												
A	0301	risherbergi	N	0201	136,7	0,0	0,0	3,9	84,4	82,3	180,2	77,2	50,5	
A	0302	risherbergi	N	0202	44,3				42,8	15,8	80,5	40,1	27,0	1,82
A	0303	súðarymi	F	0201	44,0				41,6	18,1	77,9	37,1	23,5	1,77
A	0304	súðarymi	F	0202	28,1				28,1	0,00	8,5			
					20,3				20,3	0,00	0,86			13,3

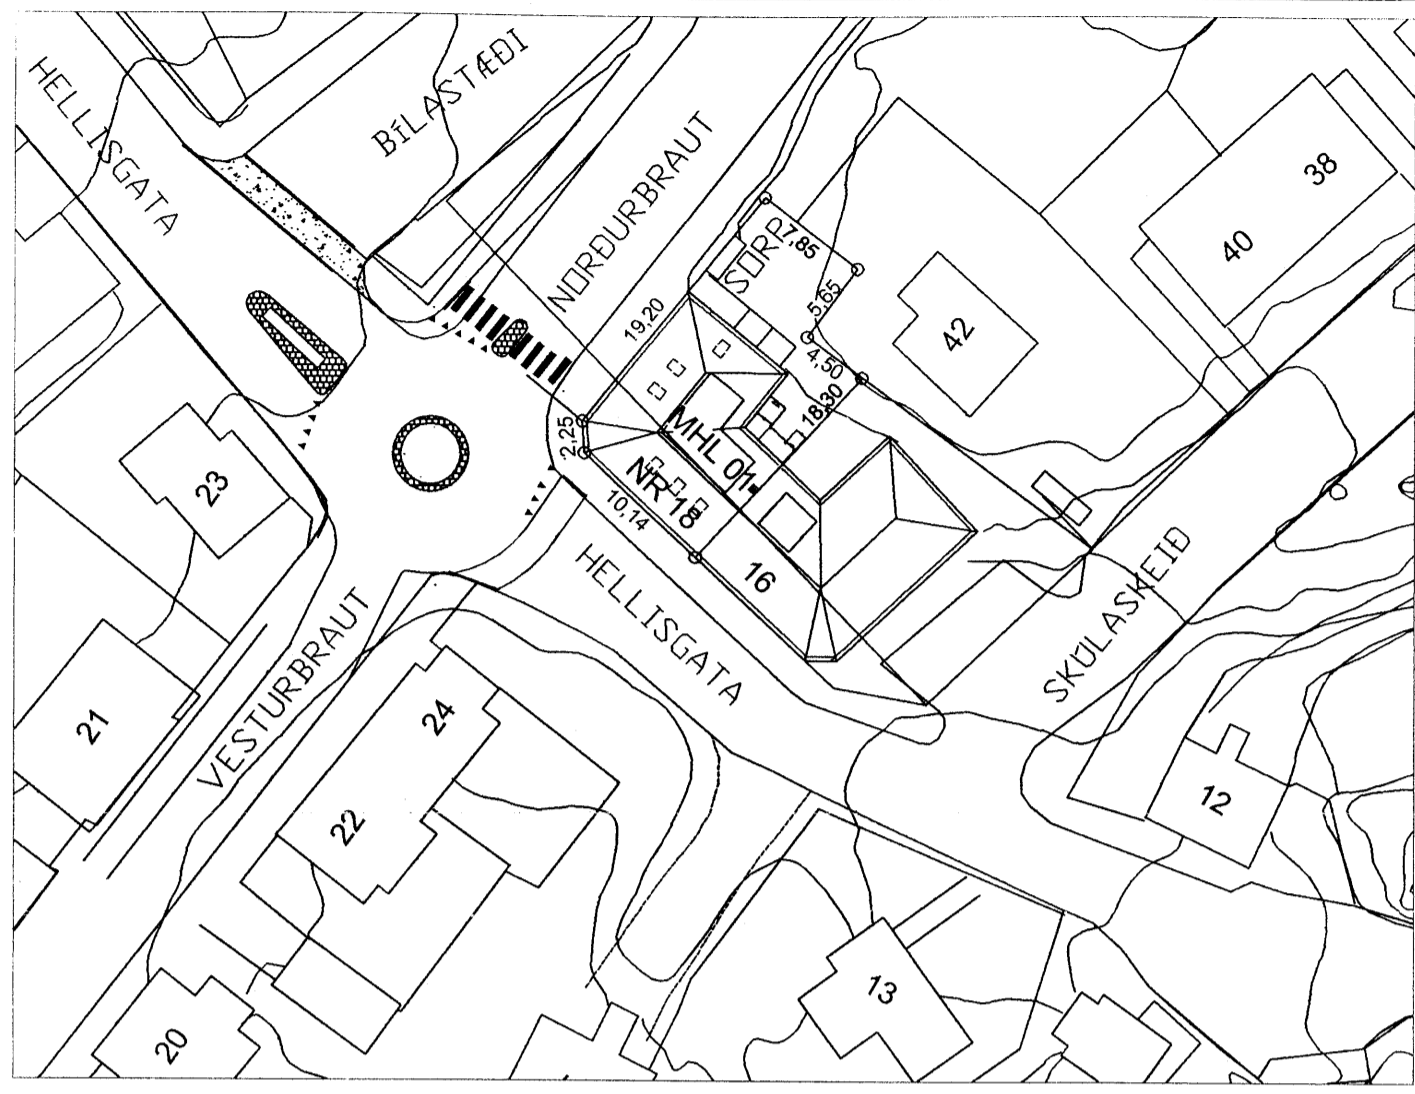


AFSTÖÐUMYND M-1:500


**Byggingarfulltrúi samþykkir erindið.**  
**09 FEB. 2006**  
 Bent skal á að samþykkt þessi verður ekki virk fyrr en eftir þinglýsingu eignaskiptayfirlýsingarinnar og skráningu hennar hjá Fastegnamati ríkissins.  
 Byggingarfulltrúinn í Hafnarfirði  
 Fh. Kristján Þórarinnsson

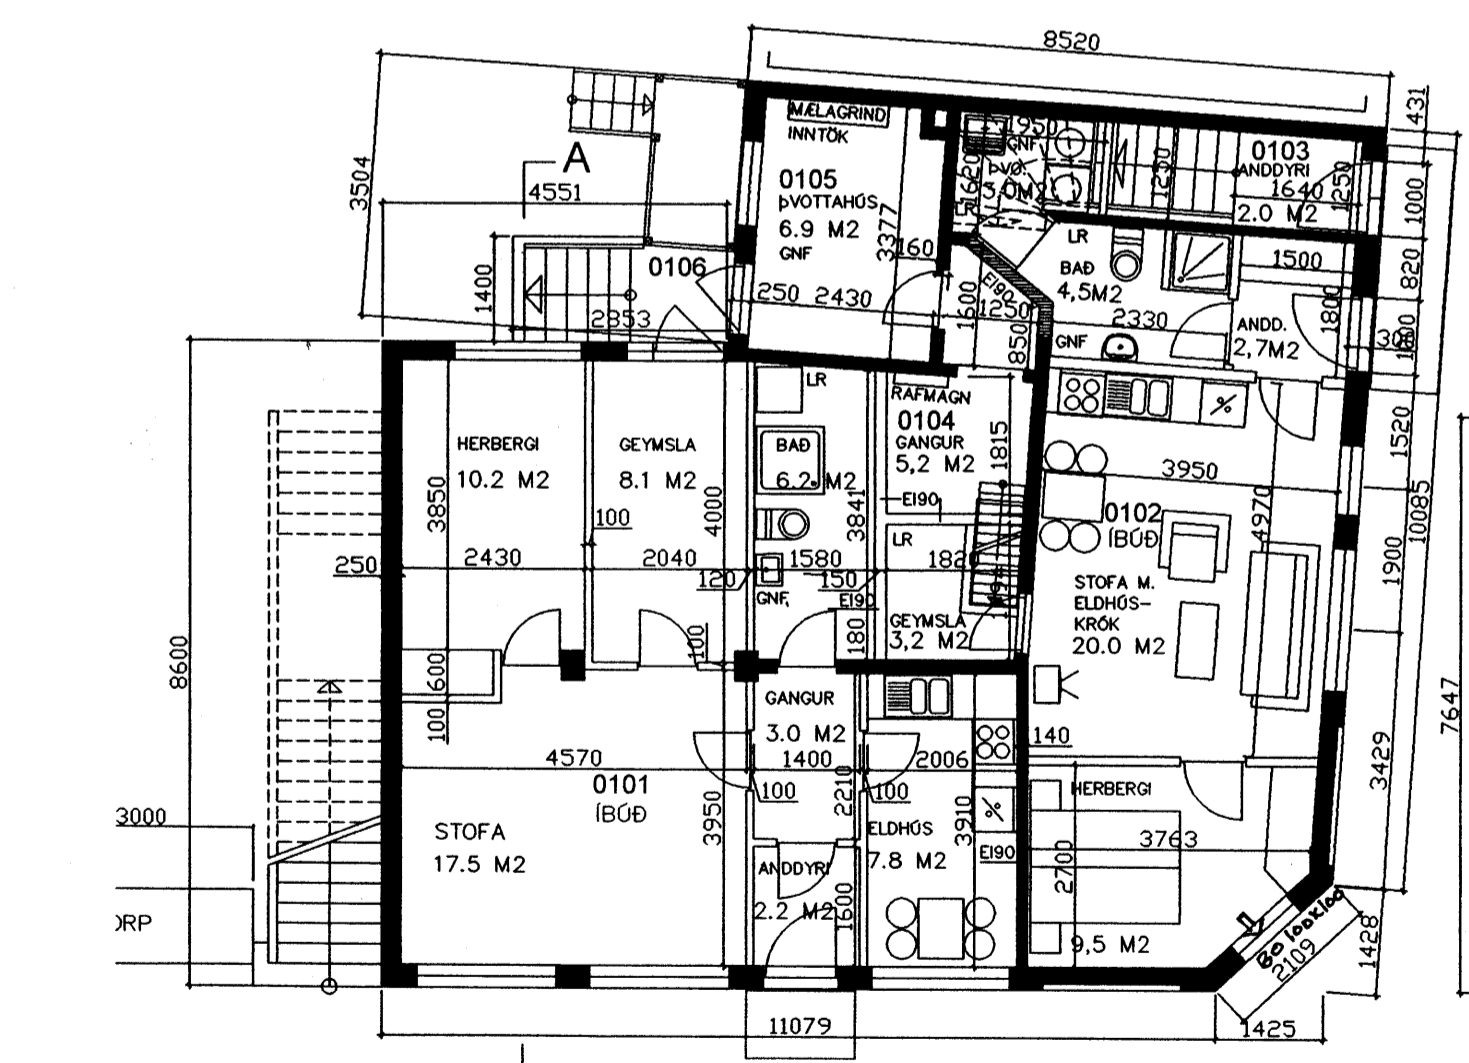

1.HÆÐ LA

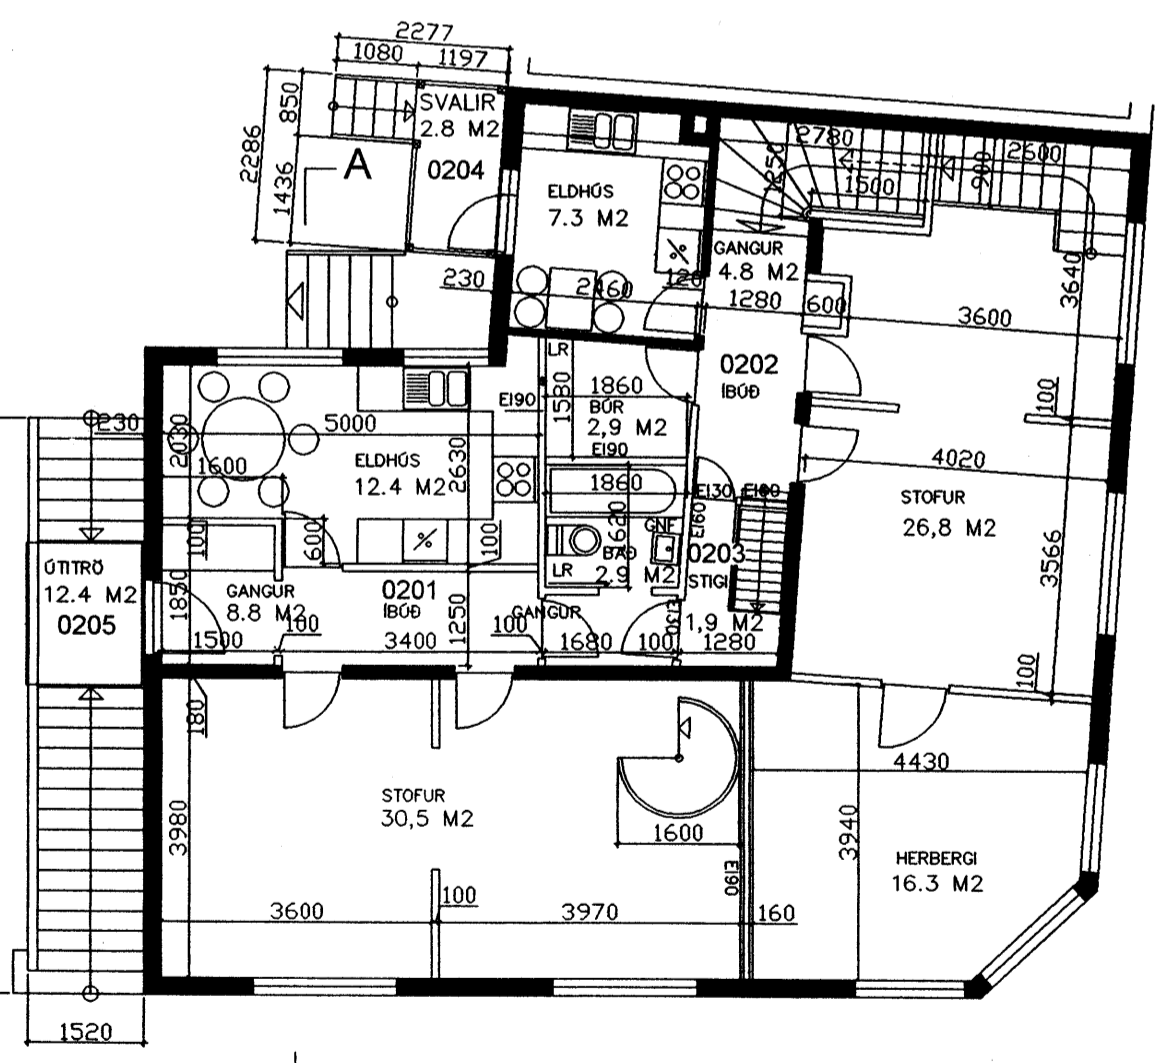

2.HÆÐ LA

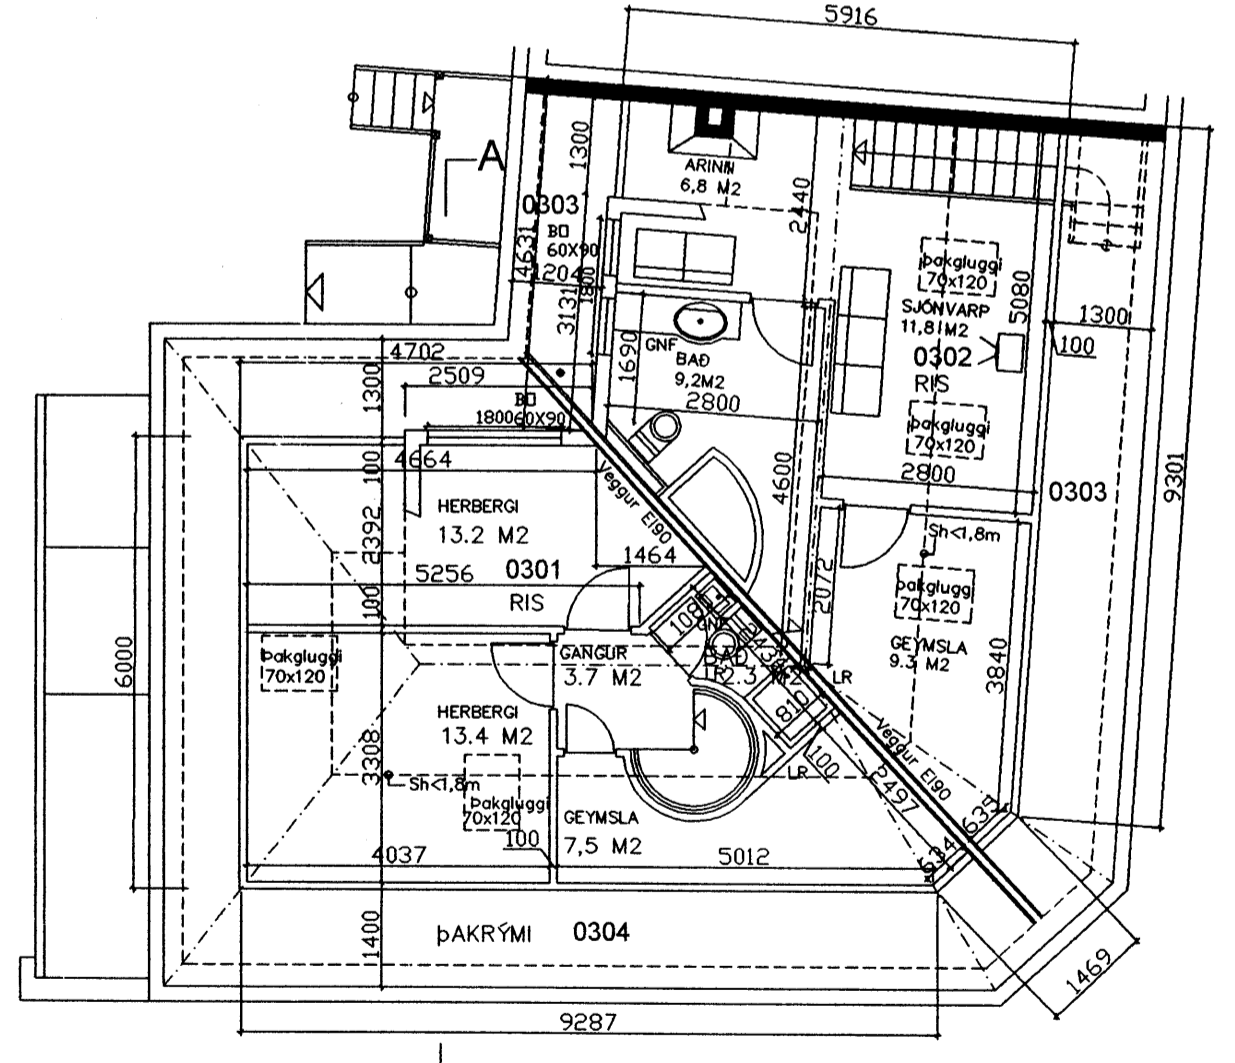

RIS LA

Br. 20.10.2005: sett íbúð í verslunarplass og breytt gluggum á 1. h., ný skráningartafla

*Sigurbör Aðalsteinsson*

HELLISGATA 18, HAFNARFIRÐI 001

Upphafleg teikning Bárður Ísleifsson og Einar Sveinsson, 22.06.1942



ÞRÍÐJA HÆÐIN, ARKITEKTAR – SIGURÞÓR AÐALSTEINSSON FAI  
 Reyndarteikning, innréttað ris  
 GRUNNMÝNDIR, AFSTÖÐUMYND

HANNAD: TEIKNAD: SA DACS: 5.9.2005 MKV: 1:100, 1:500 VERKNR: STRANDGÖTU 28 220 HAFNARFIRÐI SIMI: 565 48 10 FAX: 565 48 31 NETFANG: s@strandia.is KT: 250144-3939