



Byggingarfulltrúi  
samþykkir erindið.

09 FEB. 2006


Bent skal á að samþykkt þessi verður ekki virk,  
fyrr en eftir þinglýsingu eignaskiptayfirlýsingar-  
innar og skráningu hennar hjá Fasteignamat ríkisins.  
Byggingarfulltrúinn í Hafnarfirði  
F.h. Kristján Þórarinnsson

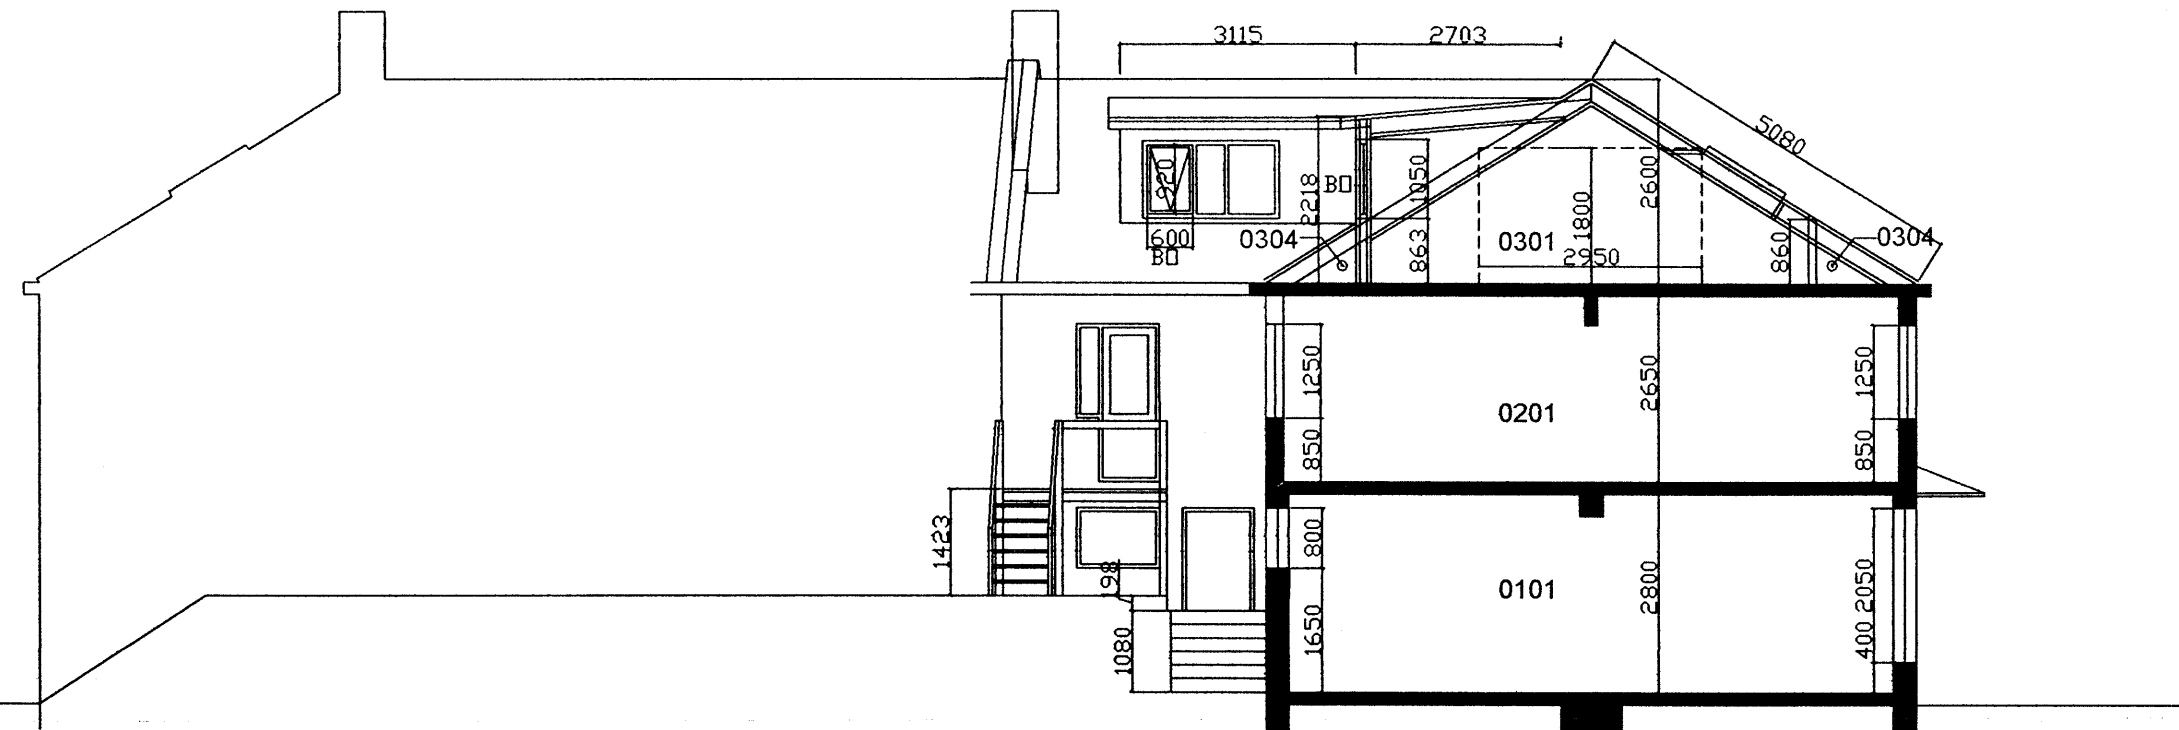

SNIDMYND A-A

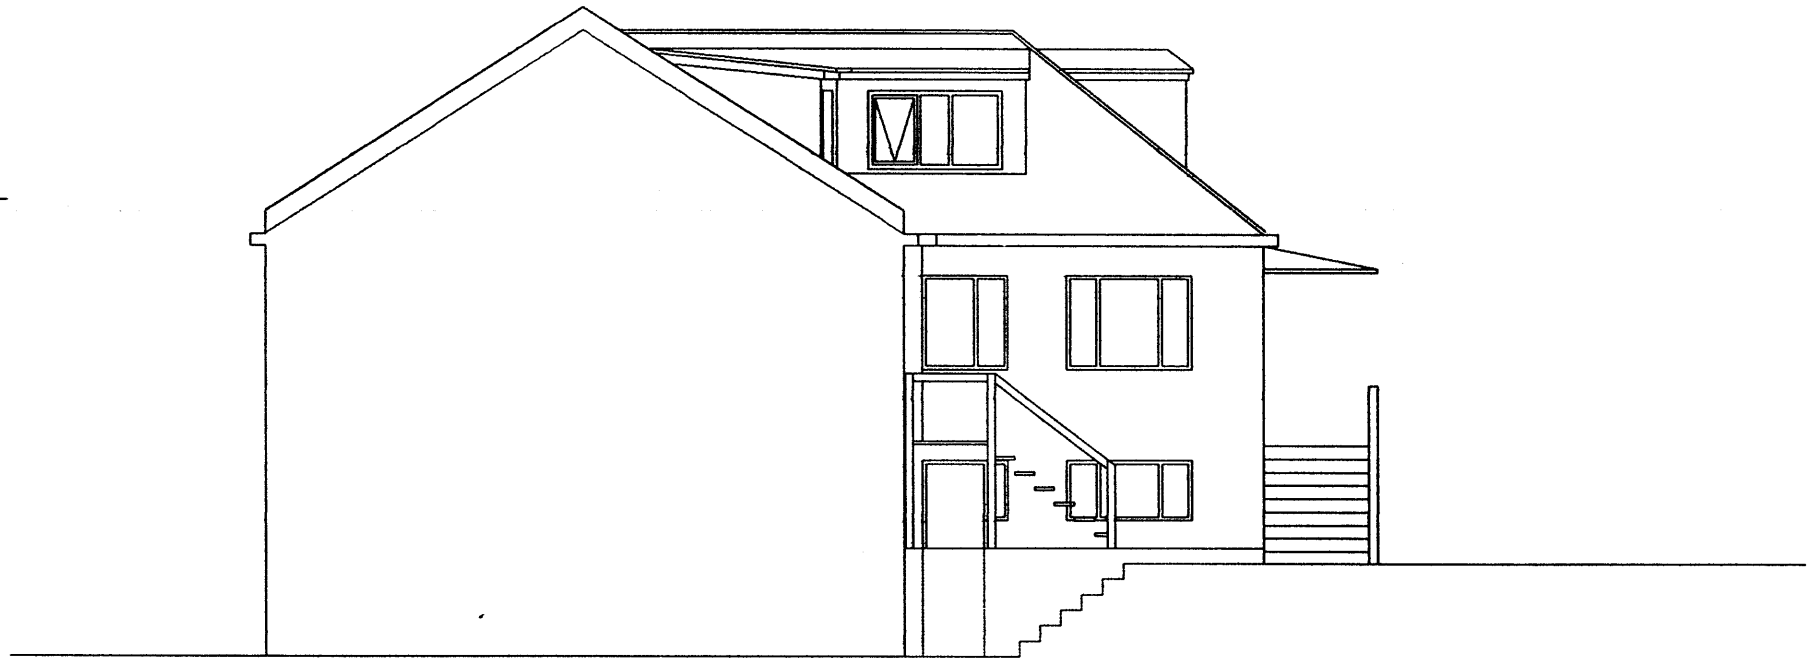


AUSTURHLÍÐ

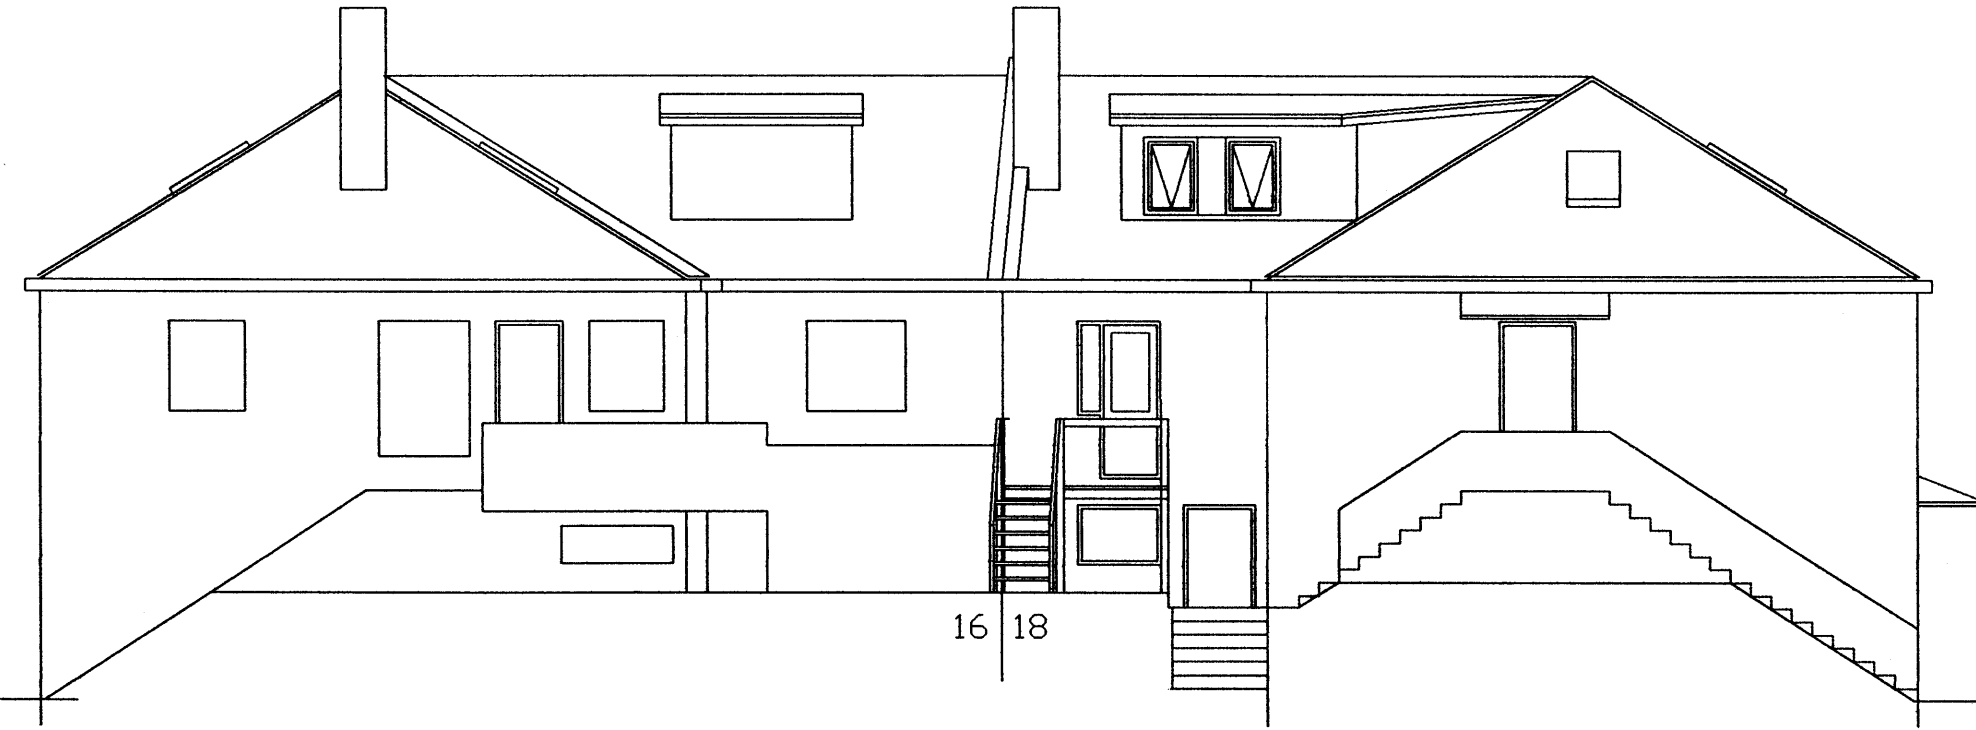

NORÐURHLÍÐ



AÐ NORÐURBRAUT

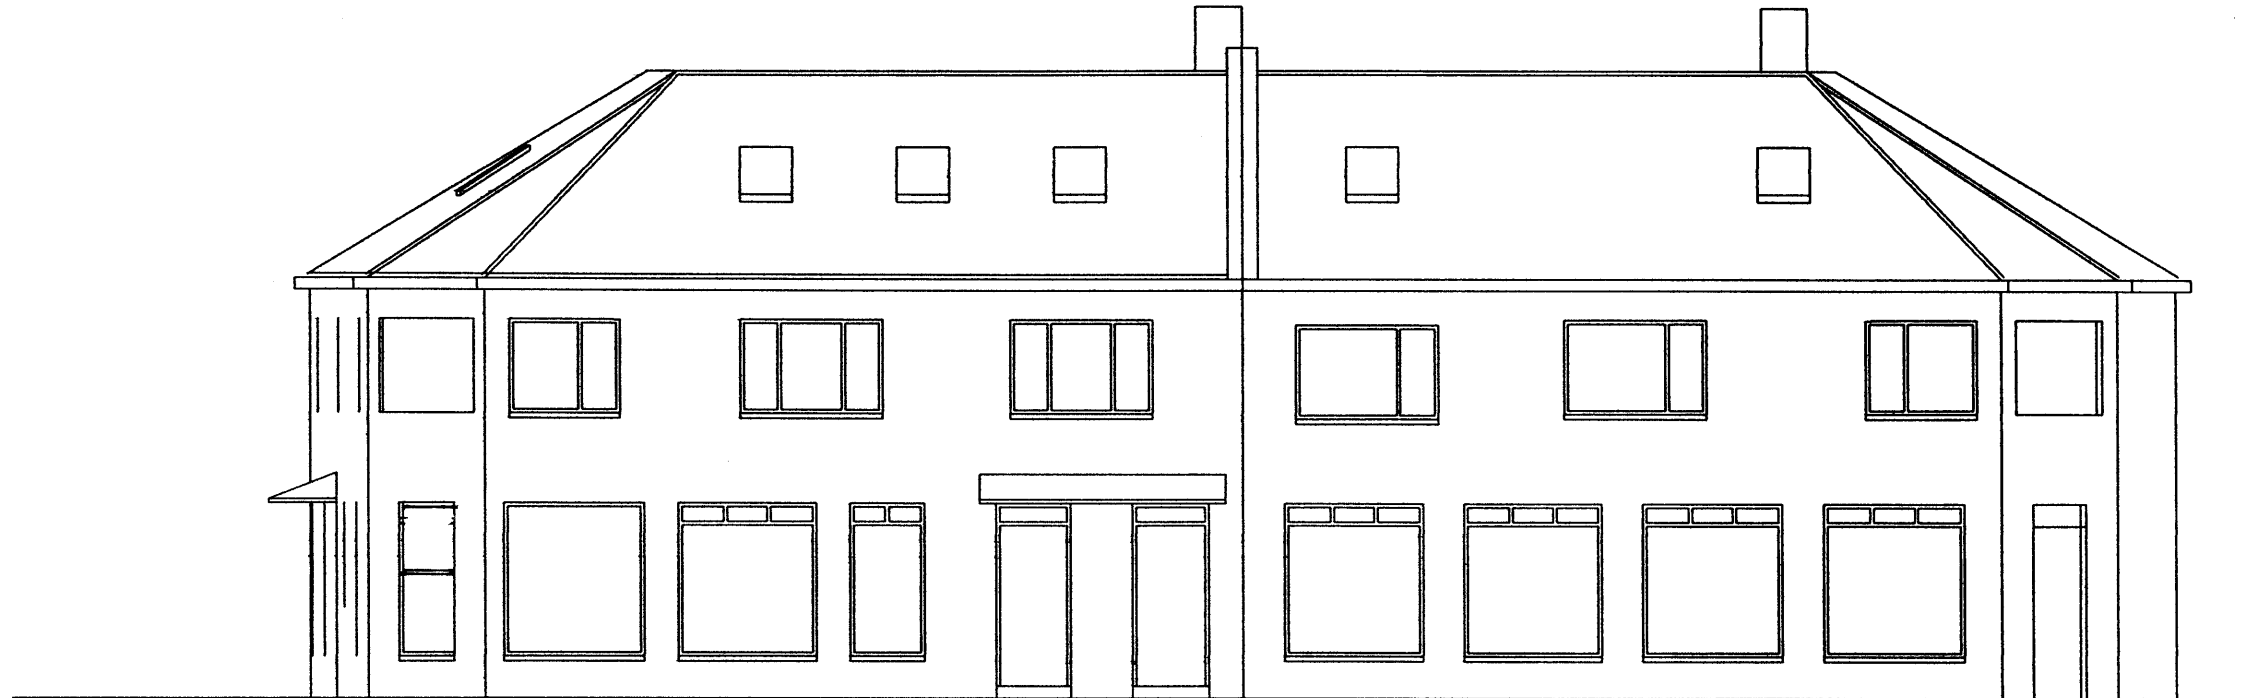

AÐ KIRKJUVEGI

Br. 20.10.2005: sett íbúð í verðunarspláss á 1. h., ný skráningartafa

*Sigurþór Adalsteinsson*

HELLISGATA 18, HAFNARFIRÐI 002

Upphafleg teikning Bárður Ísleifsson  
og Einar Sveinsson, 22.06.1942



ÞRÍÐJA HÆÐIN, ARKITEKTAR – SIGURÞÓR AÐALSTEINSSON FAI  
Reyndarteikning, innréttað ris  
ÚTLIT, SNIDMYND

HANNÁÐ: TEIKNÁÐ: SA DAGS: 5.9.2005 MKV: 1:100 VERKNR:

STRANDGÖTU 28 220 HAFNARFIRÐI  
SÍMI: 555 46 10 FAX: 565 48 31  
KT: 250144-3939  
NETFANG: [si@islandia.is](mailto:si@islandia.is)