



HP

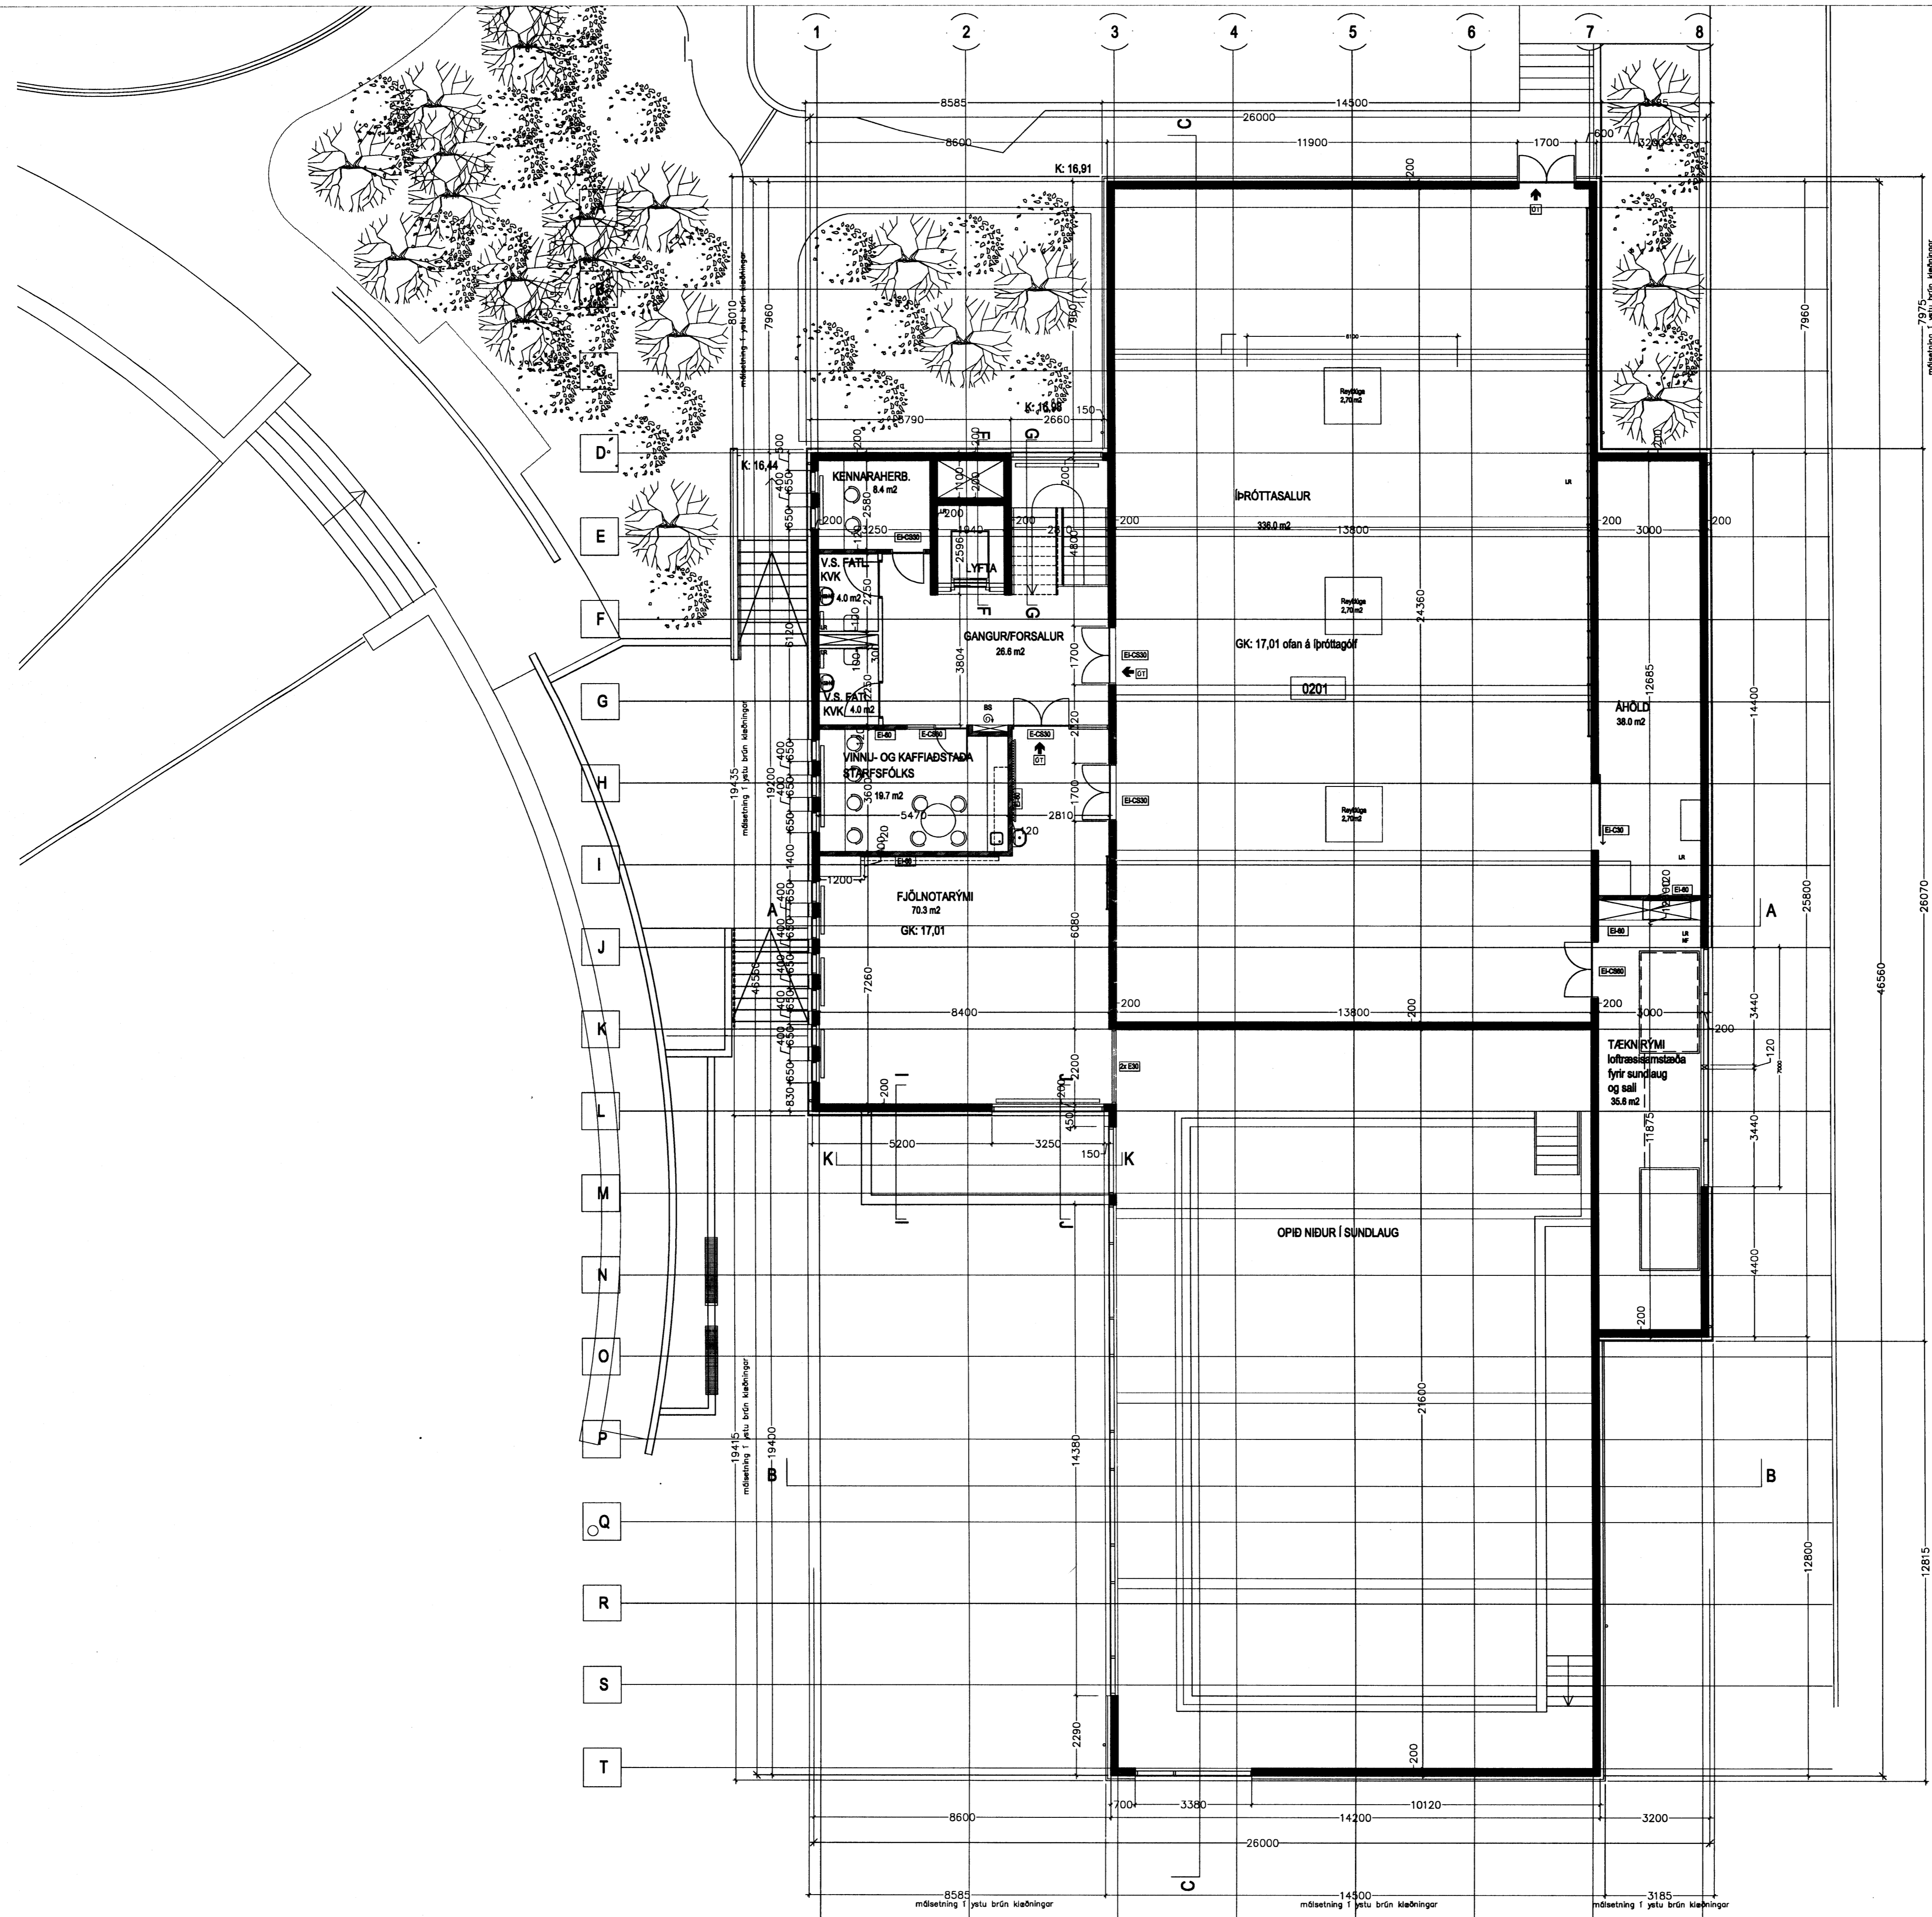

Breytingar frá samb. byggingamefndaruppráttum:
Frágangur lóðar upp við hús; tröppur, rampar og gróðurker
Innihurðum á snyttingum snúð, flóttahurð úr sal færð til.

Stefna Olaf. 07020 2065

A 07.02.2006 Tæki um breytingar á skilum
BR. DAGS. BREYTING REKNI. TERN.

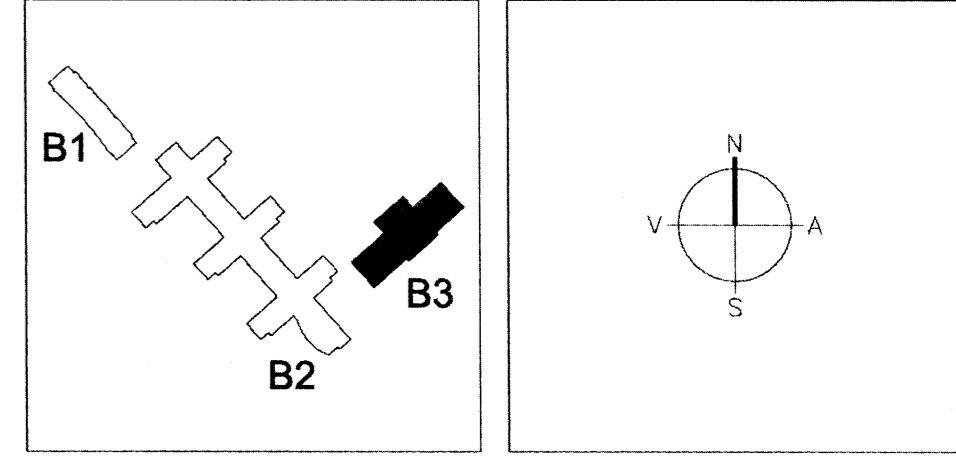

Á STOFUNNI
ARKITEKTAR
BERGSTADASTRÆTI 10, RVK. sími:551-1460, netfang:stofan@stofunni.is

FINNUR BJÖRGVINSSON
HILMAR HÖR BJÖRNSSON
SIGRÍÐUR ÓLAFSDÓTTIR

LANDMÖTUN
EINAR E. SÆMUNDSEN
INGIBJÖRG KRISTJÁNSDÓTTIR
MARGRÉT SIGURDÁRDÓTTIR

VSÓ
VSÓ RÁÐGJÖF
BORGHARTUN 20, 105 REYKJAVÍK, Sími: 595-9000, SímiREF: 595-6010, NETFANG: vs@vs.is

SÓLVANGSVEGUR 4
LÆKJARSKÓLI - ÍÞRÓTTAHÚSNÆÐI
GRUNNMYND 2. HÆÐAR
REYNDARTEIKNING

HANNADEIKN. SÓ
ATH.
SAMÞYKKT
KT. 860589-1399
REYKJAVÍK 06.09.2005
KVARÐI 1:100
VERKNI.
TERNI. NR.
REYKJAVÍK
BR. A