
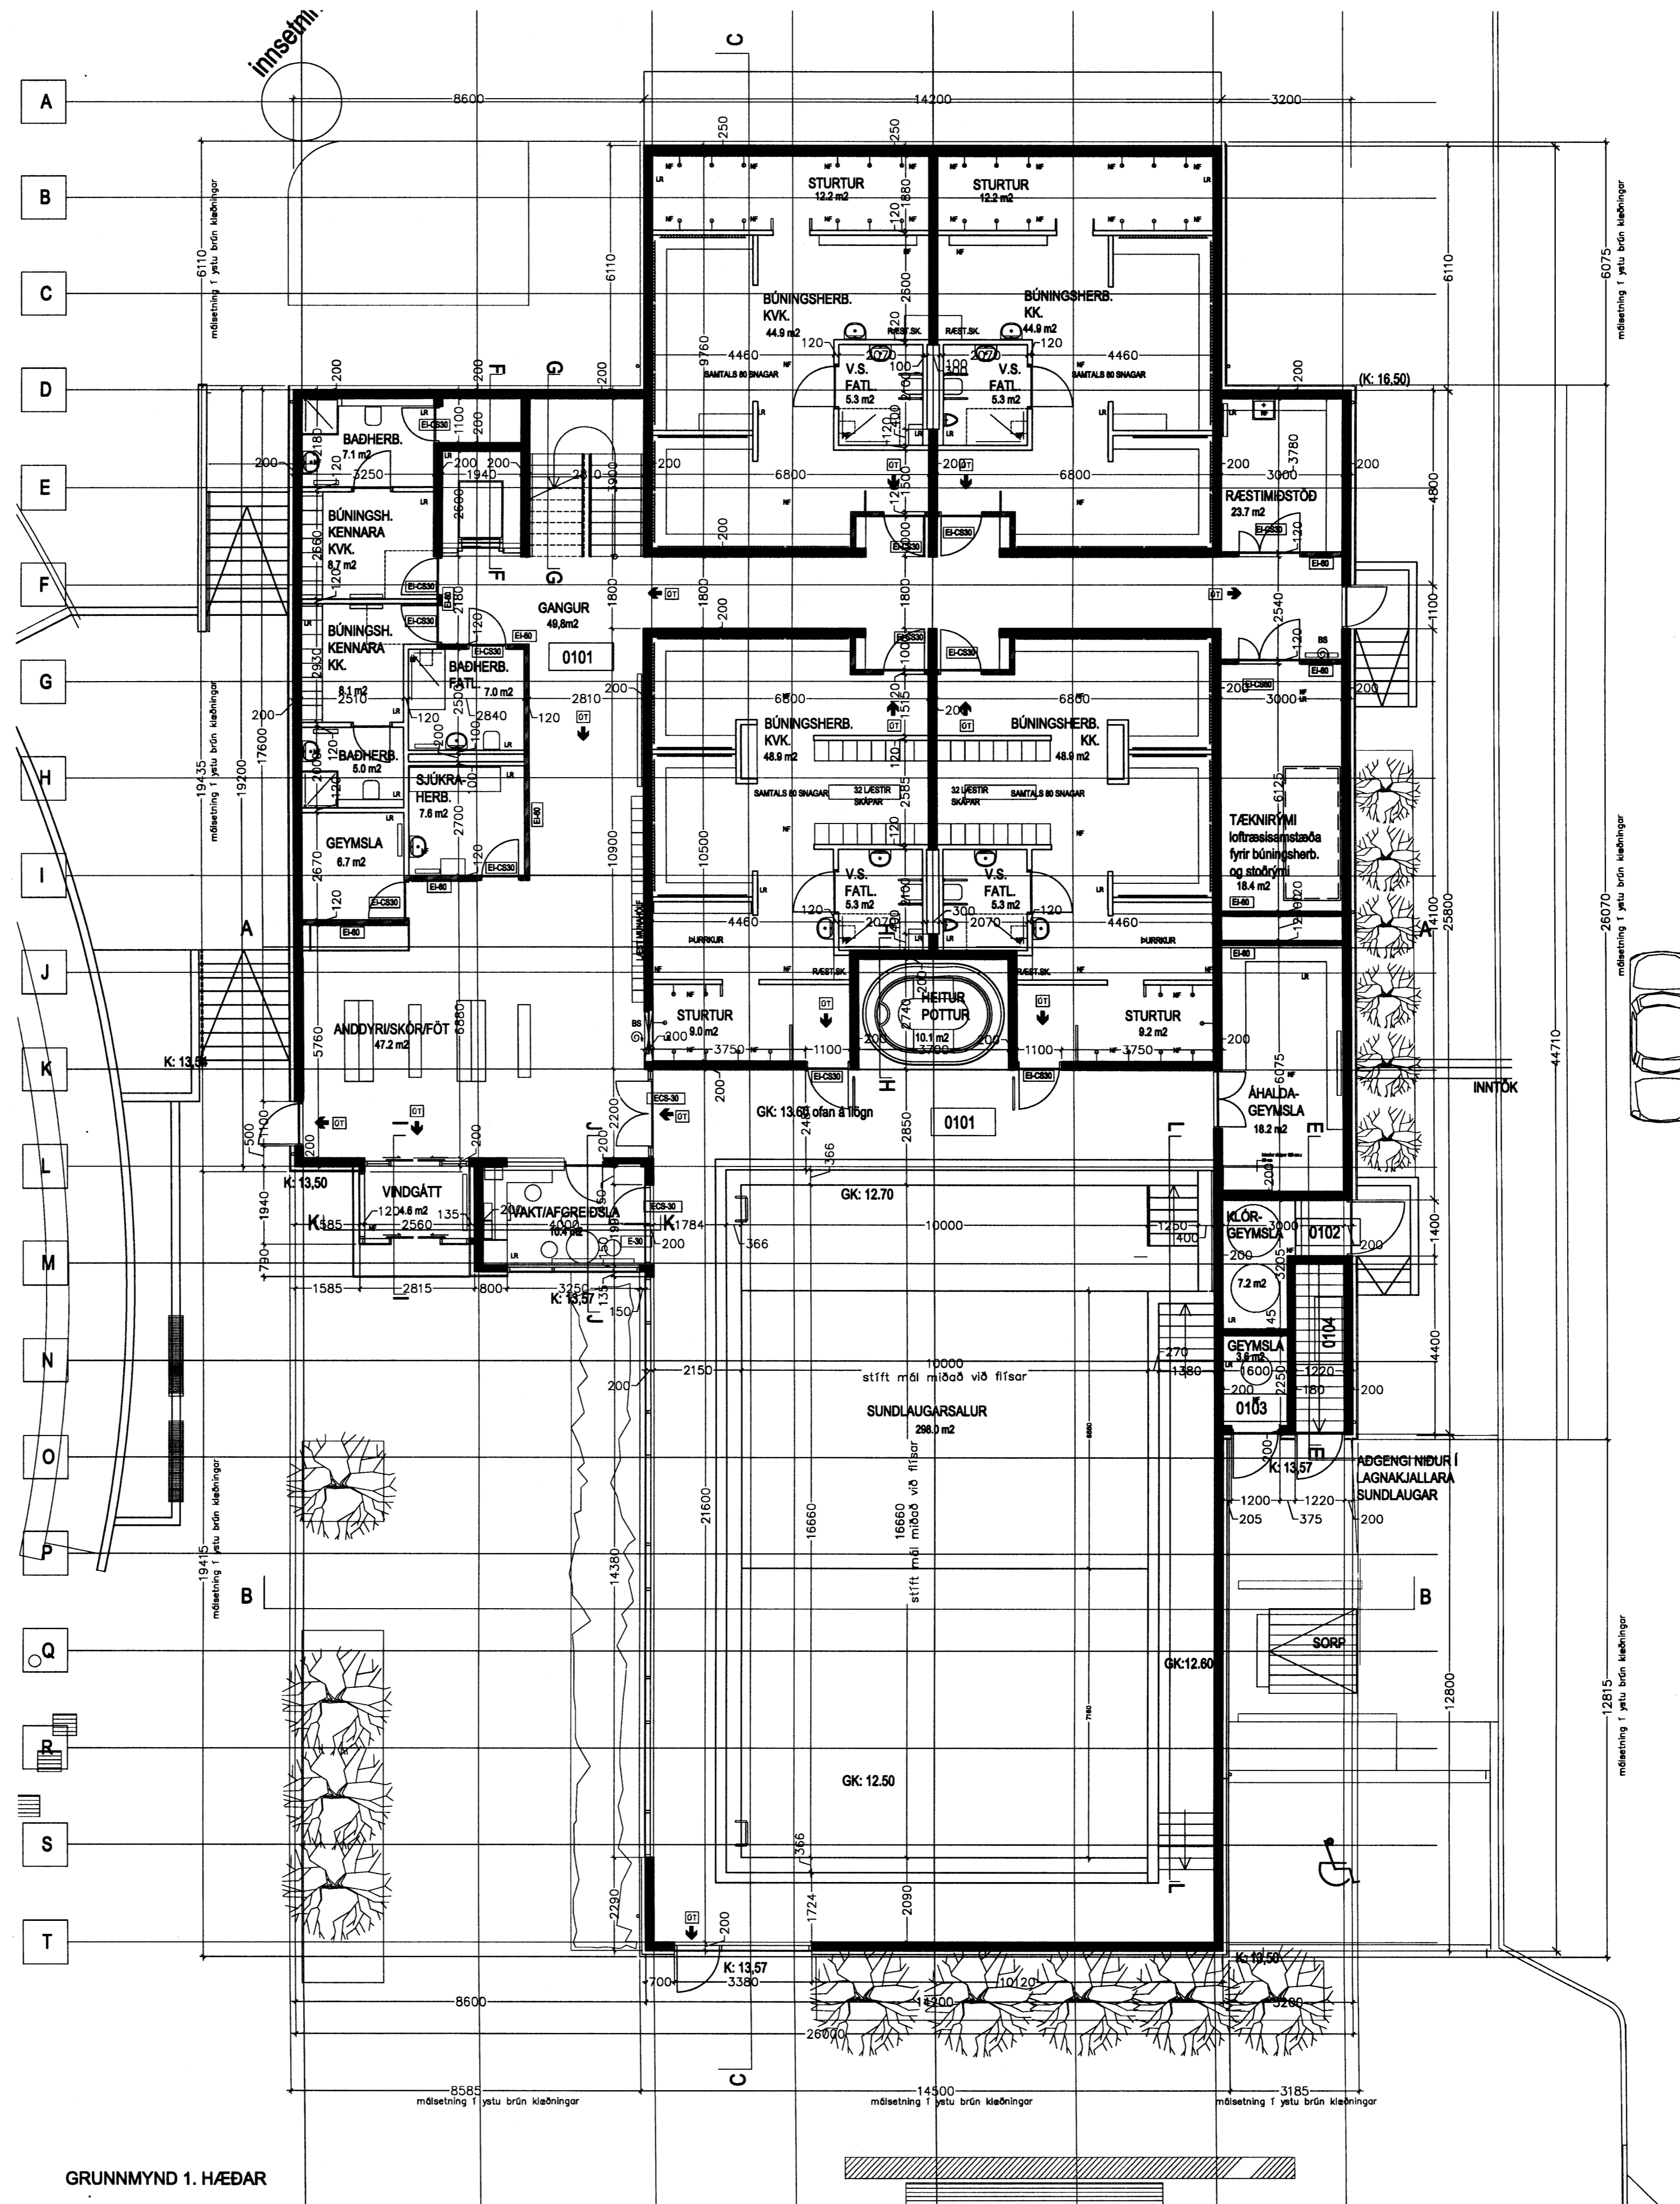



KP

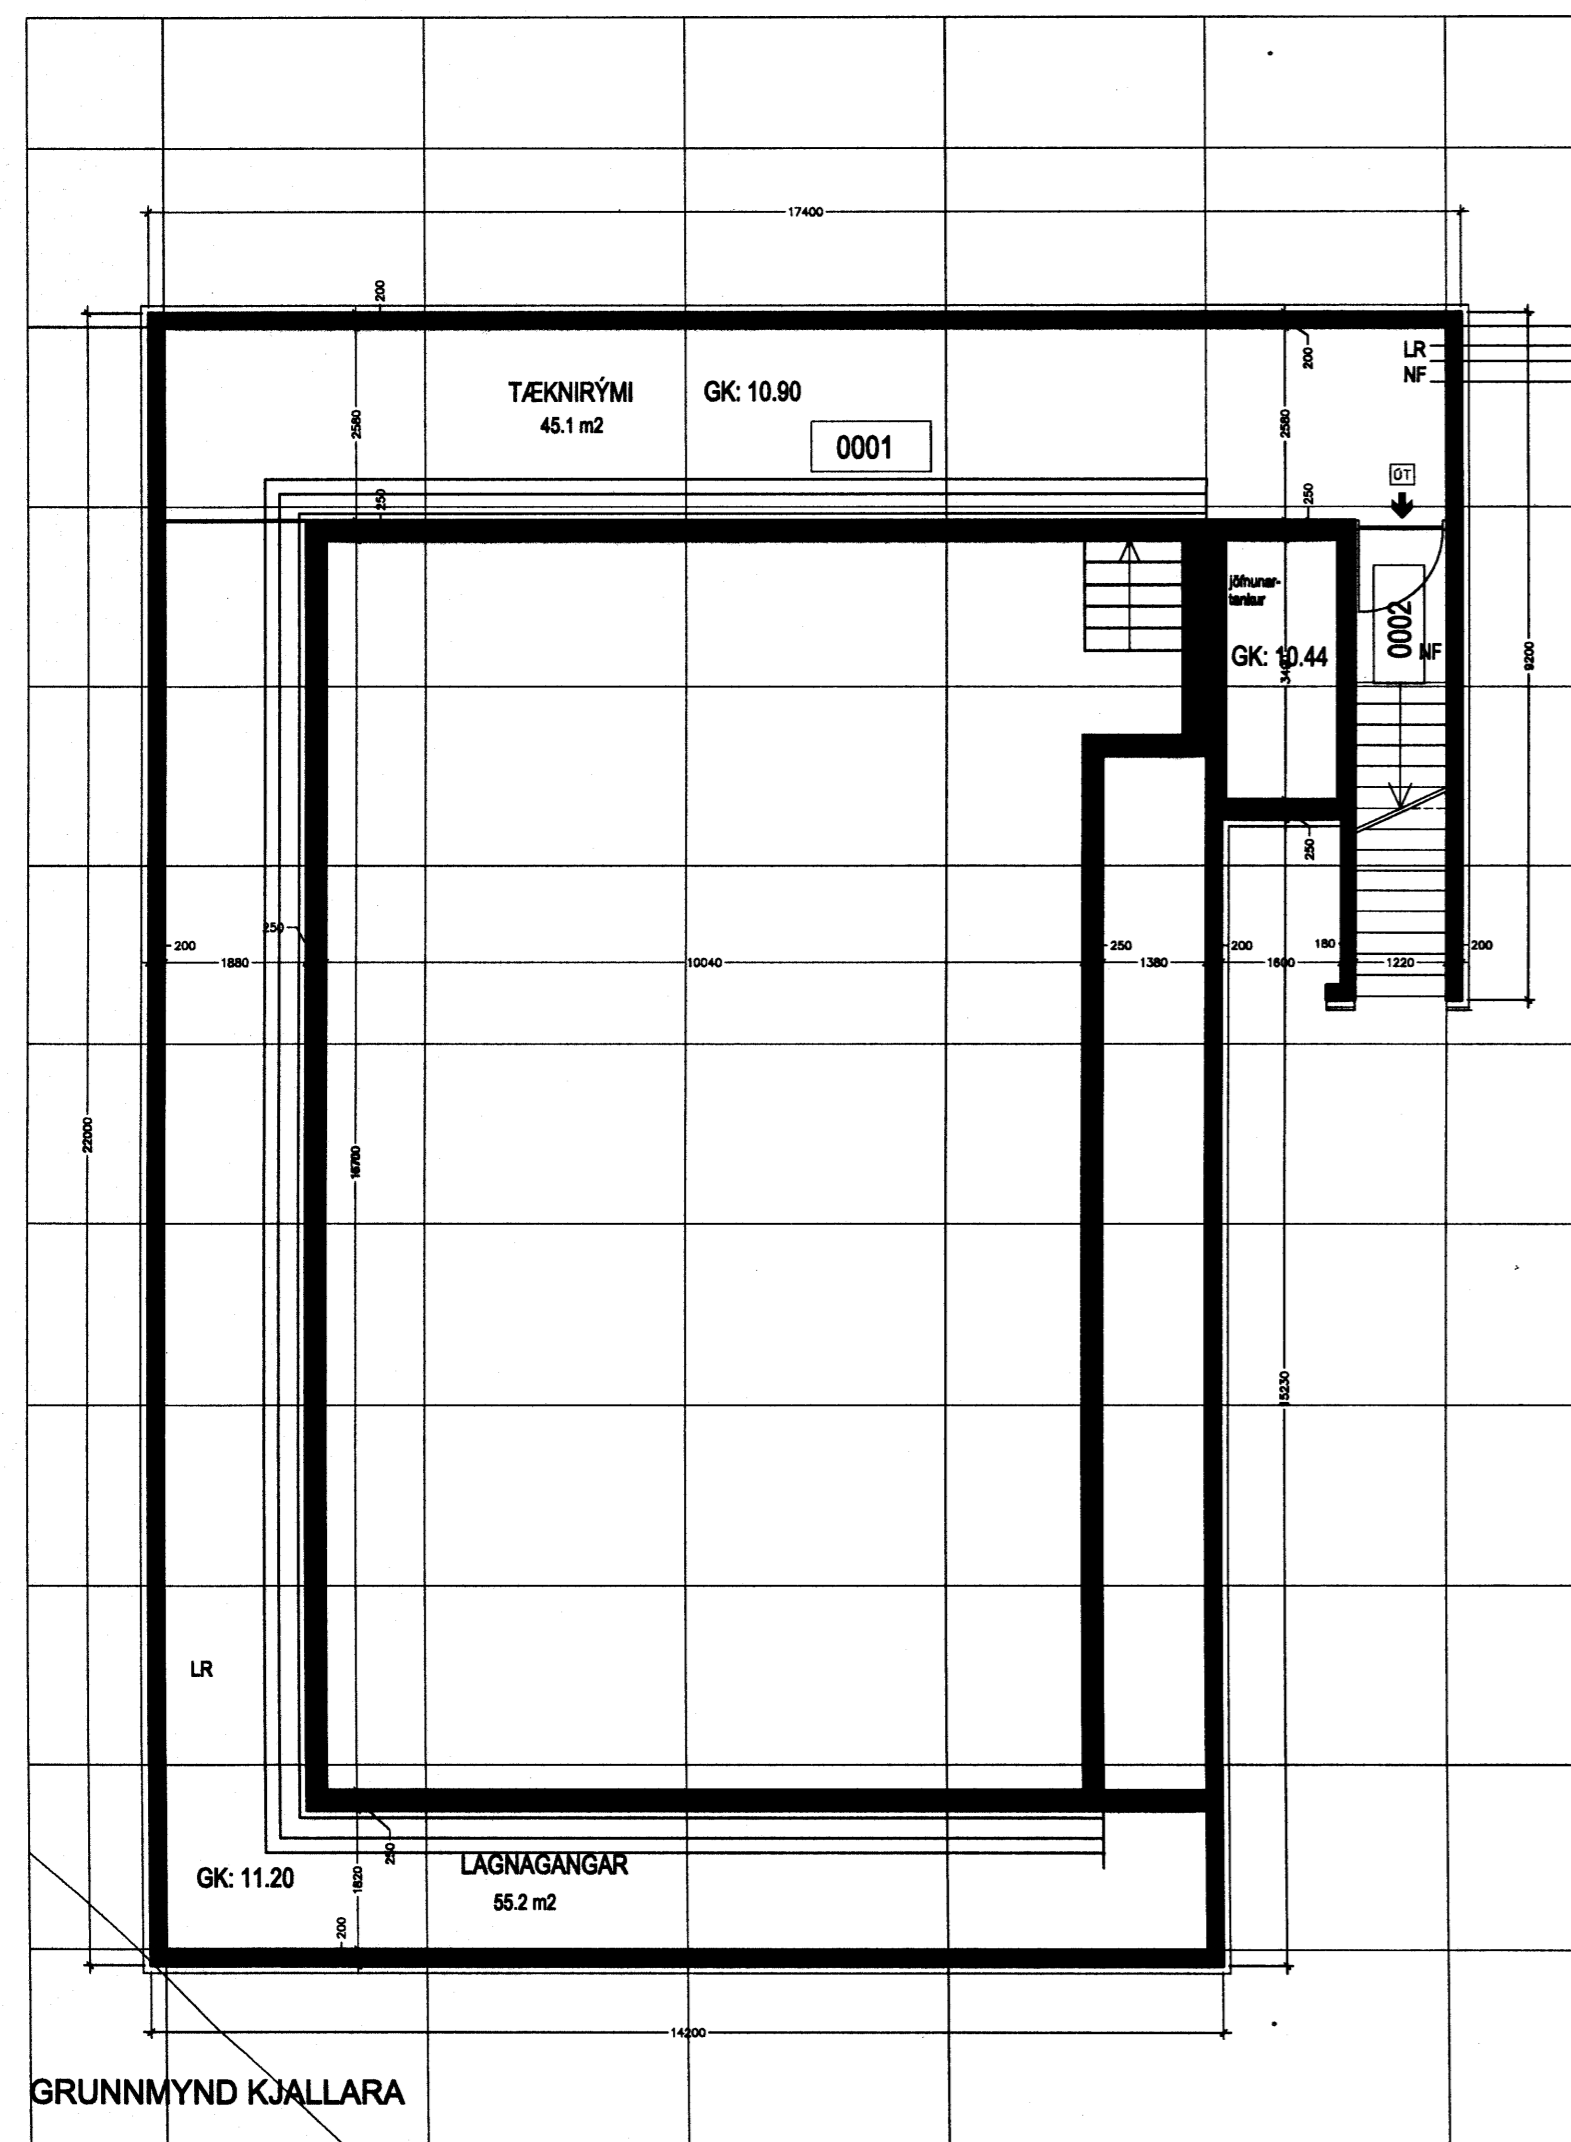

Breytingar frá samb. byggingamefndaruppráttum:
Frágangur lóðar upp við hús; tröppur, rampar og gróðurker
Innra fyrirkomulagi búningaklefa breytt í litlega

Sigríður Ólafsdóttir 07070 5009

A 07.02.2006 Text um breytingar settur inn
BR. DAGS. BREYTING REKN. TEKN.

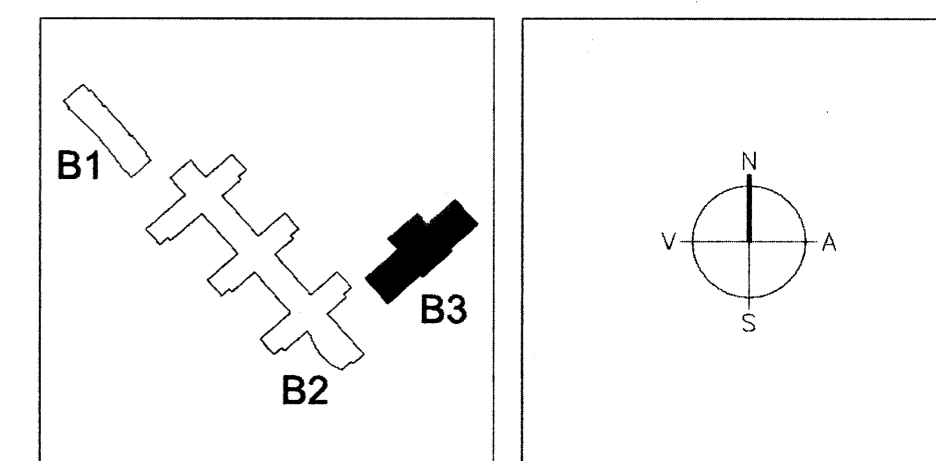

Á STOFUNNI
ARKITEKTAR

FINNUR BJÖRGVINSSON
HILMAR ÞÓR BJÖRNSSON
SIGRÍÐUR ÓLAFSDÓTTIR

BERGSTADASTRÆTI 10, RVK. sími:551-1460, netfang:stofan@stofunni.is

LANDMÖTUN
BORGHARTUN 2, 105 REYKJAVÍK, Sími 595-9000, SímiREF 595-9010, NETFANG landmotun.is

VSÓ
VSÓ RÁÐGJÖF
BORGHARTUN 20, 105 REYKJAVÍK, Sími 595-9000, SímiREF 595-9010, NETFANG vsoradgjof.is

SÓLVANGSVEGUR 4
LÆKJARSKÓLI - ÍÞRÓTTAHÚSNÆÐI

GRUNNMYND 1. HÆÐAR
OG KJALLARA
REYNDARTEIKNING

HANNADEIKN. 50
ATH. SAMÞYKKT
KT. 60569-1398
REYKJAVÍK 06.09.2005

KVARNI 1:100
VERNRN. TEIKN NR. A-RG1-001
BR. 04-25