



AP

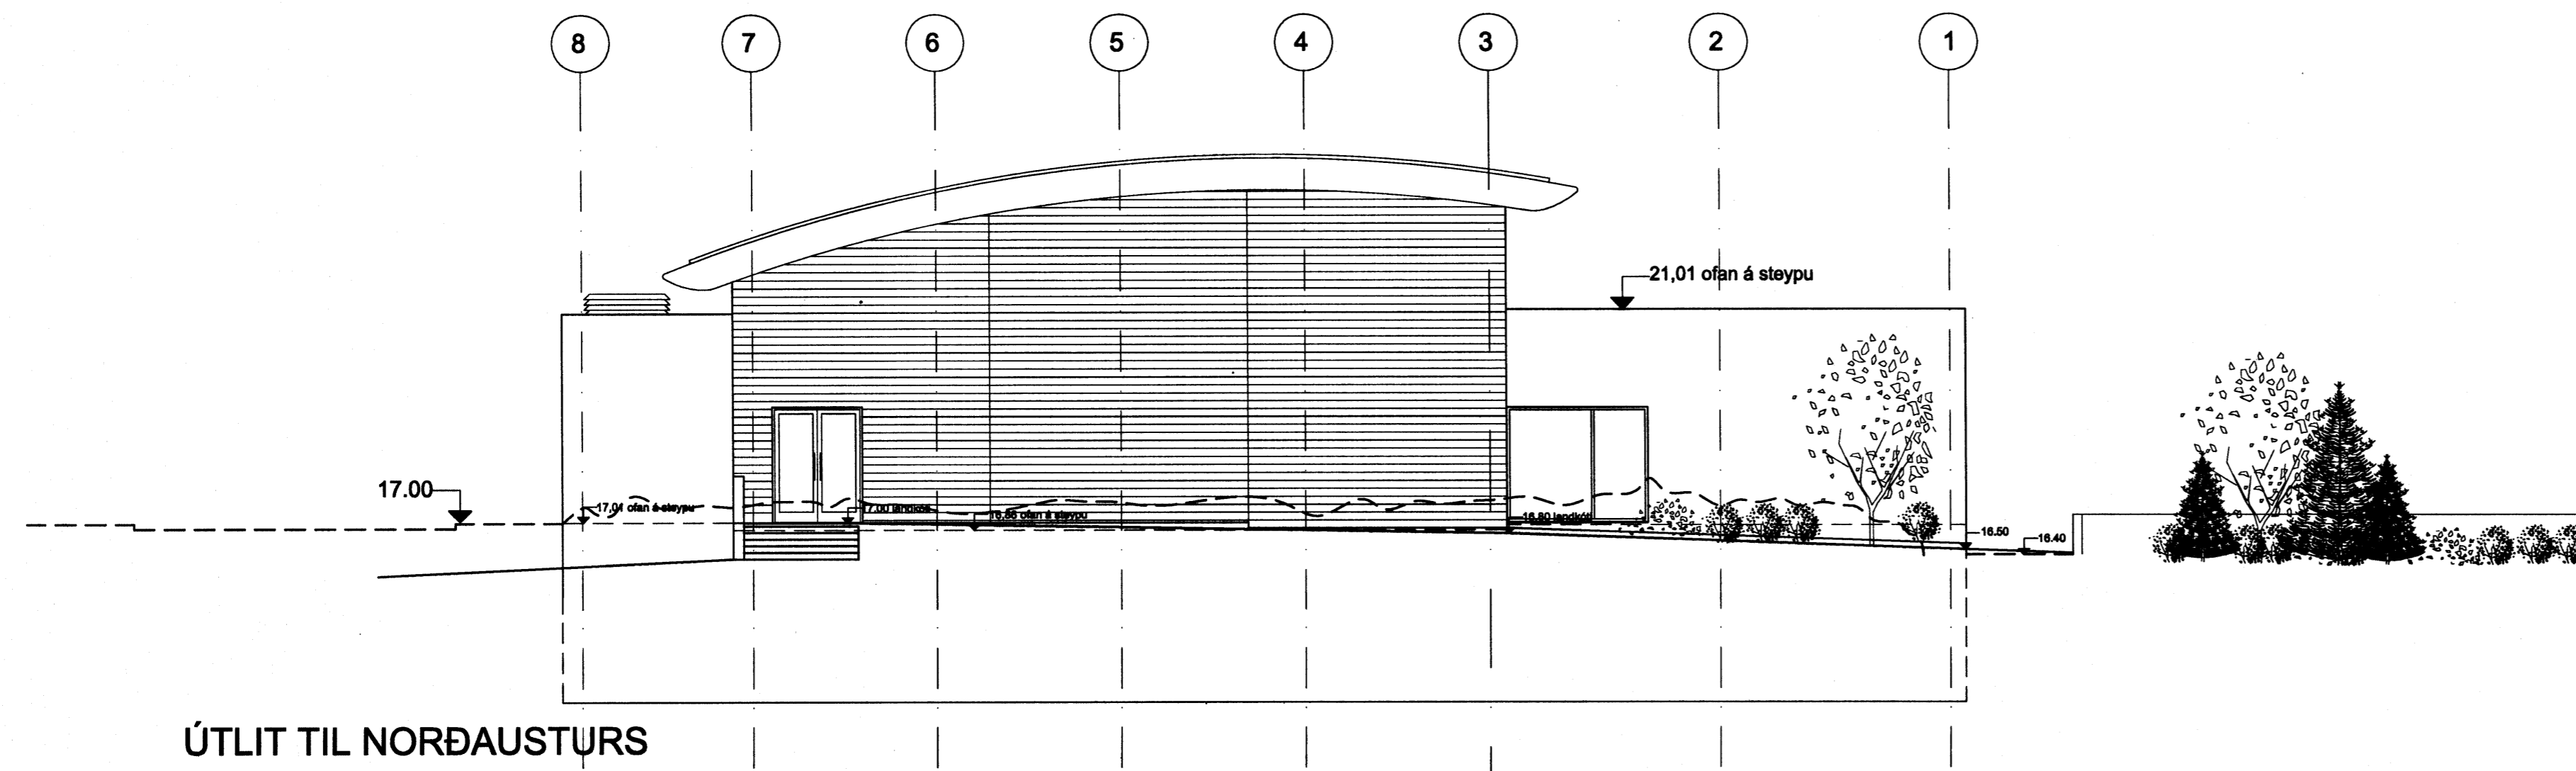

ÚTLIT TIL NORÐAUSTURS


Breytingar frá samb. byggingamefndaruppráttum:
Frágangur lóðar upp við hús; tröppur, rampar og gróðurker
Hurð á norðurgaffli færð til

Sigríður Elíasdóttir 071020-5069

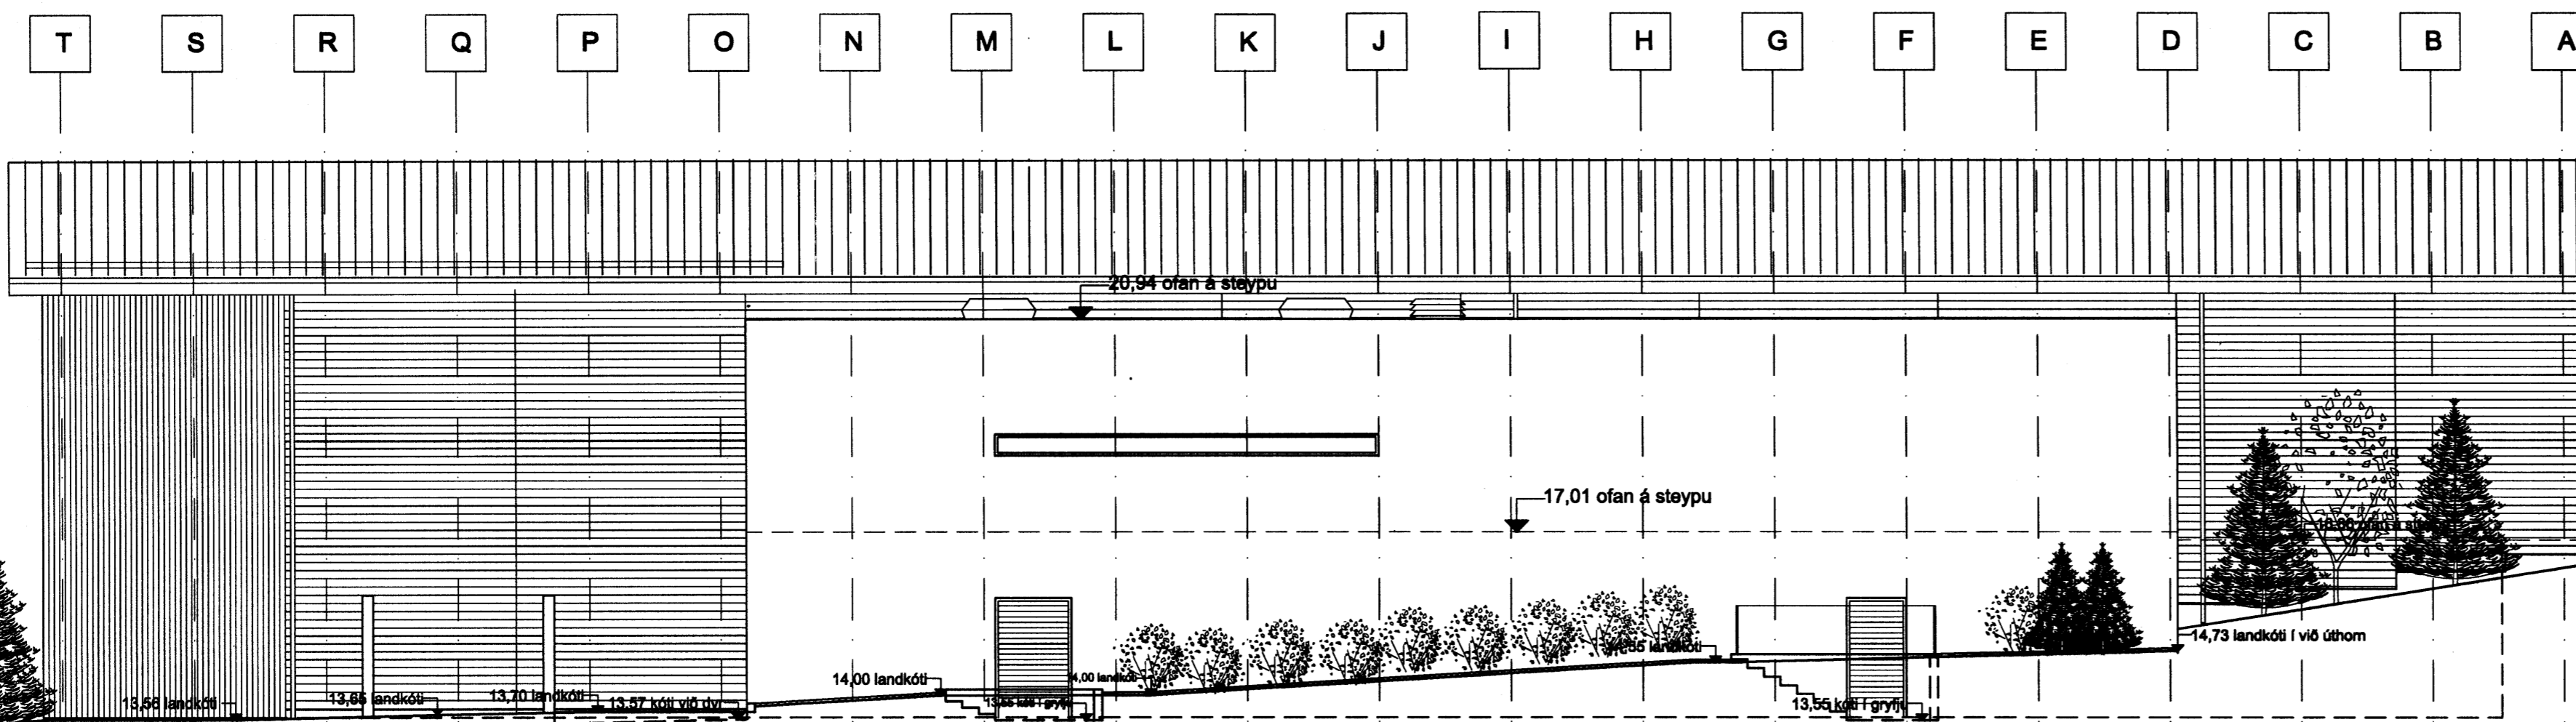

ÚTLIT TIL SUÐAUSTURS

BR.	DAÐS	BREYTING	REKNI.	TEKNI.
A	07.02.2006	Tæsti um breytingar settur inn		

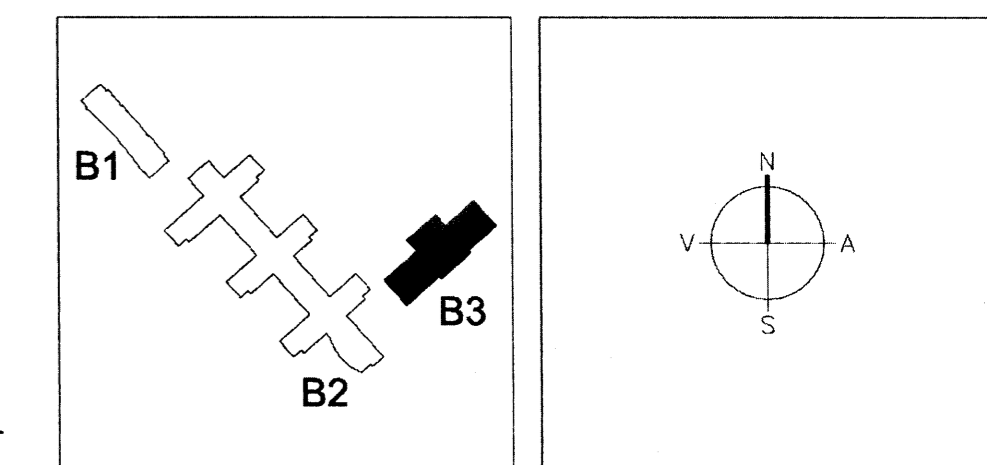

Á STOFUNNI
ARKITEKTAR

FINNUR BJÖRGVINSSON
HILMAR ÞÓR BJÖRNSSON
SIGRÍÐUR ÓLAFSDÓTTIR

BERGSTADASTRÆTI 10, RVK. sími: 551-1460, netfang: stofnun@stofnun.is

LANDMÓTUN

EINAR E. SÆMUNDSEN
INGIBJÖRG KRISTJÁNSDÓTTIR
MARGRÉT SIGURDARDÓTTIR

REYKJAVÍGUR 4 - 100 KOPAVOGUR - Sími: 554 000 - Fax: 554 000 - Netfang: landmotun@landmotun.is

VSÓ

VSÓ RÁÐGJÖF

BOGARTUN 20, 105 REYKJAVÍK, Sími: 555-9000, SímiREF: 555-8010, Netfang: vs@vs.is

SÓLVANGSVEGUR 4
LÆKJARKÓLI - ÍÞRÓTTAHAÚSNÆÐI

ÚTLIT TIL NORÐAUSTURS OG SUÐAUSTURS	HANNAÐTEKNI.	ÍS
REYNDARTEIKNING	ATH:	
	SAMÞYKKT	
	KT:	860589-1399
KVARNR. 1:100	REYKJAVÍK	06.03.2005
VERKNR.	TEKNI. NR.	BR.
04-25	A-RU-002	A