


Samþykkt þann


15 FEB. 2006

Byggingafulltrúinn í Hafnarfirði  
F.h. Kristján Þórarinnsson


*Handwritten signature*

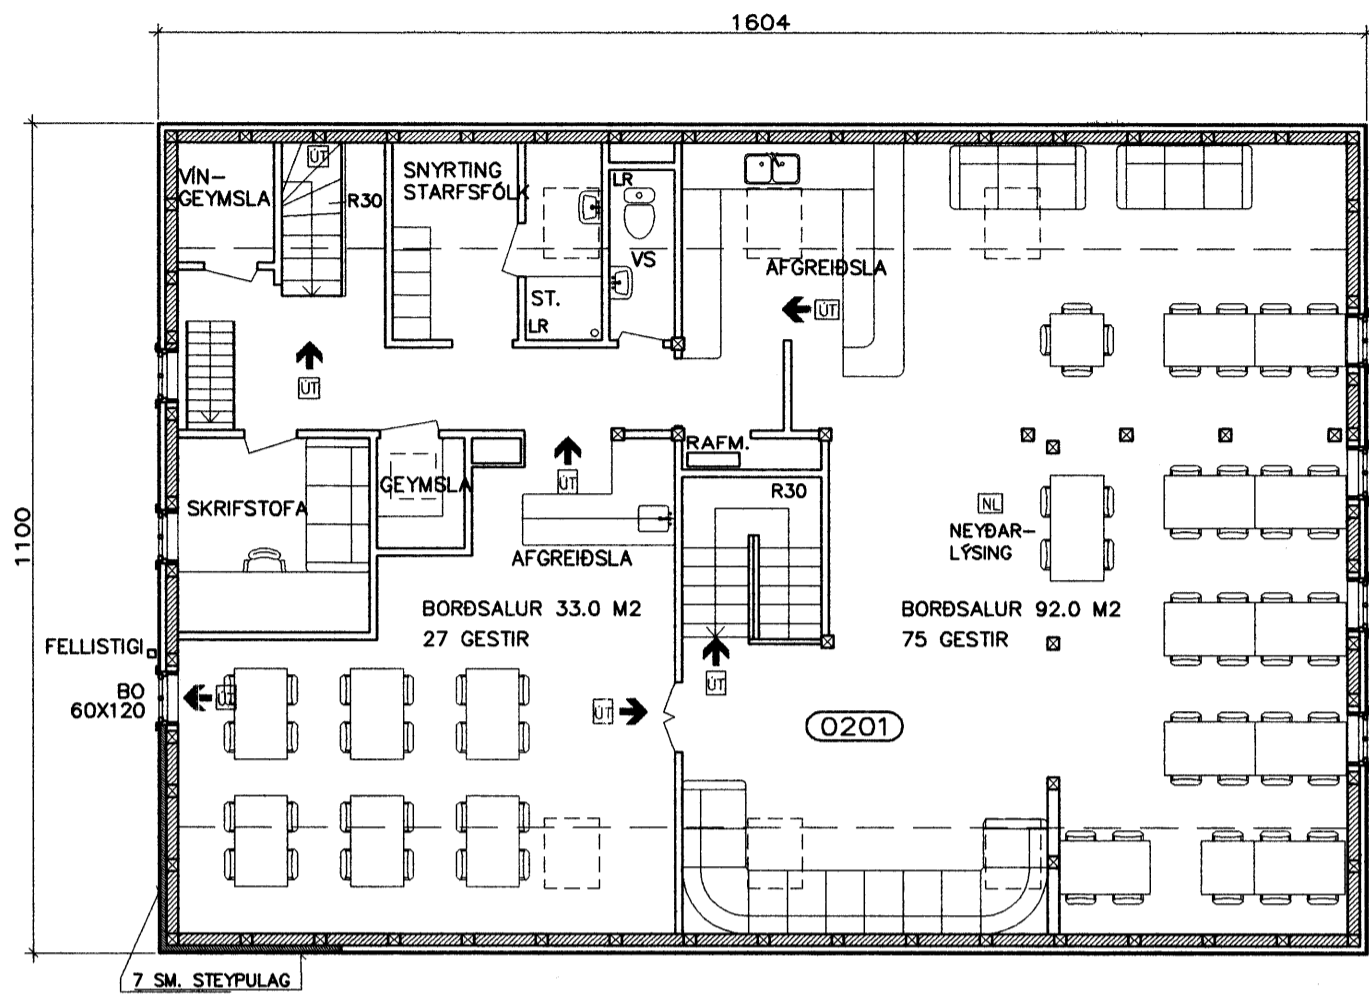


GRUNNMYND 2. HÆÐ

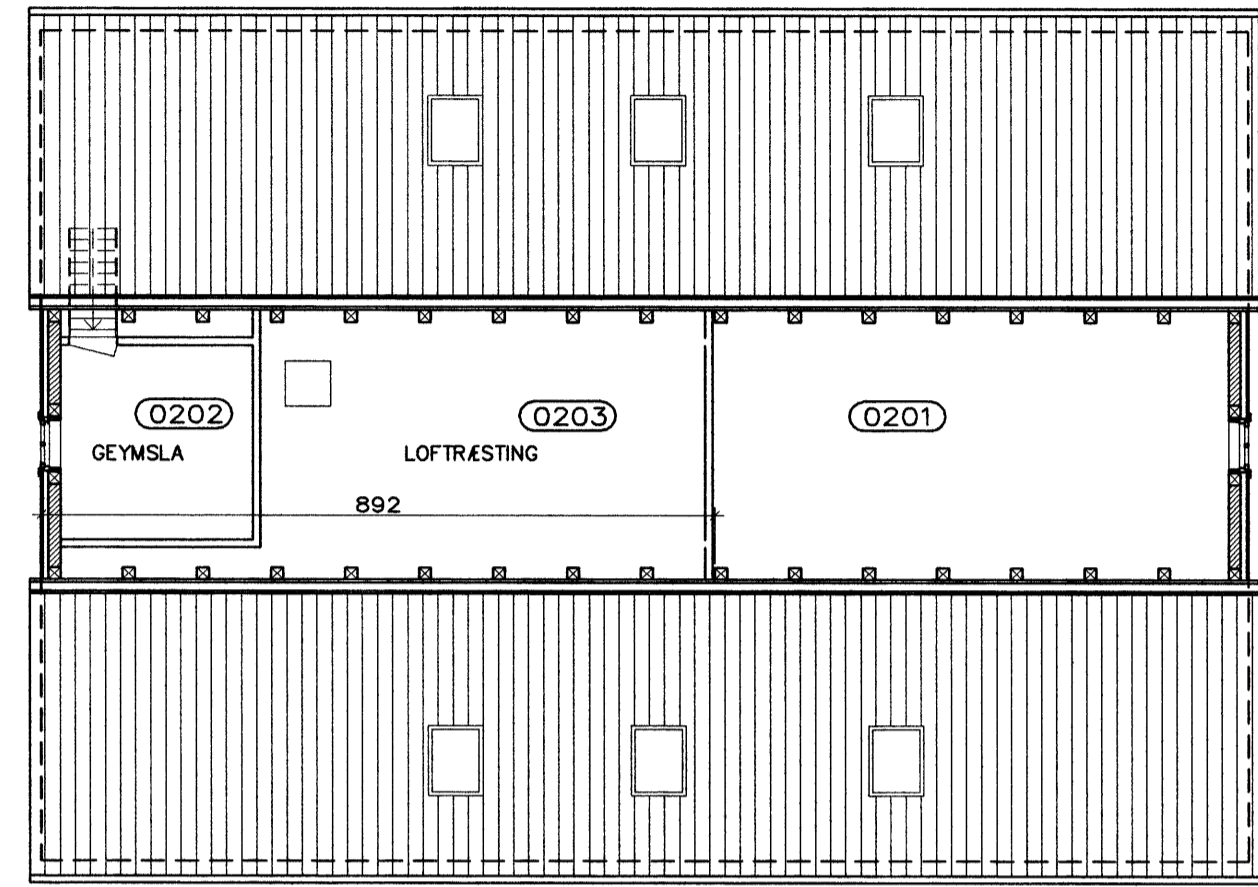


GRUNNMYND, RISHÆÐ

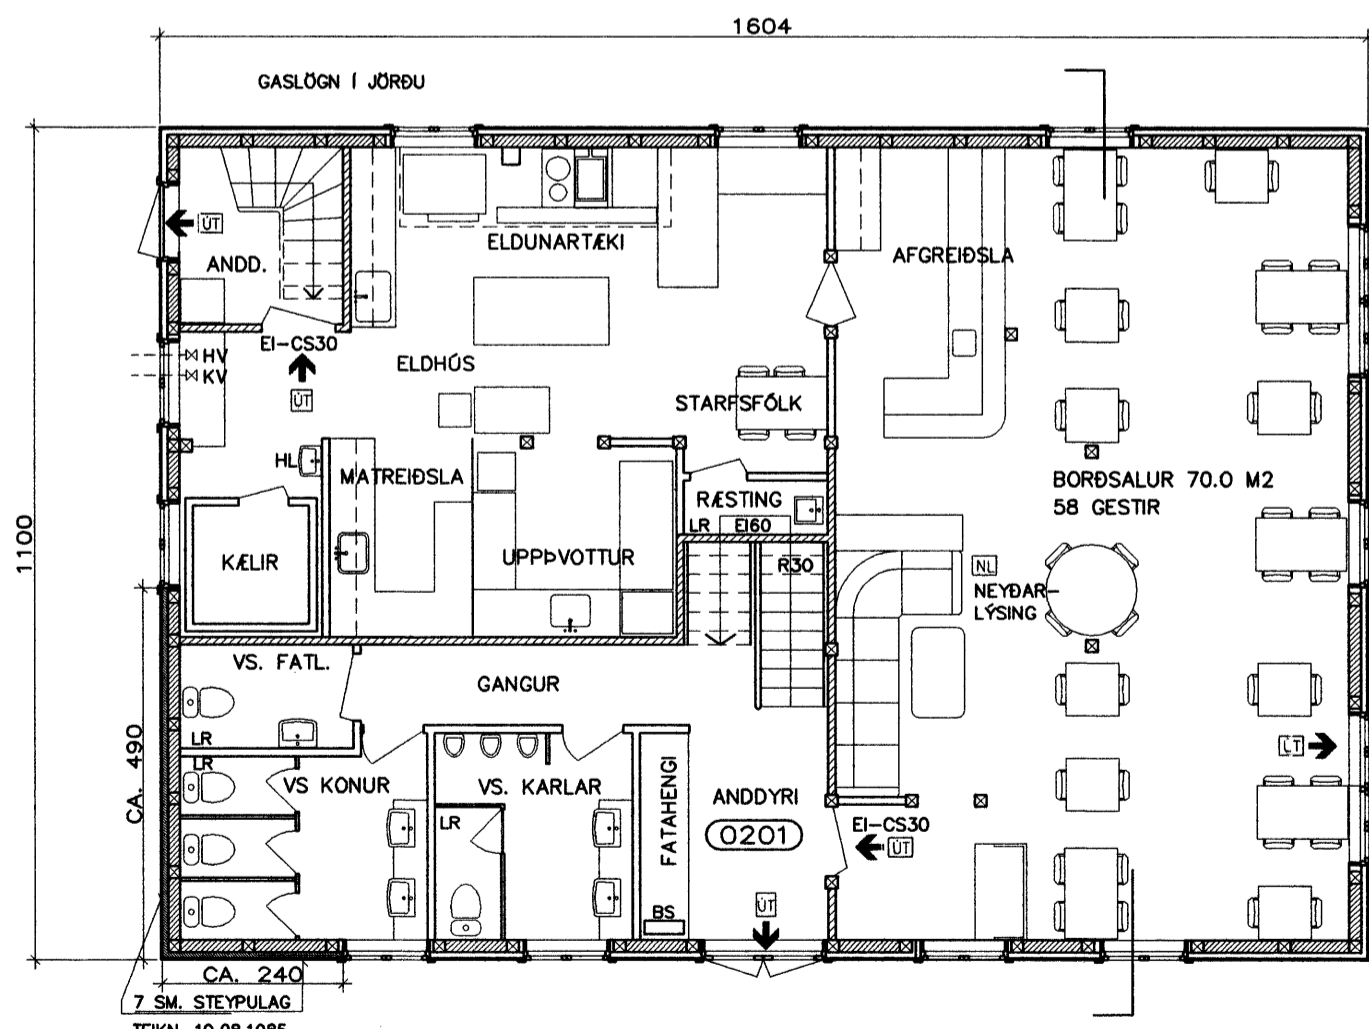

GRUNNMYND 1. HÆÐ  
GRUNNFLÖTUR 176.4 M²

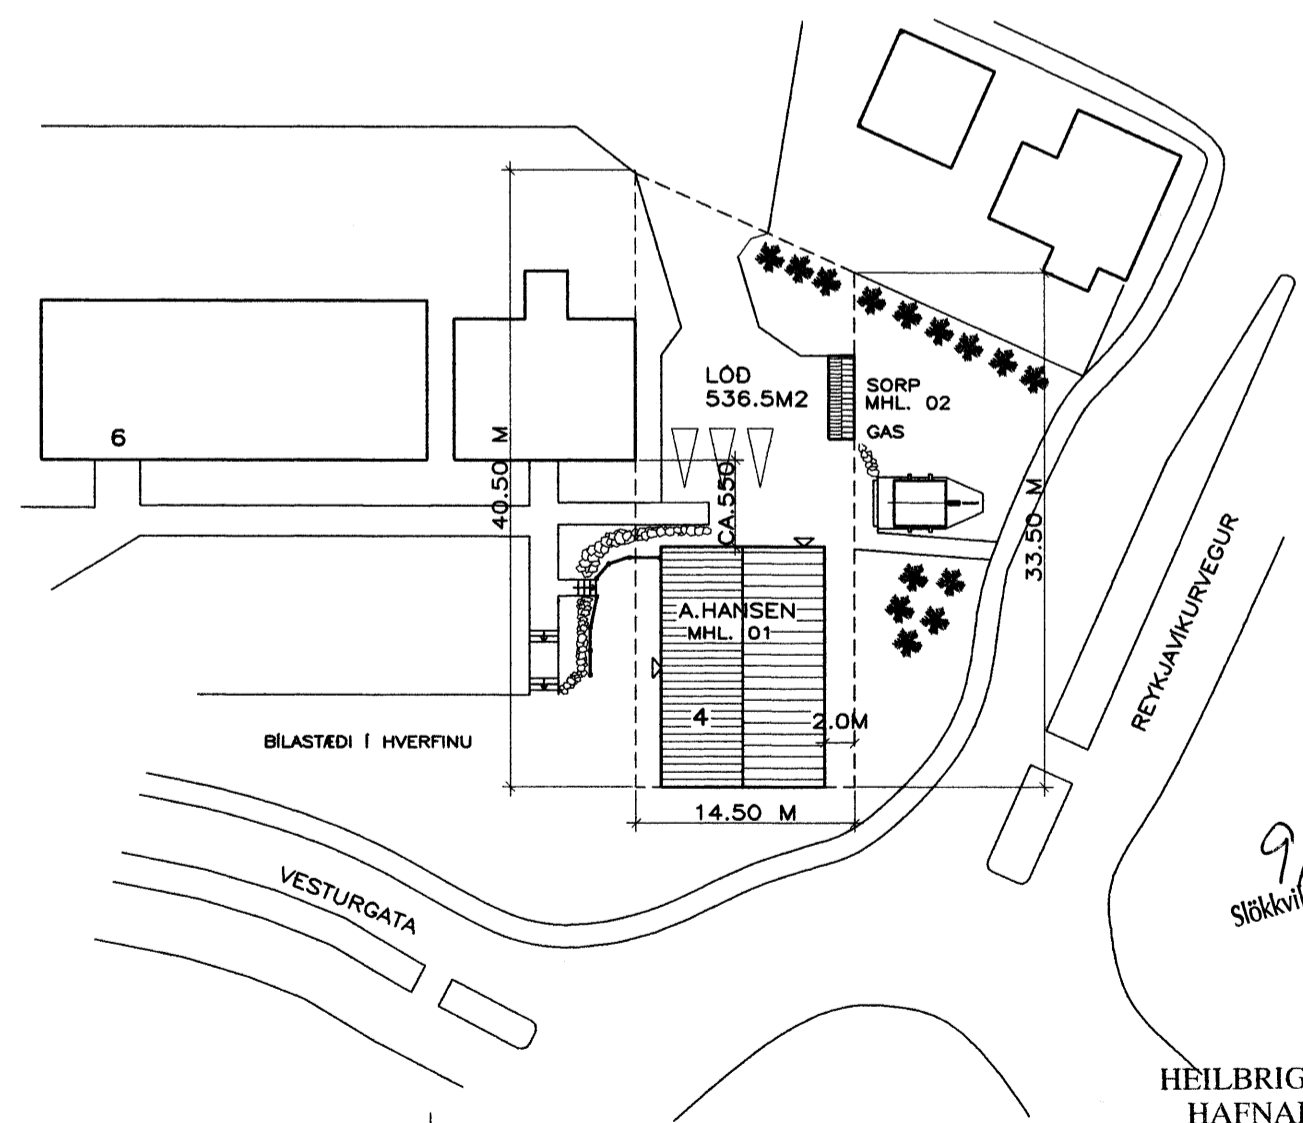

AFSTÖÐUMYND 1:500

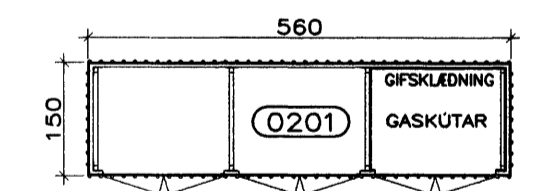

SORP OG GASGEYMSLA MHL 02

*Handwritten notes:*  
9/2.06  
Stökkvirk höfuðborgarsvæðisins  
G. Þ. Þ.

HEILBRIGÐISEFTIRLIT  
HAFNARFJARÐAR-  
OG KÓPAVOGSSVÆÐIS  
Garðatorgi 7 - 210 Garðabæ

BRUNAVIÐVÖRUNARKERFI ER Í HÚSINU TENG TÖRYGGISMIDSTÖÐ  
SJALFVIRKT SLÖKKVIKERFI ER Í HAFI YFIR ELÐUNARTÆKIUM  
HURD MLLI BORÐSALAR OG ANDDYRIS HALDID OPINNI  
MED SEGULGRÍPI TENG BRUNAVIÐVÖRUNARKERFI  
FRÁGANGUR Í GASGEYMSLU OG LAGNA FRÁ HENNI  
SAMKVÆMT REGLUM BRUNAMALASTOFNUNAR OG  
VINNUETFIRLITS RIKISINS  
UTI → ÚTGÖNGU OG NEYDARLÝSING  
BS BRUNASLANGA

6.02.2006	BRUNAVARNIR
25.10.2005	HURDIR MLLI BORÐSALAR ELÐHÖSS OG ANDDYRIS
28.05.2005	GASKÖTAGEYMSLA KLÆDD AD INNAN MED GIFSPLOTUM.
28.05.2005	BRUNAVARNIR
11.05.2000	BRUNAVARNIR
DAGS.	BREYTING

NÝJA  
TEIKNISTOFAN HF  
SIDUMJULA 20  
108 REYKJAVÍK  
SÍMI 568 8899 FAX 568 0868

A HANSEN, VEITINGAHÚS  
VESTURGÖTU 4  
GRUNNMYNDIR, UPPMÆLING  
VERK NR 3  
MÁL 1:100 10.04.2006  
TEIKNAD SE 140432-4749